


COORDINATE MURO 3		
PUNTO	EST	NORD
M37	135018.886	245208.719
M38	135019.779	245207.264
M39	135040.781	245208.697
M40	135041.680	245208.851
M41	135035.173	245204.817
M42	135035.683	245204.601
M43	135039.483	245201.170
M44	135040.801	245202.854
M45	135040.411	245205.303
M46	135031.051	245197.651
M47	135034.667	245193.029
M48	135036.683	245198.219
M49	135037.444	245198.804
M50	135037.514	245195.898
M51	135033.258	245193.554
M52	135036.911	245192.198
M53	135035.774	245192.558

COORDINATE MURO 1		
PUNTO	EST	NORD
M17	135026.638	245216.151
M18	135028.662	245215.277
M19	135029.292	245216.079
M20	135033.688	245211.180
M21	135035.111	245212.223
M22	135033.738	245211.867
M23	135031.534	245211.608
M24	135027.852	245211.253
M25	135026.288	245208.071
M26	135027.065	245207.688
M27	135035.111	245208.383
M28	135033.679	245205.611
M29	135038.819	245204.219
M30	135033.672	245202.715
M31	135021.488	245203.442
M32	135028.323	245202.273
M33	135028.141	245202.178

PLANIMETRIA SOTTOPASSO SP33 - TRACCIAMENTO
SCALA 1:100

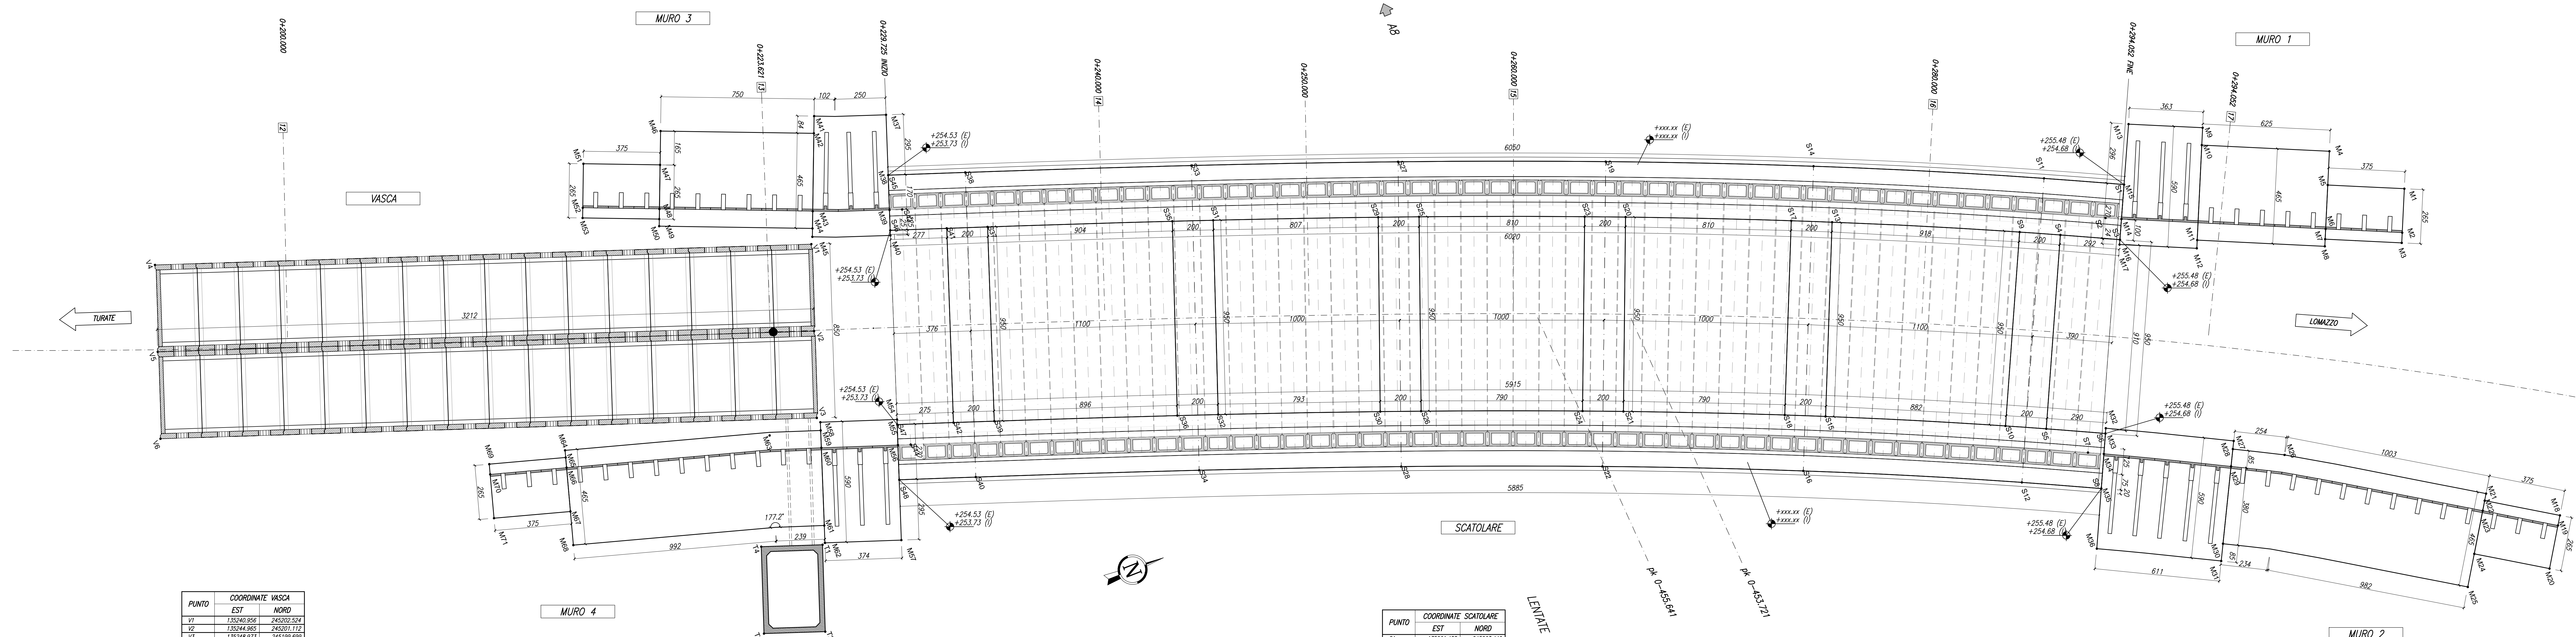

COORDINATE VASCA		
PUNTO	EST	NORD

COORDINATE MURO 4		
PUNTO	EST	NORD
M54	135020.482	245203.531
M55	135020.100	245203.283
M56	135031.443	245202.818
M57	135026.535	245201.384
M58	135019.212	245199.788
M59	135022.610	245199.656
M60	135020.514	245199.378
M61	135024.028	245198.159
M62	135024.809	245197.881
M63	135048.514	245193.038
M64	245187.845	135045.880
M65	135046.516	245181.547
M66	135046.807	245181.407
M67	135048.871	245180.807
M68	135020.648	245180.382
M69	135045.280	245183.388
M70	135046.780	245183.808
M71	135047.828	245183.228


COORDINATE SCATOLARE		
PUNTO	EST	NORD

COORDINATE MURO 2		
PUNTO	EST	NORD
M18	135024.278	245207.467
M19	135024.301	245207.280
M20	135028.518	245178.251
M21	135031.328	245174.484
M22	135028.274	245174.287
M23	135025.887	245173.083
M24	135024.514	245207.881
M25	135028.468	245207.889
M26	135026.447	245208.881
M27	135025.109	245203.387
M28	135024.485	245203.252
M29	135028.271	245203.138
M30	135028.882	245201.857
M31	135028.388	245201.213
M32	135022.267	245208.283
M33	135022.589	245208.189
M34	135021.402	245207.293
M35	135024.837	245202.027
M36	135027.583	245205.780

LEGENDA

+YY (E) = ESTRADOSSO FONDAZIONE MURO*
+YY (O) = INTRADOSSO FONDAZIONE MURO
* NOTIZIA PER LA FONDATIONE DEL SOTTOPASSO: LA QUOTA INDICATA SI RIFERISCE AD ESTRADOSSO MARINE

MATRICE DI REVISIONE		
REV	DATA	DESCRIZIONE MODIFICA

N.B. LA TAVOLA SOSTITUISCE QUELLA RELATIVA AL CODICE [E] [] [] DEL PROGETTO ESECUTIVO

COLLEGAMENTO AUTOSTRADALE DALMINE - COMO - VARESE - VALICO DEL GAGGIOLIO E OPERE AD ESSO CONNESSE TRATTE B1, B2, C, D, TRVA13+14, GREENWAY AS BUILT TRATTA B1 - SVINCOLO DI LOMAZZO (da PK - 0+850 a PK + 1+800) OPERE D'ARTE MINORI - SOTTOVIA SOTTOVIA SP33 PLANIMETRIA SOTTOPASSO - TRACCIAMENTO		IMPRESA STRABAG A.D.	INGEGNERE Ing. Alberto Cecchini
IDENTIFICAZIONE ELABORATO CODICE PROGETTO: P01018	RAGGRUPPAMENTO TEMPORANEO IMPRESE Strabag - G. Grandi Lavori - Finovis - S.p.A.	RESPONSABILE DI PROGETTO ED INCARICATO DELL'INTEGRAZIONE PER LE VARIE PRESENTAZIONI: Ing. Alberto Cecchini	
DATA: 01/09/2018	DESCRIZIONE: AS BUILT	REV: 2	PROGETTISTA - PROGETTO ESECUTIVO DI DETTAGLIO RAGGRUPPAMENTO TEMPORANEO PROGETTISTI: Strabag - G. Grandi Lavori - Finovis - S.p.A.
