SEZIONE N. : A
QT. PROGETTO : 264.531
DIST.PROG. : 0+020.000
DIST.PREC. : 10.000
DIST.SUCC. : 10.000

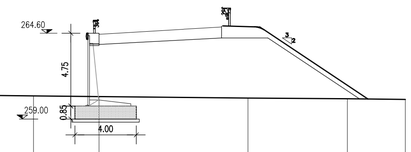

SCALA 1:200

QT.RIF. 251.000 QT.RIF. 251.000

QUOTE TERRENO	260.69		260.61		260.51		260.47		260.37		260.32		260.28	
		6.22		9.51		4.28		9.73		6.48		3.79		
QUOTE PROGETTO							264.53	264.85 264.86	265.01					
							5.36		2.44					

SEZIONE N. : B
QT. PROGETTO : 265.367
DIST.PROG. : 0+050.000
DIST.PREC. : 10.000
DIST.SUCC. : 10.000

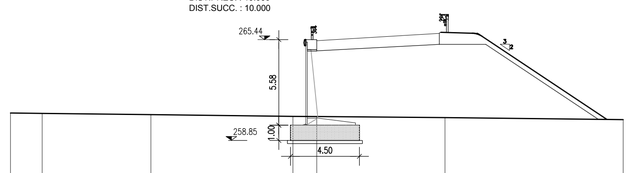

SCALA 1:200

QT.RIF. 251.000 QT.RIF. 251.000

QUOTE TERRENO	260.65		260.62		260.54		260.43	260.41		260.34			260.22	
		2.07		7.10		9.27	1.56		8.37			11.63		
QUOTE PROGETTO							265.37		265.68 265.70	265.84				
								5.31		2.41				

SEZIONE N. : C
QT. PROGETTO : 266.365
DIST.PROG. : 0+070.000
DIST.PREC. : 10.000
DIST.SUCC. : 10.000

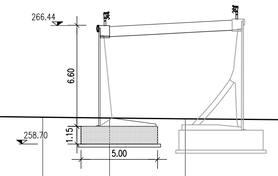

SCALA 1:200

QT.RIF. 252.000 QT.RIF. 252.000

QUOTE TERRENO	260.65	260.63		260.58		260.45		260.40		260.34		260.23		260.21
		1.14	4.18		10.31		4.37		4.94		12.83		2.23	
QUOTE PROGETTO								266.37	266.49	266.65	266.73 266.79			
								2.47	3.03	1.35	1.15			

SEZIONE N. : D
QT. PROGETTO : 267.353
DIST.PROG. : 0+090.000
DIST.PREC. : 10.000
DIST.SUCC. : 7.928

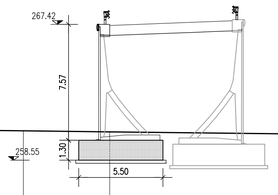

SCALA 1:200

QT.RIF. 252.000 QT.RIF. 252.000

QUOTE TERRENO	260.65	260.63		260.51	260.47		260.40			260.26			260.17	
		1.71	9.30		3.35	5.64			12.64			7.36		
QUOTE PROGETTO							267.35	267.44	267.56	267.62 267.66				
							2.31	3.19	1.43	1.07				

MATRICE DI REVISIONE

REV	DATA	DESCRIZIONE MODIFICA
0	-	-
1	-	-
2	-	-
3	-	-
4	-	-
5	-	-

N.B.: LA TAVOLA SOSTITUISCE QUELLA RELATIVA AL CODICE | E | 0 | C01 | RA006 | A | OS | PZ | 006 | A_01 | DEL PROGETTO ESECUTIVO

CONCESSIONI AUTOSTRADALI LOMBARDE
Autostrada Pedemontana Lombarda

COLLEGAMENTO AUTOSTRADALE
DALMINE - COMO - VARESE - VALICO DEL GAGGIOLO E OPERE AD ESSO CONNESSE

CODICE C.U.P. F11B06000270007

TRATTE B1, B2, C, D, TRVA13+14, GREENWAY

AS BUILT

TRATTA B1 - SVINCOLO DI LOMAZZO (da Pk - 0+850 a Pk +1+800)

OPERE D'ARTE MINORI
OPERE DI SOSTEGNO
MURO 4
Sezioni ubicate muro - Tav. 1 di 1

IDENTIFICAZIONE ELABORATO

CODICE PROGETTO: F00107B

WBS								
FASE PROGETTUALE	LOTTO	ZONA	OPERA	TRATTO D'OPERA	AMBITO	TIPO ELABORATO	PROGRESSIVO	REVISIONE
A	0	C01	RA006	A	OS	PZ	006	E

Scala: 1:200

DATA	DESCRIZIONE	REV
Settembre 2015	Emissione	E

CONCEDENTE

CONCESSIONI AUTOSTRADALI LOMBARDE

CONCESSIONARIO

Autostrada Pedemontana Lombarda
Direttore Tecnico: Ing. Enrico Arini
Referente Tecnico: Arch. Giovanni Cannito

APPROVATO

Autostrada Pedemontana Lombarda
Il Direttore dei Lavori: Ing. Francesco Domanico

IMPRESA

RAGGRUPPAMENTO TEMPORANEO IMPRESE:

Mandataria	*Mandante*	*Mandante*	*Mandante cooptata*
STRABAG A.G.	GLF Grandi Lavori Fincosit S.p.A.	Impresa costruzioni Giuseppe Maltauro S.p.A.	STRABAG S.p.A.

STRABAG — GRANDI LAVORI FINCOSIT — MALTAURO — STRABAG

PROGETTISTA - PROGETTO ESECUTIVO DI DETTAGLIO

RAGGRUPPAMENTO TEMPORANEO PROGETTISTI:

Mandataria	*Mandante*	*Mandante*	*Mandante*
3TI PROGETTI ITALIA INGEGNERIA INTEGRATA S.p.A.	GP ingegneria srl GESTIONE PROGETTI DI INGEGNERIA	CONSORZIO STABILE	Arch. Salvatore Vermiglio

RESPONSABILE DI PROGETTO ED INCARICATO DELL'INTEGRAZIONE FRA LE VARIE PRESTAZIONI:
Ing. Alberto Cecchini

Ordine degli Ingegneri Provincia di Roma n. 15158 — Ing. Alberto Cecchini

ELABORAZIONE PROGETTUALE

PROGETTISTA:
3TI PROGETTI ITALIA S.p.A

3TI ITALIA S.p.A.
DIRETTORE TECNICO
Ing. Stefano Luca Possati
Ordine degli Ingegneri
Provincia di Roma n. 20809

Redatto: Fasolo Verificato: Fasolo Approvato: Possati