## LEGENDA

| | |
|---|---|
| EA | elettrodotti alta e altissima tensione |
| EM | reti di media tensione sia aeree che interrate |
| EB | reti di bassa tensione sia aeree che interrate |
| GA | metanodotti principali di 1ª, 2ª e 3ª specie |
| GM | rete di distribuzione del gas metano di media e bassa pressione |
| AZ | gasdotti trasportanti azoto |
| OS | gasdotti trasportanti ossigeno |
| OL | oleodotti |
| CC | collettori consortili principali |
| FC | fognature comunali |
| IA | impianti principale di acquedotto |
| RA | rete di acquedotto |
| TC | reti di telecomunicazioni |
| IR | adduzione della rete idrica |

interferenze esistenti che non sono state modificate o spostate

TC INTERFERENZA 1174 — Codici interferenza

NOTA:
Le interferenze riportate sull'elaborato as built rappresentano solamente una sovrapposizione grafica degli as built ricevuti dagli enti

## QUADRO DI UNIONE ASSE PRINCIPALE

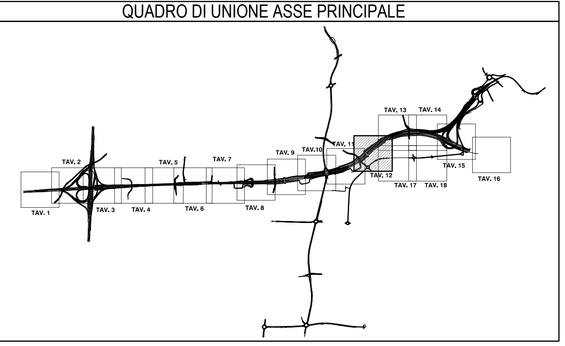


## MATRICE DI REVISIONE

| REV | DATA | DESCRIZIONE MODIFICA |
|---|---|---|
| | | |
| | | |
| | | |
| | | |
| | | |
| | | |

N.B.: LA TAVOLA SOSTITUISCE QUELLA RELATIVA AL CODICE E DEL PROGETTO ESECUTIVO

CONCESSIONI AUTOSTRADALI LOMBARDE — Autostrada Pedemontana Lombarda

COLLEGAMENTO AUTOSTRADALE
DALMINE - COMO - VARESE - VALICO DEL GAGGIOLO E OPERE AD ESSO CONNESSE
CODICE C.U.P. F11B06000270007

**TRATTE B1, B2, C, D, TRVA13+14, GREENWAY**

# AS BUILT

**TRATTA B1**
INTERFERENZE
ASSE PRINCIPALE

PLANIMETRIA CON INDIVIDUAZIONE INTERFERENZE TAV.12

**IDENTIFICAZIONE ELABORATO**

CODICE PROGETTO: F00107B

| WBS | | | | | | | | |
|---|---|---|---|---|---|---|---|---|
| FASE PROGETTUALE | LOTTO | ZONA | OPERA | TRATTO D'OPERA | AMBITO | TIPO ELABORATO | PROGRESSIVO | REVISIONE |
| A | 1 | A01 | GE000 | 0 | IN | P1 | 012 | E_02 |

Scala: 1:1000

| DATA | DESCRIZIONE | REV |
|---|---|---|
| Maggio 2017 | Emissione | E |
| Dicembre 2017 | Emissione | E_01 |
| Gennaio 2018 | Revisione | E_02 |

**IMPRESA**

*RAGGRUPPAMENTO TEMPORANEO IMPRESE:*

| *Mandataria* | *Mandante* | *Mandante* | *Mandante cooptata* |
|---|---|---|---|
| STRABAG A.G. | GLF Grandi Lavori Fincosit S.p.A. | ICM S.p.A. | STRABAG S.p.A. |

**PROGETTISTA - PROGETTO ESECUTIVO DI DETTAGLIO**

*RAGGRUPPAMENTO TEMPORANEO PROGETTISTI:*

| *Mandataria* | *Mandante* | *Mandante* | *Mandante* |
|---|---|---|---|
| 3TI PROGETTI ITALIA | GP Ingegneria | | Arch. Salvatore Vermiglio |

*RESPONSABILE DI PROGETTO ED INCARICATO DELL'INTEGRAZIONE FRA LE VARIE PRESTAZIONI:*
Ing. Alberto Cecchini

**CONCEDENTE**
CONCESSIONI AUTOSTRADALI LOMBARDE

**CONCESSIONARIO**
Autostrada Pedemontana Lombarda
Direttore Tecnico: Ing. Giuseppe Sambo
Referente Tecnico: Ing. Giuseppe Blanca

**APPROVATO**
Autostrada Pedemontana Lombarda
Il Direttore dei Lavori: Ing. Francesco Domanico

**ELABORAZIONE PROGETTUALE**

*PROGETTISTA:*
3TI PROGETTI ITALIA S.p.A.

**3TI ITALIA S.p.A.**
DIRETTORE TECNICO
*Ing. Stefano Luca Possati*
Ordine degli Ingegneri
Provincia di Roma n. 20809

Redatto: De Ceglie — Verificato: Sorge — Approvato: Possati

| Interferenza 1196-1197 | Interferenza 1196-1197 |
|---|---|
| TERNA S.p.A. | TERNA S.p.A. |
| Scheda risoluz. n. 013 B1 | Scheda risoluz. n. 013 B1 |
| L. n. 23420A1-23418A1 132 kV | L. n. 23420A1-23418A1 132 kV |