


## QUADRO DI UNIONE TRATTA TRCO-11

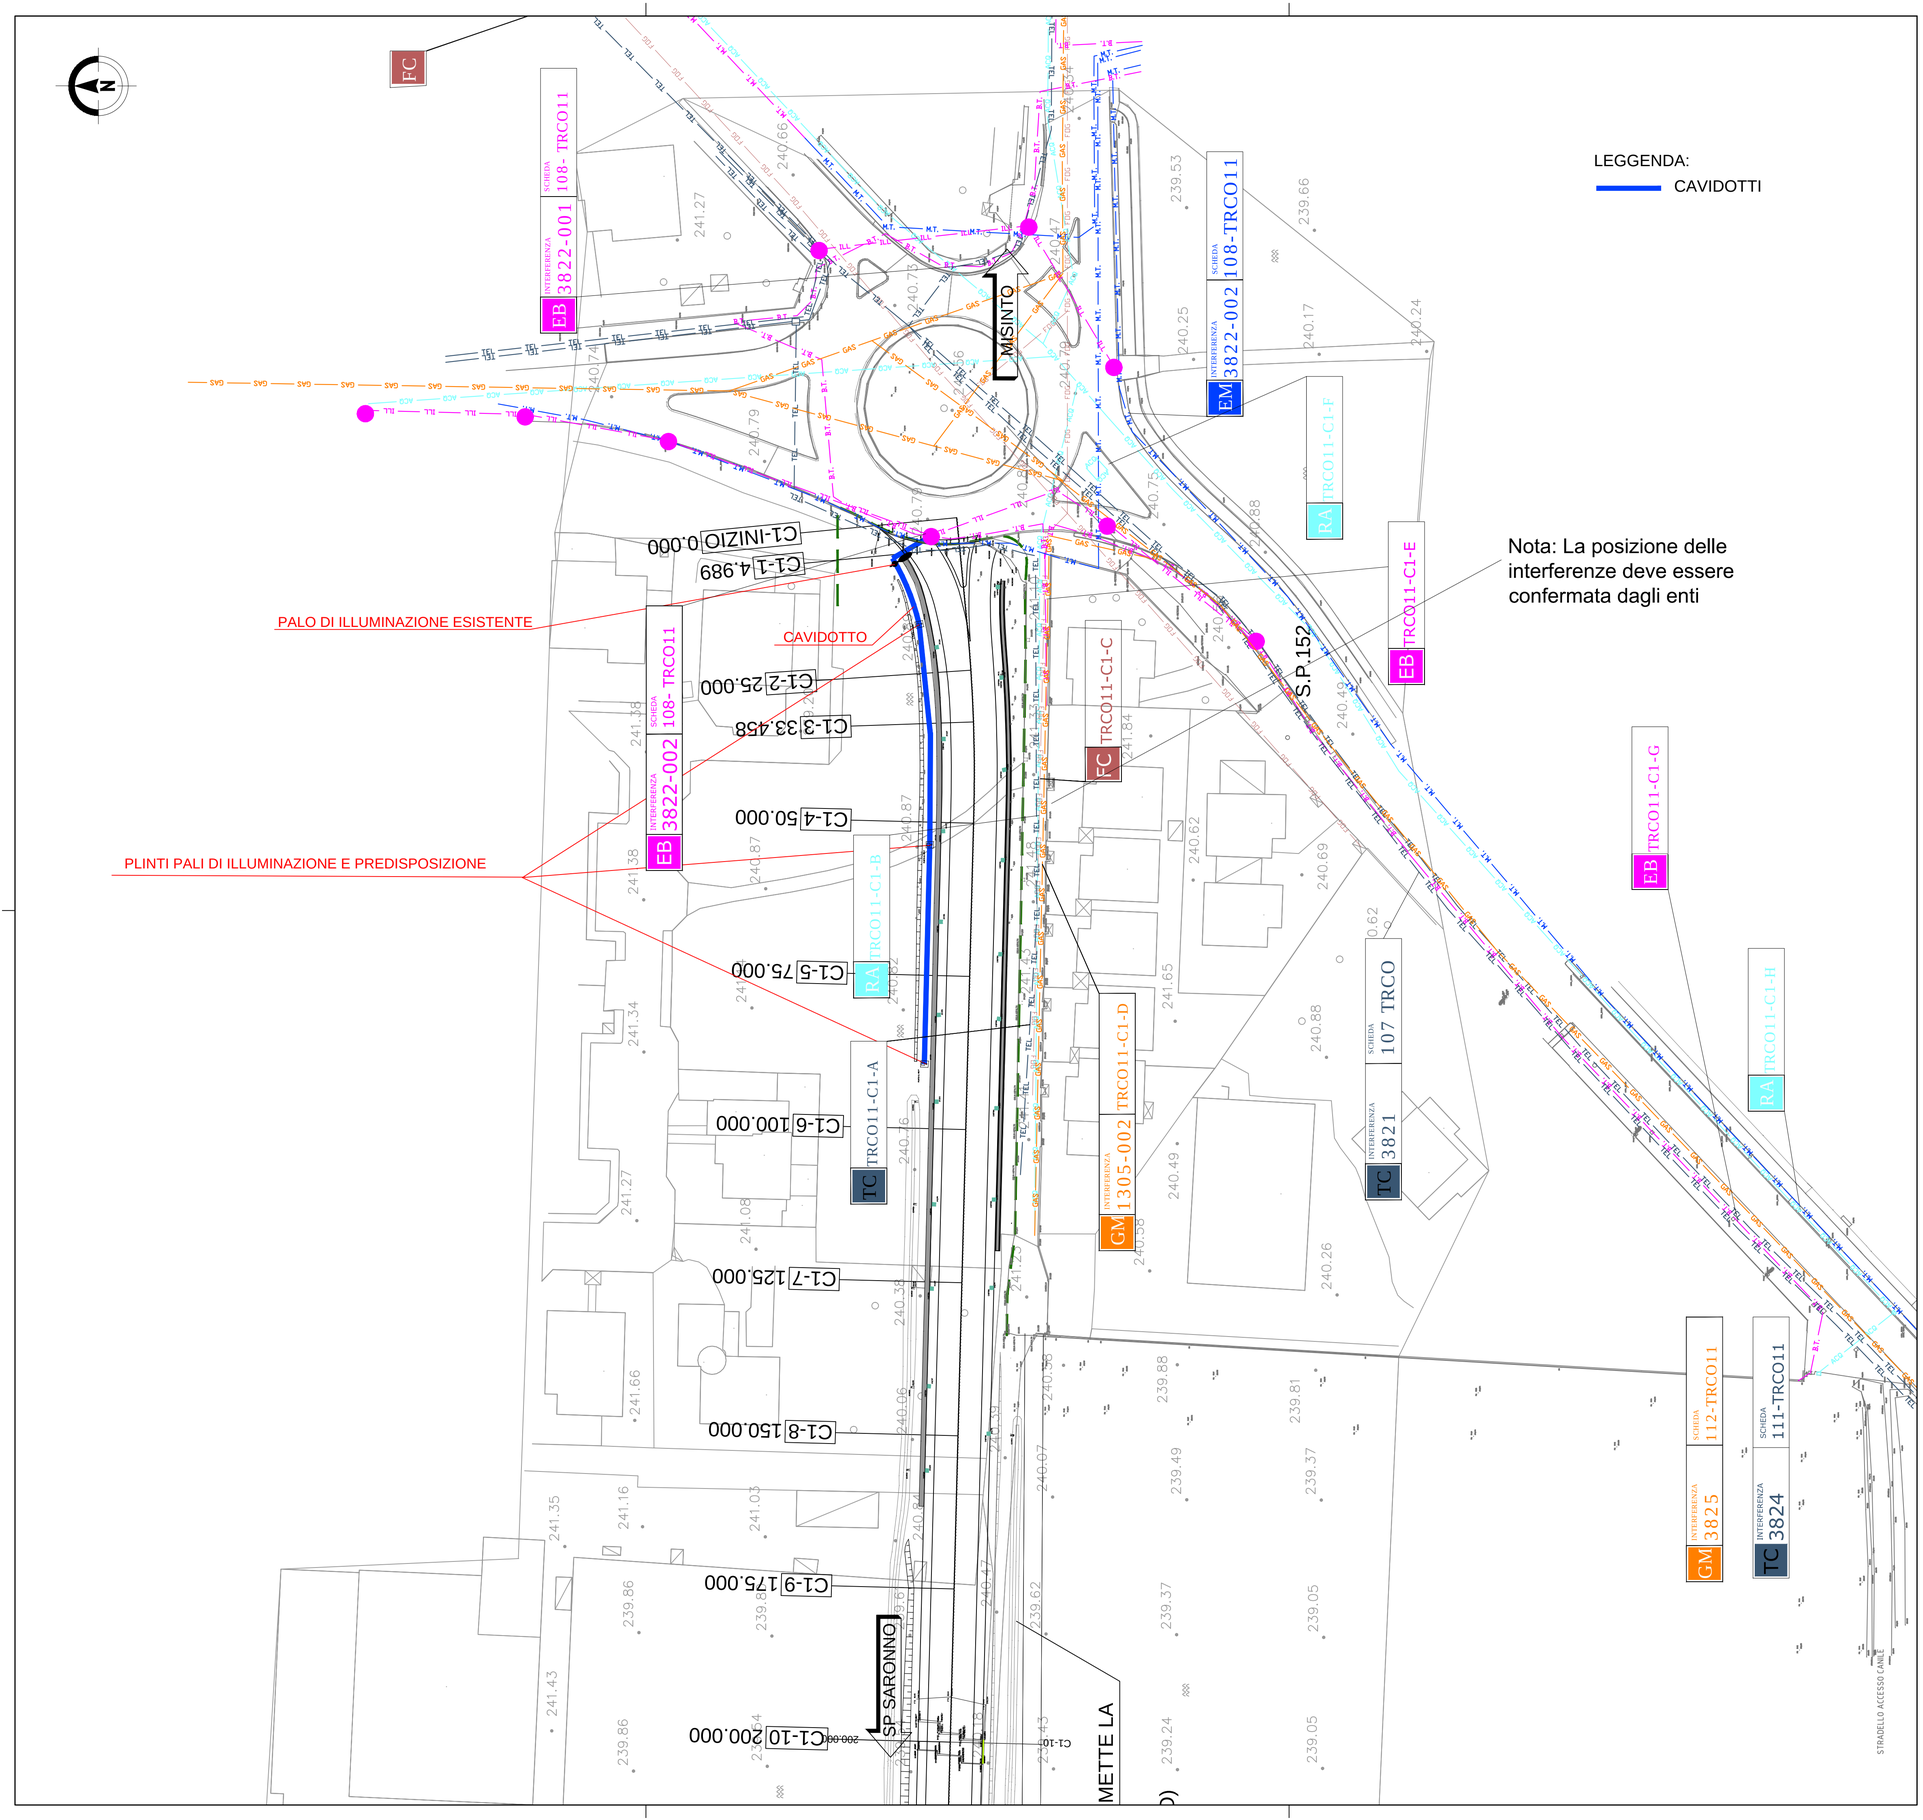


MATRICE DI REVISIONE

| REV | DATA | DESCRIZIONE MODIFICA |
|---|---|---|
| | | |
| | | |
| | | |
| | | |
| | | |
| | | |

N.B.: LA TAVOLA SOSTITUISCE QUELLA RELATIVA AL CODICE E DEL PROGETTO ESECUTIVO

CONCESSIONI AUTOSTRADALI LOMBARDE — Autostrada Pedemontana Lombarda

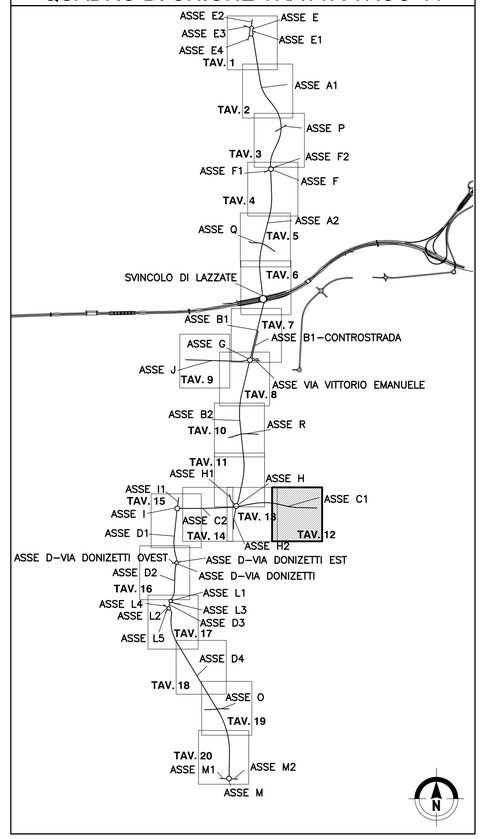COLLEGAMENTO AUTOSTRADALE
DALMINE - COMO - VARESE - VALICO DEL GAGGIOLO E OPERE AD ESSO CONNESSE
CODICE C.U.P. F11B06000270007
TRATTE B1, B2, C, D, TRVA13+14, GREENWAY

# AS BUILT

TRATTA B1
INTERFERENZE
OPERA CONNESSA TRCO11
INTERFERENZE RISOLTE
PLANIMETRIA DI PROGETTO

**IDENTIFICAZIONE ELABORATO**

CODICE PROGETTO: F00107B

| WBS | | | | | | | | |
|---|---|---|---|---|---|---|---|---|
| FASE PROGETTUALE | LOTTO | ZONA | OPERA | TRATTO D'OPERA | AMBITO | TIPO ELABORATO | PROGRESSIVO | REVISIONE |
| A | 1 | H02 | IE009 | 0 | IN | PI | 101 | E |

Scala: 1:500

| DATA | DESCRIZIONE | REV |
|---|---|---|
| Novembre 2017 | Revisione | E |

**CONCEDENTE**
CONCESSIONI AUTOSTRADALI LOMBARDE

**CONCESSIONARIO**
Autostrada Pedemontana Lombarda — Direttore Tecnico: Ing. Giuseppe Sambo; Referente Tecnico: Ing. Sabrina Lattuada

**APPROVATO**
Autostrada Pedemontana Lombarda — Il Direttore dei Lavori: Ing. Francesco Domanico

**IMPRESA**
*RAGGRUPPAMENTO TEMPORANEO IMPRESE:*

| Mandataria | Mandante | Mandante | Mandante cooptata |
|---|---|---|---|
| STRABAG A.G. | GLF Grandi Lavori Fincosit S.p.A. | ICM S.p.A. | STRABAG S.p.A. |

**PROGETTISTA - PROGETTO ESECUTIVO DI DETTAGLIO**
*RAGGRUPPAMENTO TEMPORANEO PROGETTISTI:*

| Mandataria | Mandante | Mandante | Mandante |
|---|---|---|---|
| 3TI PROGETTI ITALIA | GP ingegneria | | Arch. Salvatore Vermiglio |

*RESPONSABILE DI PROGETTO ED INCARICATO DELL'INTEGRAZIONE FRA LE VARIE PRESTAZIONI:*
Ing. Alberto Cecchini

Ing. Alberto Cecchini — Ordine degli Ingegneri della Provincia di Roma n. 15158

**ELABORAZIONE PROGETTUALE**
*PROGETTISTA:*
3TI PROGETTI ITALIA S.p.A

**3TI ITALIA S.p.A.**
DIRETTORE TECNICO
*Ing. Stefano Luca Possati*
Ordine degli Ingegneri
Provincia di Roma n. 20809

Redatto: DE CEGLIE | Verificato: SORGE | Approvato: Possati