





SIMBOLOGIA DI PIANO PARTICELLARE		
GRUPPO	COLORE	DESCRIZIONE
ESISTENTE		STRADE PUBBLICHE
		FERROVIE
		CORSI D'ACQUA
ESPROPRI		AREE DA FRAZIONARE PER SEDE AUTOSTRADA PEDEMONTANA LOMBARDA
		AREE DA FRAZIONARE PER DEVIAZIONE DI STRADE
		AREE DA FRAZIONARE PER DEVIAZIONE DI CORSI D'ACQUA
		AREE DA FRAZIONARE PER OPERE DI MITIGAZIONE AMBIENTALE

B1-CERMENATE FG_911 CIPPI IN TOTALE NR. 17

SIMBOLOGIA CIPPI		
+	CIPPI DI CONFINE	NR. 4
*	CIPPI DI CONFINE NON NECESSARI	NR. 13

N.B.: IL NUMERO TOTALE DI CIPPI FA RIFERIMENTO AL FOGLIO CATASTALE

SIMBOLOGIA CATASTALE					
	Portafoglio catastale		Via pubblica interpodere		Strada pubblica
	Confine di Comune		Acqua pubblica		Foglio 4/10 rs
	Confine di Comune		Confine di Foglio catastale		

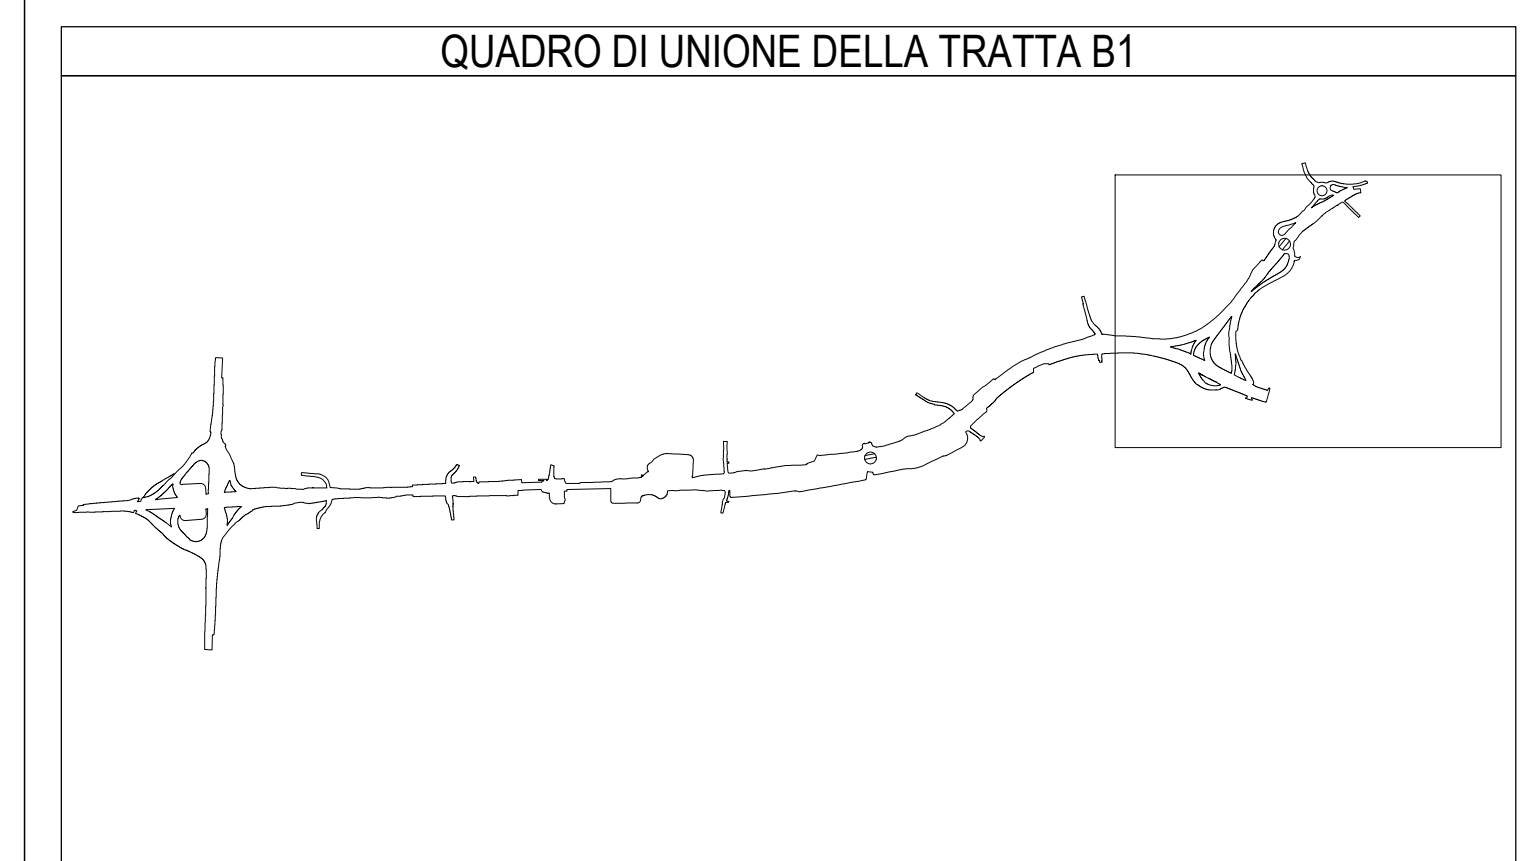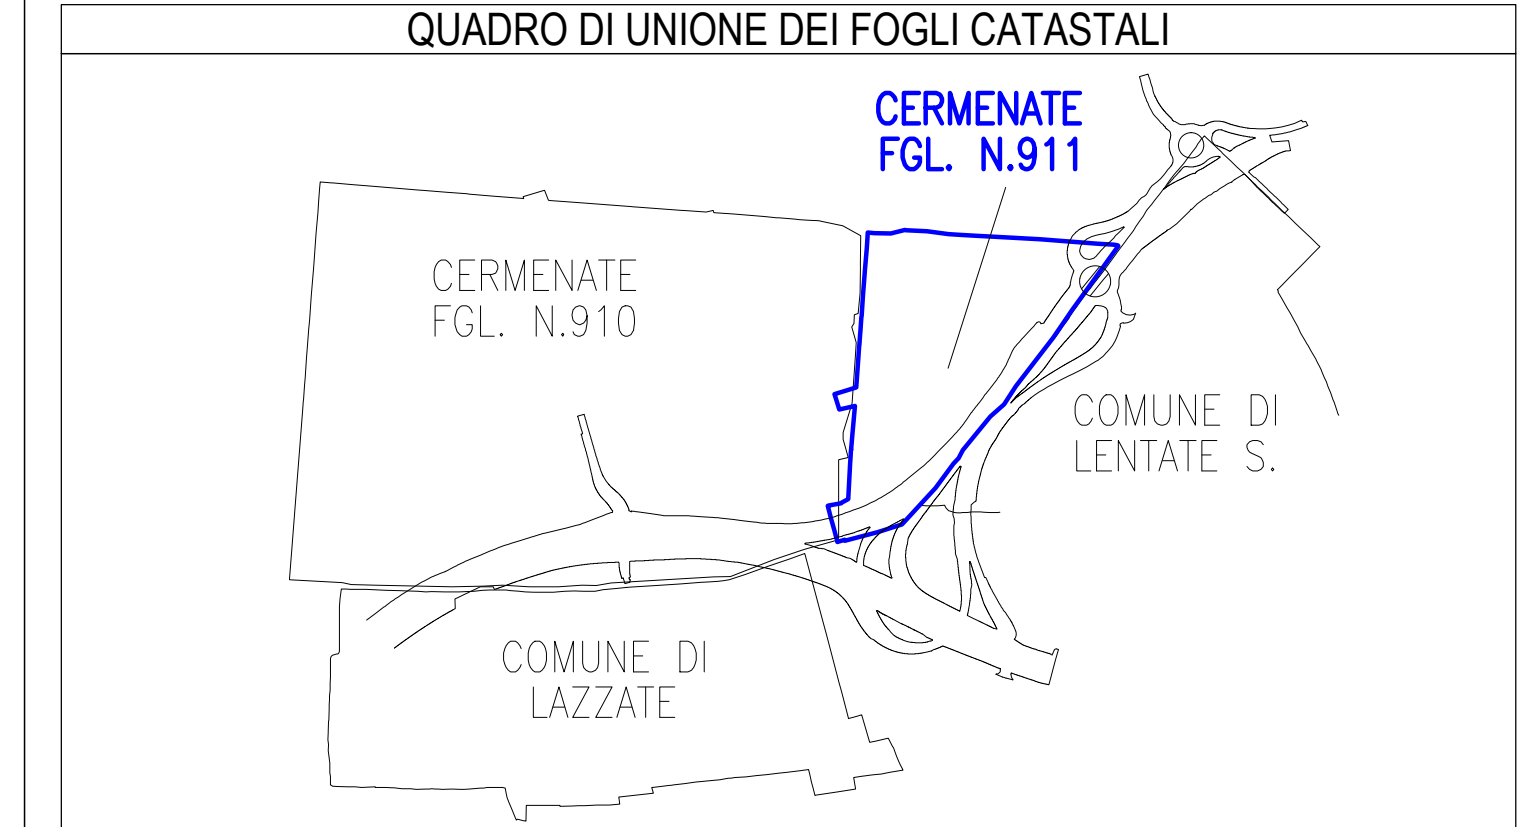

COORDINATE TRACCIAMENTO

NOME CIPPO	EST	NORD
B1_CERMENATE FG_911-1	141371.698	246217.445
B1_CERMENATE FG_911-4	141427.908	246234.393
B1_CERMENATE FG_911-5	141423.367	246250.817
B1_CERMENATE FG_911-8	141453.787	246261.637
B1_CERMENATE FG_911-9	141453.727	246280.407
B1_CERMENATE FG_911-11	141579.780	246318.927
B1_CERMENATE FG_911-12	141594.892	246332.255
B1_CERMENATE FG_911-14	141586.297	246415.007
B1_CERMENATE FG_911-15	141613.447	246361.767
B1_CERMENATE FG_911-16	141626.311	246366.648
B1_CERMENATE FG_911-20	141693.949	246448.654
B1_CERMENATE FG_911-24	141745.250	246516.378
B1_CERMENATE FG_911-32	141858.037	246668.602
B1_CERMENATE FG_911-33	141863.021	246669.036
B1_CERMENATE FG_911-34	141872.135	246669.464
B1_CERMENATE FG_911-36	141896.518	246677.678
B1_CERMENATE FG_911-38	141867.807	246858.406

MATRICE DI REVISIONE			
REV	DATA	DESCRIZIONE	MODIFICA


COLLEGAMENTO AUTOSTRADALE DALMINE - COMO - VARESE - VALICO DEL GAGGIOLO E OPERE AD ESSO CONNESSE

TRATTE B1, B2, C, D, TRV A13+14, GREENWAY AS BUILT

TRATTA B1

ESPROPRI
CIPPI CHILOMETRICI
ASSE PRINCIPALE - COMUNE DI CERMENATE FG 911 TAV.12

IDENTIFICAZIONE ELABORATO	IMPRESA






