PROVINCIA DI MONZA E BRIANZA

COMUNE DI LAZZATE

FOGLIO 2

SCALA DI 1:500

SIMBOLOGIA DI PIANO PARTICELLARE

GRUPPO	COLORE	DESCRIZIONE
ESISTENTE		STRADE PUBBLICHE
		FERROVIE
		CORSI D'ACQUA
ESPROPRI		AREE DA FRAZIONARE PER SEDE AUTOSTRADA PEDEMONTANA LOMBARDA
		AREE DA FRAZIONARE PER DEVIAZIONE DI STRADE
		AREE DA FRAZIONARE PER DEVIAZIONE DI CORSI D'ACQUA
		AREE DA FRAZIONARE PER OPERE DI MITIGAZIONE AMBIENTALE

B1–LAZZATE FG_2 CIPPI IN TOTALE NR. 12

SIMBOLOGIA CIPPI		
✦	CIPPI DI CONFINE	NR. 8
✦	CIPPI DI CONFINE NON NECESSARI	NR. 4

N.B.: IL NUMERO TOTALE DI CIPPI FA RIFERIMENTO AL FOGLIO CATASTALE

SIMBOLOGIA CATASTALE

Particella catastale	Viabilità interpoderale	Strada pubblica	Acqua pubblica	Fossi e/o rii
Confine di Comune		Confine di Foglio catastale		

QUADRO DI UNIONE DEI FOGLI CATASTALI

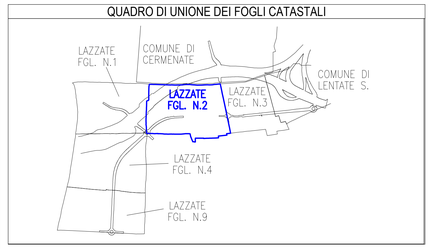

QUADRO DI UNIONE DELLA TRATTA B1 ED OPERA CONNESSA TRCO06

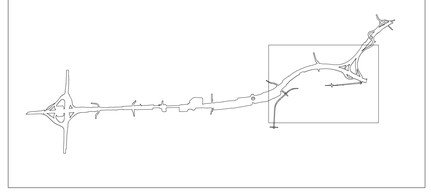

COORDINATE TRACCIAMENTO

NOME CIPPO	EST	NORD
B1_LAZZATE_FG_2-1	140285.889	245963.425
B1_LAZZATE_FG_2-8	140399.226	246042.341
B1_LAZZATE_FG_2-9	140392.611	246042.557
B1_LAZZATE_FG_2-10	140390.398	246044.215
B1_LAZZATE_FG_2-11	140555.695	246042.285
B1_LAZZATE_FG_2-12	140519.816	246024.599
B1_LAZZATE_FG_2-13	140519.896	246001.954
B1_LAZZATE_FG_2-14	140523.551	246002.620
B1_LAZZATE_FG_2-15	140523.577	245998.505
B1_LAZZATE_FG_2-19	140503.272	245986.641
B1_LAZZATE_FG_2-24	140391.603	245910.160
B1_LAZZATE_FG_2-31	140230.466	245771.265

KEY PLAN - COMUNE DI LAZZATE FG. 2

MATRICE DI REVISIONE

REV	DATA	DESCRIZIONE MODIFICA

N.B.: LA TAVOLA SOSTITUISCE QUELLA RELATIVA AL CODICE E DEL PROGETTO ESECUTIVO

CONCESSIONI AUTOSTRADALI LOMBARDE — Autostrada Pedemontana Lombarda

COLLEGAMENTO AUTOSTRADALE
DALMINE - COMO - VARESE - VALICO DEL GAGGIOLO E OPERE AD ESSO CONNESSE
CODICE C.U.P. E51B99001000004
TRATTE B1, B2, C, D, TRVA13+14, GREENWAY

AS BUILT

TRATTA B1

ESPROPRI

CIPPI CHILOMETRICI
ASSE PRINCIPALE - COMUNE DI LAZZATE FG.2

IDENTIFICAZIONE ELABORATO

CODICE PROGETTO: F00107B

WBS								
FASE PROGETTUALE	LOTTO	ZONA	OPERA	TRATTO/OPERA	AMBITO	TIPO ELABORATO	PROGRESSIVO	REVISIONE
A	1	A0X	GE001	0	ES	PT	012	E01

Scala: 1:500

DATA	DESCRIZIONE	REV
Agosto 2017	Emissione	E
Febbraio 2018	Rev.strutture APL prot. 1202 del 01.02.18	E01

CONCEDENTE

CONCESSIONI AUTOSTRADALI LOMBARDE

CONCESSIONARIO

Autostrada Pedemontana Lombarda — Direttore Tecnico: Ing. Giuseppe Sambo; Referente Tecnico: Ing. Sabina Lattuada

APPROVATO

Autostrada Pedemontana Lombarda — Il Direttore dei Lavori: Ing. Francesco Domanico

IMPRESA

RAGGRUPPAMENTO TEMPORANEO IMPRESE:

Mandataria: STRABAG A.G.; Mandante: GLF Grandi Lavori Fincosit S.p.A.; Mandante: ICM S.p.A.; Mandante cooptata: STRABAG S.p.A.

PROGETTISTA - PROGETTO ESECUTIVO DI DETTAGLIO

RAGGRUPPAMENTO TEMPORANEO PROGETTISTI:

Mandataria: 3TI ZH PROGETTI ITALIA INGEGNERIA INTEGRATA S.p.A.; Mandante: GP Progetti S.r.l. SOCIETÀ DI INGEGNERIA; Mandante: CONSORZIO STABILE ARCHITETTURA E INGEGNERIA; Mandante: Arch. Salvatore Vermiglio

RESPONSABILE DI PROGETTO ED INCARICATO DELL'INTEGRAZIONE FRA LE VARIE PRESTAZIONI:

Ing. Alberto Cecchini

ELABORAZIONE PROGETTUALE

PROGETTISTA:

3TI PROGETTI ITALIA S.p.A

3TI ITALIA S.p.A.
DIRETTORE TECNICO
Ing. Stefano Luca Passati
Ordine degli Ingegneri
Provincia di Roma n. 20809

Redatto: Coppola — Verificato: Sorge — Approvato: Possati