


Foglio 7

Foglio

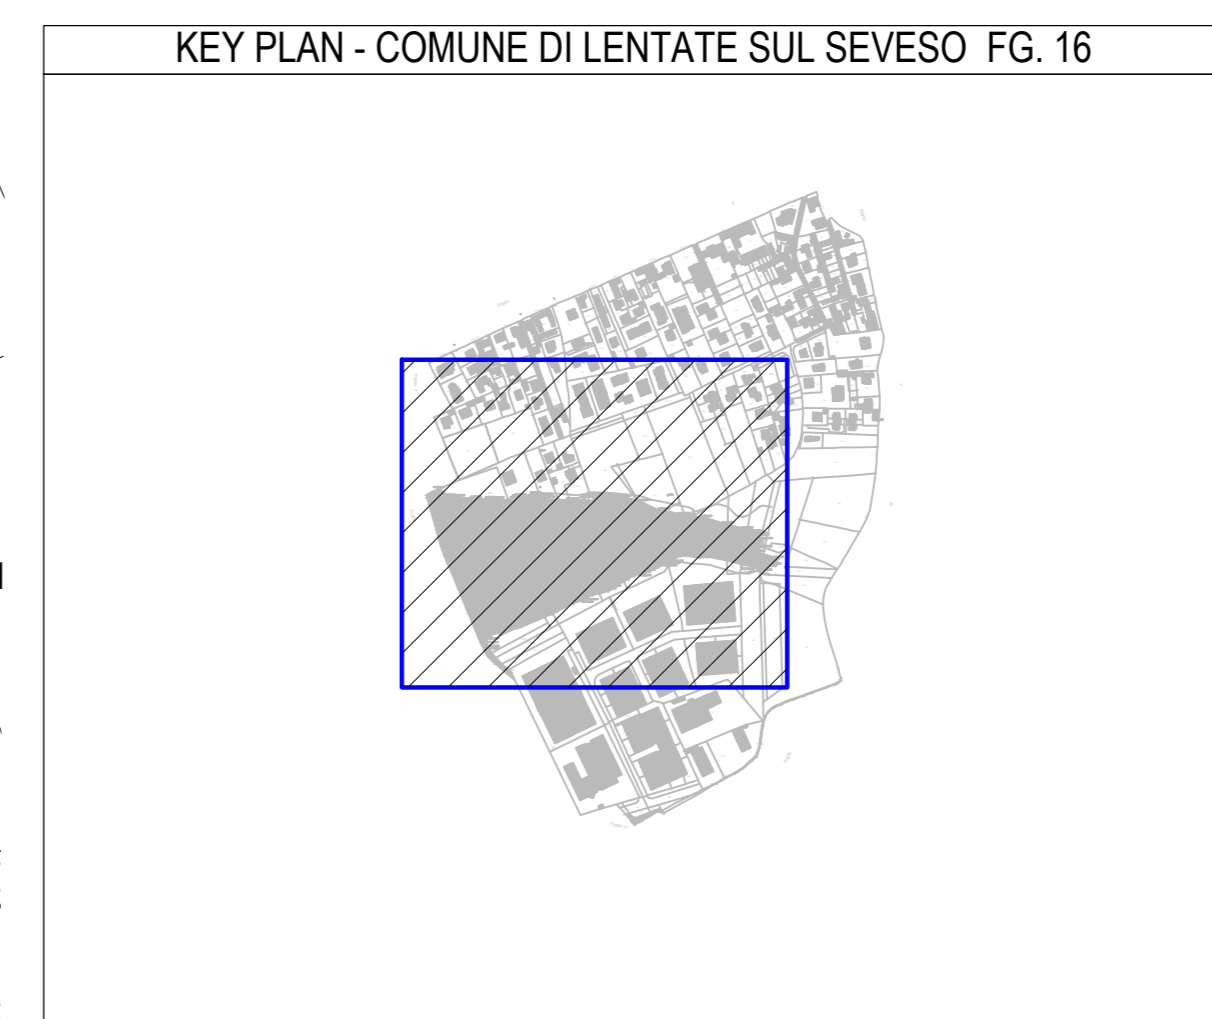



SIMBOLOGIA DI PIANO PARTICELLARE		
GRUPPO	COLORE	DESCRIZIONE
ESISTENTE		STRADE PUBBLICHE
		FERROVIE
		CORSI D'ACQUA
ESPROPRI		AREE DA FRAZIONARE PER SEDE AUTOSTRADA PEDEMONTANA LOMBARDA
		AREE DA FRAZIONARE PER DEVIAZIONE DI STRADE
		AREE DA FRAZIONARE PER DEVIAZIONE DI CORSI D'ACQUA
		AREE DA FRAZIONARE PER OPERE DI MITIGAZIONE AMBIENTALE

B1-LENTATE FG\_16 CIPPI IN TOTALE NR. 24

SIMBOLOGIA CIPPI		
	CIPPI DI CONFINE	NR. 8
	CIPPI DI CONFINE NON NECESSARI	NR. 16

N.B.: IL NUMERO TOTALE DI CIPPI FA RIFERIMENTO AL FOGLIO CATASTALE

SIMBOLOGIA CATASTALE					
	Particella catastale		Viabilità interpodere		Strada pubblica
	Confine di Comune		Confine di foglio catastale		Foglio 4/5 r.s.

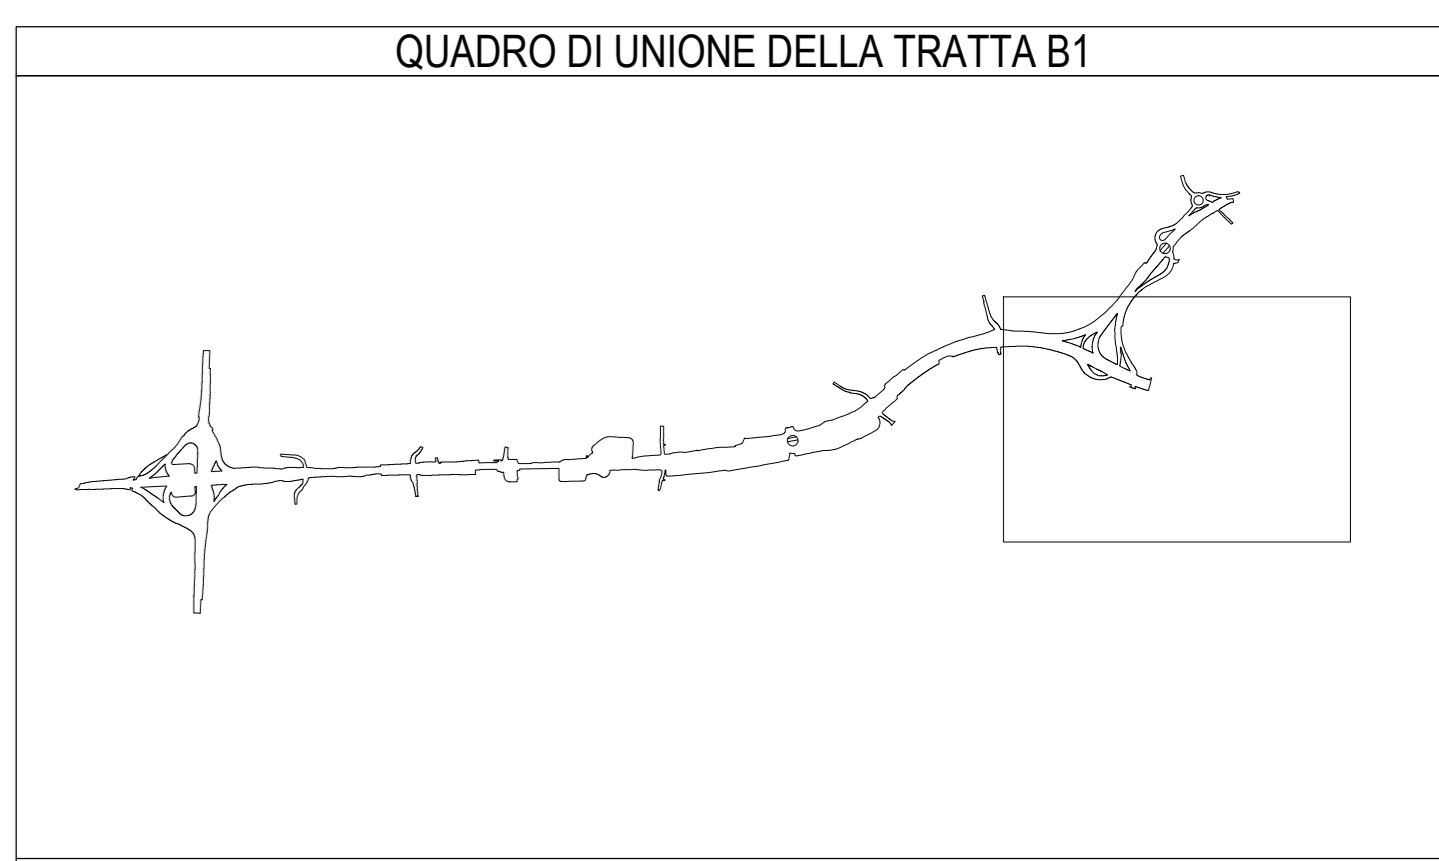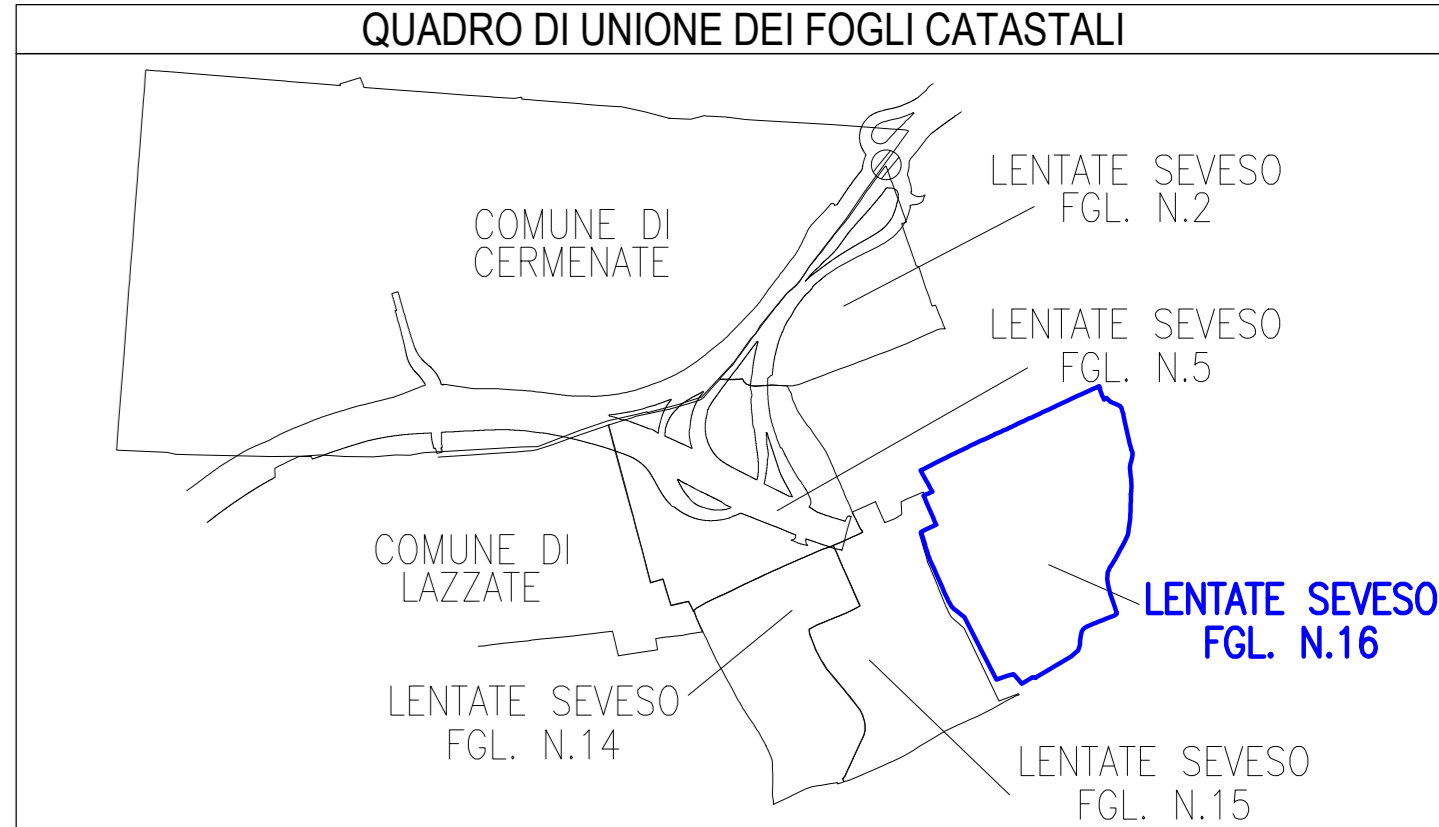


MATRICE DI REVISIONE		
REV	DATA	DESCRIZIONE MODIFICA

N.B.: LA TAVOLA SOSTITUISCE QUELLA RELATIVA AL CODICE [ ] DEL PROGETTO ESECUTIVO

**COLLEGAMENTO AUTOSTRADALE DALMINE - COMO - VARESE - VALICO DEL GAGGIOLO E OPERE AD ESSO CONNESSE**  
**TRATTE B1, B2, C, D, TRV13+14, GREENWAY AS BUILT**  
**TRATTA B1**  
**CIPPI CHILOMETRICI**  
**ASSE PRINCIPALE - COMUNE DI LENTATE FG. 16**

<b>IDENTIFICAZIONE ELABORATO</b>	<b>IMPRESA</b>

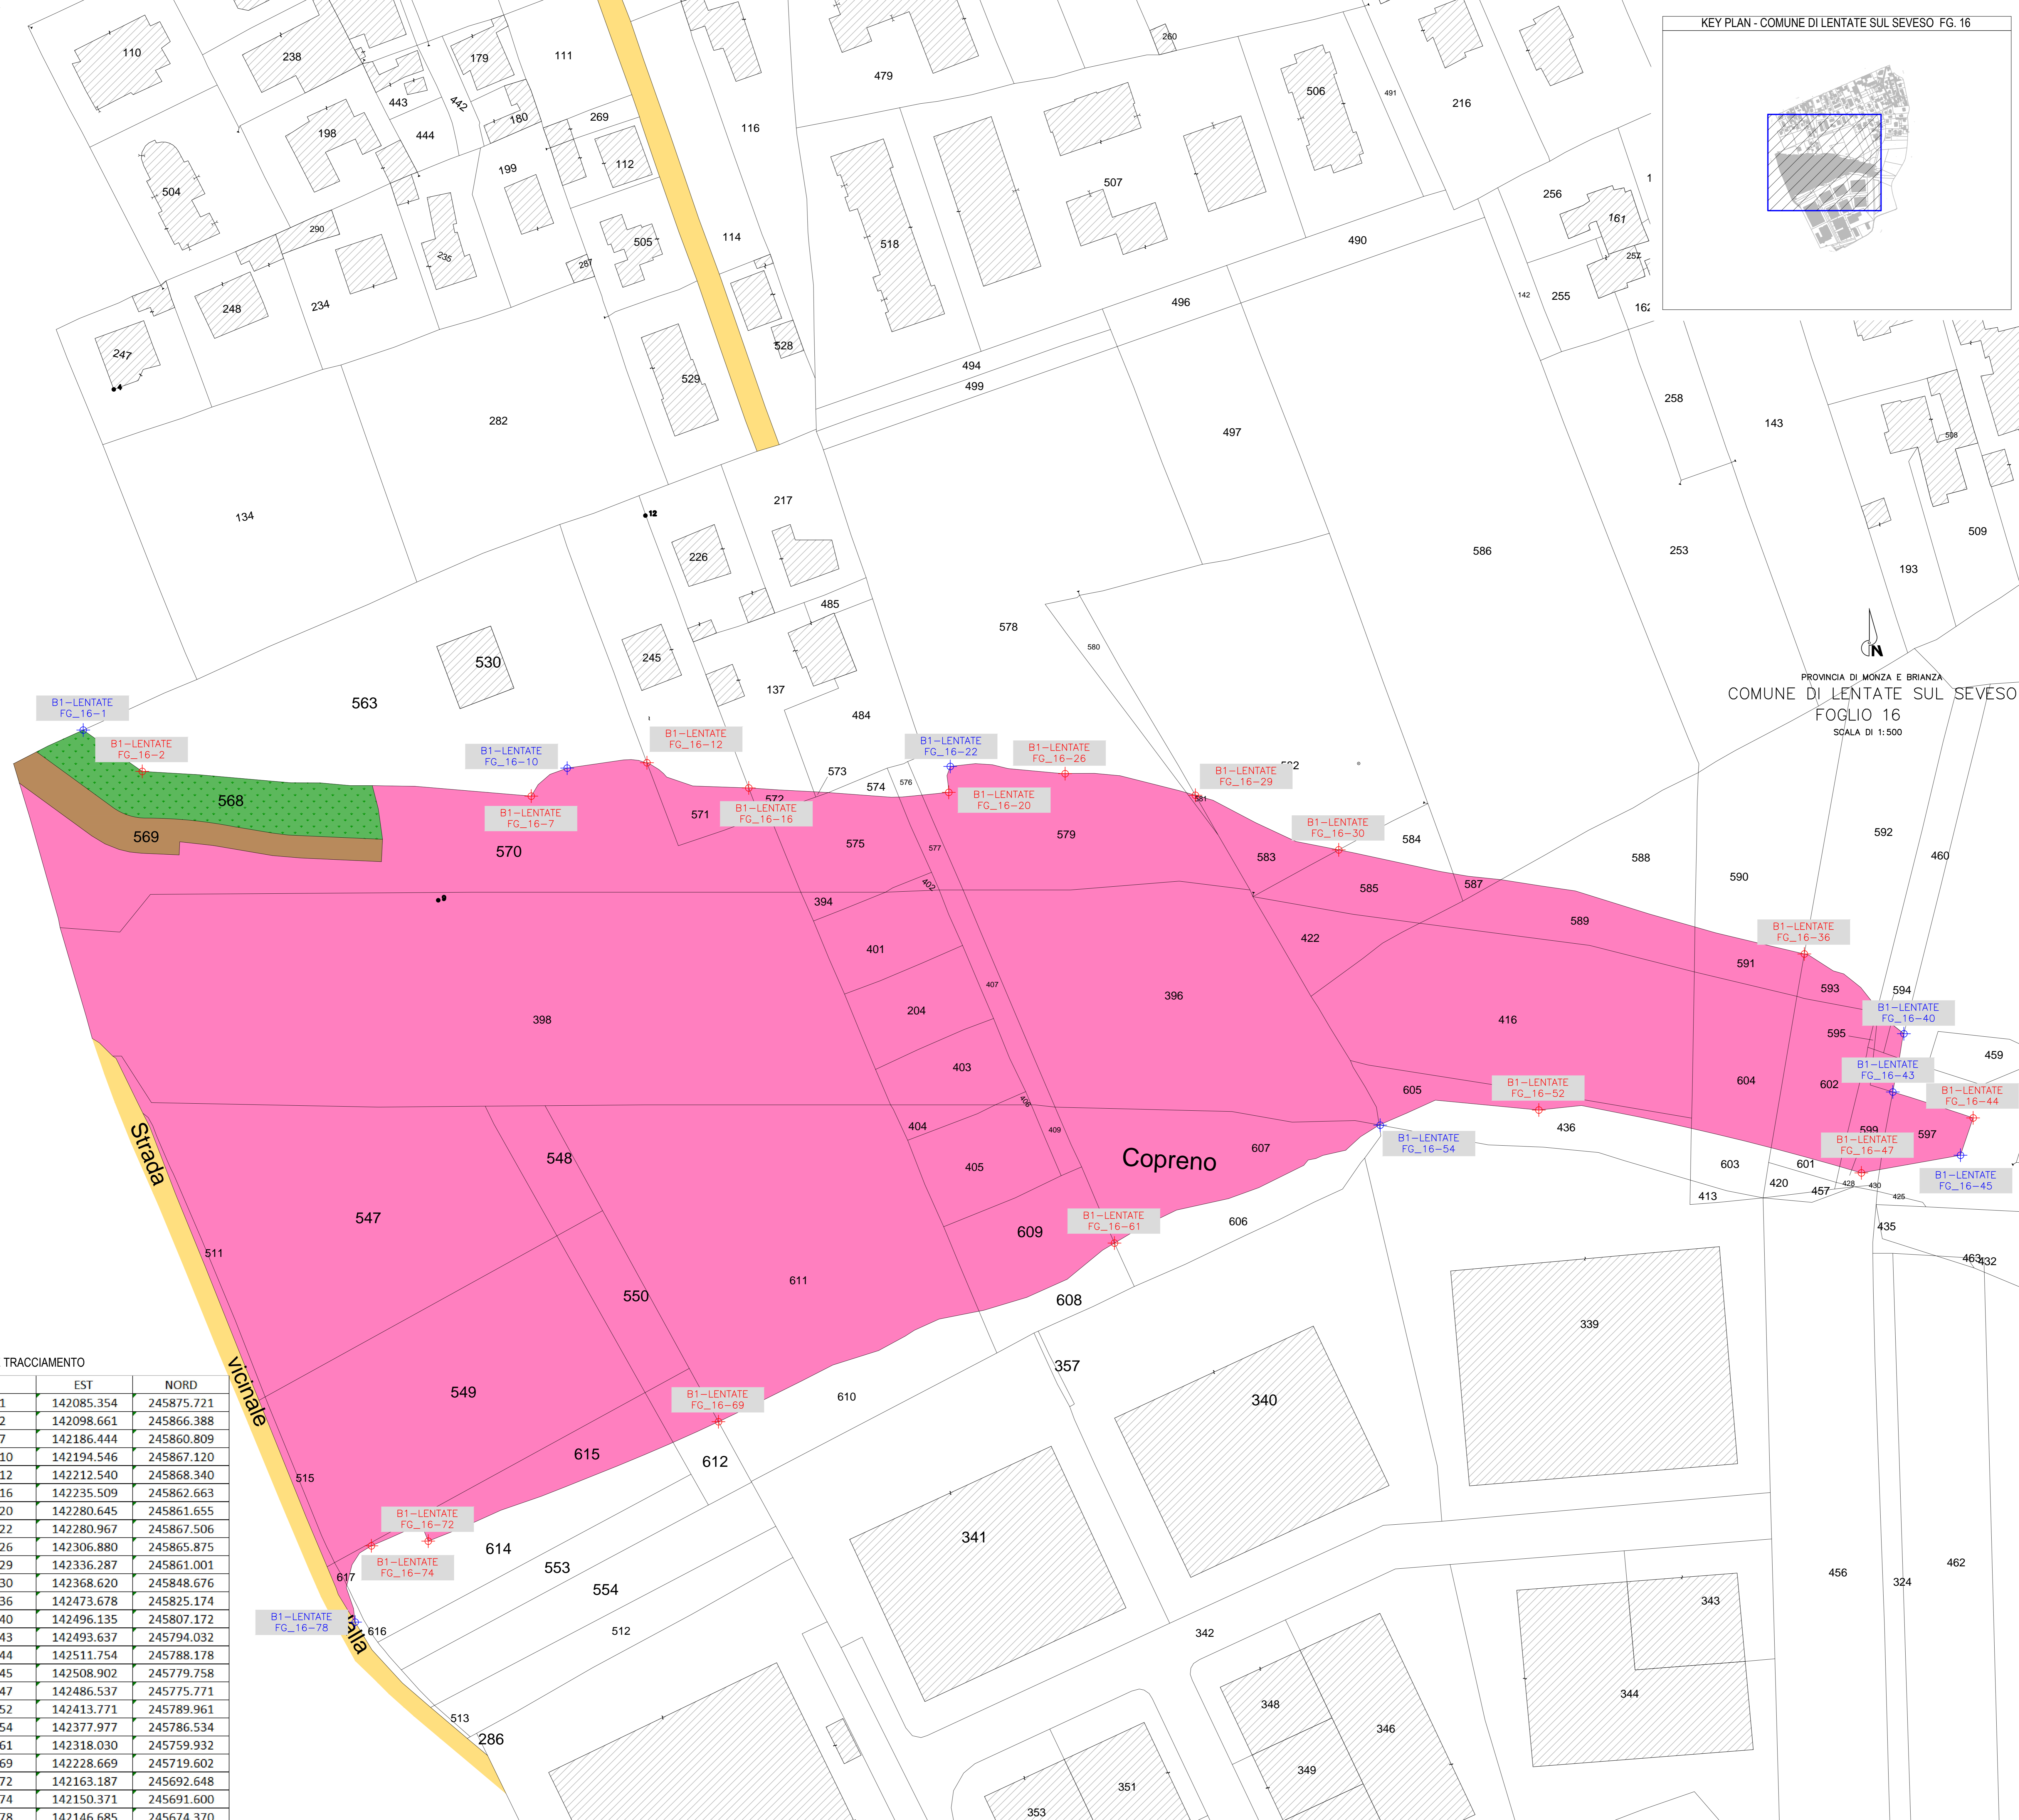

COORDINATE TRACCIAMENTO		
NOME CIPPO	EST	NORD
B1-LENTATE_FG_16-1	142085.354	245875.721
B1-LENTATE_FG_16-2	142098.661	245866.388
B1-LENTATE_FG_16-7	142186.444	245860.809
B1-LENTATE_FG_16-10	142194.546	245867.120
B1-LENTATE_FG_16-12	142212.540	245868.340
B1-LENTATE_FG_16-16	142235.509	245862.663
B1-LENTATE_FG_16-20	142280.645	245861.655
B1-LENTATE_FG_16-22	142280.967	245867.506
B1-LENTATE_FG_16-26	142306.880	245865.875
B1-LENTATE_FG_16-29	142336.287	245861.001
B1-LENTATE_FG_16-30	142368.620	245848.676
B1-LENTATE_FG_16-36	142473.678	245825.174
B1-LENTATE_FG_16-40	142496.135	245807.172
B1-LENTATE_FG_16-43	142493.637	245794.032
B1-LENTATE_FG_16-44	142511.754	245788.178
B1-LENTATE_FG_16-45	142508.902	245779.758
B1-LENTATE_FG_16-47	142486.537	245775.771
B1-LENTATE_FG_16-52	142413.771	245789.961
B1-LENTATE_FG_16-54	142377.977	245786.534
B1-LENTATE_FG_16-61	142318.030	245759.932
B1-LENTATE_FG_16-69	142228.669	245719.602
B1-LENTATE_FG_16-72	142163.187	245692.648
B1-LENTATE_FG_16-74	142150.371	245691.600
B1-LENTATE_FG_16-78	142146.685	245674.370