

COORDINATE TRACCIAMENTO

NOME CIPPO	EST	NORD
B1-LENTATE_FG_1-01	142283.622	247132.890



PROVINCIA DI MONZA E BRIANZA
 COMUNE DI LENTATE SUL SEVESO
 FOGLIO 1
 SCALA DI 1:500



B1-LENTATE SUL SEVESO
 FG_1-1

FOGLIO N:1



SIMBOLOGIA DI PIANO PARTICELLARE		
GRUPPO	COLORE	DESCRIZIONE
ESISTENTE		STRADE PUBBLICHE
		FERROVIE
		CORSI D'ACQUA
ESPROPRI		AREE DA FRAZIONARE PER SEDE AUTOSTRADA PEDEMONTANA LOMBARDA
		AREE DA FRAZIONARE PER DEVIAZIONE DI STRADE
		AREE DA FRAZIONARE PER DEVIAZIONE DI CORSI D'ACQUA
		AREE DA FRAZIONARE PER OPERE DI MITIGAZIONE AMBIENTALE

B1-LENTATE FG_1 CIPPI IN TOTALE NR. 1

SIMBOLOGIA CIPPI		
	CIPPI DI CONFINE	NR. 1
	CIPPI DI CONFINE NON NECESSARI	NR. 0

N.B.: IL NUMERO TOTALE DI CIPPI FA RIFERIMENTO AL FOGLIO CATASTALE

SIMBOLOGIA CATASTALE					
Confine di Comune			Confine di Foglio catastale		

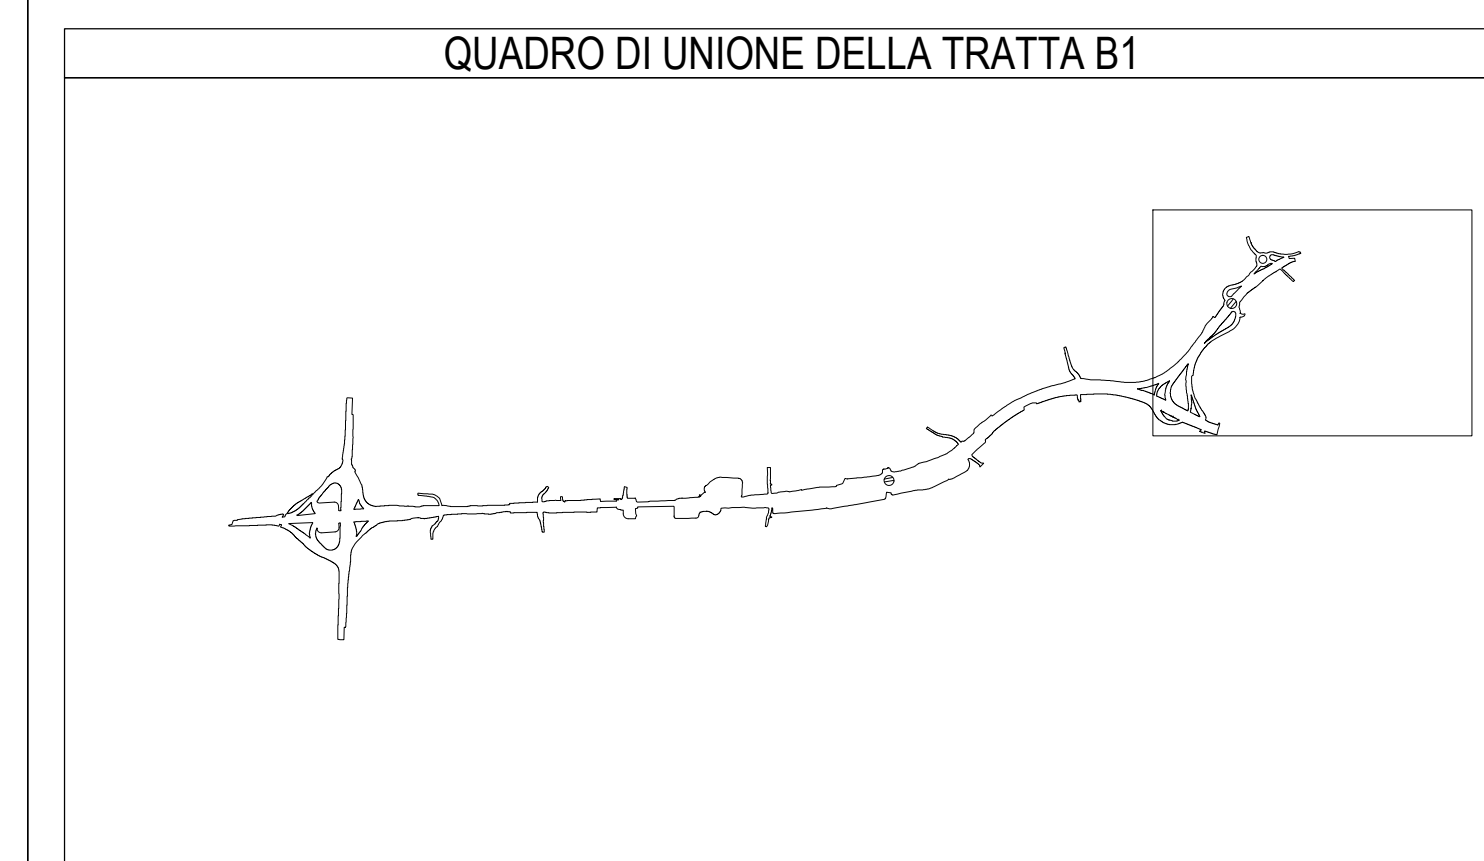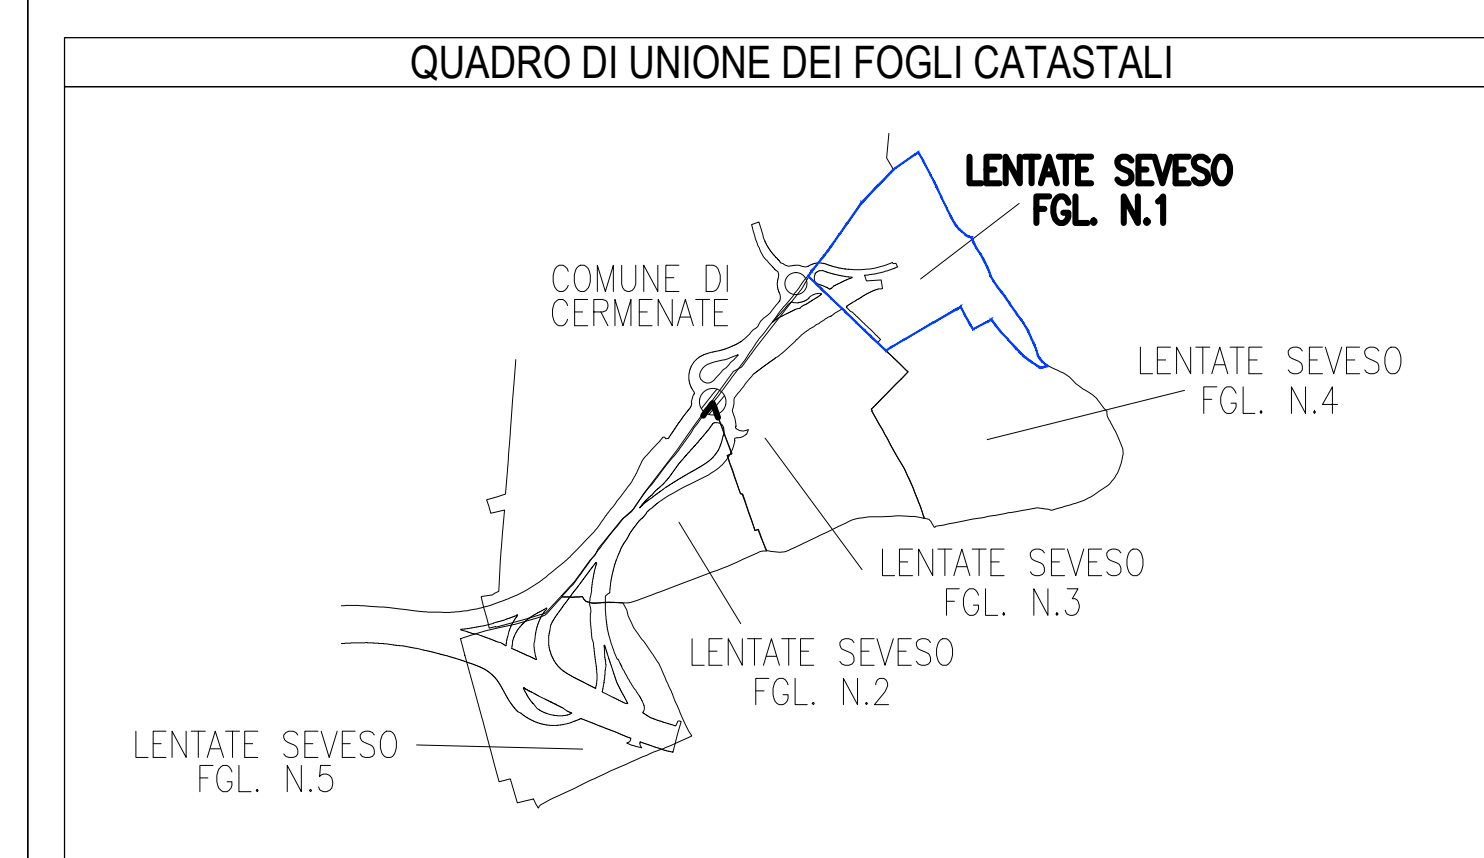

MATRICE DI REVISIONE		
REV	DATA	DESCRIZIONE MODIFICA

N.B.: LA TAVOLA SOSTITUISCE QUELLA RELATIVA AL CODICE [] DEL PROGETTO ESECUTIVO

COLLEGAMENTO AUTOSTRADALE DALMINE - COMO - VARESE - VALICO DEL GAGGIOLO E OPERE AD ESSO CONNESSE
 CODICE CUP N. 8380900010004
TRATTE B1, B2, C, D, TRAI13-14, GREENWAY AS BUILT
TRATTA B1
 ESPROPRI
 CIPPI CHILOMETRICI
 ASSE PRINCIPALE - COMUNE DI LENTATE FG.1

IDENTIFICAZIONE ELABORATO CODICE PROGETTO: FIDUTRA VARESE	IMPRESA RAGGRUPPAMENTO TEMPORANEO IMPRESE: STRABAG A.S. - ICM S.p.A. - STRABAG S.p.A.
PROGETTISTA 3TI PROGETTI ITALIA S.p.A.	ELABORAZIONE PROGETTUALE 3TI ITALIA S.p.A.

Redatto: Di Ceglie Verificato: Sorge Approvato: Possati