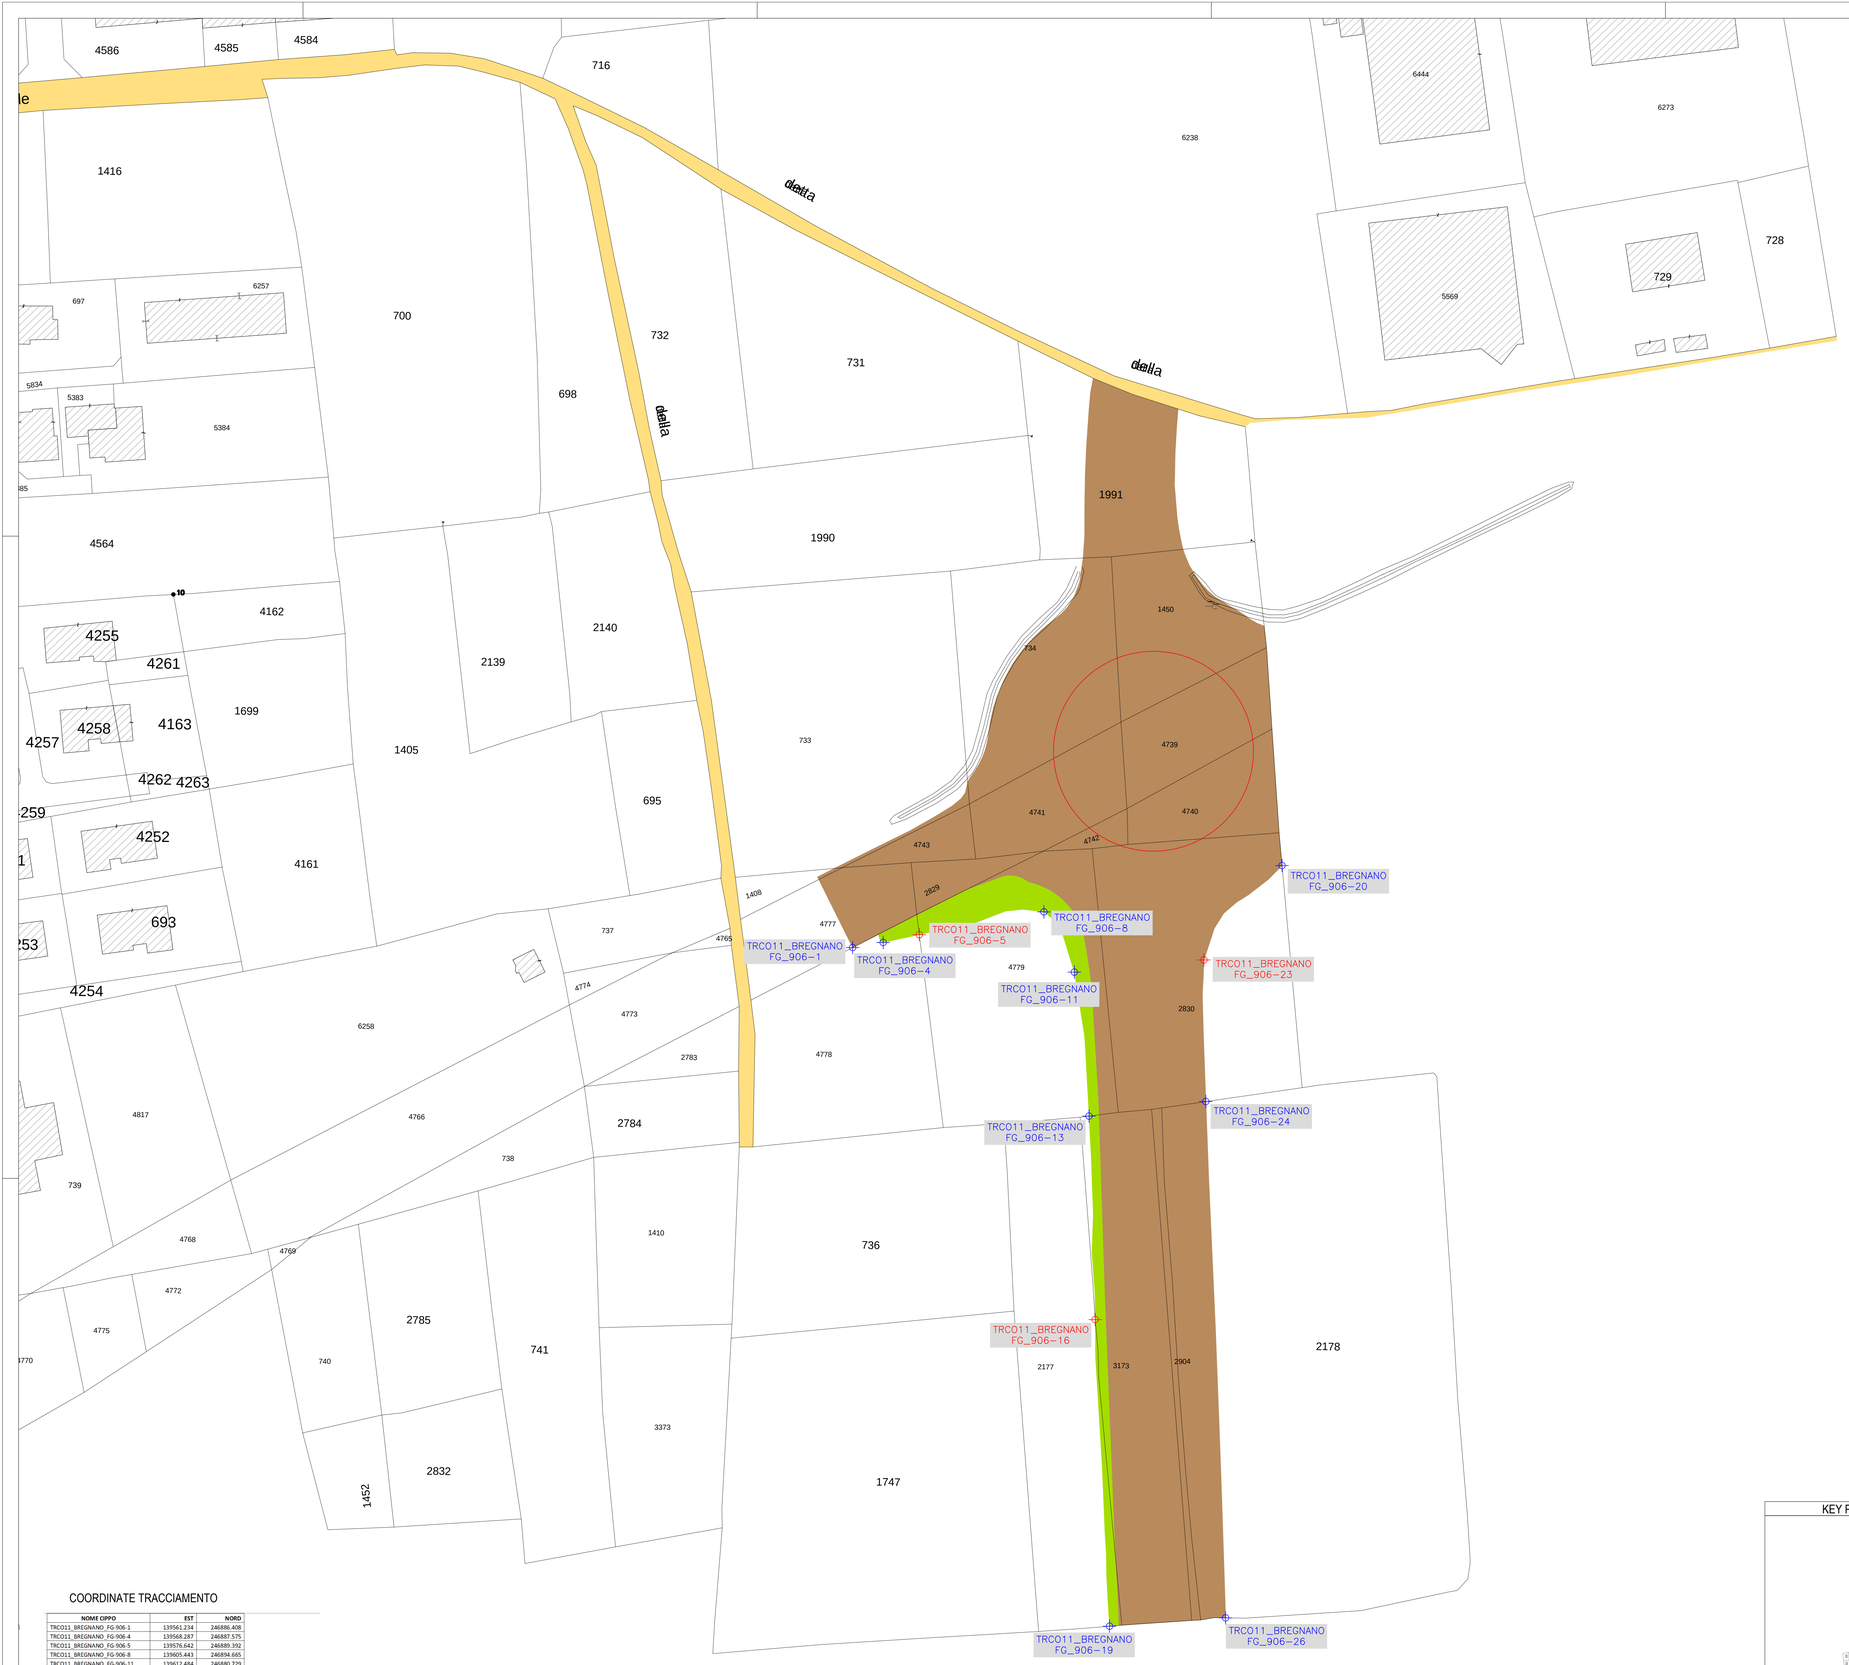

SIMBOLOGIA DI PIANO PARTICELLARE

GRUPPO	COLORE	DESCRIZIONE
ESISTENTE		STRADE PUBBLICHE
		FERROVIE
		CORSI D'ACQUA
ESPROPRI		AREE DA FRAZIONARE PER SEDE AUTOSTRADA PEDEMONTANA LOMBARDA
		AREE DA FRAZIONARE PER DEVIAZIONE DI STRADE
		AREE DA FRAZIONARE PER DEVIAZIONE DI CORSI D'ACQUA
		AREE DA FRAZIONARE PER OPERE DI MITIGAZIONE AMBIENTALE

TRC011 BREGNANO FG_906 CIPPI IN TOTALE NR. 12

SIMBOLOGIA CIPPI		
+	CIPPI DI CONFINE	NR. 9
+	CIPPI DI CONFINE NON NECESSARI	NR. 3

SIMBOLOGIA CATASTALE

Particella catastale | Viabilità interpoderale | Strada pubblica | Acqua pubblica | Fossi n/c o c

Confine di Comune | Confine di Foglio catastale

QUADRO DI UNIONE DEI FOGLI CATASTALI

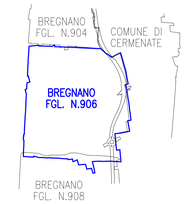

QUADRO DI UNIONE DELL'OPERA CONNESSA TRC011

COORDINATE TRACCIAMENTO

NOME CIPPO	EST	NORD
TRC011_BREGNANO_FG-906-1	139561.234	246886.408
TRC011_BREGNANO_FG-906-4	139568.287	246887.575
TRC011_BREGNANO_FG-906-5	139576.642	246889.392
TRC011_BREGNANO_FG-906-8	139605.443	246894.665
TRC011_BREGNANO_FG-906-11	139612.484	246880.729
TRC011_BREGNANO_FG-906-13	139615.868	246847.449
TRC011_BREGNANO_FG-906-16	139617.303	246800.373
TRC011_BREGNANO_FG-906-19	139620.620	246729.487
TRC011_BREGNANO_FG-906-20	139660.496	246905.373
TRC011_BREGNANO_FG-906-23	139642.445	246883.545
TRC011_BREGNANO_FG-906-24	139642.885	246850.805
TRC011_BREGNANO_FG-906-26	139647.463	246731.419

KEY PLAN - COMUNE DI BREGNANO FG. 906

MATRICE DI REVISIONE

REV	DATA	DESCRIZIONE MODIFICA

N.B.: LA TAVOLA SOSTITUISCE QUELLA RELATIVA AL CODICE E DEL PROGETTO ESECUTIVO

COLLEGAMENTO AUTOSTRADALE
DALMINE - COMO - VARESE - VALICO DEL GAGGIOLO E OPERE AD ESSO CONNESSE
CODICE CUP: E81B99001000
TRATTE B1, B2, C, D, TRVA13+14, GREENWAY

AS BUILT

TRATTA B1
ESPROPRI
CIPPI CHILOMETRICI
TRC011 - COMUNE DI BREGNANO FG. 906

IDENTIFICAZIONE ELABORATO
CODICE PROGETTO: F001078

WBS								
FASE PROGETTUALE	LOTTO	ZONA	OPERA	TRATTO/OPERA	AMBITO	TIPO ELABORATO	PROGRESSIVO	REVISIONE
A	1	H62	GE001	0	ES	P1	001	E_01

Scala: 1:500

DATA	DESCRIZIONE	REV
Agosto 2017	Emissione	0
Settembre 2017	Rev. struttura API, prot. 9639 del 18.09.17	E_01

CONCEDENTE
CONCESSIONI AUTOSTRADALI LOMBARDE

CONCESSIONARIO
Autostrada Pedemontana Lombarda
Direttore Tecnico: Ing. Giuseppe Sambo
Referente Tecnico: Ing. Sabrina Lattuada

APPROVATO
Autostrada Pedemontana Lombarda
Il Direttore dei Lavori: Ing. Francesco Domenico

IMPRESA
RAGGRUPPAMENTO TEMPORANEO IMPRESE:
Mandataria: STRABAG A.G. | Mandante: GLF Grandi Lavori Fincosit S.p.A. | Mandante: ICM S.p.A. | Mandante cooptata: STRABAG S.p.A.

PROGETTISTA - PROGETTO ESECUTIVO DI DETTAGLIO
RAGGRUPPAMENTO TEMPORANEO PROGETTISTI:
Mandataria: 3TI PROGETTI ITALIA S.p.A. | Mandante: GP INGEGNERIA | Mandante: STUDIO ITALIA | Mandante: Arch. Salvatore Vermiglio

RESPONSABILE DI PROGETTO ED INCARICATO DELL'INTEGRAZIONE FRA LE VARIE PRESTAZIONI:
Ing. Alberto Cecchini

ELABORAZIONE PROGETTUALE
PROGETTISTA:
3TI PROGETTI ITALIA S.p.A
3TI ITALIA S.p.A.
DIRETTORE TECNICO
Ing. Stefano Luca Possati
Ordine degli Ingegneri
Provincia di Roma n. 20899

Redatto: Donatello | Verificato: Sorge | Approvato: Possati