

COORDINATE TRACCIAMENTO

GRUPPO	NOME CIPPO	EST	NORD
TRCO11_BREGNANO FG_908-3	139649.381	246671.658	
TRCO11_BREGNANO FG_908-4	139650.201	246664.187	
TRCO11_BREGNANO FG_908-7	139650.146	246562.200	
TRCO11_BREGNANO FG_908-8	139648.985	246532.010	
TRCO11_BREGNANO FG_908-10	139642.560	246766.093	
TRCO11_BREGNANO FG_908-12	139631.316	246413.257	
TRCO11_BREGNANO FG_908-14	139621.020	246586.817	
TRCO11_BREGNANO FG_908-15	139612.241	246334.239	
TRCO11_BREGNANO FG_908-16	139609.426	246233.794	
TRCO11_BREGNANO FG_908-17	139608.418	246202.514	
TRCO11_BREGNANO FG_908-21	139579.288	246204.685	
TRCO11_BREGNANO FG_908-22	139573.800	246218.978	
TRCO11_BREGNANO FG_908-23	139563.349	246142.410	
TRCO11_BREGNANO FG_908-24	139554.478	246106.183	
TRCO11_BREGNANO FG_908-25	139548.776	246083.607	
TRCO11_BREGNANO FG_908-28	139538.132	246075.225	
TRCO11_BREGNANO FG_908-31	139536.100	246070.445	
TRCO11_BREGNANO FG_908-33	139540.901	246035.973	
TRCO11_BREGNANO FG_908-35	139542.800	246043.852	
TRCO11_BREGNANO FG_908-36	139539.733	246033.505	
TRCO11_BREGNANO FG_908-38	139545.879	246028.348	
TRCO11_BREGNANO FG_908-39	139536.100	245987.811	
TRCO11_BREGNANO FG_908-38	139534.459	245977.444	
TRCO11_BREGNANO FG_908-39	139525.384	245988.139	
TRCO11_BREGNANO FG_908-40	139521.317	245932.678	
TRCO11_BREGNANO FG_908-42	139521.832	245778.104	
TRCO11_BREGNANO FG_908-43	139525.302	245721.989	
TRCO11_BREGNANO FG_908-44	139494.752	245687.352	
TRCO11_BREGNANO FG_908-45	139487.493	245732.402	
TRCO11_BREGNANO FG_908-52	139486.653	245844.512	
TRCO11_BREGNANO FG_908-53	139487.538	245859.984	
TRCO11_BREGNANO FG_908-54	139484.538	245859.984	
TRCO11_BREGNANO FG_908-56	139481.217	245863.703	
TRCO11_BREGNANO FG_908-57	139482.442	245883.393	
TRCO11_BREGNANO FG_908-60	139492.790	245970.215	
TRCO11_BREGNANO FG_908-64	139503.538	246041.879	
TRCO11_BREGNANO FG_908-65	139502.142	246046.817	
TRCO11_BREGNANO FG_908-67	139506.322	246053.789	
TRCO11_BREGNANO FG_908-70	139462.904	246060.067	
TRCO11_BREGNANO FG_908-71	139433.834	246059.077	
TRCO11_BREGNANO FG_908-72	139430.965	246058.945	
TRCO11_BREGNANO FG_908-73	139420.222	246062.863	
TRCO11_BREGNANO FG_908-74	139394.280	246065.214	
TRCO11_BREGNANO FG_908-74	139387.873	246066.676	
TRCO11_BREGNANO FG_908-79	139365.703	246066.676	
TRCO11_BREGNANO FG_908-81	139388.069	246038.147	
TRCO11_BREGNANO FG_908-82	139422.139	246052.179	
TRCO11_BREGNANO FG_908-87	139365.800	246000.389	
TRCO11_BREGNANO FG_908-89	139325.064	246000.389	
TRCO11_BREGNANO FG_908-92	139339.587	246144.500	
TRCO11_BREGNANO FG_908-93	139348.474	246176.974	
TRCO11_BREGNANO FG_908-94	139345.100	246183.914	
TRCO11_BREGNANO FG_908-96	139372.735	246268.356	
TRCO11_BREGNANO FG_908-97	139387.228	246314.011	
TRCO11_BREGNANO FG_908-98	139368.082	246330.799	
TRCO11_BREGNANO FG_908-99	139392.321	246344.154	
TRCO11_BREGNANO FG_908-100	139394.488	246360.215	
TRCO11_BREGNANO FG_908-101	139401.849	246390.714	
TRCO11_BREGNANO FG_908-101	139428.577	246439.384	
TRCO11_BREGNANO FG_908-105	139424.489	246506.600	
TRCO11_BREGNANO FG_908-106	139425.024	246522.624	
TRCO11_BREGNANO FG_908-107	139423.060	246527.375	
TRCO11_BREGNANO FG_908-116	139424.393	246445.355	
TRCO11_BREGNANO FG_908-121	139420.736	246327.107	

SIMBOLOGIA DI PIANO PARTICELLARE



GRUPPO	COLORE	DESCRIZIONE
ESISTENZE	[Pink]	STRADE PUBBLICHE
	[Grey]	FERROVIE
	[Blue]	CORSI D'ACQUA
	[Pink]	AREE DA FRAZIONARE PER SEDE AUTOSTRADA PEDEMONTANA LOMBARDA
ESPROPRI	[Brown]	AREE DA FRAZIONARE PER DEVIAZIONE DI STRADE
	[Blue]	AREE DA FRAZIONARE PER DEVIAZIONE DI CORSI D'ACQUA
	[Green]	AREE DA FRAZIONARE PER OPERE DI MITIGAZIONE AMBIENTALE

TRCO11 BREGNANO FG_908 CIPPI IN TOTALE NR. 65

SIMBOLOGIA CIPPI

+	CIPPI DI CONFINE	NR. 27
+	CIPPI DI CONFINE NON NECESSARI	NR. 38


N.B.: IL NUMERO TOTALE DI CIPPI FA RIFERIMENTO AL FOGLIO CATASTALE

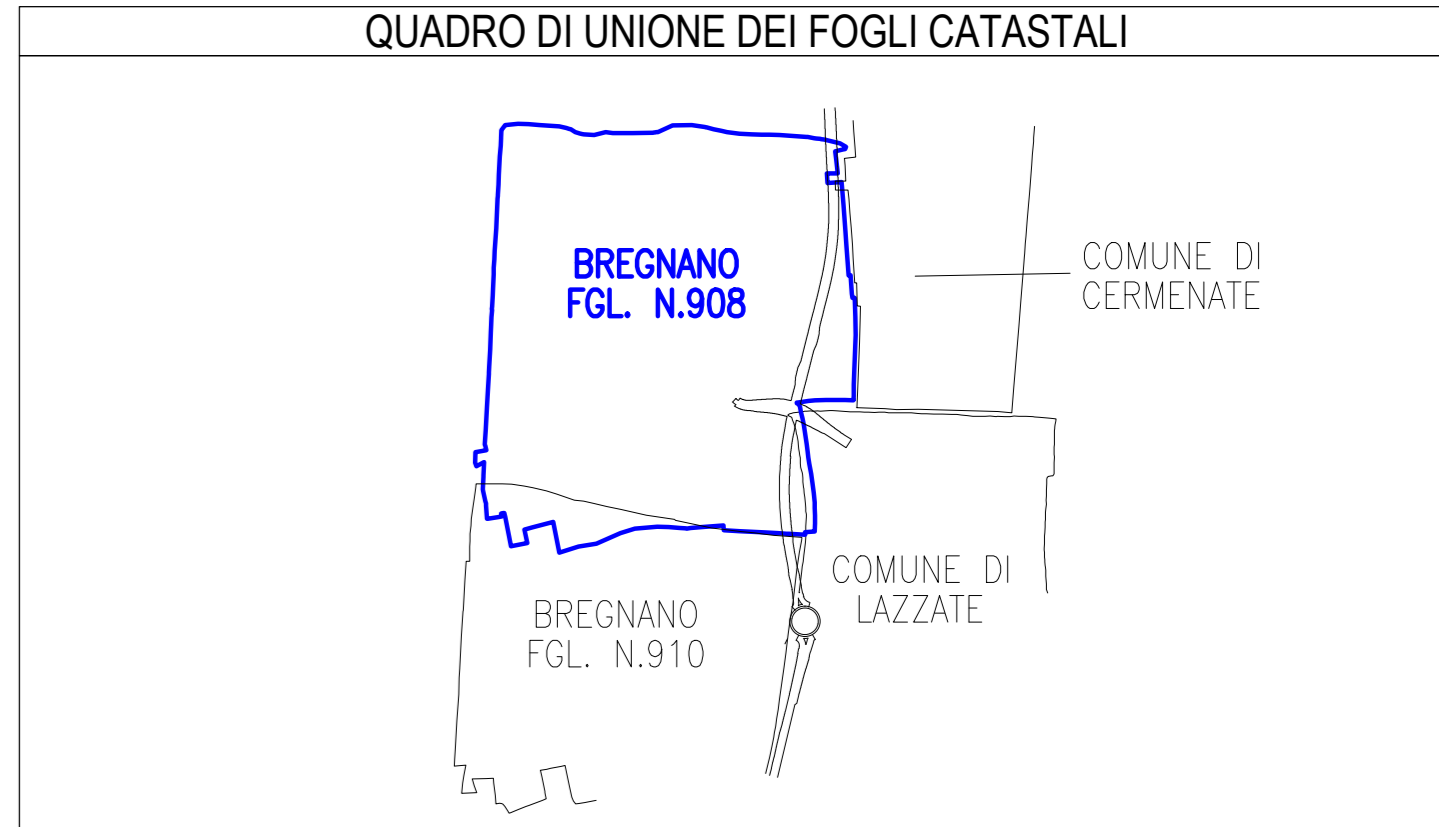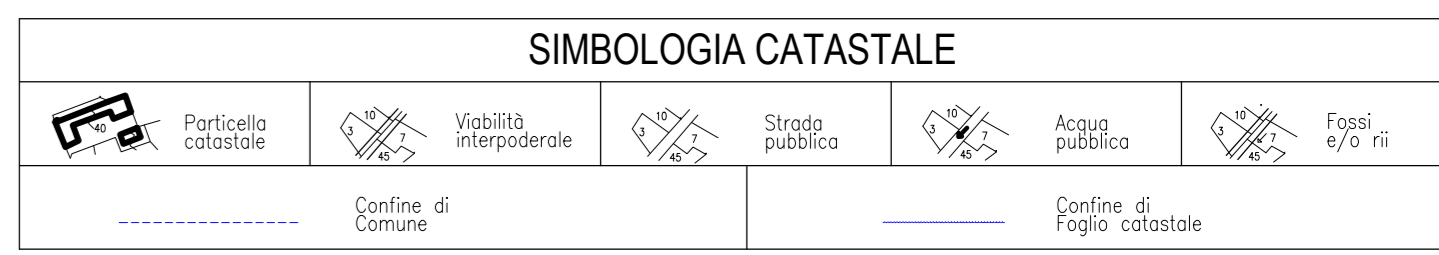

MATRICE DI REVISIONE

REV	DATA	DESCRIZIONE MODIFICA

N.B.: LA TAVOLA SOSTITUISCE QUELLA RELATIVA AL CODICE [] DEL PROGETTO ESECUTIVO

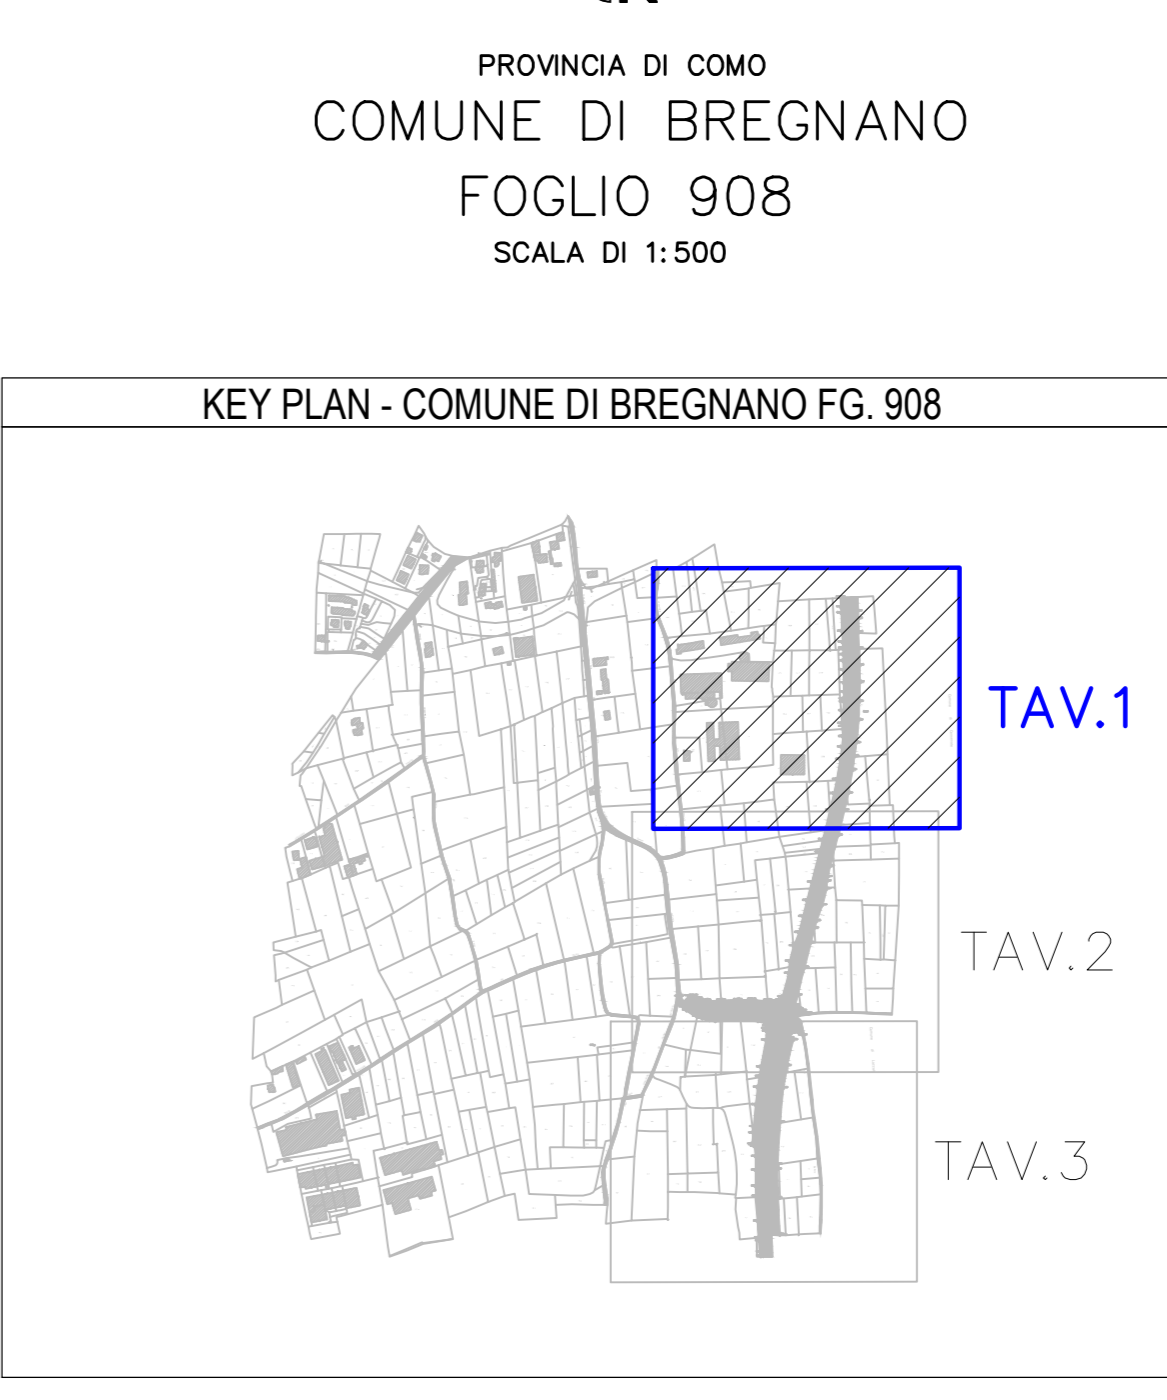

COLLEGAMENTO AUTOSTRADALE DALMINE - COMO - VARESE - VALICO DEL GAGGILO E OPERE AD ESSO CONNESSE
CODICE CUP: E81909091004
TRATTE B1, B2, C, D, TRA13-14, GREENWAY AS BUILT
TRATTA B1
ESPROPRI
CIPPI CHILOMETRICI
TRCO11 - COMUNE DI BREGNANO FG. 908 TAV.13

IDENTIFICAZIONE ELABORATO





RESPONSABILE DI PROGETTO ED INCARICATO DELL'INTERAZIONE PER LE VARE
Ing. Roberto Cecchini

ELABORAZIONE PROGETTUALE
PROGETTISTA:
3TI PROGETTI ITALIA S.p.A.

3TI ITALIA S.p.A.
DIRETTORE TECNICO:
Ing. Stefano Inzani Pissardi
Coordinatore degli Ingegneri:

