

COORDINATE TRACCIAMENTO

NOME CIPPO	EST	NORD
TRCO11_BREGNANO FG_908-3	139649.381	246671.698
TRCO11_BREGNANO FG_908-4	139650.201	246662.197
TRCO11_BREGNANO FG_908-7	139650.186	246662.200
TRCO11_BREGNANO FG_908-8	139648.961	246652.910
TRCO11_BREGNANO FG_908-10	139649.316	246659.950
TRCO11_BREGNANO FG_908-12	139631.316	246641.757
TRCO11_BREGNANO FG_908-13	139621.809	246629.817
TRCO11_BREGNANO FG_908-14	139622.241	246634.230
TRCO11_BREGNANO FG_908-15	139609.426	246624.794
TRCO11_BREGNANO FG_908-18	139608.412	246629.514
TRCO11_BREGNANO FG_908-21	139579.288	246204.685
TRCO11_BREGNANO FG_908-22	139573.800	246181.978
TRCO11_BREGNANO FG_908-23	139563.300	246142.410
TRCO11_BREGNANO FG_908-24	139554.478	246106.165
TRCO11_BREGNANO FG_908-25	139548.779	246093.650
TRCO11_BREGNANO FG_908-29	139538.112	246075.225
TRCO11_BREGNANO FG_908-30	139536.881	246070.448
TRCO11_BREGNANO FG_908-31	139530.001	246035.973
TRCO11_BREGNANO FG_908-33	139542.800	246041.852
TRCO11_BREGNANO FG_908-35	139539.731	246031.595
TRCO11_BREGNANO FG_908-36	139545.879	246028.348
TRCO11_BREGNANO FG_908-37	139536.109	245974.431
TRCO11_BREGNANO FG_908-38	139534.409	245977.444
TRCO11_BREGNANO FG_908-39	139525.384	245898.139
TRCO11_BREGNANO FG_908-40	139521.117	245853.676
TRCO11_BREGNANO FG_908-42	139521.812	245778.104
TRCO11_BREGNANO FG_908-43	139526.202	245721.089
TRCO11_BREGNANO FG_908-44	139484.752	245687.352
TRCO11_BREGNANO FG_908-49	139487.401	245761.400
TRCO11_BREGNANO FG_908-52	139486.451	245844.151
TRCO11_BREGNANO FG_908-53	139487.358	245859.984
TRCO11_BREGNANO FG_908-54	139484.818	245859.984
TRCO11_BREGNANO FG_908-56	139481.217	245863.703
TRCO11_BREGNANO FG_908-57	139482.462	245861.393
TRCO11_BREGNANO FG_908-61	139492.709	245959.215
TRCO11_BREGNANO FG_908-64	139503.916	246041.679
TRCO11_BREGNANO FG_908-65	139502.862	246042.127
TRCO11_BREGNANO FG_908-67	139506.322	246053.709
TRCO11_BREGNANO FG_908-70	139462.904	246060.067
TRCO11_BREGNANO FG_908-71	139463.414	246059.077
TRCO11_BREGNANO FG_908-72	139430.965	246058.945
TRCO11_BREGNANO FG_908-73	139402.221	246062.263
TRCO11_BREGNANO FG_908-74	139394.280	246065.214
TRCO11_BREGNANO FG_908-78	139367.871	246068.076
TRCO11_BREGNANO FG_908-79	139365.703	246068.673
TRCO11_BREGNANO FG_908-81	139388.069	246098.147
TRCO11_BREGNANO FG_908-84	139422.118	246091.179
TRCO11_BREGNANO FG_908-87	139365.800	246050.360
TRCO11_BREGNANO FG_908-89	139325.064	246050.969
TRCO11_BREGNANO FG_908-92	139339.607	246044.550
TRCO11_BREGNANO FG_908-93	139346.474	246176.994
TRCO11_BREGNANO FG_908-94	139349.159	246183.094
TRCO11_BREGNANO FG_908-96	139322.235	246268.354
TRCO11_BREGNANO FG_908-97	139387.218	246324.035
TRCO11_BREGNANO FG_908-98	139388.062	246330.799
TRCO11_BREGNANO FG_908-99	139392.321	246334.154
TRCO11_BREGNANO FG_908-100	139396.488	246330.215
TRCO11_BREGNANO FG_908-101	139403.849	246330.714
TRCO11_BREGNANO FG_908-102	139414.577	246481.184
TRCO11_BREGNANO FG_908-105	139424.499	246506.600
TRCO11_BREGNANO FG_908-106	139425.024	246522.624
TRCO11_BREGNANO FG_908-107	139421.000	246523.375
TRCO11_BREGNANO FG_908-116	139424.393	246645.351
TRCO11_BREGNANO FG_908-121	139420.736	246727.107

SIMBOLOGIA DI PIANO PARTICELLARE

GRUPPO	COLORE	DESCRIZIONE
ESISTENTE	[Pink]	STRADE PUBBLICHE
	[Grey]	FERROVIE
	[Blue]	CORSI D'ACQUA
ESPROPRI	[Pink]	AREE DA FRAZIONARE PER SEDE AUTOSTRADA PEDEMONTANA LOMBARDA
	[Brown]	AREE DA FRAZIONARE PER DEVIAZIONE DI STRADE
	[Blue]	AREE DA FRAZIONARE PER DEVIAZIONE DI CORSI D'ACQUA
	[Green]	AREE DA FRAZIONARE PER OPERE DI MITIGAZIONE AMBIENTALE

TRCO11 BREGNANO FG_908 CIPPI IN TOTALE NR. 65


SIMBOLOGIA CIPPI

COLORE	DESCRIZIONE	NR.
[Blue]	CIPPI DI CONFINE	27
[Red]	CIPPI DI CONFINE NON NECESSARI	38

N.B.: IL NUMERO TOTALE DI CIPPI FA RIFERIMENTO AL FOGLIO CATASTALE

SIMBOLOGIA CATASTALE

[Icon]	Particella catastale	[Icon]	Visita Interpolare	[Icon]	Strada pubblica	[Icon]	Acqui pubblica	[Icon]	Fog. 4/5 o ri.
[Line]	Confine di Comune	[Line]	Confine di Foglio catastale						

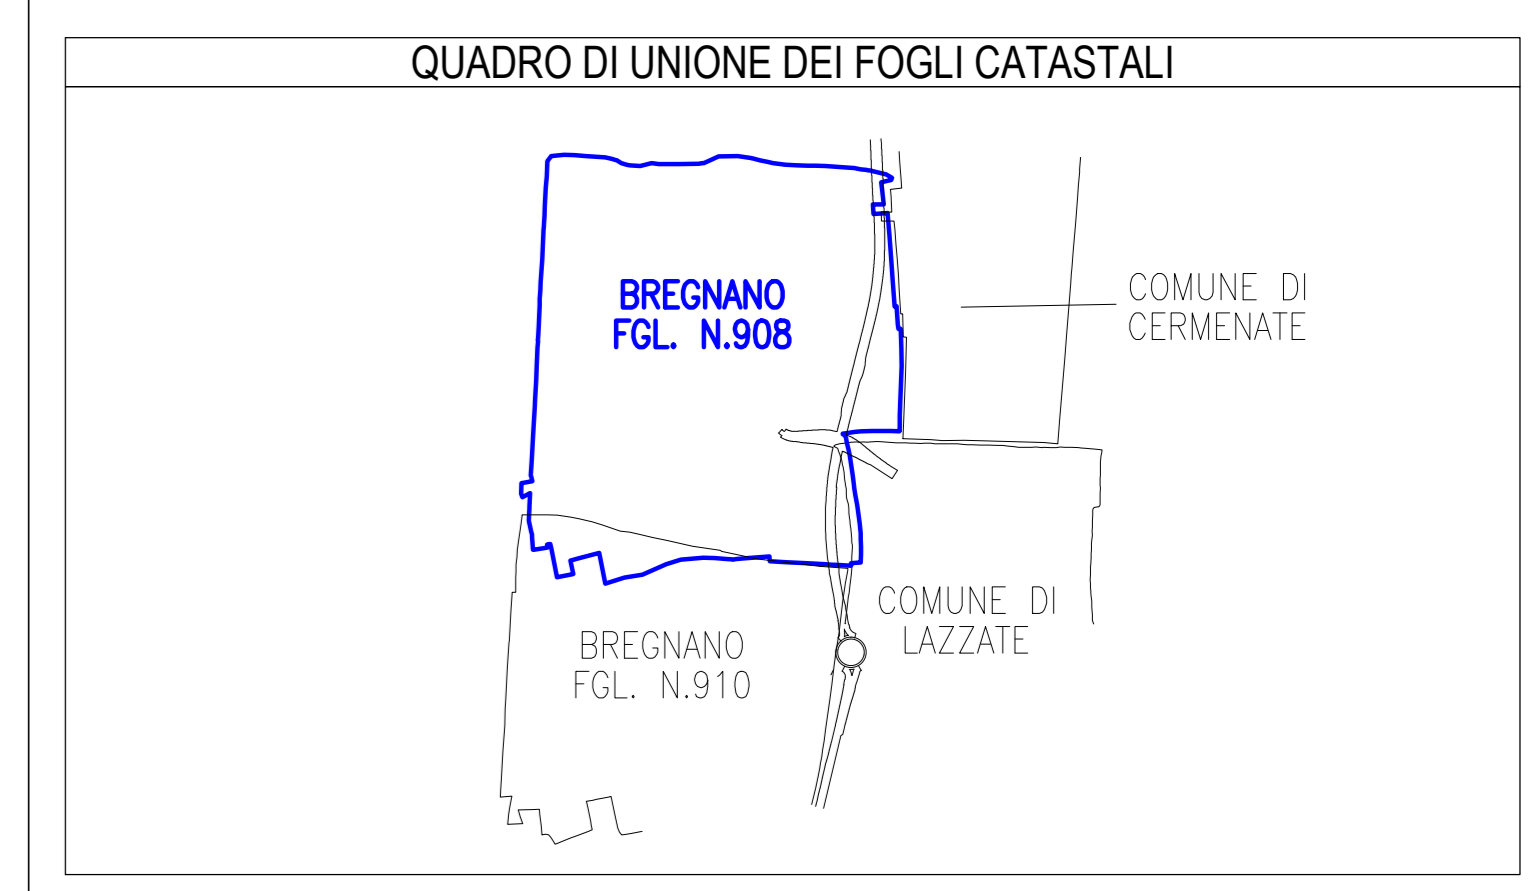


MATRICE DI REVISIONE

REV	DATA	DESCRIZIONE MODIFICA

N.B.: LA TAVOLA SOSTITUISCE QUELLA RELATIVA AL CODICE [] DEL PROGETTO ESECUTIVO

PROVINCIA DI COMO
COMUNE DI BREGNANO
FOGLIO 908
SCALA DI 1:500

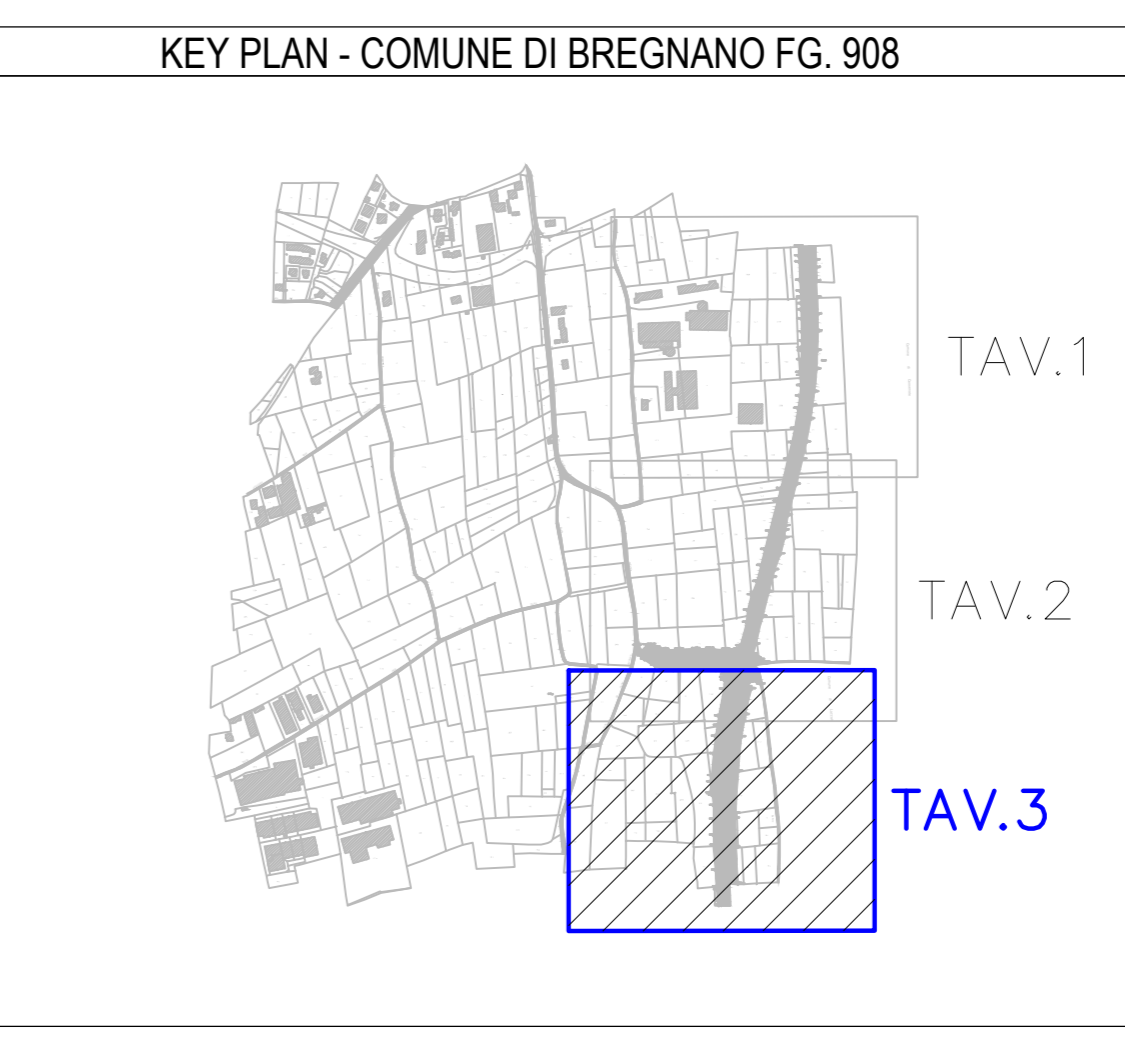

COLLEGAMENTO AUTOSTRADALE DALMINE - COMO - VARESE - VALICO DEL GAGGIOLO E OPERE AD ESSO CONNESSE
CODICE CUP: E81090901004
TRATTE B1, B2, C, D, TRA13-14, GREENWAY AS BUILT
TRATTA B1
ESPROPRI
CIPPI CHILOMETRICI
TRCO11 - COMUNE DI BREGNANO FG. 908 TAV.33

IDENTIFICAZIONE ELABORATO CODICE PROGETTO: FIDUTR VARESE	IMPRESA RAGGRUPPAMENTO TEMPORANEO IMPRESE: STRABAG A.G. - ICM S.p.A. - STRABAG S.p.A.
LINEE PRODOTTE LIVELLO: ZONA OPERA AMBITO: TRACCIAMENTO FASCE: PROGETTO PRELIMINARE	CONCEDENTE CONCESSIONE AUTOSTRADALE COMUNE
DATA 04/08/2011 04/08/2011 04/08/2011	PROGETTISTA - PROGETTO ESECUTIVO DI DETTAGLIO RAGGRUPPAMENTO TEMPORANEO PROGETTISTI: 3TI PROGETTITALIA S.p.A.
CONCEDIENTE CONCESSIONE AUTOSTRADALE COMUNE	RESPONSABILE DI PROGETTO ED INCARICATO DELL'INTEGRAZIONE PER LE VARIE PRESTAZIONI: Ing. Alberto Cecchini
CONCESSIONARIO Autosole - Direzione Tecnica Pedemontana - P.G. Giuseppe Sorio Lombarda - Ing. Sabrina Luffato	ELABORAZIONE PROGETTUALE PROGETTISTA: 3TI PROGETTITALIA S.p.A.
APPROVATO Autosole - Direzione Tecnica Pedemontana - P.G. Francesco Giannino	3TI ITALIA S.p.A. DIRETTORE TECNICO Ing. Stefano Inzer Passafiume Provincia di Roma n. 20809

Redatto: Daniele Verificato: Serge Approvato: Passafiume