


COORDINATE TRACCIAMENTO

NOME CIPPO	EST	NUMERO
TRCO11_LAZZATE FG_9-1	194423.818	244794.121
TRCO11_LAZZATE FG_9-2	194416.417	244793.697
TRCO11_LAZZATE FG_9-3	194428.311	244793.709
TRCO11_LAZZATE FG_9-4	194442.812	244777.826
TRCO11_LAZZATE FG_9-5	194469.673	244774.823
TRCO11_LAZZATE FG_9-6	194481.013	244728.711
TRCO11_LAZZATE FG_9-8	194481.812	244755.915
TRCO11_LAZZATE FG_9-15	194441.808	244867.577
TRCO11_LAZZATE FG_9-16	194446.243	244887.770
TRCO11_LAZZATE FG_9-17	194447.599	244893.912
TRCO11_LAZZATE FG_9-18	194453.244	244917.222
TRCO11_LAZZATE FG_9-19	194458.713	244939.688
TRCO11_LAZZATE FG_9-20	194464.677	244960.632
TRCO11_LAZZATE FG_9-21	194486.972	245054.636

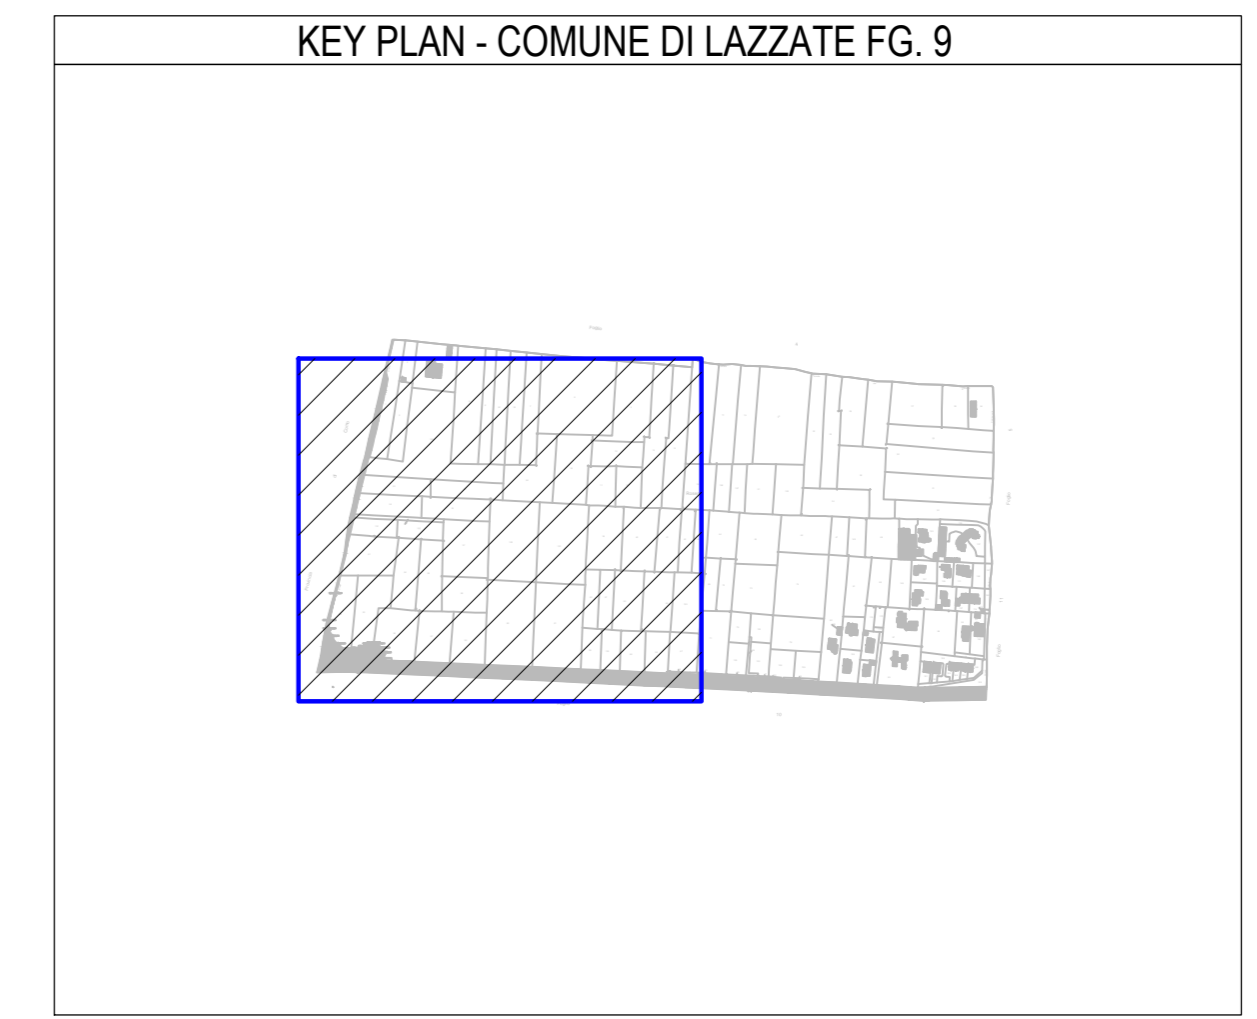


SIMBOLOGIA DI PIANO PARTICELLARE		
GRUPPO	COLORE	DESCRIZIONE
ESISTENTE	(Pink)	STRADE PUBBLICHE
	(Grey)	FERROVIE
	(Blue)	CORSI D'ACQUA
ESPROPRI	(Pink)	AREE DA FRAZIONARE PER SEDE AUTOSTRADA PEDEMONTANA LOMBARDA
	(Brown)	AREE DA FRAZIONARE PER DEVIAZIONE DI STRADE
	(Blue)	AREE DA FRAZIONARE PER DEVIAZIONE DI CORSI D'ACQUA
	(Green)	AREE DA FRAZIONARE PER OPERE DI MITIGAZIONE AMBIENTALE

TRCO11 LAZZATE FG_9 CIPPI IN TOTALE NR. 14

SIMBOLOGIA CIPPI		
+	CIPPI DI CONFINE	NR. 6
+	CIPPI DI CONFINE NON NECESSARI	NR. 8

N.B.: IL NUMERO TOTALE DI CIPPI FA RIFERIMENTO AL FOGLIO CATASTALE

SIMBOLOGIA CATASTALE					
(Blue)	Confine di Comune	(Red)	Confine di Foglio catastale		

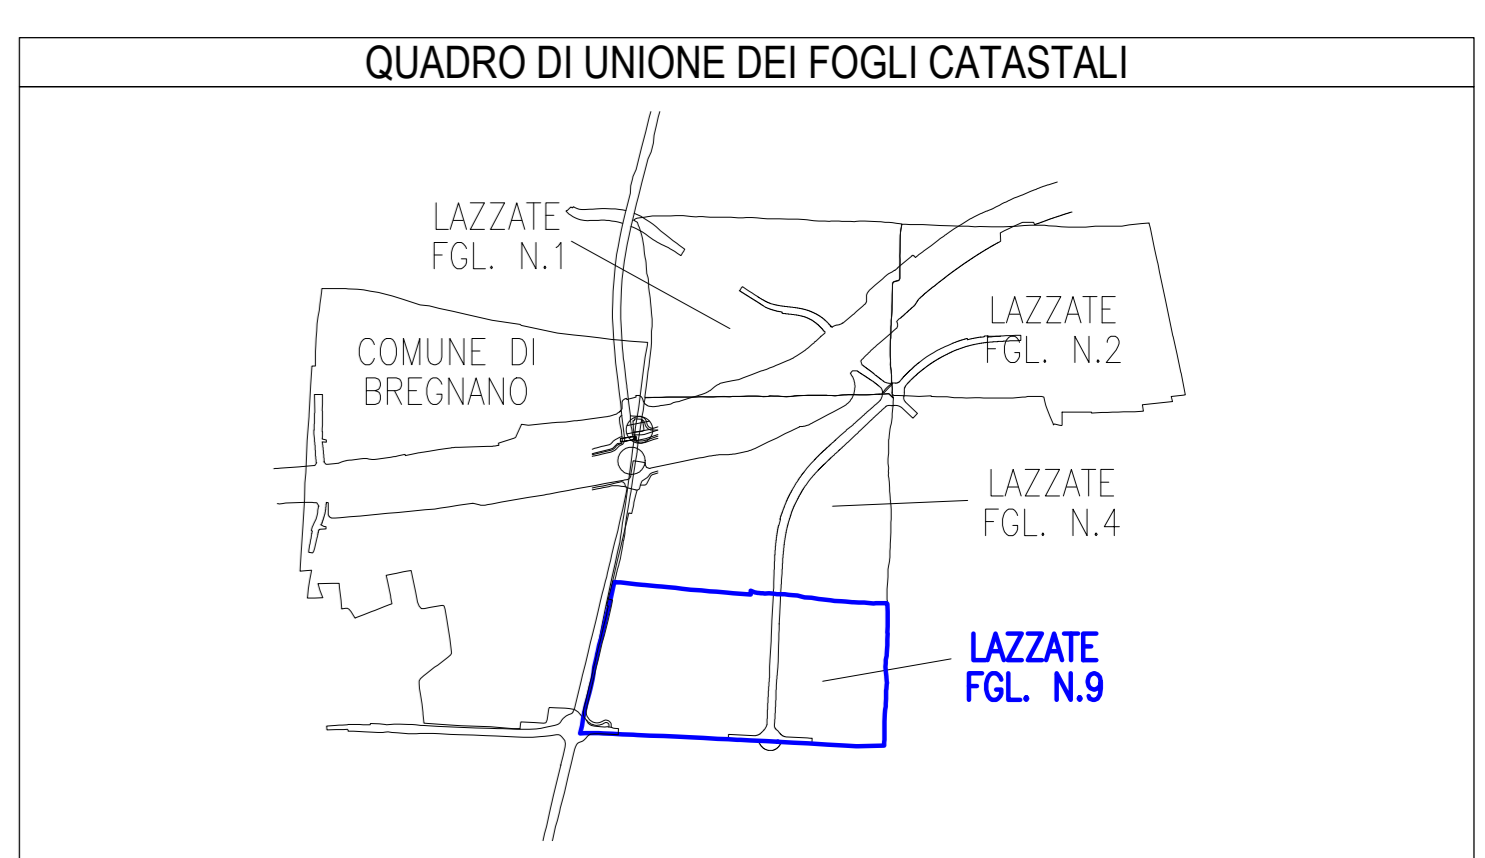

MATRICE DI REVISIONE		
REV	DATA	DESCRIZIONE MODIFICA

N.B.: LA TAVOLA SOSTITUISCE QUELLA RELATIVA AL CODICE [] DEL PROGETTO ESECUTIVO

COLLEGAMENTO AUTOSTRADALE DALMINE - COMO - VARESE - VALICO DEL GAGGIOLO E OPERE AD ESSO CONNESSE
 CODICE CUP: H180909010404
TRATTE B1, B2, C, D, TRA I3-14, GREENWAY AS BUILT
 CIPPI CHILOMETRICI TRCO11 - COMUNE DI LAZZATE FG. 9

INDENTIFICAZIONE ELABORATO LINEE PROGETTUALI LUNTO ZONA OPERA STRADA PROGETTO TRATTA REVISIONE	IMPRESA RAGGRUPPAMENTO TEMPORANEO IMPRESE: STRABAG A.G. GLF Grandi Lavori Fincoati S.p.A. STRABAG ICM S.p.A. Meridione esecuta STRABAG S.p.A.
DATA 01/06/2011 02/06/2011 

Redatto: Daniele Verificato: Serge Approvato: Possati