COORDINATE TRACCIAMENTO

NOME CIPPO	EST	NORD
TRCO11-ROVELLASCA_FG_904-1	138863.140	244726.882
TRCO11-ROVELLASCA_FG_904-5	138892.471	244723.697
TRCO11-ROVELLASCA_FG_904-12	138976.398	244724.332
TRCO11-ROVELLASCA_FG_904-13	138978.257	244701.202
TRCO11-ROVELLASCA_FG_904-21	138899.994	244705.776
TRCO11-ROVELLASCA_FG_904-25	138866.897	244705.727
TRCO11-ROVELLASCA_FG_904-28	138832.514	244706.811
TRCO11-ROVELLASCA_FG_904-29	138831.042	244704.420
TRCO11-ROVELLASCA_FG_904-30	138828.655	244704.259
TRCO11-ROVELLASCA_FG_904-31	138827.186	244707.497
TRCO11-ROVELLASCA_FG_904-32	138800.282	244711.505
TRCO11-ROVELLASCA_FG_904-33	138787.058	244711.527
TRCO11-ROVELLASCA_FG_904-36	138783.158	244715.476
TRCO11-ROVELLASCA_FG_904-37	139262.314	244691.786
TRCO11-ROVELLASCA_FG_904-41	139231.517	244684.660
TRCO11-ROVELLASCA_FG_904-42	139247.639	244127.037
TRCO11-ROVELLASCA_FG_904-45	139253.221	244204.665
TRCO11-ROVELLASCA_FG_904-46	139259.010	244251.759
TRCO11-ROVELLASCA_FG_904-51	139298.510	244427.850

SIMBOLOGIA DI PIANO PARTICELLARE

GRUPPO	COLORE	DESCRIZIONE
ESISTENTE		STRADE PUBBLICHE
		FERROVIE
		CORSI D'ACQUA
ESPROPRI		AREE DA FRAZIONARE PER SEDE AUTOSTRADA PEDEMONTANA LOMBARDA
		AREE DA FRAZIONARE PER DEVIAZIONE DI STRADE
		AREE DA FRAZIONARE PER DEVIAZIONE DI CORSI D'ACQUA
		AREE DA FRAZIONARE PER OPERE DI MITIGAZIONE AMBIENTALE

TRCO11 ROVELLASCA FG_904 CIPPI IN TOTALE NR. 19

SIMBOLOGIA CIPPI		
✦	CIPPI DI CONFINE	NR. 9
✦	CIPPI DI CONFINE NON NECESSARI	NR. 10

N.B.: IL NUMERO TOTALE DI CIPPI FA RIFERIMENTO AL FOGLIO CATASTALE

SIMBOLOGIA CATASTALE

Particella catastale | Viabilità interpoderale | Strada pubblica | Acqui pubblica | Fossi s/o ri

Confine di Comune | Confine di Foglio catastale

QUADRO DI UNIONE DEI FOGLI CATASTALI

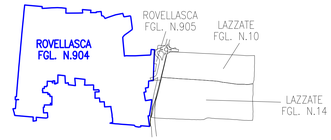

QUADRO DI UNIONE DELL'OPERA CONNESSA TRCO11

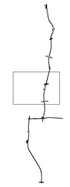

MATRICE DI REVISIONE

REV	DATA	DESCRIZIONE MODIFICA

N.B.: LA TAVOLA SOSTITUISCE QUELLA RELATIVA AL CODICE E DEL PROGETTO ESECUTIVO

PROVINCIA DI COMO
COMUNE DI ROVELLASCA
FOGLIO 904
SCALA DI 1:500

KEY PLAN - COMUNE DI ROVELLASCA FG. 904

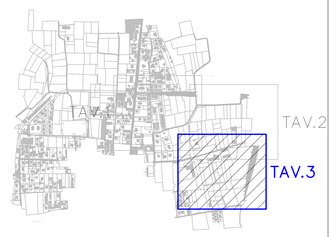

COLLEGAMENTO AUTOSTRADALE
DALMINE - COMO - VARESE - VALICO DEL GAGGIOLO E OPERE AD ESSO CONNESSE
CODICE CUP: E51B99005150004
TRATTE B1, B2, C, D, TRVA13+14, GREENWAY

AS BUILT

TRATTA B1
ESPROPRI
CIPPI CHILOMETRICI
TRCO11 - COMUNE DI ROVELLASCA FG. 904 TAV.3/3

IDENTIFICAZIONE ELABORATO
CODICE PROGETTO: F001078

FASE PROGETTUALE	LOTTO	WBS ZONA	OPERA	TRATTO/OPERA	AMBITO	TIPO ELABORATO	PROGRESSIVO	REVISIONE
A	1	H62	GE001	0	ES	P1	015	E_01

Scala: 1:500

DATA	DESCRIZIONE	REV
Agosto 2017	Emissione	0
Settembre 2017	Rev. struttura API, prot. 9639 del 18.09.17	E_01

CONCEDENTE
CONCESSIONI AUTOSTRADALI LOMBARDE

CONCESSIONARIO
Autostrada Pedemontana Lombarda
Direttore Tecnico: Ing. Giuseppe Sambo
Referente Tecnico: Ing. Sabina Lattuada

APPROVATO
Autostrada Pedemontana Lombarda
Il Direttore dei Lavori: Ing. Francesco Domenico

IMPRESA
RAGGRUPPAMENTO TEMPORANEO IMPRESE:

Mandataria	Mandante	Mandante	Mandante cooptata
STRABAG A.G.	GLF Grandi Lavori Fincosit S.p.A.	ICM S.p.A.	STRABAG S.p.A.

PROGETTISTA - PROGETTO ESECUTIVO DI DETTAGLIO
RAGGRUPPAMENTO TEMPORANEO PROGETTISTI:

Mandataria	Mandante	Mandante	Mandante
3TI PROGETTI ITALIA S.p.A.	GP Ingegneria – GESTIONE PROGETTI DI INGEGNERIA		Arch. Salvatore Vermiglio

RESPONSABILE DI PROGETTO ED INCARICATO DELL'INTEGRAZIONE FRA LE VARIE PRESTAZIONI:
Ing. Alberto Cecchini

ELABORAZIONE PROGETTUALE
PROGETTISTA:
3TI PROGETTI ITALIA S.p.A

3TI ITALIA S.p.A.
DIRETTORE TECNICO
Ing. Stefano Luca Possati
Ordine degli Ingegneri
Provincia di Roma n. 20899

Redatto: Donatello | Verificato: Sorge | Approvato: Possati