





SIMBOLOGIA CIPPI		
<del> </del>	CIPPI DI CONFINE	NR. 7
+	CIPPI DI CONFINE NON NECESSARI	NR. 8


N.B.: IL NUMERO TOTALE DI CIPPI FA RIFERIMENTO AL FOGLIO CATASTALE

## Particella catastale Viabilità interpoderale Viabilità Strada pubblica Viabilità pubblica Viabilità Possi e/o rii

## — LAZZATE FGL. N.14

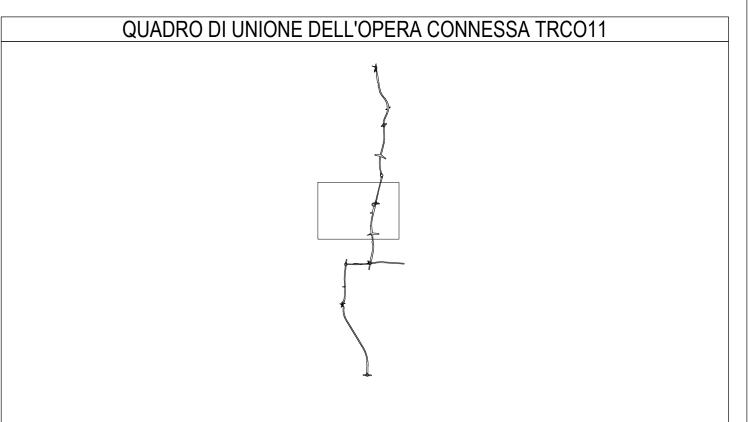

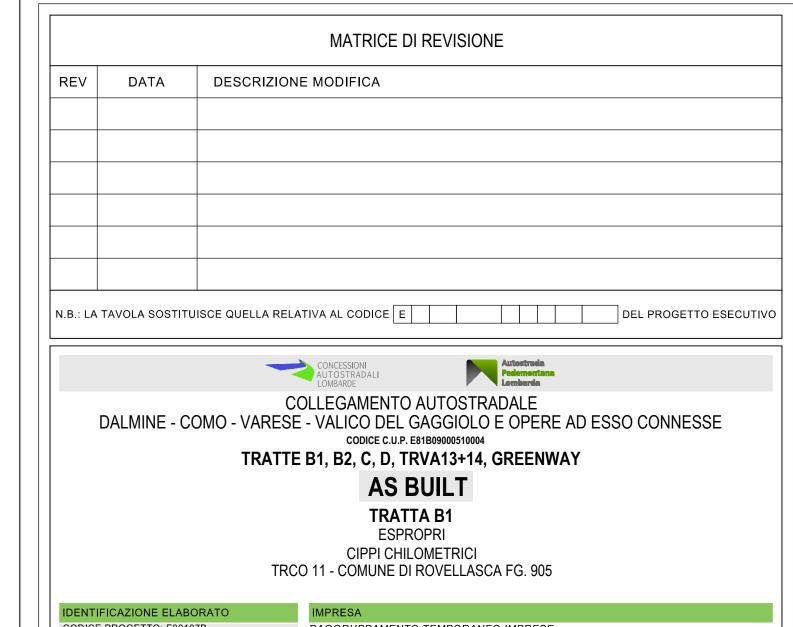

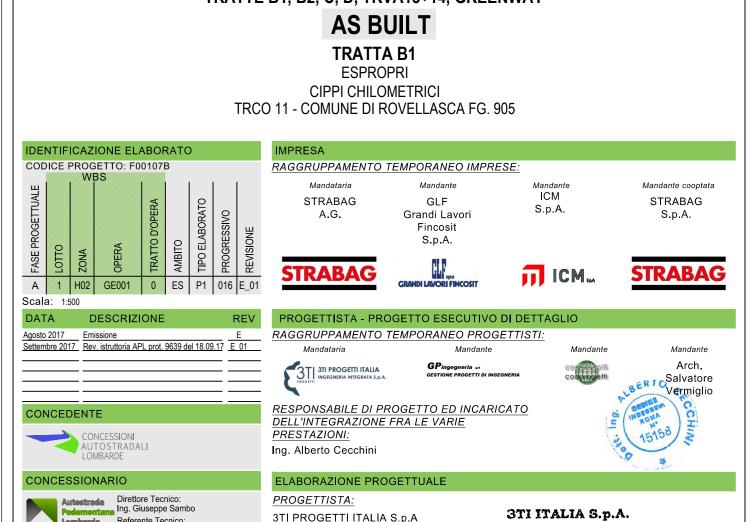

Approvato: Possati