


Provincia

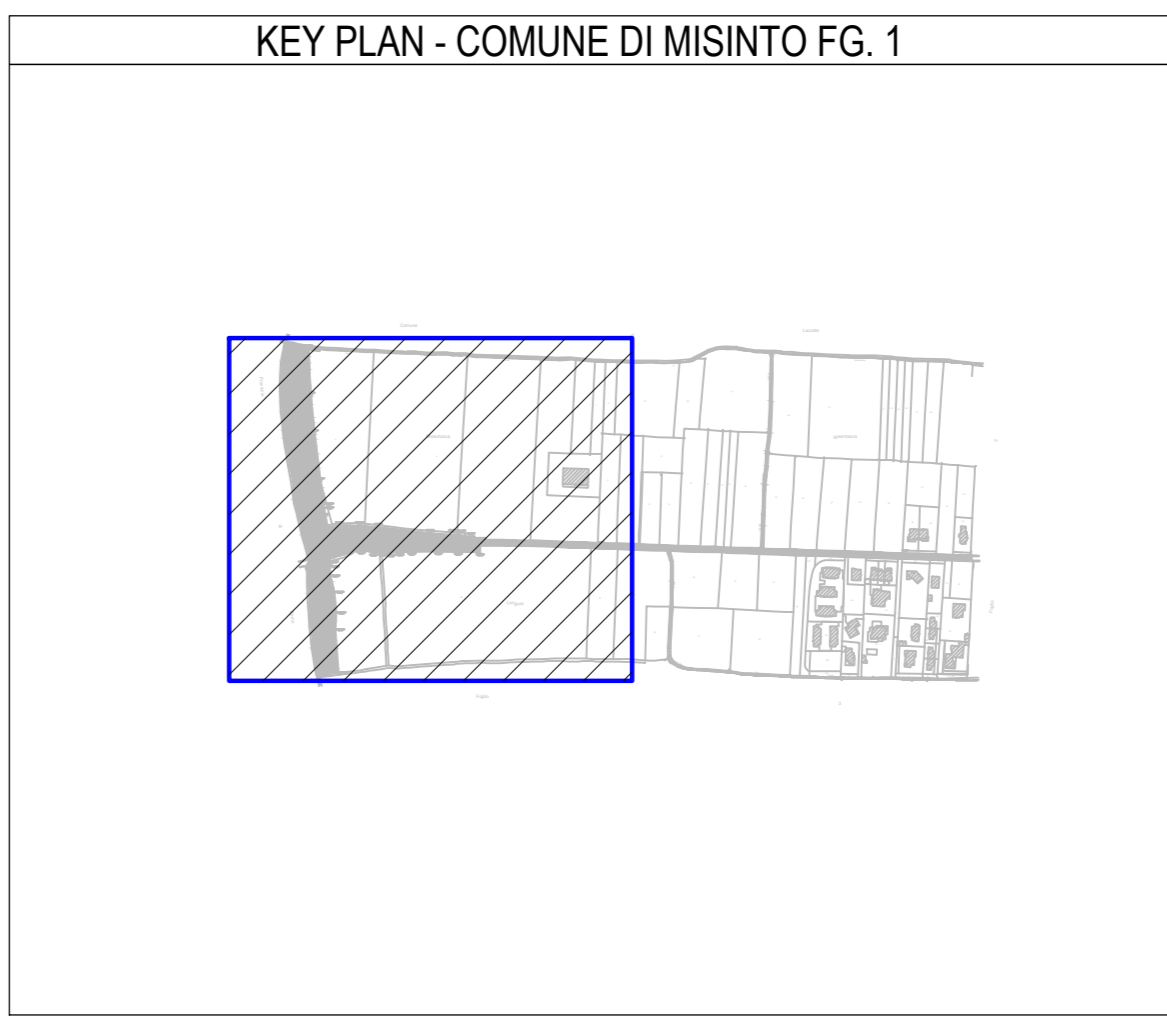



SIMBOLOGIA DI PIANO PARTICELLARE		
GRUPPO	COLORE	DESCRIZIONE
ESISTENTE		STRADE PUBBLICHE
		FERROVIE
		CORSI D'ACQUA
ESPROPRI		AREE DA FRAZIONARE PER SEDE AUTOSTRADA PEDEMONTANA LOMBARDA
		AREE DA FRAZIONARE PER DEVIAZIONE DI STRADE
		AREE DA FRAZIONARE PER DEVIAZIONE DI CORSI D'ACQUA
		AREE DA FRAZIONARE PER OPERE DI MITIGAZIONE AMBIENTALE

TRCO11 MISINTO FG_1 CIPPI IN TOTALE NR. 19

SIMBOLOGIA CIPPI		
	CIPPI DI CONFINE	NR. 10
	CIPPI DI CONFINE NON NECESSARI	NR. 9

N.B.: IL NUMERO TOTALE DI CIPPI FA RIFERIMENTO AL FOGLIO CATASTALE

SIMBOLOGIA CATASTALE				
	Particella catastale		Confine di Comune	
	Visibilità Interoperata		Strada pubblica	
	Acqui pubblica		Confine di Foglio catastale	
	Fog. 4/5 o ri.			

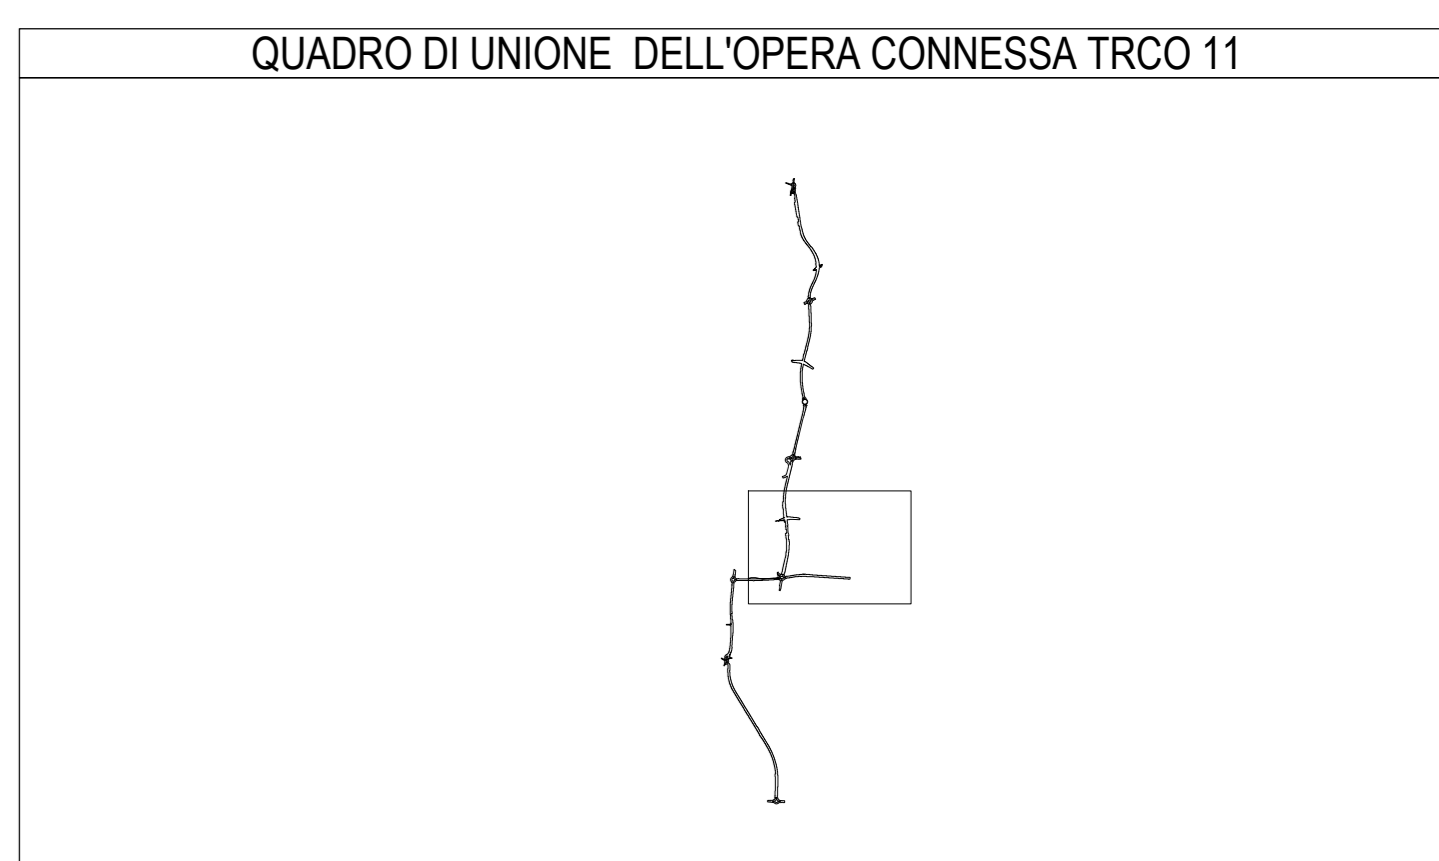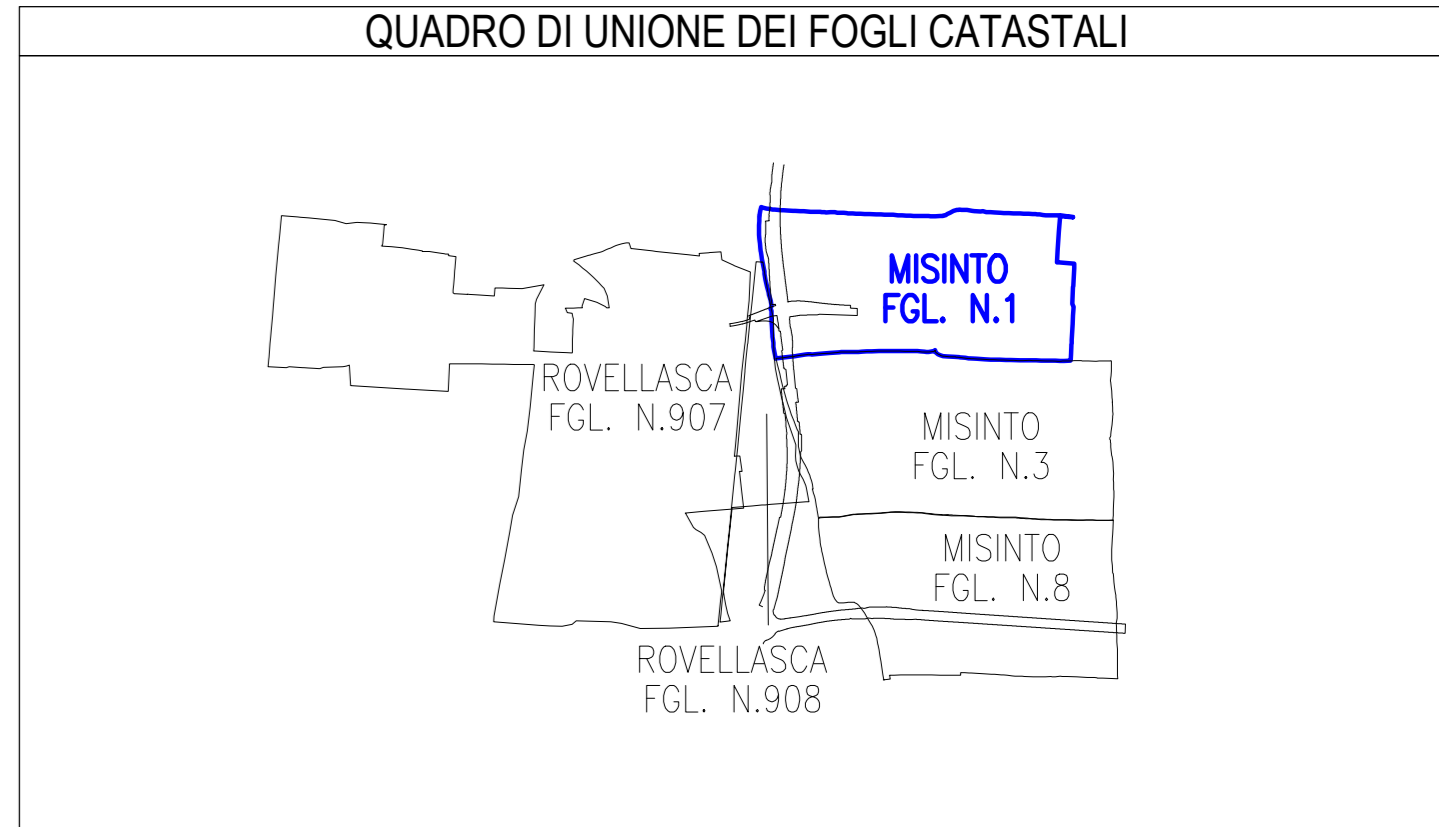

MATRICE DI REVISIONE		
REV	DATA	DESCRIZIONE MODIFICA

N.B.: LA TAVOLA SOSTITUISCE QUELLA RELATIVA AL CODICE [] DEL PROGETTO ESECUTIVO

COORDINATE TRACCIAMENTO

NOME CIPPO	EST	NORD
TRCO11_MISINTO FG-1-1	139277.270	248089.423
TRCO11_MISINTO FG-1-4	139291.140	248929.935
TRCO11_MISINTO FG-1-7	139297.076	24886.185
TRCO11_MISINTO FG-1-9	139298.732	24873.501
TRCO11_MISINTO FG-1-11	139334.526	24876.189
TRCO11_MISINTO FG-1-14	139455.924	24864.770
TRCO11_MISINTO FG-1-16	139465.561	24863.669
TRCO11_MISINTO FG-1-17	139465.397	24864.861
TRCO11_MISINTO FG-1-18	139479.273	24858.761
TRCO11_MISINTO FG-1-19	139488.059	24843.751
TRCO11_MISINTO FG-1-24	139536.407	24843.388
TRCO11_MISINTO FG-1-26	139540.432	24846.256
TRCO11_MISINTO FG-1-27	139502.048	24835.634
TRCO11_MISINTO FG-1-28	139501.508	24832.628
TRCO11_MISINTO FG-1-29	139502.886	24835.491
TRCO11_MISINTO FG-1-31	139510.012	24870.985
TRCO11_MISINTO FG-1-33	139512.389	24858.595
TRCO11_MISINTO FG-1-35		

COLLEGAMENTO AUTOSTRADALE DALMINE - COMO - VARESE - VALICO DEL GAGGIOLO E OPERE AD ESSO CONNESSE
 CODICE C.U.P. #11609027007
TRATTE B1, B2, C, D, TR1A13-14, GREENWAY AS BUILT
TRATTA B1
 ESPROPRI
 CIPPI CHILOMETRICI
 TRCO11 - COMUNE DI MISINTO FG. 1

IDENTIFICAZIONE ELABORATO	IMPRESA
COLLEGAMENTO AUTOSTRADALE DALMINE - COMO - VARESE - VALICO DEL GAGGIOLO E OPERE AD ESSO CONNESSE TRATTE B1, B2, C, D, TR1A13-14, GREENWAY AS BUILT TRATTA B1 ESPROPRI CIPPI CHILOMETRICI TRCO11 - COMUNE DI MISINTO FG. 1	RAGGRUPPAMENTO TEMPORANEO IMPRESE: STRABAG A.G. - ICM S.p.A. - STRABAG S.p.A. GLF Grandi Lavori Fincofi S.p.A.
DATA	PROGETTISTA - PROGETTO ESECUTIVO DI DETAGLIO
04/08/2011	STI PROGETTI ITALIA S.p.A.
CONCEDENTE	RESPONSABILE DI PROGETTO ED INCARICATO DELL'INTEGRAZIONE PER LE VARESE
CONCESSIONARIA AUTOSTRADE ITALIANE	STI PROGETTI ITALIA S.p.A.
ESPROPRIATARIO	ELABORAZIONE PROGETTUALE
Provincia di Como	STI PROGETTI ITALIA S.p.A.
Provincia di Varese	STI ITALIA S.p.A. - DIREZIONE TECNICA - Ing. Stefano Invernizzi - Ordine degli Ingegneri Provincia di Roma n. 20809