

PROVINCIA DI MONZA E BRIANZA
COMUNE DI MISINTO
FOGLIO 18
 SCALA DI 1:500

COORDINATE TRACCIAMENTO¹⁷

NOME CIPPO	EST	NORD
TRCO11_MISINTO FG.18-1	1.8852.842	242969.973
TRCO11_MISINTO FG.18-2	1.8858.493	242952.964
TRCO11_MISINTO FG.18-3	1.8851.542	242950.033
TRCO11_MISINTO FG.18-4	1.8842.972	242889.440
TRCO11_MISINTO FG.18-5	1.8832.560	242854.920
TRCO11_MISINTO FG.18-6	1.8838.365	242838.195
TRCO11_MISINTO FG.18-7	1.8831.939	242774.657
TRCO11_MISINTO FG.18-8	1.8835.814	242706.974
TRCO11_MISINTO FG.18-9	1.8832.504	242704.247
TRCO11_MISINTO FG.18-10	1.8834.504	242699.514
TRCO11_MISINTO FG.18-11	1.8835.748	242659.895
TRCO11_MISINTO FG.18-12	1.8839.054	242599.068
TRCO11_MISINTO FG.18-13	1.8832.194	242520.348
TRCO11_MISINTO FG.18-14	1.8831.931	242520.927
TRCO11_MISINTO FG.18-15	1.8834.064	242512.057
TRCO11_MISINTO FG.18-16	1.8832.194	242516.035
TRCO11_MISINTO FG.18-17	1.8835.995	242485.574
TRCO11_MISINTO FG.18-18	1.8834.231	242484.476
TRCO11_MISINTO FG.18-19	1.8848.103	242390.724
TRCO11_MISINTO FG.18-20	1.8845.883	242387.777
TRCO11_MISINTO FG.18-21	1.8852.938	242384.286
TRCO11_MISINTO FG.18-22	1.8850.242	242376.829
TRCO11_MISINTO FG.18-23	1.8850.874	242374.920
TRCO11_MISINTO FG.18-24	1.8857.682	242361.690
TRCO11_MISINTO FG.18-25	1.8856.577	242341.008
TRCO11_MISINTO FG.18-26	1.8845.643	242289.332
TRCO11_MISINTO FG.18-27	1.8840.984	242220.181
TRCO11_MISINTO FG.18-28	1.8863.778	242193.857

SIMBOLOGIA DI PIANO PARTICELLARE

GRUPPO	COLORE	DESCRIZIONE
ESISTENTE	[Pink]	STRADE PUBBLICHE
	[Grey]	FERROVIE
	[Blue]	CORSI D'ACQUA
ESPROPRI	[Magenta]	AREE DA FRAZIONARE PER SEDE AUTOSTRADA PEDEMONTANA LOMBARDA
	[Brown]	AREE DA FRAZIONARE PER DEVIAZIONE DI STRADE
	[Light Blue]	AREE DA FRAZIONARE PER DEVIAZIONE DI CORSI D'ACQUA
	[Green]	AREE DA FRAZIONARE PER OPERE DI MITIGAZIONE AMBIENTALE

TRCO11 MISINTO FG.18 CIPPI IN TOTALE NR. 28



SIMBOLOGIA CIPPI

[Blue +]	CIPPI DI CONFINE	NR. 13
[Red +]	CIPPI DI CONFINE NON NECESSARI	NR. 15

N.B.: IL NUMERO TOTALE DI CIPPI FA RIFERIMENTO AL FOGLIO CATASTALE

SIMBOLOGIA CATASTALE

[Pink]	Particella catastale	[Green]	Vigilia Interpolare	[Blue]	Strada pubblica	[Grey]	Acqui pubblica	[Blue]	Fog. 4/10 ri
[Dashed]	Confine di Comune	[Blue]	Confine di Foglio catastale						

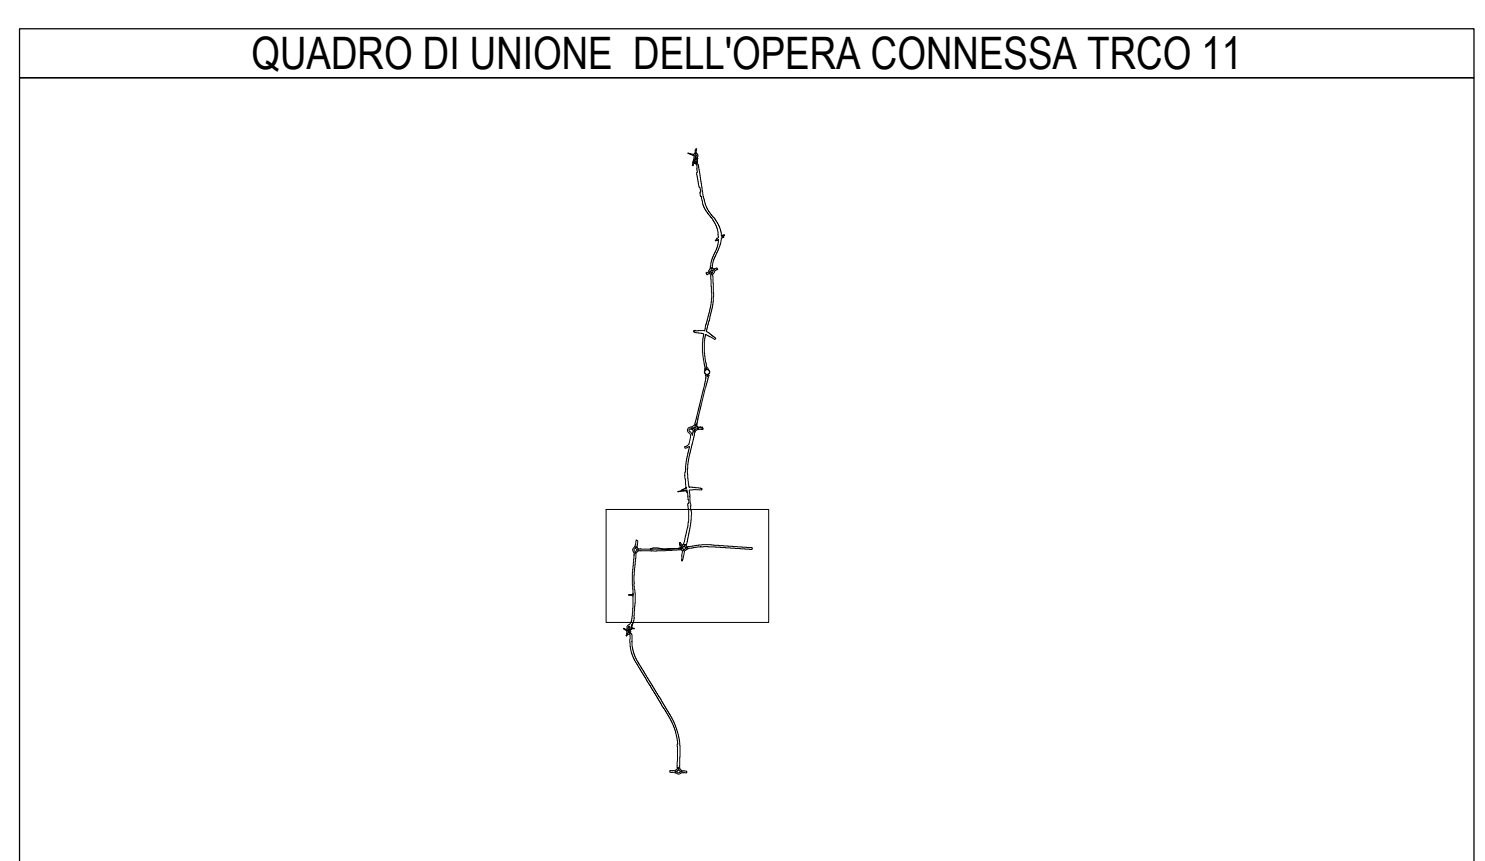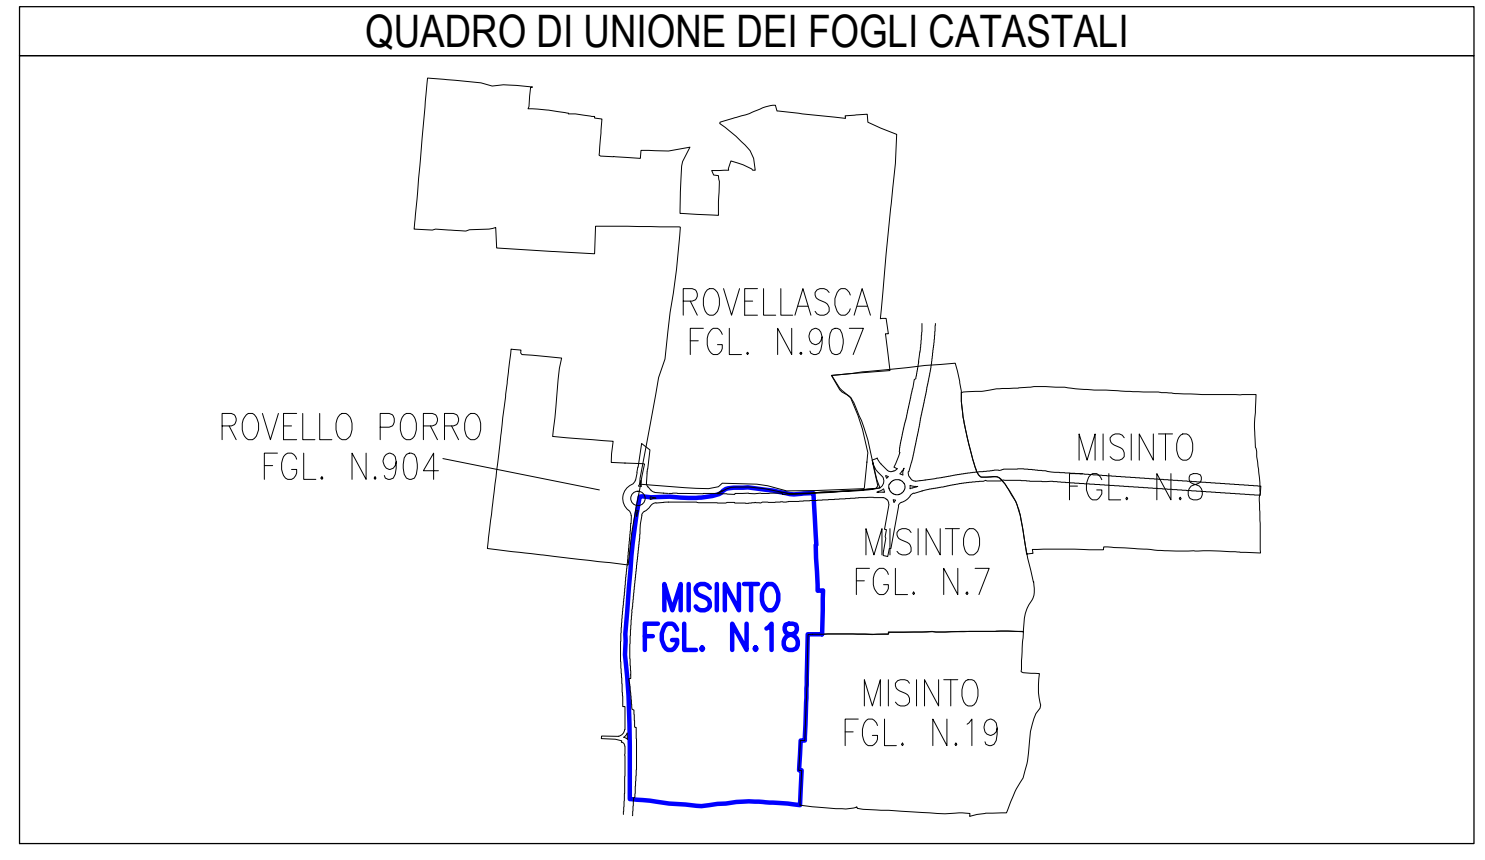

MATRICE DI REVISIONE

REV	DATA	DESCRIZIONE MODIFICA

N.B.: LA TAVOLA SOSTITUISCE QUELLA RELATIVA AL CODICE [] DEL PROGETTO ESECUTIVO

COLLEGAMENTO AUTOSTRADALE DALMINE - COMO - VARESE - VALICO DEL GAGGIOLO E OPERE AD ESSO CONNESSE
 CODICE C.U.P. F180900270007
TRATTE B1, B2, C, D, TRV13-14, GREENWAY AS BUILT
TRATTA B1
 ESPROPRI
 CIPPI CHILOMETRICI
 TRCO11 - COMUNE DI MISINTO FG. 18 TAV.1/2

IDENTIFICAZIONE ELABORATO FAS: PROGETTUALE LIVELLO: ZONA OPERA: GREENWAY AMBITO: TRATTA B1 FAS: PROGETTUALE REVISIONE: 01	IMPRESA RAGGRUPPAMENTO TEMPORANEO IMPRESE: STRABAG A.G. GLF Grandi Lavori Fincoch S.p.A.	Mandatista: ICM S.p.A. Mandatario: STRABAG S.p.A.
DATA 04/08/2011 04/08/2011	PROGETTISTA - PROGETTO ESECUTIVO DI DETAGLIO Mandatario: STRABAG S.p.A. Mandatario: STRABAG S.p.A.	RESPONSABILE DI PROGETTO ED INCARICATO DELL'INTEGRAZIONE PER LE VARIE PRESTAZIONI: Ing. Roberto Caracini
CONCEDENTE CONCESSIONARIA AUTOSTRADALE LOMBARDA	ELABORAZIONE PROGETTUALE PROGETTISTA: 3TI PROGETTI ITALIA S.p.A.	3TI ITALIA S.p.A. DIRETTORE TECNICO: Ing. Stefano Inzer Passafiume Coordinatore degli Ingegneri: Provincia di Roma n. 20809
CONCESSIONARIO Autosole Prestazione: Ing. Giuseppe Sorio Lombardia: Ing. Sabrina Lufaldi	APPROVATO Autosole Il Direttore dei Lavori: Prestazione: Ing. Francesco Sironico Lombardia:	Redatto: Daniele Verificato: Serge Approvato: Paolo