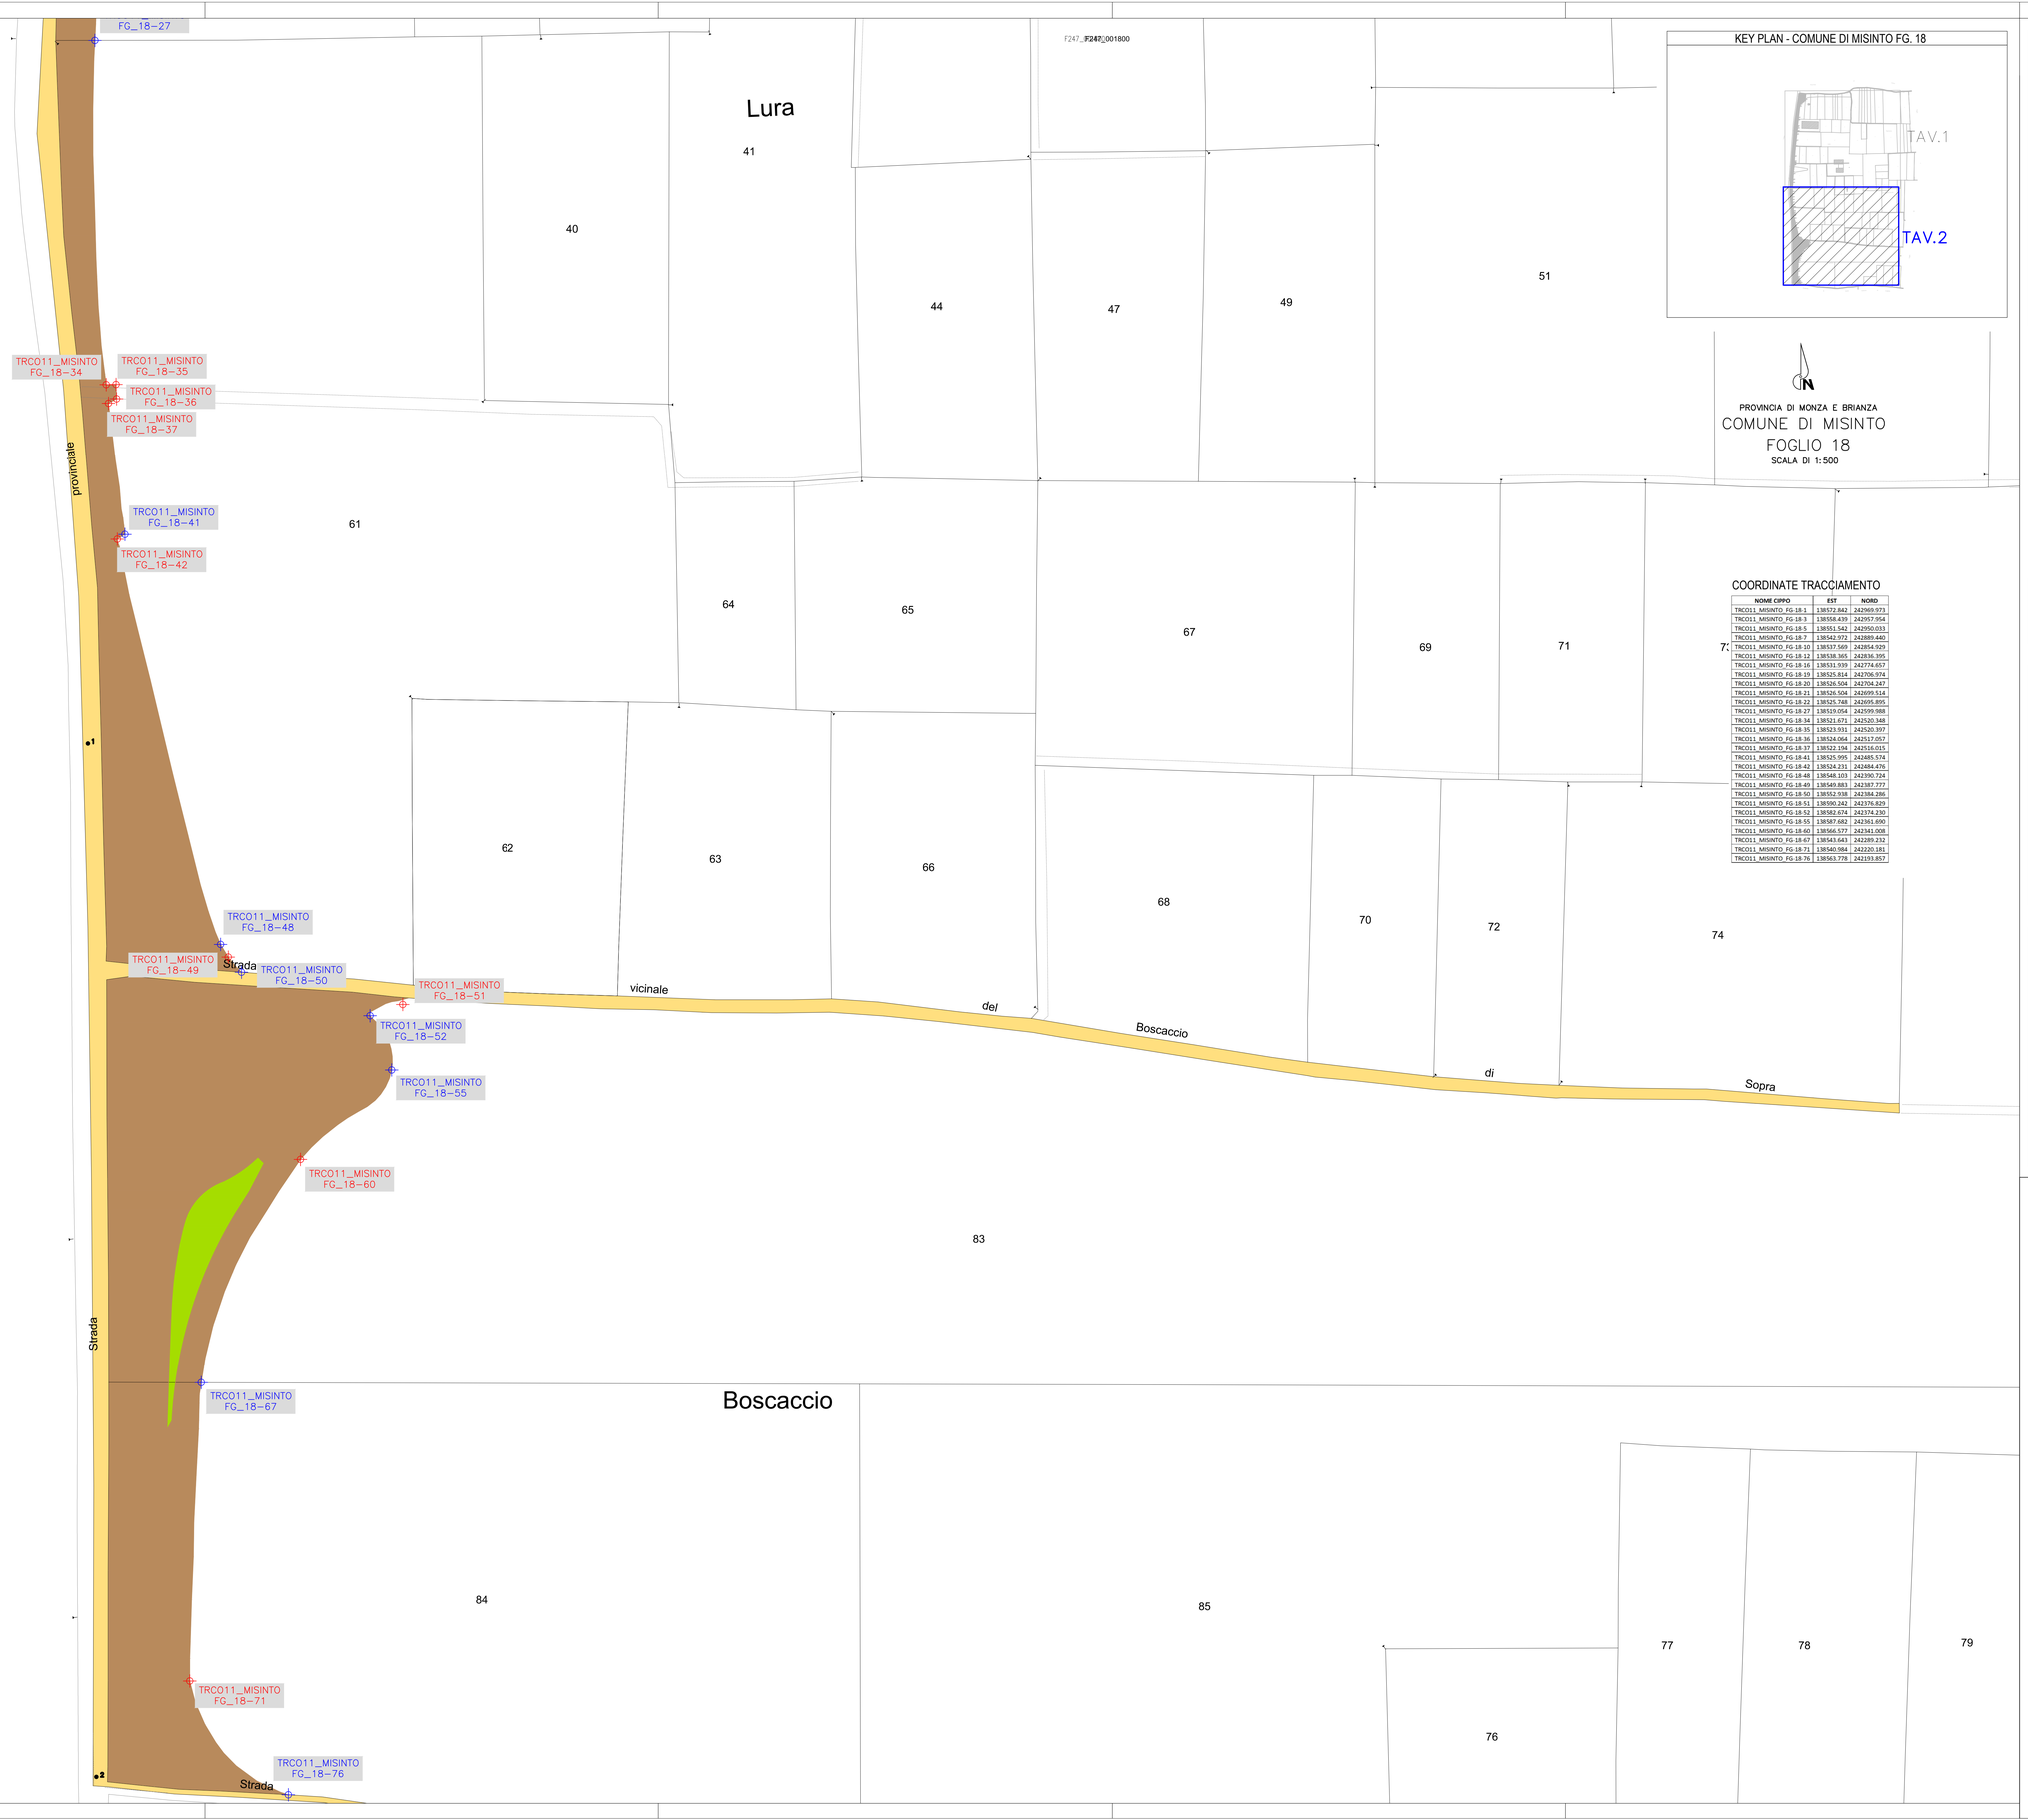

KEY PLAN - COMUNE DI MISINTO FG. 18

PROVINCIA DI MONZA E BRIANZA

COMUNE DI MISINTO

FOGLIO 18

SCALA DI 1:500

COORDINATE TRACCIAMENTO

NOME CIPPO	EST	NORD
TRCO11_MISINTO_FG-18-1	1.38577.842	242969.973
TRCO11_MISINTO_FG-18-3	1.38558.439	242957.954
TRCO11_MISINTO_FG-18-5	1.38551.542	242950.033
TRCO11_MISINTO_FG-18-7	1.38542.972	242880.440
TRCO11_MISINTO_FG-18-10	1.38537.569	242854.929
TRCO11_MISINTO_FG-18-12	1.38538.365	242836.395
TRCO11_MISINTO_FG-18-16	1.38531.939	242774.657
TRCO11_MISINTO_FG-18-19	1.38525.814	242706.974
TRCO11_MISINTO_FG-18-20	1.38526.504	242704.247
TRCO11_MISINTO_FG-18-21	1.38526.504	242699.514
TRCO11_MISINTO_FG-18-22	1.38525.748	242695.895
TRCO11_MISINTO_FG-18-27	1.38519.054	242599.988
TRCO11_MISINTO_FG-18-34	1.38521.671	242520.348
TRCO11_MISINTO_FG-18-35	1.38523.931	242520.397
TRCO11_MISINTO_FG-18-36	1.38524.064	242517.057
TRCO11_MISINTO_FG-18-37	1.38522.194	242516.015
TRCO11_MISINTO_FG-18-41	1.38525.995	242485.574
TRCO11_MISINTO_FG-18-42	1.38524.231	242484.476
TRCO11_MISINTO_FG-18-48	1.38548.103	242390.724
TRCO11_MISINTO_FG-18-49	1.38549.883	242387.777
TRCO11_MISINTO_FG-18-50	1.38552.938	242384.286
TRCO11_MISINTO_FG-18-51	1.38590.242	242376.829
TRCO11_MISINTO_FG-18-52	1.38582.674	242374.230
TRCO11_MISINTO_FG-18-55	1.38587.682	242361.690
TRCO11_MISINTO_FG-18-60	1.38566.577	242341.008
TRCO11_MISINTO_FG-18-67	1.38543.643	242289.232
TRCO11_MISINTO_FG-18-71	1.38540.984	242220.181
TRCO11_MISINTO_FG-18-76	1.38563.778	242193.857

SIMBOLOGIA DI PIANO PARTICELLARE

GRUPPO	COLORE	DESCRIZIONE
ESISTENTE		STRADE PUBBLICHE
		FERROVIE
		CORSI D'ACQUA
ESPROPRI		AREE DA FRAZIONARE PER SEDE AUTOSTRADA PEDEMONTANA LOMBARDA
		AREE DA FRAZIONARE PER DEVIAZIONE DI STRADE
		AREE DA FRAZIONARE PER DEVIAZIONE DI CORSI D'ACQUA
		AREE DA FRAZIONARE PER OPERE DI MITIGAZIONE AMBIENTALE

TRCO11 MISINTO FG_18 CIPPI IN TOTALE NR. 28

SIMBOLOGIA CIPPI		
+	CIPPI DI CONFINE	NR. 13
+	CIPPI DI CONFINE NON NECESSARI	NR. 15

N.B.: IL NUMERO TOTALE DI CIPPI FA RIFERIMENTO AL FOGLIO CATASTALE

SIMBOLOGIA CATASTALE

Particella catastale | Viabilità interpoderale | Strada pubblica | Acqua pubblica | Fossi e/o rii

Confine di Comune | Confine di Foglio catastale

QUADRO DI UNIONE DEI FOGLI CATASTALI

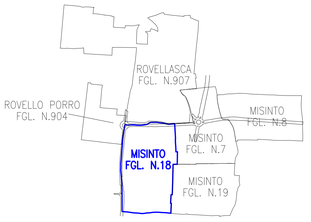

QUADRO DI UNIONE DELL'OPERA CONNESSA TRCO 11

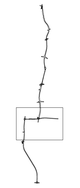

MATRICE DI REVISIONE

REV	DATA	DESCRIZIONE MODIFICA

N.B.: LA TAVOLA SOSTITUISCE QUELLA RELATIVA AL CODICE E [ ] DEL PROGETTO ESECUTIVO

CONCESSIONI AUTOSTRADALI LOMBARDE

Autostrada Pedemontana Lombarda

COLLEGAMENTO AUTOSTRADALE
DALMINE - COMO - VARESE - VALICO DEL GAGGIOLO E OPERE AD ESSO CONNESSE

CODICE C.U.P. F11B06000270007

TRATTE B1, B2, C, D, TRVA13+14, GREENWAY

AS BUILT

TRATTA B1

ESPROPRI

CIPPI CHILOMETRICI

TRCO 11 - COMUNE DI MISINTO FG. 18 TAV.2/2

IDENTIFICAZIONE ELABORATO

CODICE PROGETTO: F00107B

FASE PROGETTUALE	LOTTO	ZONA	OPERA	TRATTO D'OPERA	ALBERO	TIPO ELABORATO	PROGRESSIVO	REVISIONE
VIA13								
A	1	H02	GE001	0	ES	P1	01	E_01

Scala: 1:500

DATA	DESCRIZIONE	REV
Agosto 2017	Emissione	E
Settembre 2017	Rev. struttura API, prot. 9639 del 18.09.17	E_01

IMPRESA

RAGGRUPPAMENTO TEMPORANEO IMPRESE:

Mandataria: STRABAG A.G. | Mandante: GLF Grandi Lavori Fincosit S.p.A. | Mandante: ICM S.p.A. | Mandante cooptata: STRABAG S.p.A.

PROGETTISTA - PROGETTO ESECUTIVO DI DETTAGLIO

RAGGRUPPAMENTO TEMPORANEO PROGETTISTI:

Mandataria: 3TI PROGETTI ITALIA S.p.A. | Mandante: GPImpresa | Mandante: Arch. Salvatore Vermiglio

RESPONSABILE DI PROGETTO ED INCARICATO DELL'INTEGRAZIONE FRA LE VARIE PRESTAZIONI:

Ing. Alberto Cecchini

CONCEDENTE

CONCESSIONI AUTOSTRADALI LOMBARDE

CONCESSIONARIO

Autostrada Pedemontana Lombarda — Direttore Tecnico: Ing. Giuseppe Sambo; Referente Tecnico: Ing. Sabina Lettuada

APPROVATO

Autostrada Pedemontana Lombarda — Il Direttore dei Lavori: Ing. Francesco Domanico

ELABORAZIONE PROGETTUALE

PROGETTISTA:

3TI PROGETTI ITALIA S.p.A

3TI ITALIA S.p.A.
ESECUTIVO TECNICO
Ing. Stefano Luca Possati
Ordine degli Ingegneri
Provincia di Roma n. 20809

Redatto: Donatiello | Verificato: Sorge | Approvato: Possati