PROVINCIA DI COMO

# COMUNE DI ROVELLASCA

## FOGLIO 907

SCALA DI 1:500

### COORDINATE TRACCIAMENTO

| NOME CIPPO | EST | NORD |
|---|---|---|
| TRCO11_ROVELLASCA_FG-907-1 | 139138.142 | 243819.250 |
| TRCO11_ROVELLASCA_FG-907-1A | 139150.971 | 243821.664 |
| TRCO11_ROVELLASCA_FG-907-2 | 139165.317 | 243824.281 |
| TRCO11_ROVELLASCA_FG-907-2A | 139192.135 | 243831.823 |
| TRCO11_ROVELLASCA_FG-907-3 | 139199.570 | 243834.330 |
| TRCO11_ROVELLASCA_FG-907-4 | 139198.498 | 243838.652 |
| TRCO11_ROVELLASCA_FG-907-6 | 139241.129 | 243854.787 |
| TRCO11_ROVELLASCA_FG-907-7 | 139257.496 | 243874.252 |
| TRCO11_ROVELLASCA_FG-907-8 | 139256.649 | 243883.855 |
| TRCO11_ROVELLASCA_FG-907-11 | 139254.025 | 243910.109 |
| TRCO11_ROVELLASCA_FG-907-12 | 138564.091 | 243121.518 |
| TRCO11_ROVELLASCA_FG-907-14 | 138564.211 | 243059.952 |
| TRCO11_ROVELLASCA_FG-907-15 | 138561.461 | 243032.822 |
| TRCO11_ROVELLASCA_FG-907-18 | 138575.903 | 243013.132 |
| TRCO11_ROVELLASCA_FG-907-19 | 138576.174 | 243009.339 |
| TRCO11_ROVELLASCA_FG-907-20 | 138575.428 | 243001.747 |

### SIMBOLOGIA DI PIANO PARTICELLARE

| GRUPPO | COLORE | DESCRIZIONE |
|---|---|---|
| ESISTENTE | | STRADE PUBBLICHE |
| | | FERROVIE |
| | | CORSI D'ACQUA |
| ESPROPRI | | AREE DA FRAZIONARE PER SEDE AUTOSTRADA PEDEMONTANA LOMBARDA |
| | | AREE DA FRAZIONARE PER DEVIAZIONE DI STRADE |
| | | AREE DA FRAZIONARE PER DEVIAZIONE DI CORSI D'ACQUA |
| | | AREE DA FRAZIONARE PER OPERE DI MITIGAZIONE AMBIENTALE |

TRCO11 ROVELLASCA FG_907 CIPPI IN TOTALE NR. 16

### SIMBOLOGIA CIPPI

| | | |
|---|---|---|
| ✦ | CIPPI DI CONFINE | NR. 7 |
| ✦ | CIPPI DI CONFINE NON NECESSARI | NR. 9 |

N.B.: IL NUMERO TOTALE DI CIPPI FA RIFERIMENTO AL FOGLIO CATASTALE

### SIMBOLOGIA CATASTALE

| | | | | |
|---|---|---|---|---|
| Particella catastale | Viabilità interpoderale | Strada pubblica | Acqua pubblica | Fossi n/c n/c |
| Confine di Comune | | Confine di Foglio catastale | | |

### QUADRO DI UNIONE DEI FOGLI CATASTALI

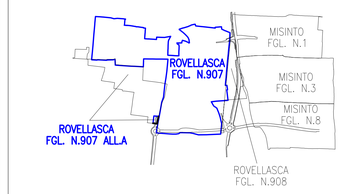


### QUADRO DI UNIONE DELL'OPERA CONNESSA TRCO11

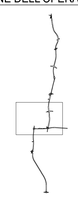

### MATRICE DI REVISIONE

| REV | DATA | DESCRIZIONE MODIFICA |
|---|---|---|
| | | |
| | | |
| | | |
| | | |
| | | |
| | | |

N.B.: LA TAVOLA SOSTITUISCE QUELLA RELATIVA AL CODICE E DEL PROGETTO ESECUTIVO

CONCESSIONI AUTOSTRADALI LOMBARDE — Autostrada Pedemontana Lombarda

COLLEGAMENTO AUTOSTRADALE
DALMINE - COMO - VARESE - VALICO DEL GAGGIOLO E OPERE AD ESSO CONNESSE
CODICE C.U.P. F15B00002700007
**TRATTE B1, B2, C, D, TRVA13+14, GREENWAY**

# AS BUILT

**TRATTA B1**
ESPROPRI
CIPPI CHILOMETRICI
TRCO11 - COMUNE DI ROVELLASCA FG. 907 TAV.2/2

**IDENTIFICAZIONE ELABORATO**
CODICE PROGETTO: F00107B

| WBS | | | | | | | | |
|---|---|---|---|---|---|---|---|---|
| FASE PROGETTUALE | LOTTO | ZONA | OPERA | TRATTO/SOPERA | AMBITO | TIPO ELABORATO | PROGRESSIVO | REVISIONE |
| A | 1 | H02 | GE001 | 0 | ES | PT | 023 | E_01 |

Scala: 1:500

| DATA | DESCRIZIONE | REV |
|---|---|---|
| Agosto 2017 | Emissione | E |
| Settembre 2017 | Rev. struttura API, prot. 9639 del 18.09.17 | E_01 |

**CONCEDENTE**
CONCESSIONI AUTOSTRADALI LOMBARDE

**CONCESSIONARIO**
Autostrada Pedemontana Lombarda — Direttore Tecnico: Ing. Francesco Iamico; Referente Tecnico: Ing. Sabrina Lattuada

**APPROVATO**
Autostrada Pedemontana Lombarda — Il Direttore dei Lavori: Ing. Francesco Domanico

**IMPRESA**
*RAGGRUPPAMENTO TEMPORANEO IMPRESE:*
Mandataria STRABAG A.G.; Mandante GLF Grandi Lavori Fincosit S.p.A.; Mandante ICM S.p.A.; Mandante cooptata STRABAG S.p.A.

**PROGETTISTA - PROGETTO ESECUTIVO DI DETTAGLIO**
*RAGGRUPPAMENTO TEMPORANEO PROGETTISTI:*
Mandataria 3TI PROGETTI ITALIA; Mandante GP INGEGNERIA; Mandante CONSORZIO STABILE ARCHEDIL; Mandante Arch. Salvatore Venuto

*RESPONSABILE DI PROGETTO ED INCARICATO DELL'INTEGRAZIONE FRA LE VARIE PRESTAZIONI:*
Ing. Alberto Cecchini

**ELABORAZIONE PROGETTUALE**
*PROGETTISTA:*
3TI PROGETTI ITALIA S.p.A

**3TI ITALIA S.p.A.**
DIRETTORE TECNICO
*Ing. Stefano Luca Passati*
Ordine degli Ingegneri
Provincia di Roma n. 20809

Redatto: Donatello — Verificato: Sorge — Approvato: Possati

### KEY PLAN - COMUNE DI ROVELLASCA FG. 907