PROVINCIA DI VARESE
COMUNE DI SARONNO
FOGLIO 1
SCALA DI 1:500

COORDINATE TRACCIAMENTO

NOME CIPPO	EST	NORD
TRCO11_SARONNO_FG-1SEZB-1	138481.371	241638.364
TRCO11_SARONNO_FG-1SEZB-2	138486.661	241599.123
TRCO11_SARONNO_FG-1SEZB-3	138491.393	241577.120
TRCO11_SARONNO_FG-1SEZB-6	138514.076	241506.884
TRCO11_SARONNO_FG-1SEZB-7	138515.336	241503.962
TRCO11_SARONNO_FG-1SEZB-8	138526.038	241481.539
TRCO11_SARONNO_FG-1SEZB-10	138538.738	241458.909
TRCO11_SARONNO_FG-1SEZB-16	138580.787	241387.870
TRCO11_SARONNO_FG-1SEZB-19	138608.577	241343.469
TRCO11_SARONNO_FG-1SEZB-20	138616.488	241330.861
TRCO11_SARONNO_FG-1SEZB-22	138634.904	241299.947
TRCO11_SARONNO_FG-1SEZB-24	138656.496	241265.546
TRCO11_SARONNO_FG-1SEZB-26	138678.015	241229.147
TRCO11_SARONNO_FG-1SEZB-29	138699.319	241192.460
TRCO11_SARONNO_FG-1SEZB-30	138668.793	241193.886
TRCO11_SARONNO_FG-1SEZB-32	138652.688	241218.680
TRCO11_SARONNO_FG-1SEZB-34	138631.253	241254.061
TRCO11_SARONNO_FG-1SEZB-35	138624.570	241265.146
TRCO11_SARONNO_FG-1SEZB-36	138612.741	241285.314
TRCO11_SARONNO_FG-1SEZB-38	138592.472	241318.392
TRCO11_SARONNO_FG-1SEZB-39	138575.982	241346.189
TRCO11_SARONNO_FG-1SEZB-41	138562.547	241369.618
TRCO11_SARONNO_FG-1SEZB-43	138532.570	241418.826
TRCO11_SARONNO_FG-1SEZB-44	138510.486	241458.015
TRCO11_SARONNO_FG-1SEZB-45	138501.902	241475.004
TRCO11_SARONNO_FG-1SEZB-46	138488.328	241506.361
TRCO11_SARONNO_FG-1SEZB-49	138468.753	241566.780
TRCO11_SARONNO_FG-1SEZB-50	138465.369	241581.546
TRCO11_SARONNO_FG-1SEZB-51	138461.402	241602.950
TRCO11_SARONNO_FG-1SEZB-52	138457.410	241642.075

SIMBOLOGIA DI PIANO PARTICELLARE

GRUPPO	COLORE	DESCRIZIONE
ESISTENTE		STRADE PUBBLICHE
		FERROVIE
		CORSI D'ACQUA
ESPROPRI		AREE DA FRAZIONARE PER SEDE AUTOSTRADA PEDEMONTANA LOMBARDA
		AREE DA FRAZIONARE PER DEVIAZIONE DI STRADE
		AREE DA FRAZIONARE PER DEVIAZIONE DI CORSI D'ACQUA
		AREE DA FRAZIONARE PER OPERE DI MITIGAZIONE AMBIENTALE

TRCO11 SARONNO FG_1 CIPPI IN TOTALE NR. 30

SIMBOLOGIA CIPPI		
✦	CIPPI DI CONFINE	NR. 7
✦	CIPPI DI CONFINE NON NECESSARI	NR. 23

N.B.: IL NUMERO TOTALE DI CIPPI FA RIFERIMENTO AL FOGLIO CATASTALE

SIMBOLOGIA CATASTALE

Particella catastale	Viabilità interpoderale	Strada pubblica	Acqua pubblica	Fossi e/o ciglio
Confine di Comune		Confine di Foglio catastale		

QUADRO DI UNIONE DEI FOGLI CATASTALI

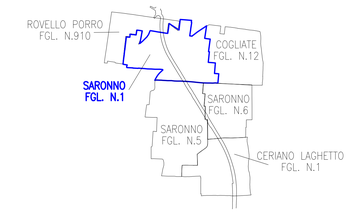

QUADRO DI UNIONE DELL'OPERA CONNESSA TRCO11

KEY PLAN - COMUNE DI SARONNO FG. 1

MATRICE DI REVISIONE

REV	DATA	DESCRIZIONE MODIFICA

N.B.: LA TAVOLA SOSTITUISCE QUELLA RELATIVA AL CODICE E DEL PROGETTO ESECUTIVO

COLLEGAMENTO AUTOSTRADALE
DALMINE - COMO - VARESE - VALICO DEL GAGGIOLO E OPERE AD ESSO CONNESSE
CODICE C.U.P. F15B00607000?

TRATTE B1, B2, C, D, TRVA13+14, GREENWAY

AS BUILT

TRATTA B1
ESPROPRI
CIPPI CHILOMETRICI
TRCO11 - COMUNE DI SARONNO FG. 1 TAV.1/2

IDENTIFICAZIONE ELABORATO
CODICE PROGETTO: F00107B

WBS								
FASE PROGETTUALE	LOTTO	ZONA	OPERA	TRATTO/SOPERA	AMBITO	TIPO ELABORATO	PROGRESSIVO	REVISIONE
A	1	H02	GE001	0	ES	PT	G08	E_01

Scala: 1:500

DATA	DESCRIZIONE	REV
Agosto 2017	Emissione	0
Settembre 2017	Rev. istruttoria APL prot. 9639 del 18.09.17	E_01

CONCEDENTE
CONCESSIONI AUTOSTRADALI LOMBARDE

CONCESSIONARIO
Autostrada Pedemontana Lombarda — Direttore Tecnico: Ing. Giuseppe Sambo; Referente Tecnico: Ing. Sabina Lattuada

APPROVATO
Autostrada Pedemontana Lombarda — Il Direttore dei Lavori: Ing. Francesco Domanico

IMPRESA
RAGGRUPPAMENTO TEMPORANEO IMPRESE:
Mandataria: STRABAG A.G.; Mandante: GLF Grandi Lavori Fincosit S.p.A.; Mandante: ICM S.p.A.; Mandante cooptata: STRABAG S.p.A.

PROGETTISTA - PROGETTO ESECUTIVO DI DETTAGLIO
RAGGRUPPAMENTO TEMPORANEO PROGETTISTI:
Mandataria: 3TI progetti Italia S.p.A.; Mandante: GP Progetti S.r.l.; Mandante: Consorzio Cooperative Costruzioni; Mandante: Arch. Salvatore Venuglio

RESPONSABILE DI PROGETTO ED INCARICATO DELL'INTEGRAZIONE FRA LE VARIE PRESTAZIONI:
Ing. Alberto Cecchini

ELABORAZIONE PROGETTUALE
PROGETTISTA:
3TI PROGETTI ITALIA S.p.A

3TI ITALIA S.p.A.
DIRETTORE TECNICO
Ing. Stefano Luca Possati
Ordine degli Ingegneri
Provincia di Roma n. 20899

Redatto: Donatello — Verificato: Sorge — Approvato: Possati