

COORDINATE TRACCIAMENTO

NUMERO CIPPO	EST	NORD
TRCO11_SARONNO FG_1SEZB-1	138481.171	241638.364
TRCO11_SARONNO FG_1SEZB-2	138486.661	241599.323
TRCO11_SARONNO FG_1SEZB-3	138491.393	241572.100
TRCO11_SARONNO FG_1SEZB-4	138514.076	241506.884
TRCO11_SARONNO FG_1SEZB-5	138515.136	241503.962
TRCO11_SARONNO FG_1SEZB-6	138526.038	241481.539
TRCO11_SARONNO FG_1SEZB-7	138538.738	241458.909
TRCO11_SARONNO FG_1SEZB-8	138580.787	241387.870
TRCO11_SARONNO FG_1SEZB-9	138608.577	241344.409
TRCO11_SARONNO FG_1SEZB-10	138616.488	241330.863
TRCO11_SARONNO FG_1SEZB-11	138634.904	241299.947
TRCO11_SARONNO FG_1SEZB-12	138656.486	241265.546
TRCO11_SARONNO FG_1SEZB-13	138678.015	241231.617
TRCO11_SARONNO FG_1SEZB-14	138699.319	241192.460
TRCO11_SARONNO FG_1SEZB-15	138668.793	241193.896
TRCO11_SARONNO FG_1SEZB-16	138652.088	241181.000
TRCO11_SARONNO FG_1SEZB-17	138631.253	241154.063
TRCO11_SARONNO FG_1SEZB-18	138624.570	241165.146
TRCO11_SARONNO FG_1SEZB-19	138622.741	241165.314
TRCO11_SARONNO FG_1SEZB-20	138592.472	241118.392
TRCO11_SARONNO FG_1SEZB-21	138575.982	241046.189
TRCO11_SARONNO FG_1SEZB-22	138562.547	241009.618
TRCO11_SARONNO FG_1SEZB-23	138532.570	241418.826
TRCO11_SARONNO FG_1SEZB-24	138510.486	241458.015
TRCO11_SARONNO FG_1SEZB-25	138501.902	241475.004
TRCO11_SARONNO FG_1SEZB-26	138488.328	241506.363
TRCO11_SARONNO FG_1SEZB-27	138468.753	241566.780
TRCO11_SARONNO FG_1SEZB-28	138465.369	241581.546
TRCO11_SARONNO FG_1SEZB-29	138461.402	241602.950
TRCO11_SARONNO FG_1SEZB-30	138457.410	241642.075

SIMBOLOGIA DI PIANO PARTICELLARE

GRUPPO	COLORE	DESCRIZIONE
ESISTENTE		STRADE PUBBLICHE
		FERROVIE
		CORSI D'ACQUA
		AREE DA FRAZIONARE PER SEDE AUTOSTRADA PEDEMONTANA LOMBARDA
ESPROPRI		AREE DA FRAZIONARE PER DEVIAZIONE DI STRADE
		AREE DA FRAZIONARE PER DEVIAZIONE DI CORSI D'ACQUA
		AREE DA FRAZIONARE PER OPERE DI MITIGAZIONE AMBIENTALE

TRCO11 SARONNO FG_1 CIPPI IN TOTALE NR. 30



SIMBOLOGIA CIPPI

	CIPPI DI CONFINE	NR. 7
	CIPPI DI CONFINE NON NECESSARI	NR. 23

N.B.: IL NUMERO TOTALE DI CIPPI FA RIFERIMENTO AL FOGLIO CATASTALE

SIMBOLOGIA CATASTALE

	Particella catastale		Confine di Comune		Strada pubblica		Acqui pubblica		Fiume a/o ri
	Confine di Comune		Confine di Foglio catastale						

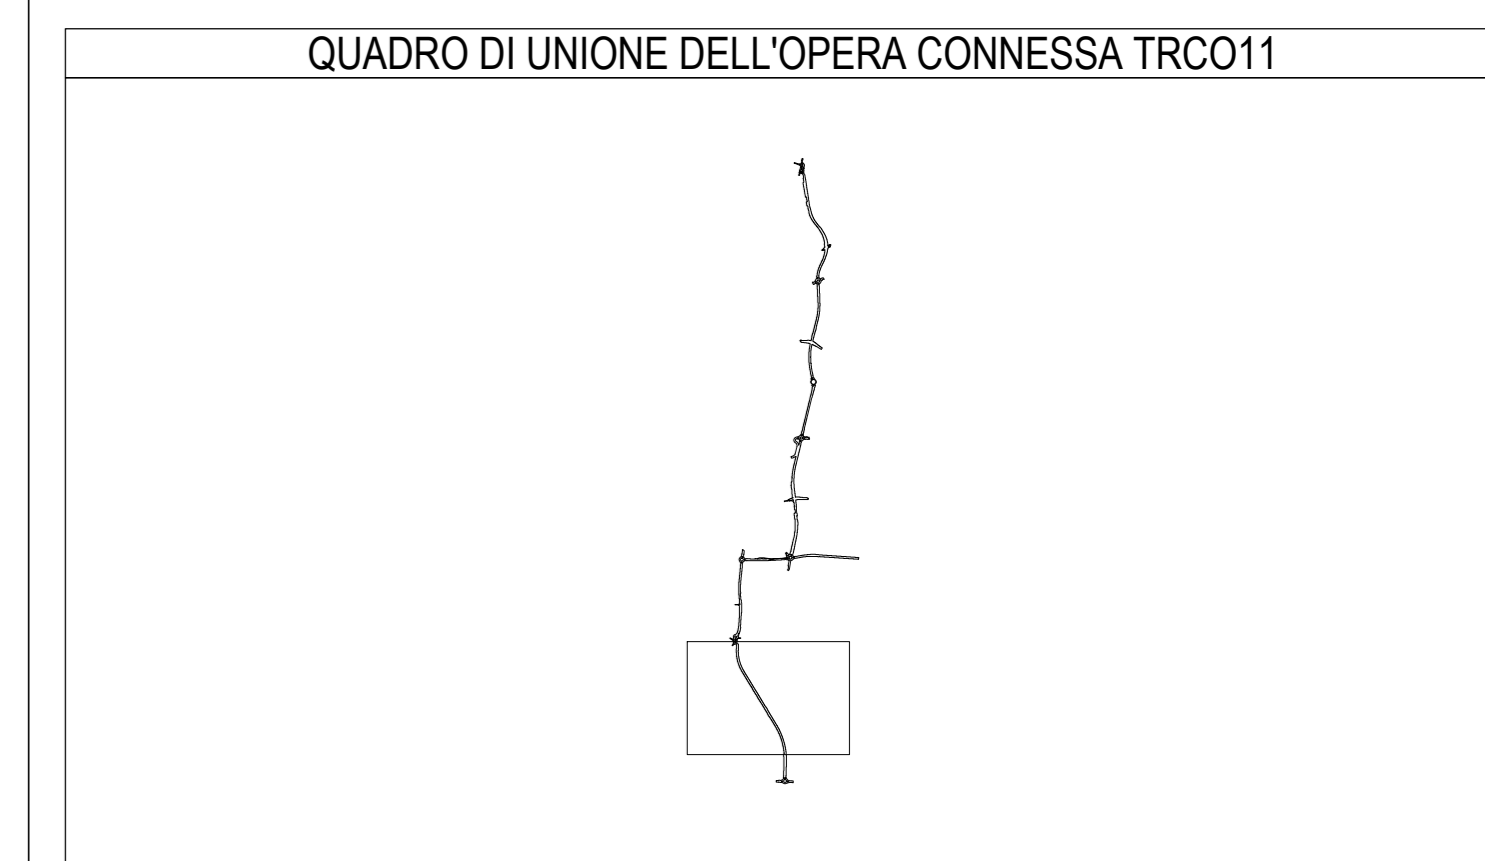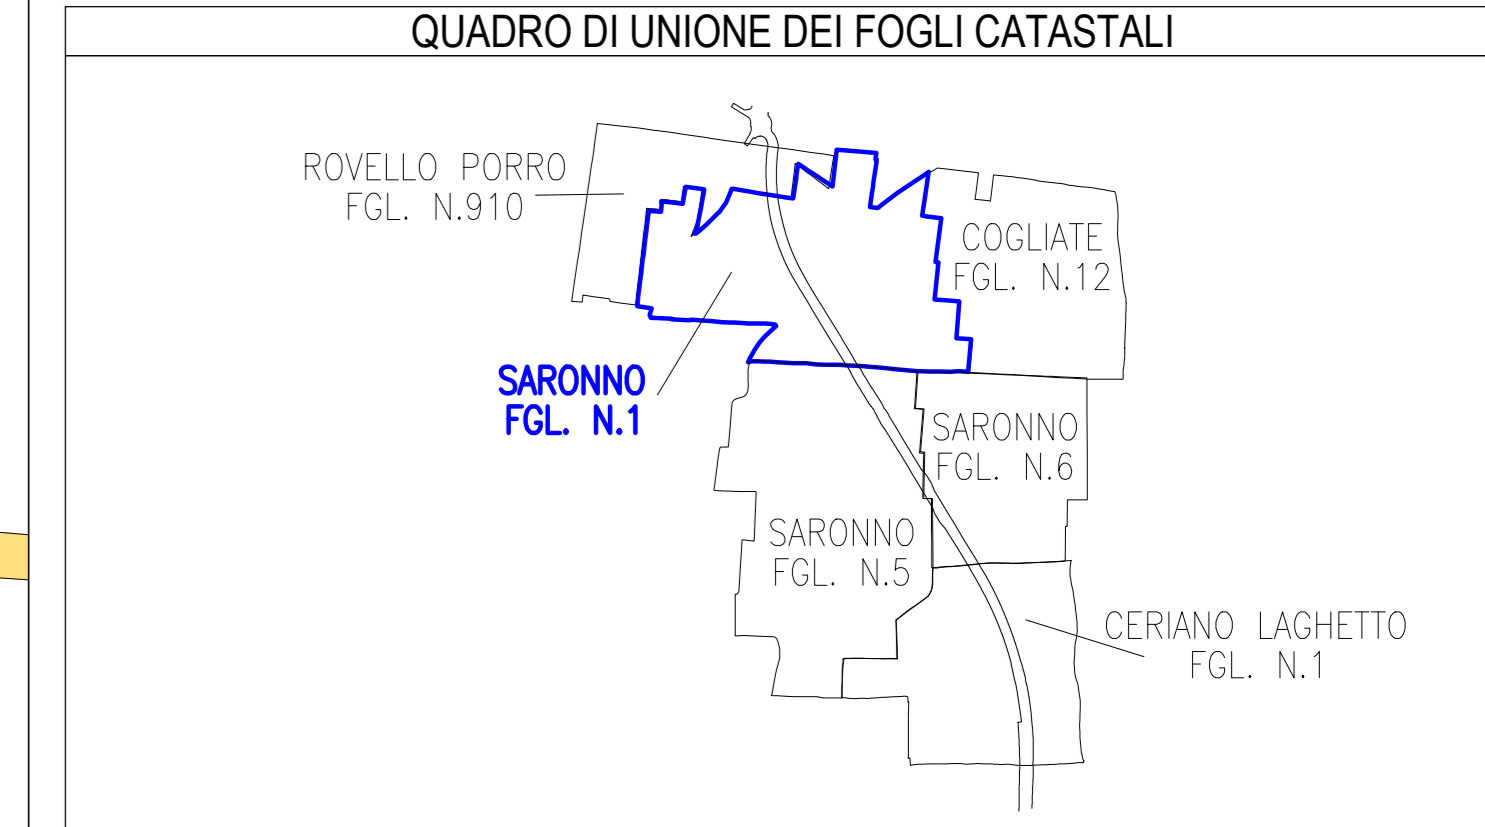

MATRICE DI REVISIONE

REV	DATA	DESCRIZIONE MODIFICA

N.B.: LA TAVOLA SOSTITUISCE QUELLA RELATIVA AL CODICE [] DEL PROGETTO ESECUTIVO

COLLEGAMENTO AUTOSTRADALE DALMINE - COMO - VARESE - VALICO DEL GAGGIOLO E OPERE AD ESSO CONNESSE
 CODICE C.U.P. #1160900270007
TRATTE B1, B2, C, D, TR A13-14, GREENWAY AS BUILT
TRATTA B1
 ESPROPRI
 CIPPI CHILOMETRICI
 TRCO11 - COMUNE DI SARONNO FG. 1 TAV.22

IDENTIFICAZIONE ELABORATO	IMPRESA
COLLEGAMENTO AUTOSTRADALE DALMINE - COMO - VARESE - VALICO DEL GAGGIOLO E OPERE AD ESSO CONNESSE TRATTE B1, B2, C, D, TR A13-14, GREENWAY AS BUILT TRATTA B1 ESPROPRI CIPPI CHILOMETRICI TRCO11 - COMUNE DI SARONNO FG. 1 TAV.22	RAGGRUPPAMENTO TEMPORANEO IMPRESE: STRABAG A.G. - ICM S.p.A. - STRABAG S.p.A. GLF Grandi Lavori Fincolet S.p.A.
DATA	PROGETTISTA - PROGETTO ESECUTIVO DI DETTAGLIO
2018 2018 2018	STRATI 3TI PROGETTI ITALIA S.p.A.
CONCEDENTE	RESPONSABILE DI PROGETTO ED INCARICATO DELL'INTEGRAZIONE PER LE VARIE PRESTAZIONI:
CONCESSIONARIO	ELABORAZIONE PROGETTUALE
APPROVATO:	3TI ITALIA S.p.A.
Il Direttore dei Lavori Ing. Francesco Saronno	DIRETTORE TECNICO Ing. Stefano Invernizzi Ordine degli Ingegneri Provincia di Roma n. 20809
Redatto: Donatello	Verificato: Serge
	Approvato: Possati

