PROVINCIA DI VARESE

COMUNE DI SARONNO

FOGLIO 5

SCALA DI 1:500

TRCO11_SARONNO FG_5SEZB-38
TRCO11_SARONNO FG_5SEZB-1
TRCO11_SARONNO FG_5SEZB-3
TRCO11_SARONNO FG_5SEZB-5
TRCO11_SARONNO FG_5SEZB-37
TRCO11_SARONNO FG_5SEZB-6
TRCO11_SARONNO FG_5SEZB-36
TRCO11_SARONNO FG_5SEZB-35
TRCO11_SARONNO FG_5SEZB-9
TRCO11_SARONNO FG_5SEZB-34
TRCO11_SARONNO FG_5SEZB-10
TRCO11_SARONNO FG_5SEZB-33
TRCO11_SARONNO FG_5SEZB-32
TRCO11_SARONNO FG_5SEZB-31
TRCO11_SARONNO FG_5SEZB-12
TRCO11_SARONNO FG_5SEZB-30
TRCO11_SARONNO FG_5SEZB-29
TRCO11_SARONNO FG_5SEZB-13
TRCO11_SARONNO FG_5SEZB-14
TRCO11_SARONNO FG_5SEZB-28
TRCO11_SARONNO FG_5SEZB-17
TRCO11_SARONNO FG_5SEZB-27
TRCO11_SARONNO FG_5SEZB-18
TRCO11_SARONNO FG_5SEZB-26
TRCO11_SARONNO FG_5SEZB-19
TRCO11_SARONNO FG_5SEZB-23
TRCO11_SARONNO FG_5SEZB-22
TRCO11_SARONNO FG_5SEZB-21
TRCO11_SARONNO FG_5SEZB-20

3 4 5 6 7 8 9 10 11
23 25 29 543 26 28 32 33 34 35 36 37 38 39 40 41
24 27 30 544 545 546
57 58 539 265 268 260 59 271 60 61 62 63 64 66 67 68 69
266 269 540
75 281

SIMBOLOGIA DI PIANO PARTICELLARE

GRUPPO	COLORE	DESCRIZIONE
ESISTENTE		STRADE PUBBLICHE
		FERROVIE
		CORSI D'ACQUA
ESPROPRI		AREE DA FRAZIONARE PER SEDE AUTOSTRADA PEDEMONTANA LOMBARDA
		AREE DA FRAZIONARE PER DEVIAZIONE DI STRADE
		AREE DA FRAZIONARE PER DEVIAZIONE DI CORSI D'ACQUA
		AREE DA FRAZIONARE PER OPERE DI MITIGAZIONE AMBIENTALE

TRCO11 SARONNO FG_5 CIPPI IN TOTALE NR. 29

SIMBOLOGIA CIPPI		
+	CIPPI DI CONFINE	NR. 9
+	CIPPI DI CONFINE NON NECESSARI	NR. 20

N.B.: IL NUMERO TOTALE DI CIPPI FA RIFERIMENTO AL FOGLIO CATASTALE

SIMBOLOGIA CATASTALE

Particella catastale | Viabilità interpoderale | Strada pubblica | Acqua pubblica | Fossi e/o rii
Confine di Comune | Confine di Foglio catastale

QUADRO DI UNIONE DEI FOGLI CATASTALI

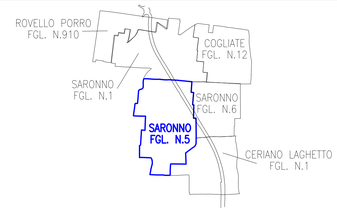

QUADRO DI UNIONE DELL'OPERA CONNESSA TRCO11

COORDINATE TRACCIAMENTO

NOME CIPPO	EST	NORD
TRCO11_SARONNO_FG-5SEZB-1	138725.491	241188.302
TRCO11_SARONNO_FG-5SEZB-3	138717.337	241179.349
TRCO11_SARONNO_FG-5SEZB-5	138731.636	241153.609
TRCO11_SARONNO_FG-5SEZB-6	138754.043	241116.720
TRCO11_SARONNO_FG-5SEZB-9	138776.999	241079.292
TRCO11_SARONNO_FG-5SEZB-10	138784.854	241066.219
TRCO11_SARONNO_FG-5SEZB-12	138810.637	241023.707
TRCO11_SARONNO_FG-5SEZB-13	138818.769	241010.560
TRCO11_SARONNO_FG-5SEZB-14	138826.733	240997.692
TRCO11_SARONNO_FG-5SEZB-17	138848.434	240962.026
TRCO11_SARONNO_FG-5SEZB-18	138850.180	240958.685
TRCO11_SARONNO_FG-5SEZB-19	138872.703	240922.521
TRCO11_SARONNO_FG-5SEZB-20	138893.968	240817.661
TRCO11_SARONNO_FG-5SEZB-21	138882.853	240838.142
TRCO11_SARONNO_FG-5SEZB-22	138871.244	240855.969
TRCO11_SARONNO_FG-5SEZB-23	138844.403	240899.755
TRCO11_SARONNO_FG-5SEZB-26	138816.310	240948.621
TRCO11_SARONNO_FG-5SEZB-27	138809.905	240959.417
TRCO11_SARONNO_FG-5SEZB-28	138806.303	240964.950
TRCO11_SARONNO_FG-5SEZB-29	138780.333	241007.324
TRCO11_SARONNO_FG-5SEZB-30	138773.314	241018.990
TRCO11_SARONNO_FG-5SEZB-31	138766.610	241030.312
TRCO11_SARONNO_FG-5SEZB-32	138759.524	241041.989
TRCO11_SARONNO_FG-5SEZB-33	138748.109	241060.430
TRCO11_SARONNO_FG-5SEZB-34	138736.597	241079.097
TRCO11_SARONNO_FG-5SEZB-35	138735.113	241081.511
TRCO11_SARONNO_FG-5SEZB-36	138727.712	241093.533
TRCO11_SARONNO_FG-5SEZB-37	138709.063	241124.077
TRCO11_SARONNO_FG-5SEZB-38	138670.468	241191.293

KEY PLAN - COMUNE DI SARONNO FG. 5

MATRICE DI REVISIONE

REV	DATA	DESCRIZIONE MODIFICA

N.B.: LA TAVOLA SOSTITUISCE QUELLA RELATIVA AL CODICE E DEL PROGETTO ESECUTIVO

CONCESSIONI AUTOSTRADALI LOMBARDE | Autostrada Pedemontana Lombarda

COLLEGAMENTO AUTOSTRADALE
DALMINE - COMO - VARESE - VALICO DEL GAGGIOLO E OPERE AD ESSO CONNESSE
CODICE C.U.P. F11B06007070007

TRATTE B1, B2, C, D, TRVA13+14, GREENWAY

AS BUILT

TRATTA B1

ESPROPRI

CIPPI CHILOMETRICI
TRCO11 - COMUNE DI SARONNO FG. 5

IDENTIFICAZIONE ELABORATO

CODICE PROGETTO: F0101078

WBS								
FASE PROGETTUALE	LOTTO	ZONA	OPERA	TRATTO/OPERA	AMBITO	TIPO ELABORATO	PROGRESSIVO	REVISIONE
A	1	H02	GE001	0	ES	P1	030	E_01

Scala: 1:500

DATA	DESCRIZIONE	REV
Agosto 2017	Emissione	E
Settembre 2017	Rev. sondyrora API, prot. 9639 del 18.09.17	E_01

CONCEDENTE
CONCESSIONI AUTOSTRADALI LOMBARDE

CONCESSIONARIO
Autostrada Pedemontana Lombarda
Direttore Tecnico: Ing. Giuseppe Sambo
Referente Tecnico: Ing. Sabrina Latuada

APPROVATO
Autostrada Pedemontana Lombarda
Il Direttore dei Lavori: Ing. Francesco Domenico Lattuada

IMPRESA
RAGGRUPPAMENTO TEMPORANEO IMPRESE:

Mandataria	Mandante	Mandante	Mandante cooptata
STRABAG A.G.	GLF Grandi Lavori Fincosit S.p.A.	ICM S.p.A.	STRABAG S.p.A.

PROGETTISTA - PROGETTO ESECUTIVO DI DETTAGLIO
RAGGRUPPAMENTO TEMPORANEO PROGETTISTI:

Mandataria	Mandante	Mandante	Mandante
3TI PROGETTI ITALIA S.p.A.	GPI Ingegneria ed Architettura		Arch. Salvatore Vermiglio

RESPONSABILE DI PROGETTO ED INCARICATO DELL'INTEGRAZIONE FRA LE VARIE PRESTAZIONI:
Ing. Alberto Cecchini

ELABORAZIONE PROGETTUALE
PROGETTISTA:
3TI PROGETTI ITALIA S.p.A

3TI ITALIA S.p.A.
DIRETTORE TECNICO
Ing. Stefano Luca Possati
Ordine degli Ingegneri
Provincia di Roma n. 20809

Redatto: Donatello | Verificato: Sorge | Approvato: Possati