




COORDINATE TRACCIAMENTO

NOME CORPO	EST	NUMO
TRCO11_CERIANO FG_1-1	138894.069	26029.042
TRCO11_CERIANO FG_1-2	138914.428	26041.653
TRCO11_CERIANO FG_1-3	138934.041	26054.874
TRCO11_CERIANO FG_1-4	138953.082	26068.973
TRCO11_CERIANO FG_1-5	139033.473	26073.118
TRCO11_CERIANO FG_1-6	139097.301	26086.182
TRCO11_CERIANO FG_1-7	139099.001	26088.624
TRCO11_CERIANO FG_1-8	139108.789	26087.005
TRCO11_CERIANO FG_1-9	139121.811	26079.356
TRCO11_CERIANO FG_1-10	139125.160	26082.664
TRCO11_CERIANO FG_1-11	139119.668	26088.211
TRCO11_CERIANO FG_1-12	139122.959	26084.396
TRCO11_CERIANO FG_1-13	139111.968	26085.739
TRCO11_CERIANO FG_1-14	139161.732	26034.844
TRCO11_CERIANO FG_1-15	139195.377	26045.506
TRCO11_CERIANO FG_1-16	139155.916	26027.566
TRCO11_CERIANO FG_1-17	139149.059	26032.407
TRCO11_CERIANO FG_1-18	139136.683	26038.750
TRCO11_CERIANO FG_1-19	139141.905	26042.970
TRCO11_CERIANO FG_1-20	139128.777	26041.167
TRCO11_CERIANO FG_1-21	139119.209	26046.467
TRCO11_CERIANO FG_1-22	139166.195	26051.342
TRCO11_CERIANO FG_1-23	139080.844	26074.997
TRCO11_CERIANO FG_1-24	139085.679	26082.422
TRCO11_CERIANO FG_1-25	139041.524	26029.028
TRCO11_CERIANO FG_1-26	139030.594	26050.559
TRCO11_CERIANO FG_1-27	139041.667	26054.347
TRCO11_CERIANO FG_1-28	139096.189	26056.475
TRCO11_CERIANO FG_1-29	139091.044	26059.129
TRCO11_CERIANO FG_1-30	139099.246	26060.033
TRCO11_CERIANO FG_1-31	139100.062	26060.822

PROVINCIA DI MONZA-BRIANZA
COMUNE DI CERIANO LAGHETTO
FOGLIO 1
 SCALA DI 1:500

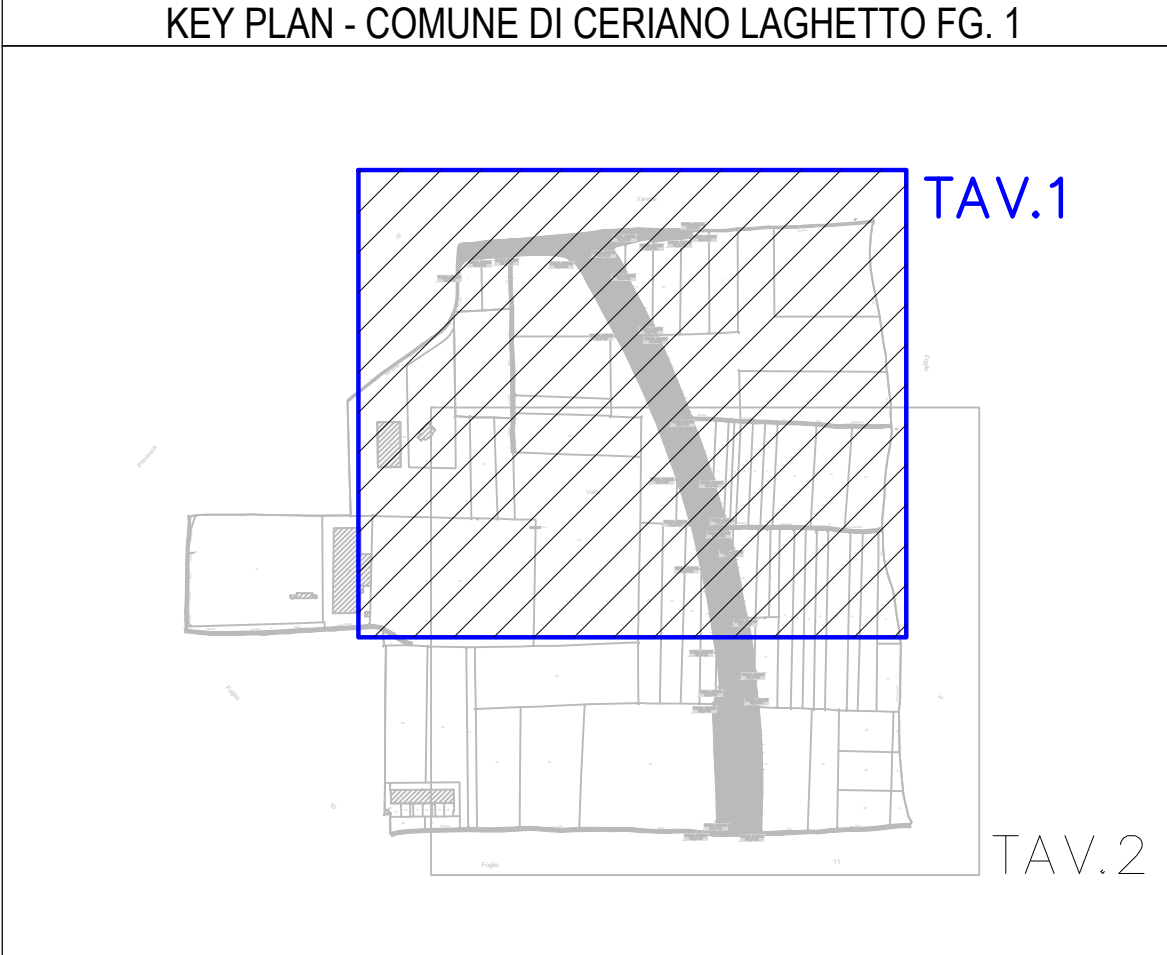

SIMBOLOGIA DI PIANO PARTICELLARE

GRUPPO	COLORE	DESCRIZIONE
ESISTENTE		STRADE PUBBLICHE
		FERROVIE
		CORSI D'ACQUA
		AREE DA FRAZIONARE PER SEDE AUTOSTRADA PEDEMONTANA LOMBARDA
ESPROPRI		AREE DA FRAZIONARE PER DEVIAZIONE DI STRADE
		AREE DA FRAZIONARE PER DEVIAZIONE DI CORSI D'ACQUA
		AREE DA FRAZIONARE PER OPERE DI MITIGAZIONE AMBIENTALE

TRCO11 CERIANO LAGHETTO FG_1 CIPPI IN TOTALE NR. 31


SIMBOLOGIA CIPPI

	CIPPI DI CONFINI	NR. 20
	CIPPI DI CONFINI NON NECESSARI	NR. 11

N.B.: IL NUMERO TOTALE DI CIPPI FA RIFERIMENTO AL FOGLIO CATASTALE

SIMBOLOGIA CATASTALE

	Particella catastale		Vicinia Interpolata		Strada pubblica		Acqui pubblica		Figur. 4/5 e 11
	Confine di Comune		Confine di Foglio catastale						

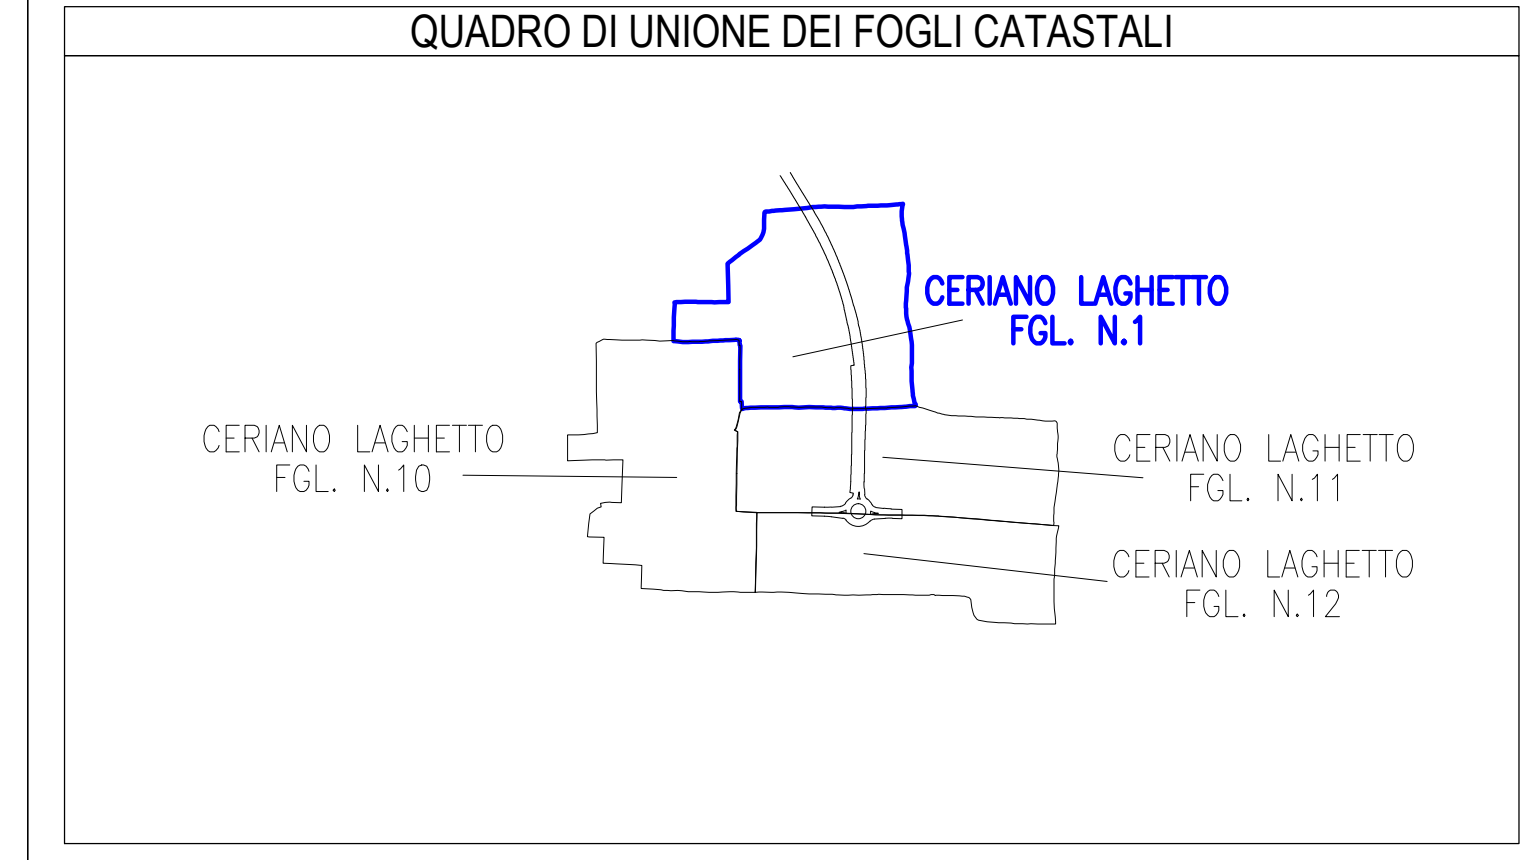

MATRICE DI REVISIONE

REV	DATA	DESCRIZIONE MODIFICA

N.B.: LA TAVOLA SOSTITUISCE QUELLA RELATIVA AL CODICE [] DEL PROGETTO ESECUTIVO

COLLEGAMENTO AUTOSTRADALE DALMINE - COMO - VARESE - VALICO DEL GAGGIOLIO E OPERE AD ESSENZA CONNESSE
 CODICE C.U.P. #116999270047

TRATTE B1, B2, C, D, TRA13-14, GREENWAY AS BUILT

TRATTA B1 ESPROPRI
 CIPPI CHILOMETRICI
 TRCO11 - COMUNE DI CERIANO LAGHETTO FG. 1 TAV.1/2

