COORDINATE TRACCIAMENTO

NOME CIPPO	EST	NORD
TRCO11_CERIANO_FG_1-1	138894.069	240629.042
TRCO11_CERIANO_FG_1-2	138914.428	240641.653
TRCO11_CERIANO_FG_1-3	138938.041	240643.474
TRCO11_CERIANO_FG_1-4	138993.082	240680.973
TRCO11_CERIANO_FG_1-5	139033.473	240573.118
TRCO11_CERIANO_FG_1-6	139087.301	240446.182
TRCO11_CERIANO_FG_1-7	139099.001	240408.624
TRCO11_CERIANO_FG_1-8	139108.789	240367.005
TRCO11_CERIANO_FG_1-9	139121.811	240293.266
TRCO11_CERIANO_FG_1-10	139125.160	240262.664
TRCO11_CERIANO_FG_1-11	139119.668	240248.211
TRCO11_CERIANO_FG_1-12	139122.850	240144.396
TRCO11_CERIANO_FG_1-13	139111.968	240135.739
TRCO11_CERIANO_FG_1-14	139161.732	240134.844
TRCO11_CERIANO_FG_1-15	139159.327	240245.506
TRCO11_CERIANO_FG_1-16	139155.916	240277.566
TRCO11_CERIANO_FG_1-17	139149.059	240324.407
TRCO11_CERIANO_FG_1-18	139136.643	240385.750
TRCO11_CERIANO_FG_1-19	139132.095	240402.870
TRCO11_CERIANO_FG_1-20	139128.777	240414.167
TRCO11_CERIANO_FG_1-21	139119.200	240446.949
TRCO11_CERIANO_FG_1-22	139100.195	240501.342
TRCO11_CERIANO_FG_1-23	139069.844	240574.097
TRCO11_CERIANO_FG_1-24	139065.679	240582.821
TRCO11_CERIANO_FG_1-25	139041.524	240629.928
TRCO11_CERIANO_FG_1-26	139030.594	240650.559
TRCO11_CERIANO_FG_1-27	139041.667	240654.347
TRCO11_CERIANO_FG_1-28	139066.189	240656.475
TRCO11_CERIANO_FG_1-29	139091.044	240659.129
TRCO11_CERIANO_FG_1-30	139099.246	240660.0311
TRCO11_CERIANO_FG_1-31	139100.662	240665.822

PROVINCIA DI MONZA–BRIANZA

COMUNE DI CERIANO LAGHETTO

FOGLIO 1

SCALA DI 1:500

KEY PLAN - COMUNE DI CERIANO LAGHETTO FG. 1

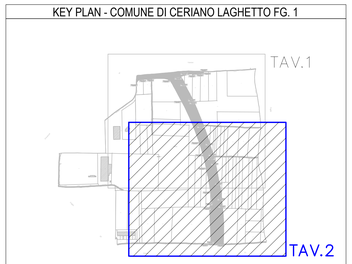

SIMBOLOGIA DI PIANO PARTICELLARE

GRUPPO	COLORE	DESCRIZIONE
ESISTENTE		STRADE PUBBLICHE
		FERROVIE
		CORSI D'ACQUA
ESPROPRI		AREE DA FRAZIONARE PER SEDE AUTOSTRADA PEDEMONTANA LOMBARDA
		AREE DA FRAZIONARE PER DEVIAZIONE DI STRADE
		AREE DA FRAZIONARE PER DEVIAZIONE DI CORSI D'ACQUA
		AREE DA FRAZIONARE PER OPERE DI MITIGAZIONE AMBIENTALE

TRCO11 CERIANO LAGHETTO FG_1 CIPPI IN TOTALE NR. 31

SIMBOLOGIA CIPPI

✦	CIPPI DI CONFINE	NR. 20
✦	CIPPI DI CONFINE NON NECESSARI	NR. 11

N.B.: IL NUMERO TOTALE DI CIPPI FA RIFERIMENTO AL FOGLIO CATASTALE

SIMBOLOGIA CATASTALE

Particella catastale	Viabilità interpodereale	Strada pubblica	Acqua pubblica	Fossi a/o ra
Confine di Comune		Confine di Foglio catastale		

QUADRO DI UNIONE DEI FOGLI CATASTALI

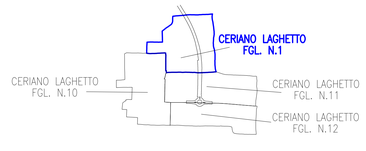

QUADRO DI UNIONE DELL'OPERA CONNESSA TRCO11

MATRICE DI REVISIONE

REV	DATA	DESCRIZIONE MODIFICA

N.B.: LA TAVOLA SOSTITUISCE QUELLA RELATIVA AL CODICE | E | | | | | | | | | DEL PROGETTO ESECUTIVO

CONCESSIONI AUTOSTRADALI LOMBARDE

Autostrada Pedemontana Lombarda

COLLEGAMENTO AUTOSTRADALE

DALMINE - COMO - VARESE - VALICO DEL GAGGIOLO E OPERE AD ESSO CONNESSE

CODICE C.U.P. F15B00002700007

TRATTE B1, B2, C, D, TRVA13+14, GREENWAY

AS BUILT

TRATTA B1

ESPROPRI

CIPPI CHILOMETRICI

TRCO11 - COMUNE DI CERIANO LAGHETTO FG. 1 TAV.2/2

IDENTIFICAZIONE ELABORATO

CODICE PROGETTO: F00107B

WBS								
FASE PROGETTUALE	LOTTO	ZONA	OPERA	TRATTO D'OPERA	AMBITO	TIPO ELABORATO	PROGRESSIVO	REVISIONE
A	1	H02	GE001	0	ES	PT	033	E01

Scala: 1:500

DATA	DESCRIZIONE	REV
Settembre 2017	Emissione	0
Febbraio 2018	Rev. ad esito APL prot. 1205 del 01.02.18	E01

CONCEDENTE

CONCESSIONI AUTOSTRADALI LOMBARDE

CONCESSIONARIO

Autostrada Pedemontana Lombarda

Direttore Tecnico: Ing. Giuseppe Sambo

Referente Tecnico: Ing. Sabrina Lattuada

APPROVATO

Autostrada Pedemontana Lombarda

Il Direttore dei Lavori: Ing. Francesco Domanico

IMPRESA

RAGGRUPPAMENTO TEMPORANEO IMPRESE:

Mandataria: STRABAG A.G.

Mandante: GLF Grandi Lavori Fincosit S.p.A.

Mandante: ICM S.p.A.

Mandante cooptata: STRABAG S.p.A.

PROGETTISTA - PROGETTO ESECUTIVO DI DETTAGLIO

RAGGRUPPAMENTO TEMPORANEO PROGETTISTI:

Mandataria: 3TI DI PROGETTI ITALIA

Mandante: GP Engineering

Mandante: ICM

Mandante: Arch. Salvatore Vermiglio

RESPONSABILE DI PROGETTO ED INCARICATO DELL'INTEGRAZIONE FRA LE VARIE PRESTAZIONI:

Ing. Alberto Cecchini

ORDINE DEGLI INGEGNERI PROVINCIA DI ROMA ALBERTO CECCHINI 20809

ELABORAZIONE PROGETTUALE

PROGETTISTA:

3TI PROGETTI ITALIA S.p.A

3TI ITALIA S.p.A.

DIRETTORE TECNICO

Ing. Stefano Luca Possati

Ordine degli Ingegneri

Provincia di Roma n. 20809

Redatto: Coppola | Verificato: Sorge | Approvato: Possati

Foglio 11