1

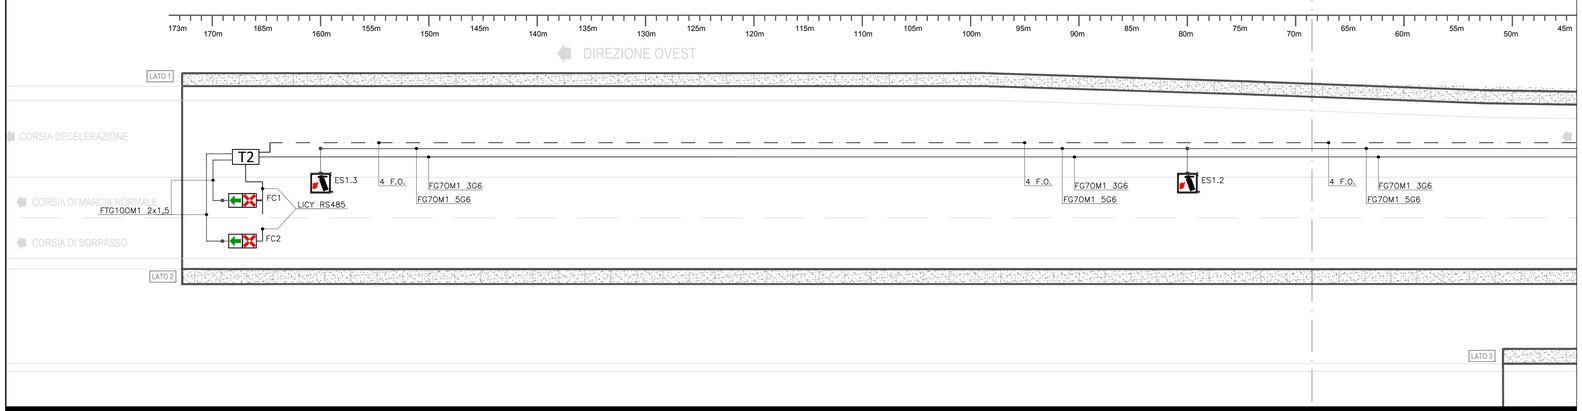

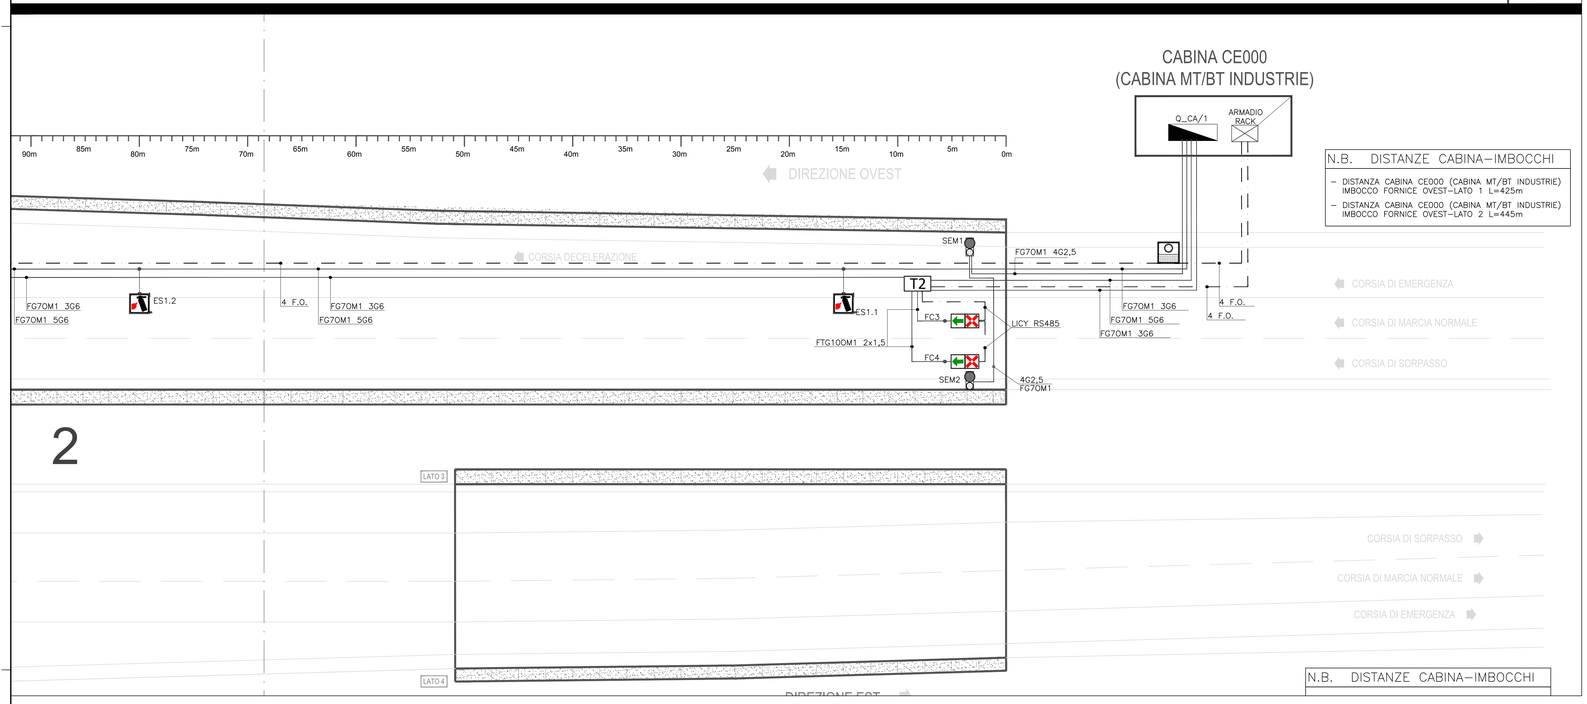

2

LEGENDA

	QUADRO ELETTRICO UBICATO NELLA CABINA ELETTRICA DI GALLERIA
	ARMADIO RACK UBICATO NELLA CABINA ELETTRICA DI GALLERIA
	DISSUASORE VELOCITA' CON RADAR A EFFETTO DOPPLER ALIMENTATO TRAMITE PANNELLO FOTOVOLTAICO INSTALLATO SOPRA LO STESSO.
	INDICATORE LUMINOSO AGIBILITA' DI CORSIA A TRE STATI (CROCE ROSSA, FRECCIA VERDE, CAMBIO CORSIA GIALLO)
	PANNELLO A MESSAGGIO VARIABILE MATRICIALE A 2 RIGHE
	PITTOGRAMMA A MESSAGGIO VARIABILE FULL COLOR
	CARTELLO LUMINOSO OSCURABILE SEGNALAZIONE INCIDENTE CON MERCI PERICOLOSE
	LANTERNA SEMAFORICA A DUE LUCI A LED
	CARTELLO LUMINOSO BIFACCIALE INDICAZIONE PRESENZA SOS, ESTINTORI E IDRANTE
	CARTELLO LUMINOSO BIFACCIALE INDICAZIONE VIE DI FUGA E RELATIVE DISTANZE
	CARTELLO LUMINOSO BIFACCIALE SEGNALAZIONE ESTINTORE
	CARTELLO LUMINOSO MONOFACCIALE SEGNALAZIONE PIAZZOLA DI SOSTA CON SOS
	PERCORSO CIRCUITI DI ALIMENTAZIONE
	CAVO RS485 DEDICATO IN FIBRA OTTICA FOPP (microcavo 4 FO SM)
	CAVO RAME RS485

QUADRO D'UNIONE GALLERIA ARTIFICIALE COPRENO

◄—OVEST EST—►

TAVOLA 1

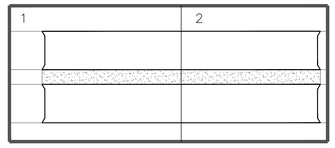

CASSETTA T2

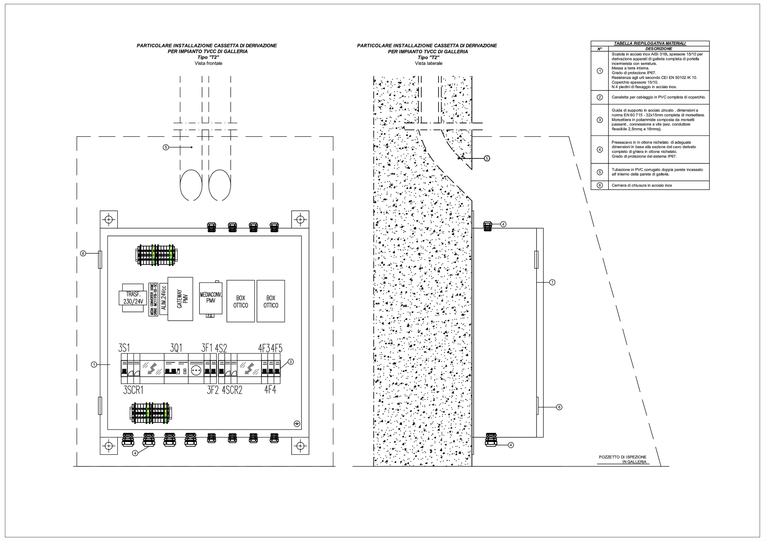

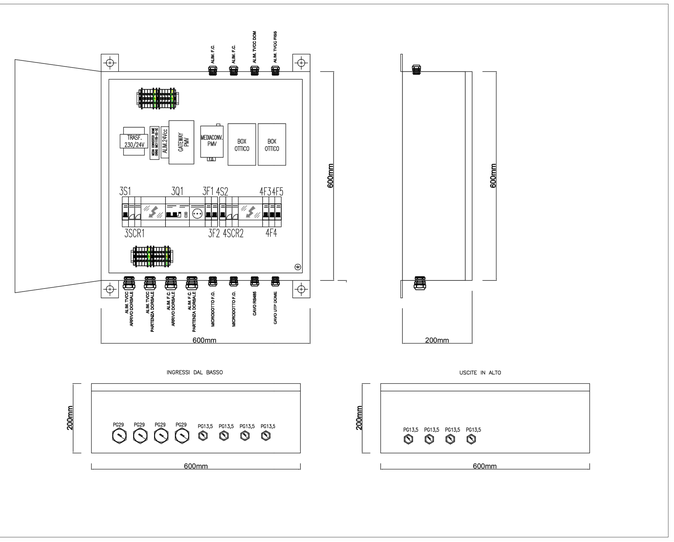

MATRICE DI REVISIONE		
REV	DATA	DESCRIZIONE MODIFICA

N.B.: LA TAVOLA SOSTITUISCE QUELLA RELATIVA AL CODICE E DEL PROGETTO ESECUTIVO

CONCESSIONE AUTOSTRADALI LOMBARDE — Autostrada Pedemontana Lombarda

COLLEGAMENTO AUTOSTRADALE
DALMINE - COMO - VARESE - VALICO DEL GAGGIOLO E OPERE AD ESSO CONNESSE

CODICE C.U.P. F1B86000270007

TRATTE B1, B2, C, D, TRVA13+14, GREENWAY

AS BUILT

TRATTA B2

IMPIANTI
GALLERIE ARTIFICIALI
GALLERIA ARTIFICIALE COPRENO
PLANIMETRIA CON UBICAZIONE SEGNALI RETROILLUMINATI, SEMAFORI E PMV

IDENTIFICAZIONE ELABORATO

CODICE PROGETTO: F001007B

WBS

FASE PROGETTUALE	LOTTO	ZONA	OPERA	TRATTO D'OPERA	AMBITO	TIPO ELABORATO	PROGRESSIVO	REVISIONE
A	2	A04	IS201	0	IM	PL	S01	E

Scala: 1:200

DATA	DESCRIZIONE	REV
Dicembre 2015	Emissione	E

CONCEDENTE

CONCESSIONE AUTOSTRADALI LOMBARDE

CONCESSIONARIO

Autostrada Pedemontana Lombarda — Direttore Tecnico: Ing. Enrico Arini; Referente Tecnico: Ing. Giuseppe Bianca

APPROVATO

Autostrada Pedemontana Lombarda — Il Direttore dei Lavori: Ing. Francesco Domanico

IMPRESA

RAGGRUPPAMENTO TEMPORANEO IMPRESE:

Mandataria	Mandante	Mandante	Mandante cooptata
STRABAG A.G.	GLF Grandi Lavori Fincosit S.p.A.	Impresa costruzioni Giuseppe Maltauro S.p.A.	STRABAG S.p.A.

PROGETTISTA - PROGETTO ESECUTIVO DI DETTAGLIO

RAGGRUPPAMENTO TEMPORANEO PROGETTISTI:

Mandataria	Mandante	Mandante	Mandante
3TI PROGETTI ITALIA	GP Ingegneria srl	STUDIO ASSOCIATO CECCHINI	Arch. Salvatore Vermiglio

RESPONSABILE DI PROGETTO ED INCARICATO DELL'INTEGRAZIONE FRA LE VARIE PRESTAZIONI:
Ing. Alberto Cecchini

ELABORAZIONE PROGETTUALE

PROGETTISTA:
3TI PROGETTI ITALIA S.p.A

3TI ITALIA S.p.A.
DIRETTORE TECNICO
Ing. Stefano Luca Passati
Ordine degli Ingegneri
Provincia di Roma n. 20809

Redatto: Muzi — Verificato: Sorge — Approvato: Possati