1

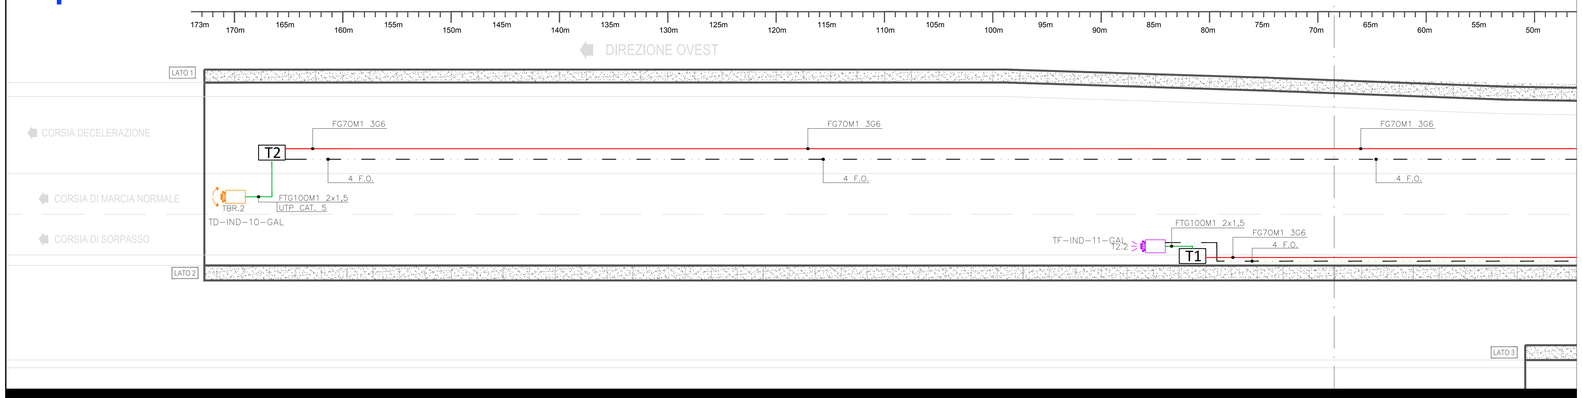

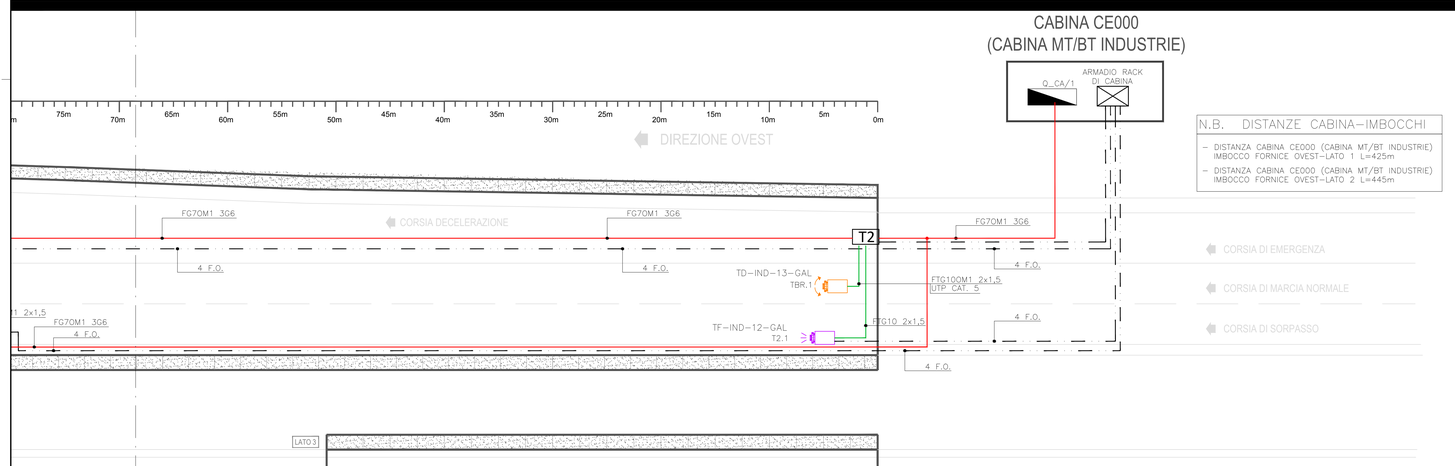

2

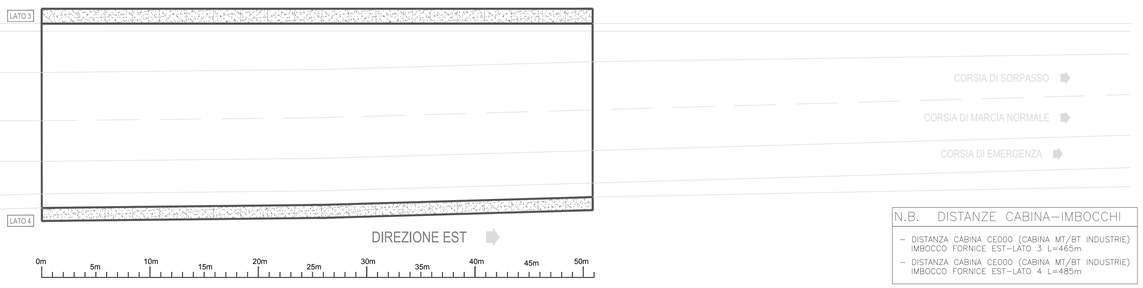

LEGENDA

	QUADRO ELETTRICO UBICATO NELLA CABINA ELETTRICA DI GALLERIA
	ARMADIO RACK UBICATO NELLA CABINA ELETTRICA DI GALLERIA
	QUADRO ELETTRICO UBICATO NELLE USCITE DI SICUREZZA
	CASSETTA DI DERIVAZIONE TIPO T1
	CASSETTA DI DERIVAZIONE TIPO T2
	TELECAMERA DIGITALE PER VIDEO ANALISI AUTOMATICA TRAFFICO
	TELECAMERA DIGITALE PER RILEVAMENTO TRAFFICO E LETTURA TARGHE ADR
	TELECAMERA DIGITALE DOME PER VIDEO ANALISI AUTOMATICA TRAFFICO
	PROIETTORE DI SUONO PER DIFFUSIONE SONORA
STAZIONE REMOTA	STAZIONE REMOTA PER AMPLIFICAZIONE SEGNALE RADIO IN GALLERIA UBICATA NEL ARMADIO RACK DELLE USCITE DI SICUREZZA
	CAVO MICROFESSURATO RADIANTE 7/8" PER RADIO FREQUENZA
	CAVO COASSIALE CELLFLEX 1/2" PER RADIO FREQUENZA
	MICROCAVO 4 FIBRE OTTICHE MONOMODALE
	DORSALE ALIMENTAZIONE CASSETTE DERIVAZIONE TVCC/DIFFUSIONE SONORA
	CAVO DI ALIMENTAZIONE TELECAMERE

QUADRO D'UNIONE GALLERIA ARTIFICIALE COPRENO

◄—OVEST EST—►

TAVOLA 1

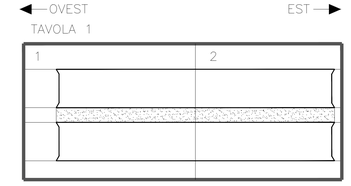

CASSETTA T2

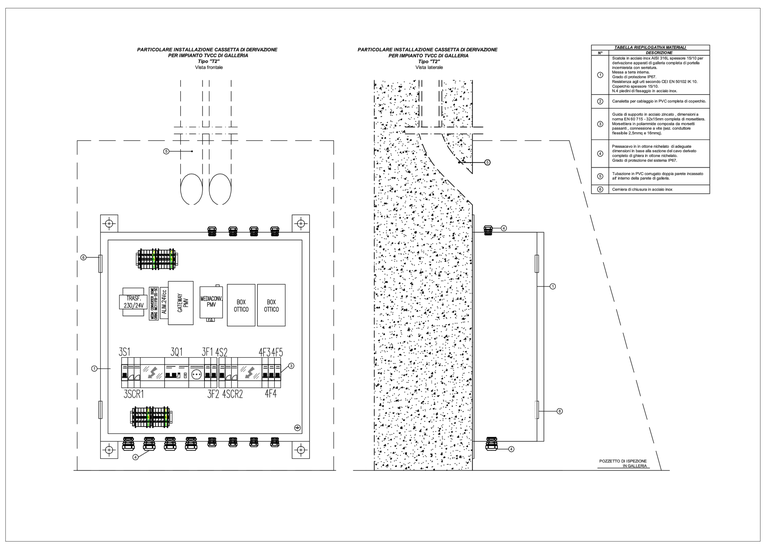

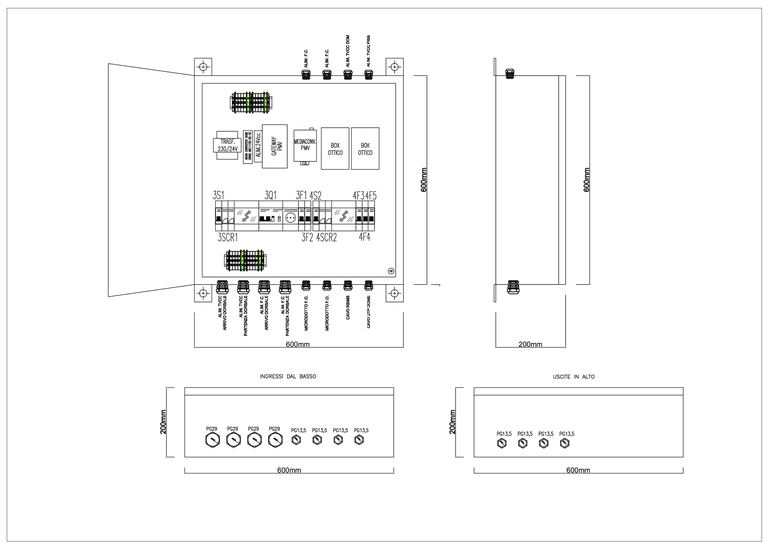

MATRICE DI REVISIONE

REV	DATA	DESCRIZIONE MODIFICA

N.B.: LA TAVOLA SOSTITUISCE QUELLA RELATIVA AL CODICE E DEL PROGETTO ESECUTIVO

CONCESSIONI AUTOSTRADALI LOMBARDE — Autostrada Pedemontana Lombarda

COLLEGAMENTO AUTOSTRADALE
DALMINE - COMO - VARESE - VALICO DEL GAGGIOLO E OPERE AD ESSO CONNESSE
CODICE C.U.P. F11B06002700007

TRATTE B1, B2, C, D, TRVA13+14, GREENWAY

AS BUILT

TRATTA B2

IMPIANTI
GALLERIE ARTIFICIALI
GALLERIA ARTIFICIALE COPRENO
PLANIMETRIA CON UBICAZIONE DELLE APPARECCHIATURE TV/CC

IDENTIFICAZIONE ELABORATO
CODICE PROGETTO: F00107B

WBS								
FASE PROGETTUALE	LOTTO	ZONA	OPERA	TRATTO OPERA	AMBITO	TIPO ELABORATO	PROGRESSIVO	REVISIONE
A	2	A04	I5201	0	IM	PL	003	E

Scala: 1:200

DATA	DESCRIZIONE	REV
Dicembre 2015	Emissione	E

CONCEDENTE
CONCESSIONI AUTOSTRADALI LOMBARDE

CONCESSIONARIO
Autostrada Pedemontana Lombarda — Direttore Tecnico: Ing. Enrico Arlini; Referente Tecnico: Ing. Giuseppe Bianco

APPROVATO
Autostrada Pedemontana Lombarda — Il Direttore dei Lavori: Ing. Francesco Domenico

IMPRESA
RAGGRUPPAMENTO TEMPORANEO IMPRESE:
Mandataria: STRABAG A.G. — Mandante: GLF Grandi Lavori Fincosit S.p.A. — Mandante: Impresa costruzioni Giuseppe Maltauro S.p.A. — Mandante cooptata: STRABAG S.p.A.

PROGETTISTA - PROGETTO ESECUTIVO DI DETTAGLIO
RAGGRUPPAMENTO TEMPORANEO PROGETTISTI:
Mandataria: 3TI PROGETTI ITALIA — Mandante: GP Ingegneria — Mandante: Arch. Salvatore Veniglio

RESPONSABILE DI PROGETTO ED INCARICATO DELL'INTEGRAZIONE FRA LE VARIE PRESTAZIONI:
Ing. Alberto Cecchini

ELABORAZIONE PROGETTUALE
PROGETTISTA:
3TI PROGETTI ITALIA S.p.A
3TI ITALIA S.p.A.
DIRETTORE TECNICO
Ing. Stefano Luca Possati
Ordine degli Ingegneri
Provincia di Roma n. 20809

Redatto: Muti — Verificato: Sorge — Approvato: Possati