
 


NOTA:
PER GLI IMPIANTI DELLA TRATTA B0 FARE
RIFERIMENTO AGLI ELABORATI SPECIFICI

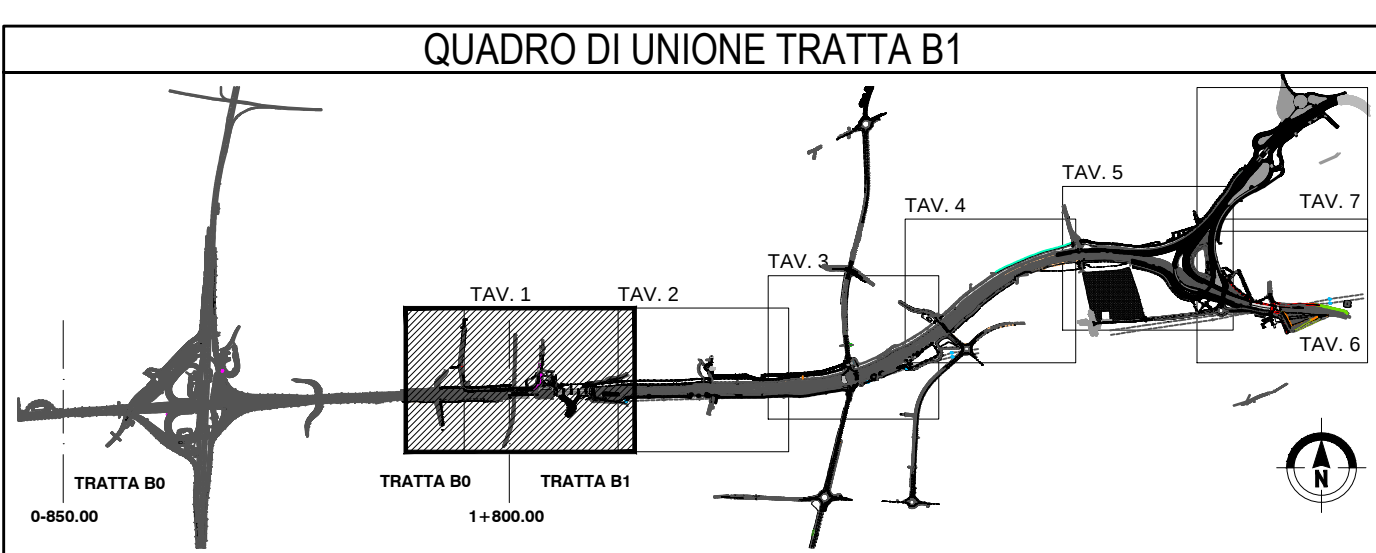

LEGENDA SIMBOLI	
	CAVIDOTTI ENERGIA ELETTRICA
	POZZETTO ENERGIA DIM. 60x100 cm
	POZZETTO ENERGIA DIM. 100x120 cm PER STACCHI DA CABINE ELETTRICHE
	POZZETTO ENERGIA DIM. 50x60 cm RICALVATO SUL GETTO DI CLS DEL VIADOTTO
	CAVIDOTTI FIBRA OTTICA (DOPPIO ANELLO)
	POZZETTO FIBRA OTTICA DIM. 90x70 cm
	NODO PRIMARIO O SECONDARIO FIBRA OTTICA [OGNI 2 km LUNGO LE DORSALI DI TRATTA PREVEDERE] POZZETTO DIM. 125x80 cm
	POZZETTO FIBRA OTTICA DIM. 50x60 cm RICALVATO SUL GETTO DI CLS DEL VIADOTTO
	CABINA MT/BT (TIPO 1, 2, 3): ALIMENTAZIONE DA ENTE GESTORE ESTERNO
	AMBITO DI PERTINENZA CABINA MT/BT
	CABINA TIPO 4b: ALIMENTAZIONE DA ALTRA CABINA MT/BT
	TRATTI IN GALLERIA
	SBARRE DI CHIUSURA ACCESSO E PALO CON TELECAMERA
	COLONNINA EMERGENZA SOS
	PALO DI ILLUMINAZIONE CON TELECAMERA
	SENSORI STAZIONE METEOROLOGICA: 1. SENSORE VELOCITA' E DIREZIONE DEL VENTO 3. ODISMOMETRO A RADAR 2. SENSORE TEMPERATURA E UMLCITA' RELATIVA 4. VIBROMETRO A LEO (PFAFROSD)
	SISTEMA DI LUMINANZA
	PALO CONSOLO SPECIALE (13x15m) IN ACCIAIO S235 EQUIPAGGIATO CON SISTEMA RAL PER INSTALLAZIONE DI TELECAMERE
	TELECAMERA DOME DIGITALE IN ITINERE CON PORTATA DI 800m
	ARMADIO STRADALE COSTITUITO DA VANO 550x570x300 mm CONTENENTE: ALIMENTATORE 48V
	DISPOSITIVO LUMINOSO PER GUIDA OTTICA STRADALE A LED
	INDICATORE CIRCUITO DI ALIMENTAZIONE DISPOSITIVO LUMINOSO
	POZZETTO DI TRANSITO E DERIVAZIONE 300x300 cm IN CLS CON CHIUSINO IN CLS
	POZZETTO DI TRANSITO E DERIVAZIONE 600x600 cm IN CLS CON CHIUSINO IN CLS
	POZZETTO DI TRANSITO E DERIVAZIONE 300x300 cm RICALVATO SUL GETTO DI CLS DEL VIADOTTO
	SCATOLA DI DERIVAZIONE
	CAVIDOTTO RIGIDO Ø 25 mm FISSATO SU NEW JERSEY
	CAVIDOTTO FLESSIBILE IN POLIETILENE RIGIDO A DOPPIA PARETE, CORRUGATO ESTERNAMENTE Ø 63 mm POSTO SU LETTO DI SABBIA VAGLIATA E RICOPERTO DA UN MANTO DI MAGRONE IN SCAVO DA 40x60 cm
	CAVIDOTTO FLESSIBILE IN POLIETILENE RIGIDO A DOPPIA PARETE, CORRUGATO ESTERNAMENTE Ø 63 mm ANNEGATO NEL GETTO DI CLS DEL VIADOTTO
NOTE:	
- PER GLI IMPIANTI DELLE GALLERIE FARE RIFERIMENTO AGLI ELABORATI SPECIFICI - PER GLI IMPIANTI DEGLI SINCROFARI FARE RIFERIMENTO AGLI ELABORATI SPECIFICI	

[illegible]

N.B.: LA TAVOLA SOSTITUISCE QUELLA RELATIVA AL CODICE E [] DEL PROGETTO ESECUTIVO

COLLEGAMENTO AUTOSTRADALE E DALMINE - COMO - VARESE - VALICO DEL GAGGIOLLO E OPERE AD ESSO CONNESSE

CONTO DI CANTIERE

TRATTE B1, B2, C, D, TRV4314, GREENWAY

AS BUILT

TRATTA B1 (IMFANTI)

PLANIMETRIA RETE E ALIMENTAZIONI
PLANIMETRIA GENERALE CON UBICAZIONE DEI NODI DI RETE, ALIMENTAZIONE E TVCC - TAV. 1 DI 6

IDENTIFICAZIONE ELABORATO

CODICE PROGETTO F010108


Scala: 1:500











