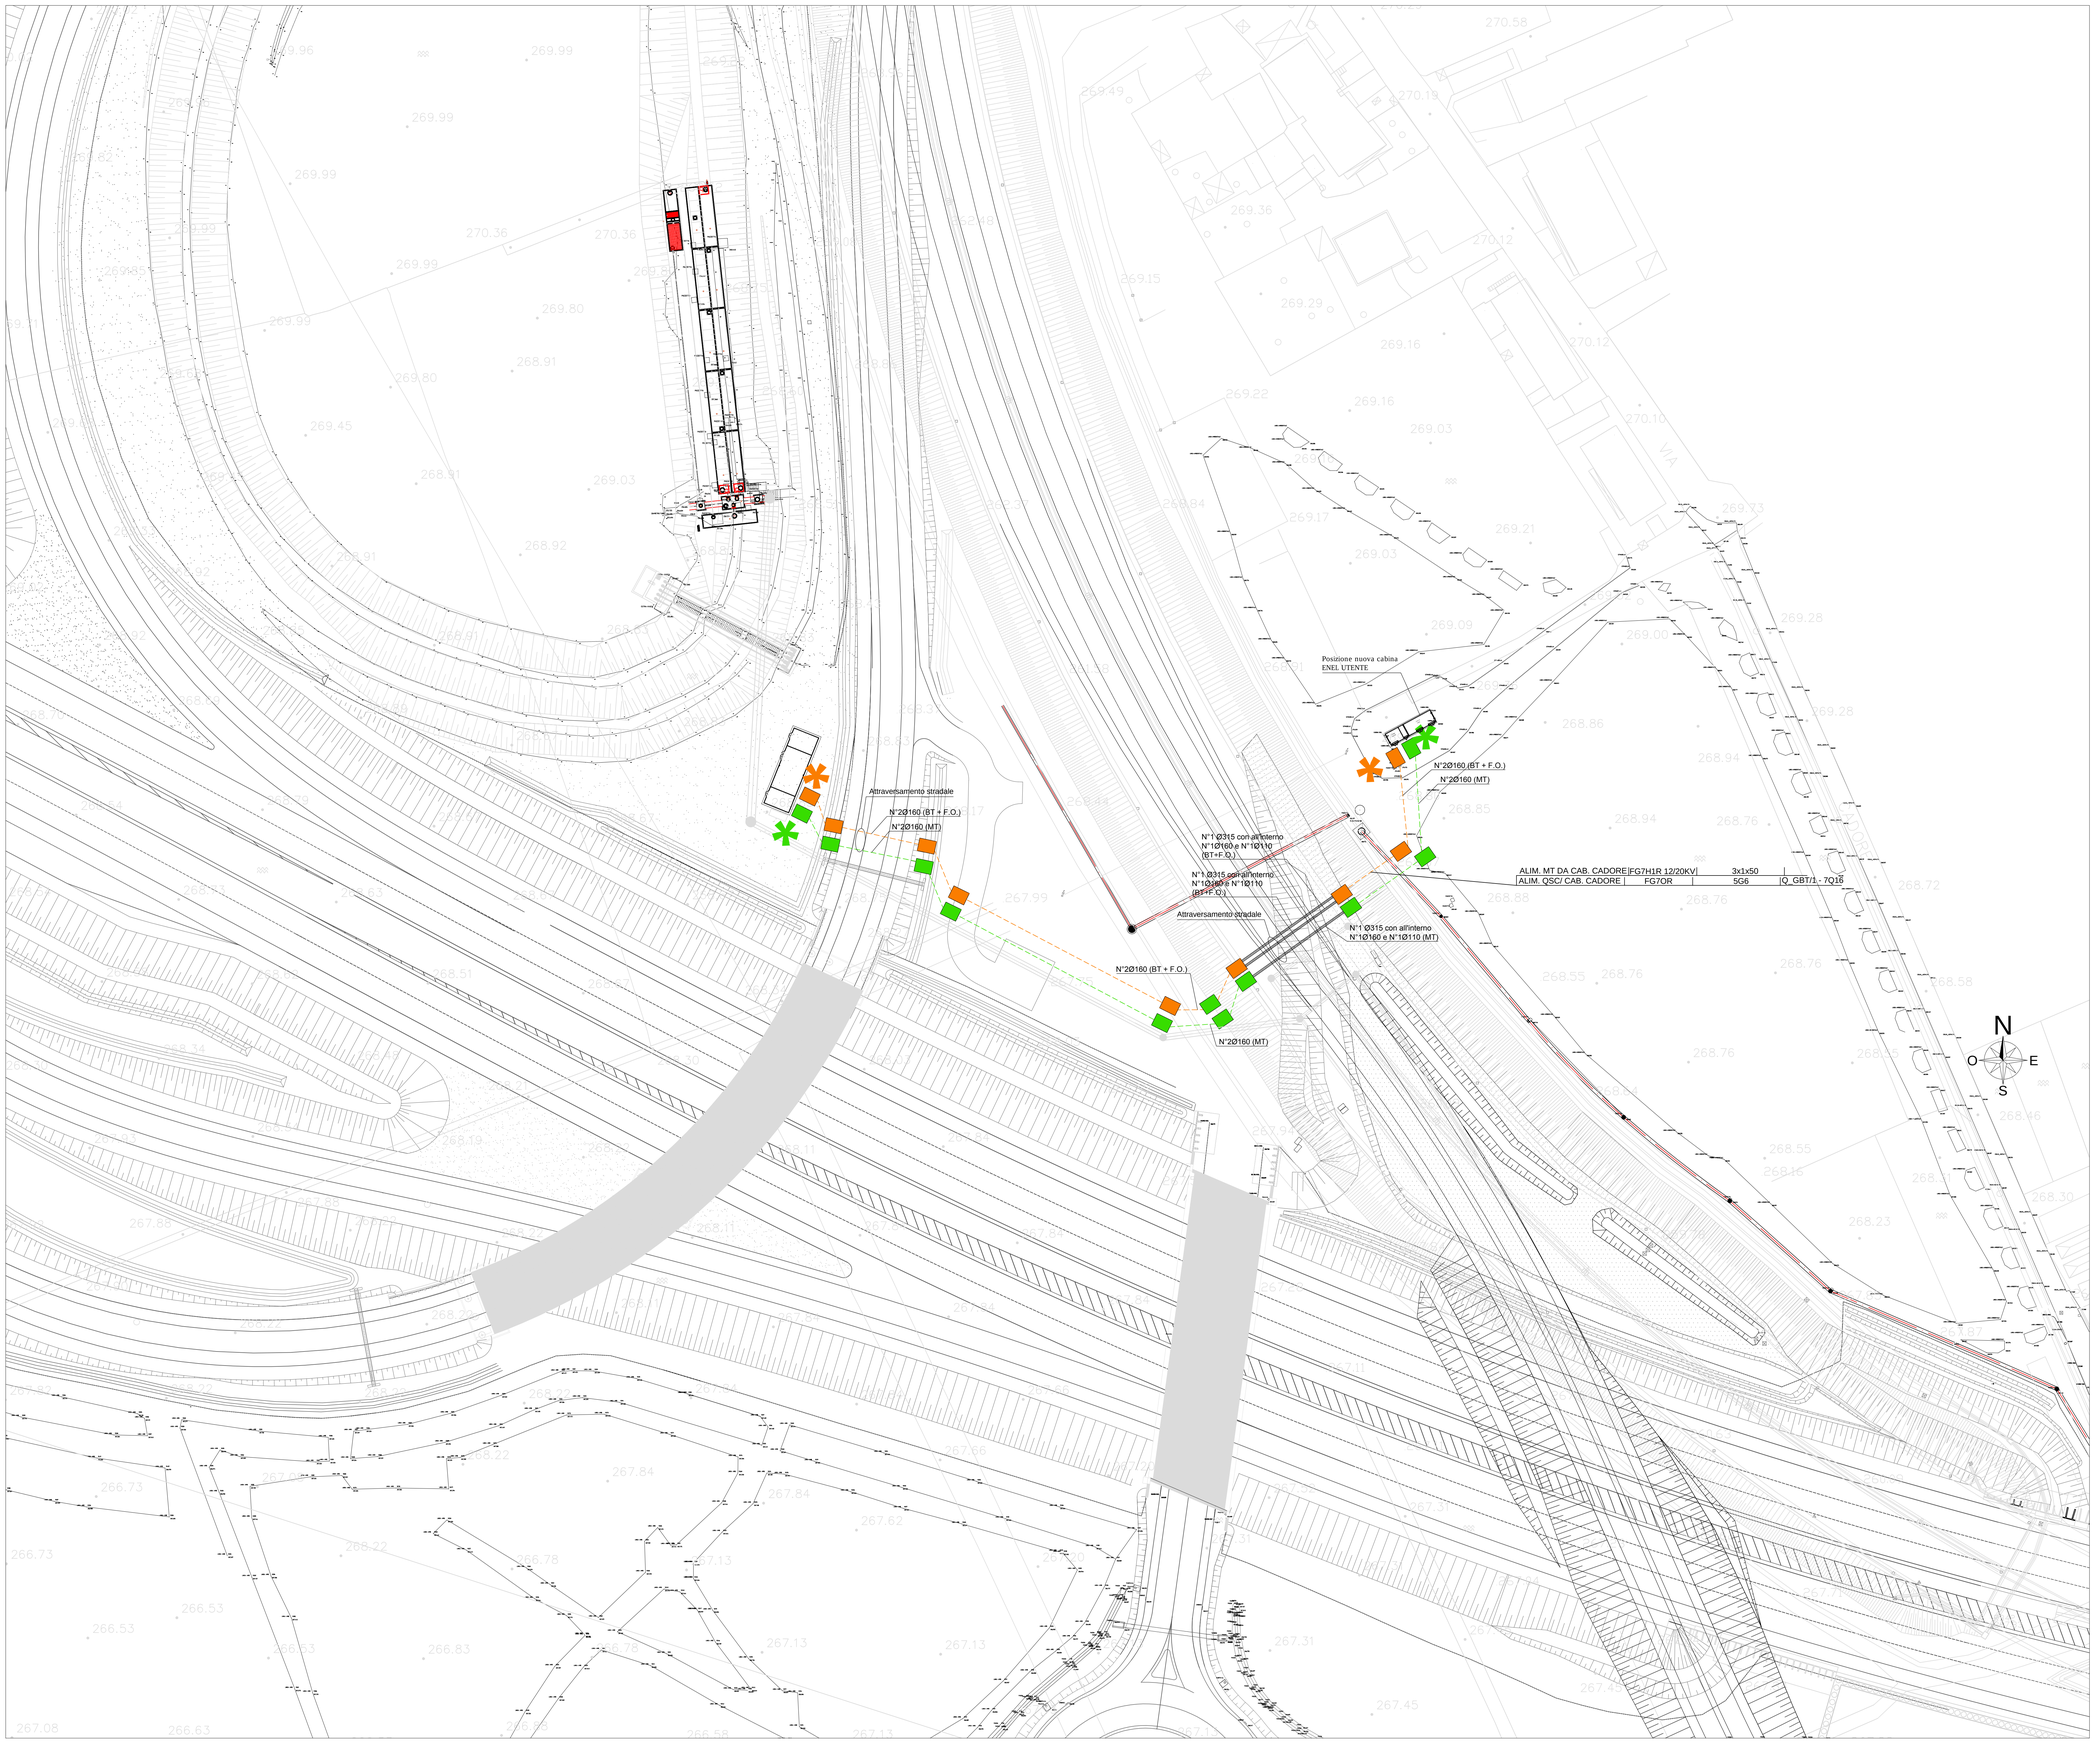

PLANIMETRIA ALIMENTAZIONE ELETTRICA CABINA AGGOTTAMENTO EX V1-B2

scala 1:400

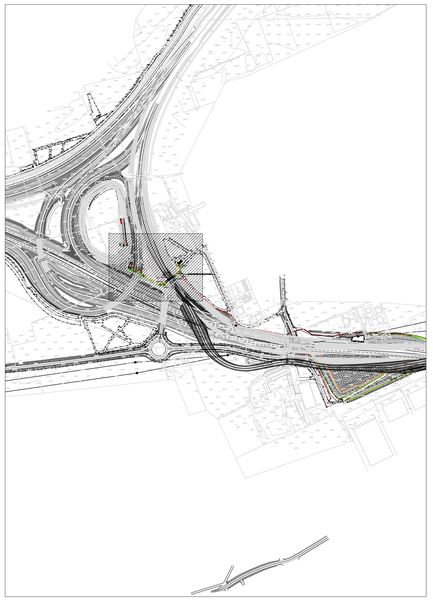

KEYPLAN

LEGENDA SIMBOLI

	CAVIDOTTI BT+F.O.
	POZZETTO BT+F.O. DIM. 60x100 cm
*	POZZETTO BT+F.O. DIM. 100x120 cm PER STACCHI DA CABINE ELETTRICHE
	CAVIDOTTI MT
	POZZETTO MT DIM. 60x100 cm
*	POZZETTO MT DIM. 100x120 cm PER STACCHI DA CABINE ELETTRICHE

MATRICE DI REVISIONE

REV	DATA	DESCRIZIONE MODIFICA

N.B.: LA TAVOLA SOSTITUISCE QUELLA RELATIVA AL CODICE E DEL PROGETTO ESECUTIVO

COLLEGAMENTO AUTOSTRADALE
DALMINE - COMO - VARESE - VALICO DEL GAGGIOLO E OPERE AD ESSO CONNESSE

CODICE C.U.P. F11B08002270007

TRATTE B1, B2, C, D, TRVA13+14, GREENWAY

AS BUILT

TRATTA B1

IMPIANTI

TIPOLOGICI IMPIANTI TECNOLOGICI

TIPOLOGICI STRUTTURALI

ALIMENTAZIONE ELETTRICA CABINA AGGOTTAMENTO EX V1 B2

IDENTIFICAZIONE ELABORATO

CODICE PROGETTO F001078

FASE PROGETTUALE	LOTTO	WBS ZONA	WBS OPERA	WBS TRATTO OPERA	AMBITO	TIPO ELABORATO	PROGRESSIVO	REVISIONE
A	1	A03	TR005	0	IM	PZ	001	E

Scala: 1:400

DATA	DESCRIZIONE	REV
Febbraio 2019	Emissione	E

CONCEDENTE

CONCESSIONI AUTOSTRADALI LOMBARDE

CONCESSIONARIO

Autostrade Piemontesi e Liguri — Direttore Tecnico: Ing. Giuseppe Sambo; Referente Tecnico: Giuseppe Blanca

APPROVATO

Autostrade Piemontesi e Liguri — Il Direttore dei Lavori: Ing. Francesco Domenico

IMPRESA

RAGGRUPPAMENTO TEMPORANEO IMPRESE:

Mandataria	Mandante	Mandante	Mandante cooptata
STRABAG A.G.	GLF Grandi Lavori Fincosit S.p.A.	ICM S.p.A.	STRABAG S.p.A.

PROGETTISTA - PROGETTO ESECUTIVO DI DETTAGLIO

RAGGRUPPAMENTO TEMPORANEO PROGETTISTI:

Mandataria	Mandante	Mandante	Mandante
3TI PROGETTI ITALIA	GP Ingegneria	ICM	Arch. Salvatore Cermiglio

RESPONSABILE DI PROGETTO ED INCARICATO DELL'INTEGRAZIONE FRA LE VARIE PRESTAZIONI:

Ing. Alberto Cecchini

ELABORAZIONE PROGETTUALE

PROGETTISTA:

3TI PROGETTI ITALIA S.p.A

3TI ITALIA S.p.A.
DIRETTORE TECNICO
Ing. Stefano Luca Pesenti
Ordine degli Ingegneri
Provincia di Roma n. 20809

Redatto: Coppola | Verificato: Sorge | Approvato: Possati