Sezione B-B

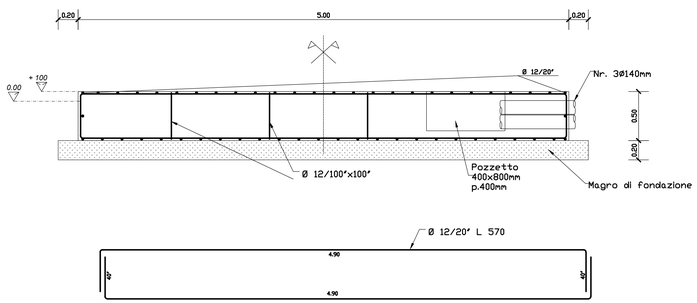

Vista in Pianta a murature scoperte

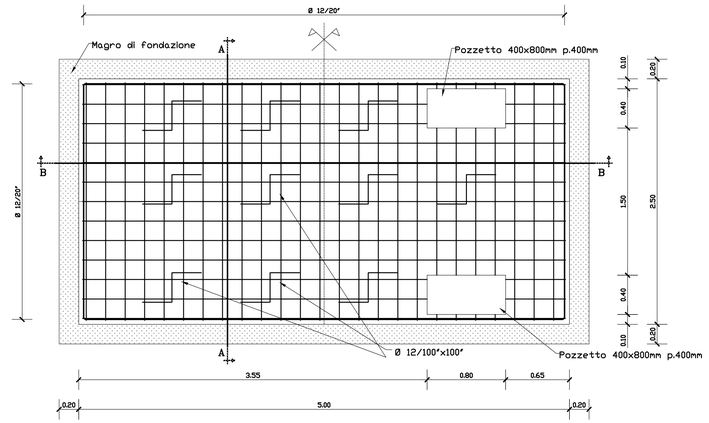

Sezione A-A

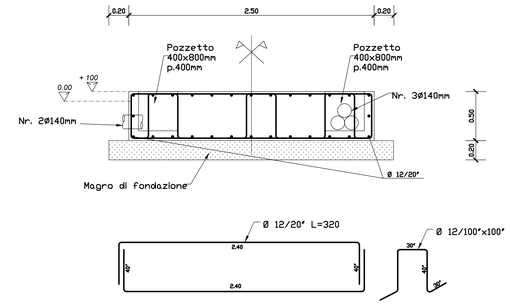

PRESCRIZIONI PER I MATERIALI DELLA FONDAZIONE		
CALCESTRUZZO		
	Magrone	Fondazioni
Classe Rck (MPa)	15 (C12/15)	30 (C25/30)
Classe esposizione ambientale	-	XC2
Cemento tipo		
Rapporto max acqua/cemento	0.60	0.50
Contenuto min. cemento (daN/mc)	150	300
Ø max inerti (mm)	-	26
Classe di consistenza	-	S4
Copriferro minimo (mm)	-	40
ACCIAIO PER ARMATURA		
Acciaio per barre di armatura	B450C (saldabile e controllato in stab.)	
	$f_{yk} \geq$ 540 N/mmq	
	$f_{yn} \geq$ 450 N/mmq	

Vista Lato tubazioni gasolio

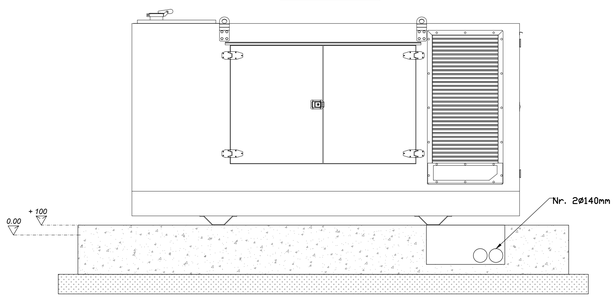

FERRI DI PARETE

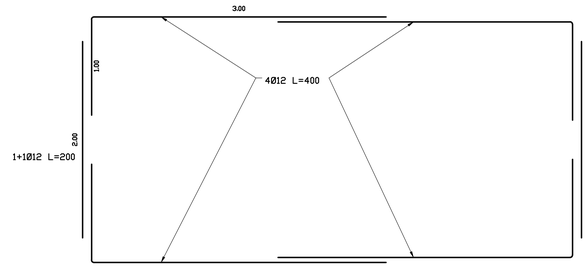

Vista Lato ingresso tubazioni elettriche

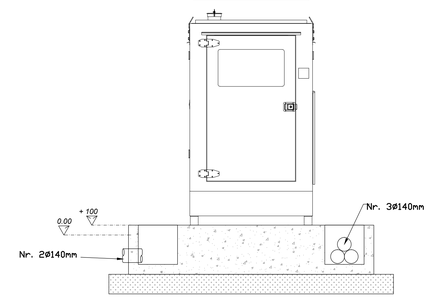

Vista Lato ingresso cavi

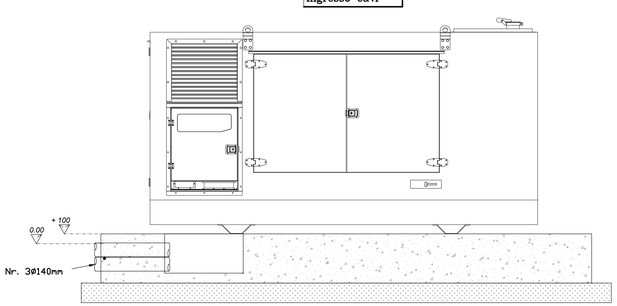

Vista in Pianta

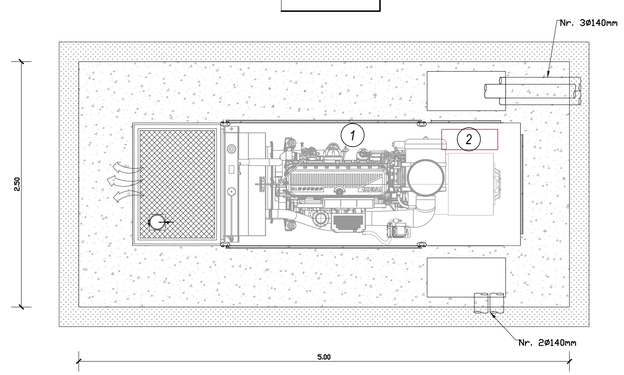

MATRICE DI REVISIONE

REV	DATA	DESCRIZIONE MODIFICA

N.B.: LA TAVOLA SOSTITUISCE QUELLA RELATIVA AL CODICE E DEL PROGETTO ESECUTIVO

CONCESSIONI AUTOSTRADALI LOMBARDE — Autostrada Pedemontana Lombarda

COLLEGAMENTO AUTOSTRADALE
DALMINE - COMO - VARESE - VALICO DEL GAGGIOLO E OPERE AD ESSO CONNESSE
CODICE C.U.P. F11B66000270007

TRATTE B1, B2, C, D, TRVA13+14, GREENWAY

AS BUILT

TRATTA B1

IMPIANTI
TIPOLOGICI IMPIANTI TECNOLOGICI
TIPOLOGICI STRUTTURALI
BASAMENTO GRUPPO ELETTROGENO

IDENTIFICAZIONE ELABORATO

CODICE PROGETTO: F00107B

WBS									
FASE PROGETTUALE	LOTTO	ZONA	OPERA	TRATTO DI OPERA	AMBITO	TIPO ELABORATO	PROGRESSIVO	REVISIONE
A	1	A0A	GE000	0	IM	PC	015	m

Scala: 1:100

DATA	DESCRIZIONE	REV
Febbraio 2018	Emissione	E

CONCEDENTE

CONCESSIONI AUTOSTRADALI LOMBARDE

CONCESSIONARIO

Autostrada Pedemontana Lombarda
Direttore Tecnico: Ing. Giuseppe Sambo
Referente Tecnico: Ing. Giuseppe Bianca

APPROVATO

Autostrada Pedemontana Lombarda
Il Direttore dei Lavori: Ing. Francesco Domenico

IMPRESA

RAGGRUPPAMENTO TEMPORANEO IMPRESE:

Mandataria	Mandante	Mandante	Mandante cooptata
STRABAG A.G.	GLF Grandi Lavori Fincosit S.p.A.	ICM S.p.A.	STRABAG S.p.A.

PROGETTISTA - PROGETTO ESECUTIVO DI DETTAGLIO

RAGGRUPPAMENTO TEMPORANEO PROGETTISTI:

Mandataria	Mandante	Mandante	Mandante
3TI PROGETTI ITALIA INGEGNERIA INTEGRATA S.p.A.	GP Progetti s.r.l. INGEGNERIA PROGETTO ED INGEGNERIA	GEOTECHNICAL DESIGN GROUP	Arch. Salvatore Vergiglio

RESPONSABILE DI PROGETTO ED INCARICATO DELL'INTEGRAZIONE FRA LE VARIE PRESTAZIONI:
Ing. Alberto Cecchini

Ordine degli Ingegneri Provincia di Roma n. 20809

ELABORAZIONE PROGETTUALE

PROGETTISTA:
3TI PROGETTI ITALIA S.p.A

3TI ITALIA S.p.A.
DIRETTORE TECNICO
Ing. Stefano Luca Possati
Ordine degli Ingegneri
Provincia di Roma n. 20809

Redatto: Coppola — Verificato: Sorge — Approvato: Possati