BICCHIERE TIPO "1"

SEZIONE 1–1
1:5

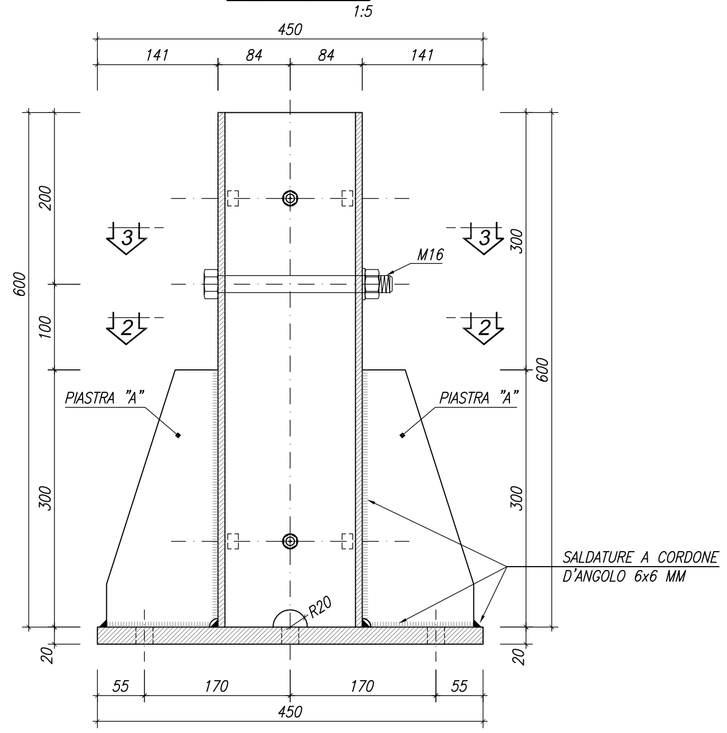

PIASTRA "A"

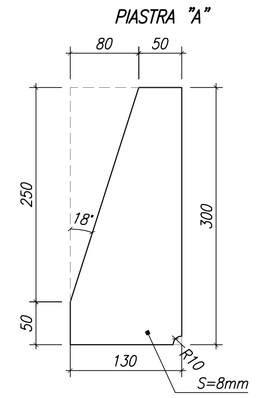

PIASTRA "B"

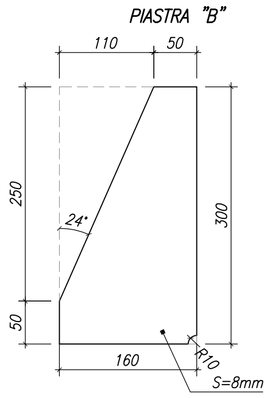

SEZIONE 2–2
1:5

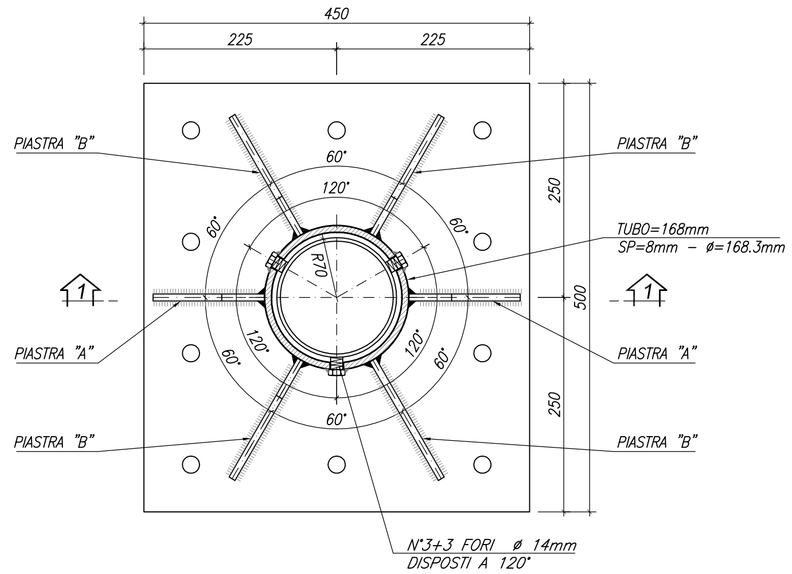

SEZIONE 3–3
1:5

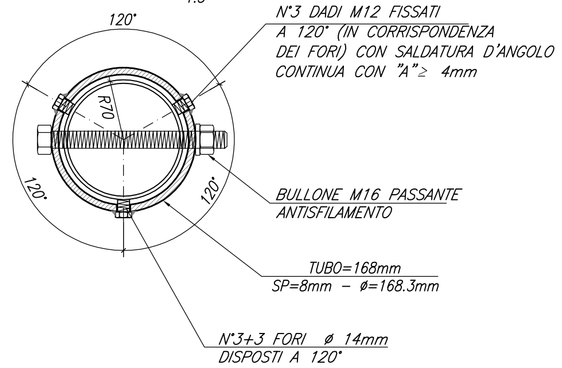

BICCHIERE TIPO "2"

SEZIONE 1–1
1:5

PIASTRA "A"

PIASTRA "B"

SEZIONE 2–2
1:5

SEZIONE 3–3
1:5

DIMA 450x500mm
1:5

SEZIONE B–B
1:10

BARRA TIPO "A"
1:10

N.4 ø16 Lungh 124 cm

SEZIONE A–A
1:10

BARRA TIPO "B"
1:10

N.2 ø16 Lungh 118cm

PALO DI ILLUMINAZIONE TIPO C2
1:50

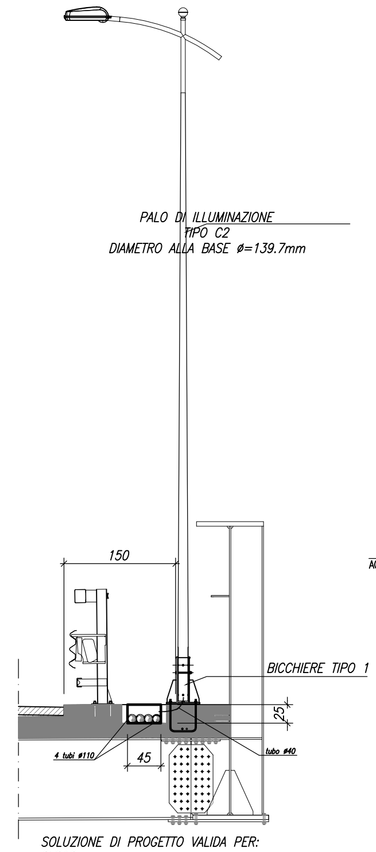

SOLUZIONE DI PROGETTO VALIDA PER:
CV010

PALO DI ILLUMINAZIONE TIPO A11
1:50

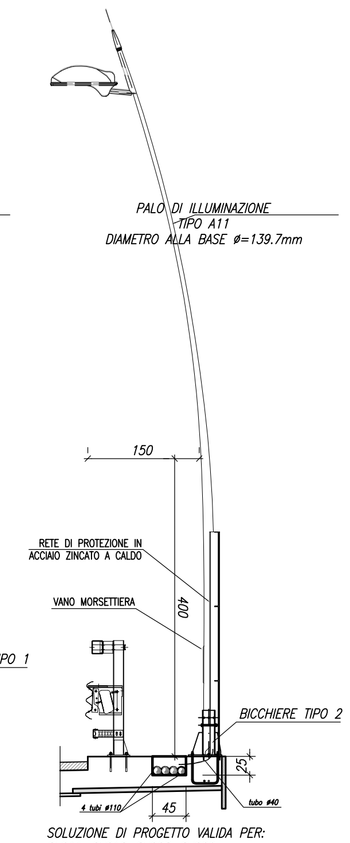

SOLUZIONE DI PROGETTO VALIDA PER:
CV011–CV012–CV008–CV009

NOTA:

GLI ELEMENTI SONO IN ACCIAIO S355 PROTETTI MEDIANTE ZINCATURA A CALDO REALIZZATA IN CONFORMITA' CON LA NORMA UNI–ISO 1461

MATRICE DI REVISIONE

REV	DATA	DESCRIZIONE MODIFICA

N.B.: LA TAVOLA SOSTITUISCE QUELLA RELATIVA AL CODICE E DEL PROGETTO ESECUTIVO

CONCESSIONI AUTOSTRADALI LOMBARDE — Autostrada Pedemontana Lombarda

COLLEGAMENTO AUTOSTRADALE
DALMINE - COMO - VARESE - VALICO DEL GAGGIOLO E OPERE AD ESSO CONNESSE
CODICE C.U.P. F11B06000270007
TRATTE B1, B2, C, D, TRVA13+14, GREENWAY

AS BUILT

TRATTA B1
IMPIANTI
TIPOLOGICI IMPIANTI TECNOLOGICI
ELEMENTI DI SOSTEGNO PALI DI ILLUMINAZIONE
INSTALLAZIONE SU CAVALCAVIA

IDENTIFICAZIONE ELABORATO
CODICE PROGETTO: F00107B

WBS								
FASE PROGETTUALE	LOTTO	ZONA	OPERA	TRATTO D'OPERA	AMBITO	TIPO ELABORATO	PROGRESSIVO	REVISIONE
A	1	A0X	GE000	0	IM	PC	202	m

Scala: Varie

DATA	DESCRIZIONE	REV
Febbraio 2018	Emissione	E

CONCEDENTE
CONCESSIONI AUTOSTRADALI LOMBARDE

CONCESSIONARIO
Autostrada Pedemontana Lombarda — Direttore Tecnico: Ing. Giuseppe Sambo — Referente Tecnico: ING. BILANCIA GIUSEPPE

APPROVATO
Autostrada Pedemontana Lombarda — Il Direttore dei Lavori: Ing. Francesco Domanico

IMPRESA
RAGGRUPPAMENTO TEMPORANEO IMPRESE:

Mandataria	Mandante	Mandante	Mandante cooptata
STRABAG A.G.	GLF Grandi Lavori Fincosit S.p.A.	ICM S.p.A.	STRABAG S.p.A.

PROGETTISTA - PROGETTO ESECUTIVO DI DETTAGLIO
RAGGRUPPAMENTO TEMPORANEO PROGETTISTI:

Mandataria	Mandante	Mandante	Mandante
3TI PROGETTI ITALIA	GP ingegneria srl		Arch. Salvatore Vermiglio

RESPONSABILE DI PROGETTO ED INCARICATO DELL'INTEGRAZIONE FRA LE VARIE PRESTAZIONI:
Ing. Alberto Cecchini

ELABORAZIONE PROGETTUALE
PROGETTISTA:
3TI PROGETTI ITALIA S.p.A

3TI ITALIA S.p.A.
DIRETTORE TECNICO
Ing. Stefano Luca Possati
Ordine degli Ingegneri
Provincia di Roma n. 20809

Redatto: Coppola — Verificato: Sorge — Approvato: Possati