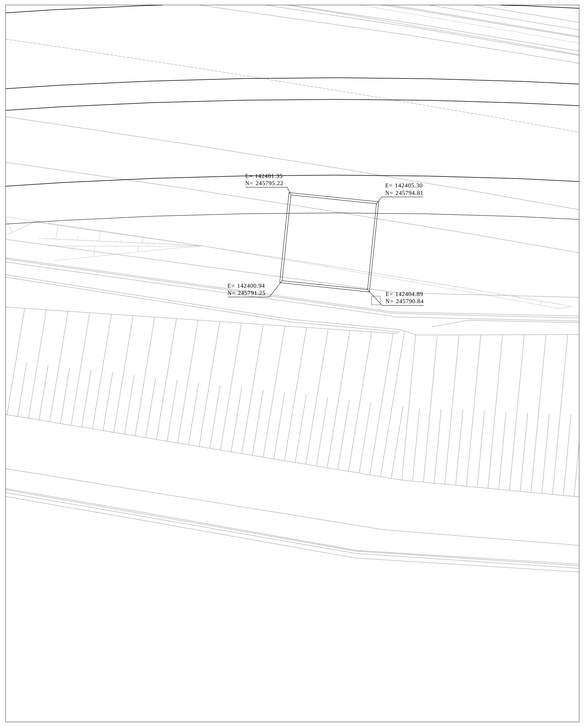

Torre faro 1

scala 1:100

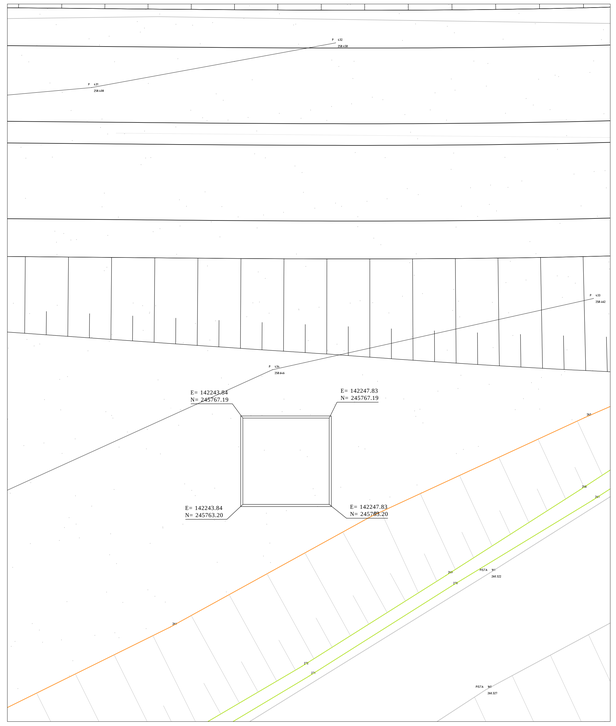

Torre faro 2

scala 1:100

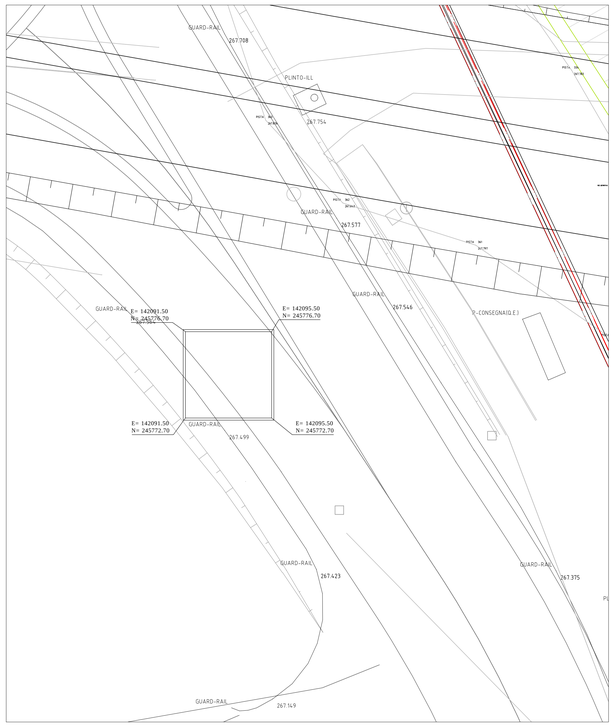

Torre faro 3

scala 1:100

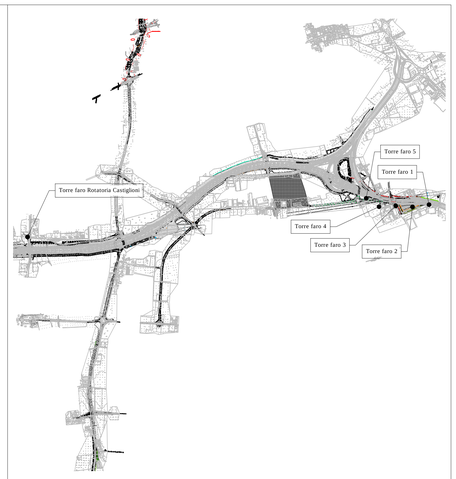

Keyplan

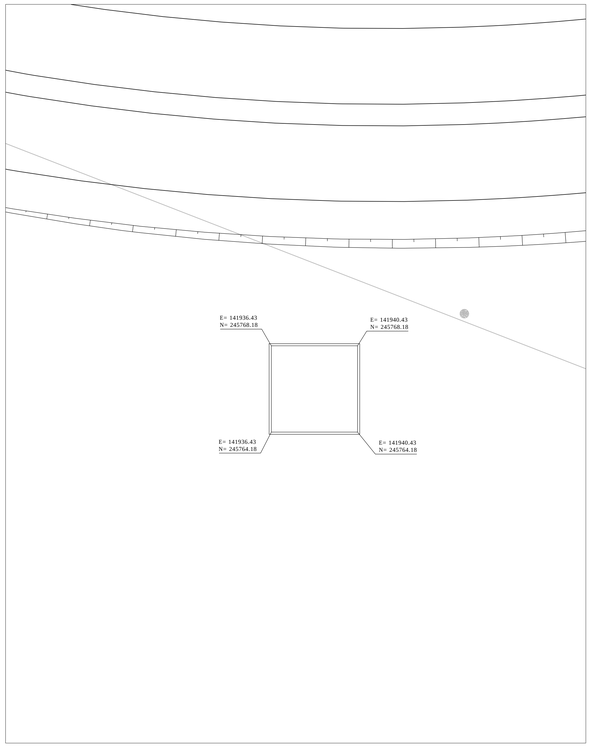

Torre faro 4

scala 1:100

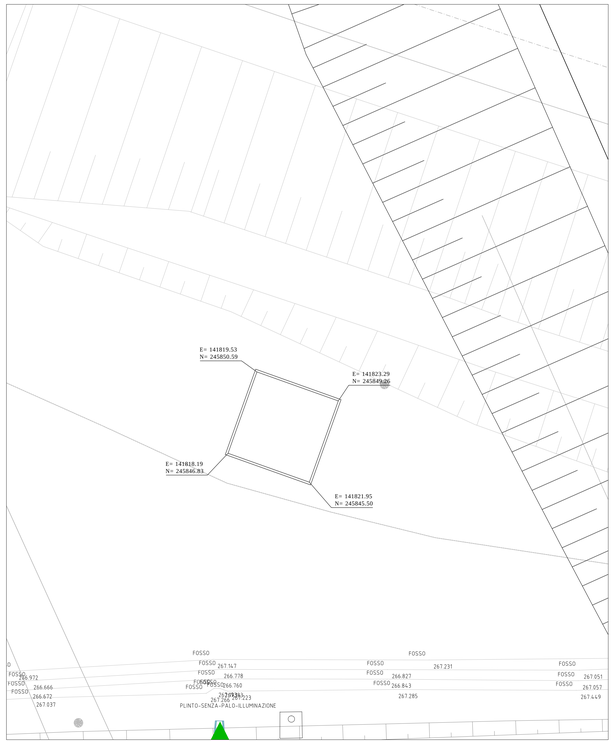

Torre faro 5

scala 1:100

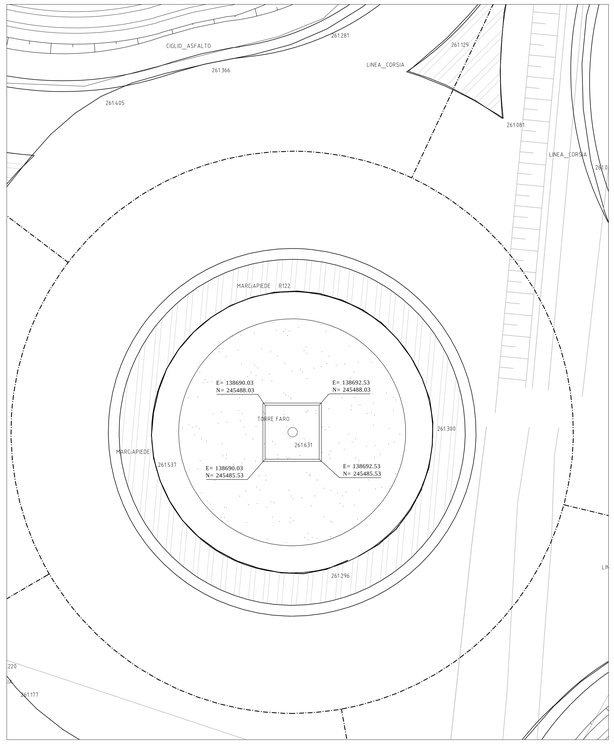

Torre faro Rotatoria Castiglioni

scala 1:100

MATRICE DI REVISIONE

REV	DATA	DESCRIZIONE MODIFICA

N.B.: LA TAVOLA SOSTITUISCE QUELLA RELATIVA AL CODICE E DEL PROGETTO ESECUTIVO

CONCESSIONI AUTOSTRADALI LOMBARDE

Autostrade Pedemontane Lombarde

COLLEGAMENTO AUTOSTRADALE
DALMINE - COMO - VARESE - VALICO DEL GAGGIOLO E OPERE AD ESSO CONNESSE

CODICE C.U.P. F11B00027000?

TRATTE B1, B2, C, D, TRVA13+14, GREENWAY

AS BUILT

TRATTA B1

IMPIANTI
TIPOLOGICI IMPIANTI TECNOLOGICI
TIPOLOGICI STRUTTURALI
PLANIMETRIA UBICAZIONE PLINTI TORRI FARO

IDENTIFICAZIONE ELABORATO

CODICE PROGETTO: F0110T8

WBS									
FASE PROGETTUALE	LOTTO	ZONA	OPERA	TRATTO OPERA	AMBITO	TIPO ELABORATO	PROGRESSIVO	REVISIONE
A	1	A0A	GE000	0	IM	PL	001	E

Scala: :

DATA	DESCRIZIONE	REV.
Febbraio 2016	Emissione	E

IMPRESA

RAGGRUPPAMENTO TEMPORANEO IMPRESE:

Mandataria	Mandante	Mandante	Mandante cooptata
STRABAG A.G.	GLF Grandi Lavori Fincosit S.p.A.	ICM S.p.A.	STRABAG S.p.A.

PROGETTISTA - PROGETTO ESECUTIVO DI DETTAGLIO

RAGGRUPPAMENTO TEMPORANEO PROGETTISTI:

Mandataria	Mandante	Mandante	Mandante
3TI PROGETTI ITALIA INGEGNERIA INTEGRATA S.p.A.	GPIngegneria srl società di ingegneria		Arch. Salvatore Vermiglio

RESPONSABILE DI PROGETTO ED INCARICATO DELL'INTEGRAZIONE FRA LE VARIE PRESTAZIONI:
Ing. Alberto Cecchini

CONCEDENTE

CONCESSIONI AUTOSTRADALI LOMBARDE

CONCESSIONARIO

Autostrade Pedemontane Lombarde

Direttore Tecnico:
Ing. Giuseppe Sambo
Referente Tecnico:
Ing. Giuseppe Marcie

APPROVATO

Autostrade Pedemontane Lombarde

Il Direttore dei Lavori:
Ing. Francesco Domanico

ELABORAZIONE PROGETTUALE

PROGETTISTA:
3TI PROGETTI ITALIA S.p.A

3TI ITALIA S.p.A.
DIRETTORE TECNICO
Ing. Stefano Luca Pesenti
Ordine degli Ingegneri
Provincia di Roma n. 20809

Redatto: Coppola Verificato: Sorge Approvato: Possati