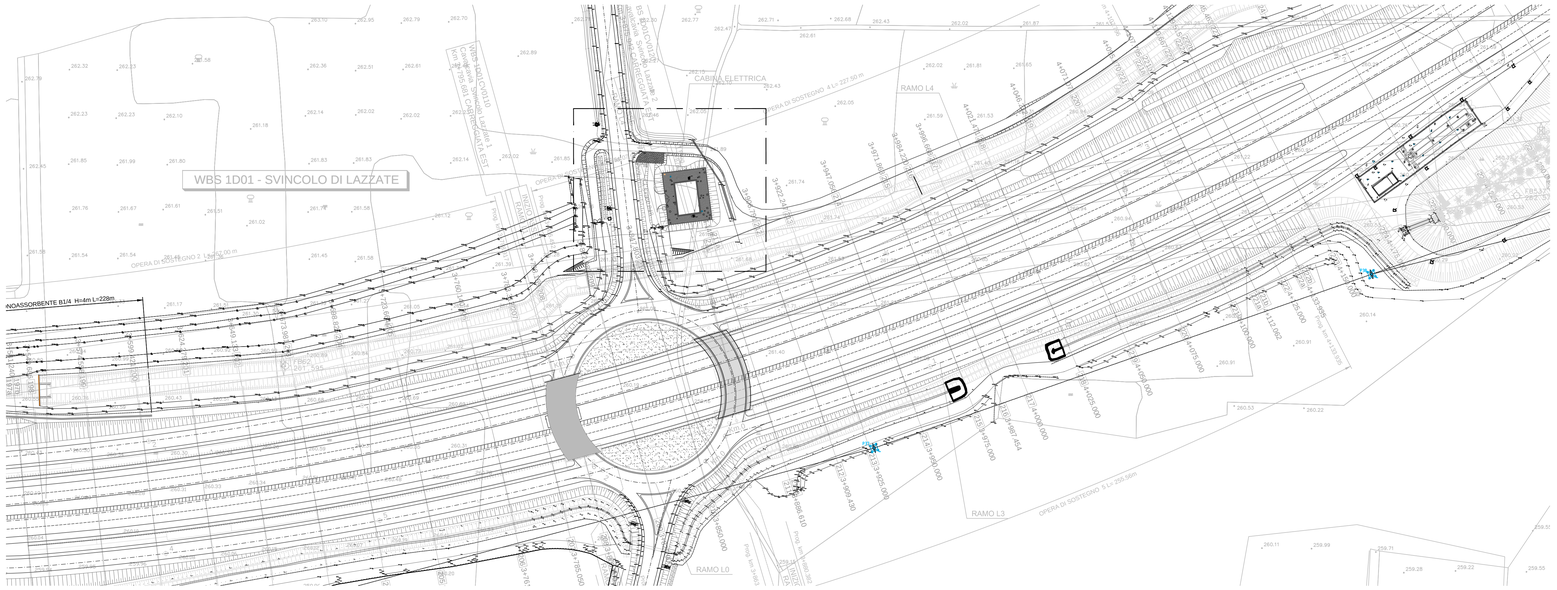

STRALCIO PLANIMETRICO
scala 1:1000

PARTICOLARE RECINZIONE METALLICA ESTERNA — Rapp. 1:25
(misure in cm)

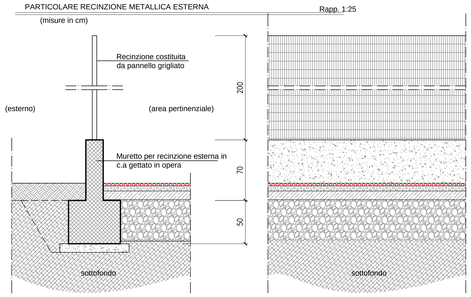

ARMATURA RECINZIONE METALLICA ESTERNA — Rapp. 1:20
(misure in cm)

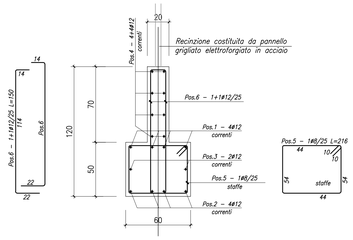

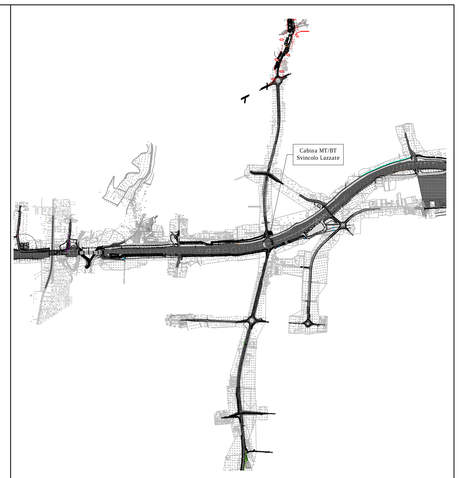

Keyplan

COORDINATE DI TRACCIAMENTO

VERTICI	EST	NORD
1	139545.74	245526.34
2	139548.67	245502.73
3	139568.45	245505.18
4	139565.53	245528.79
5	139551.38	245521.97
7	139563.13	245508.30
8	139561.31	245523.19

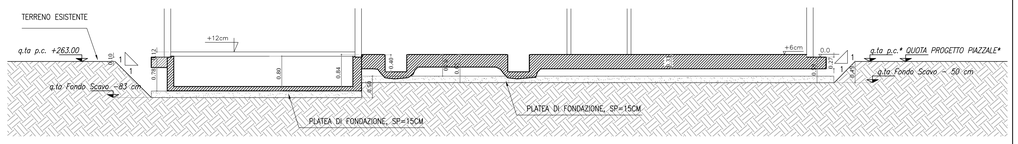

Cabina Elettrica MT/BT - Svincolo Lazzate
Sezione Trasversale — scala 1:50

PARTICOLARE PAVIMENTAZIONE PIAZZALE CABINA ELETTRICA — Rapp. 1:10
(misure in cm)

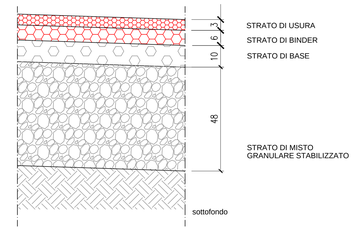

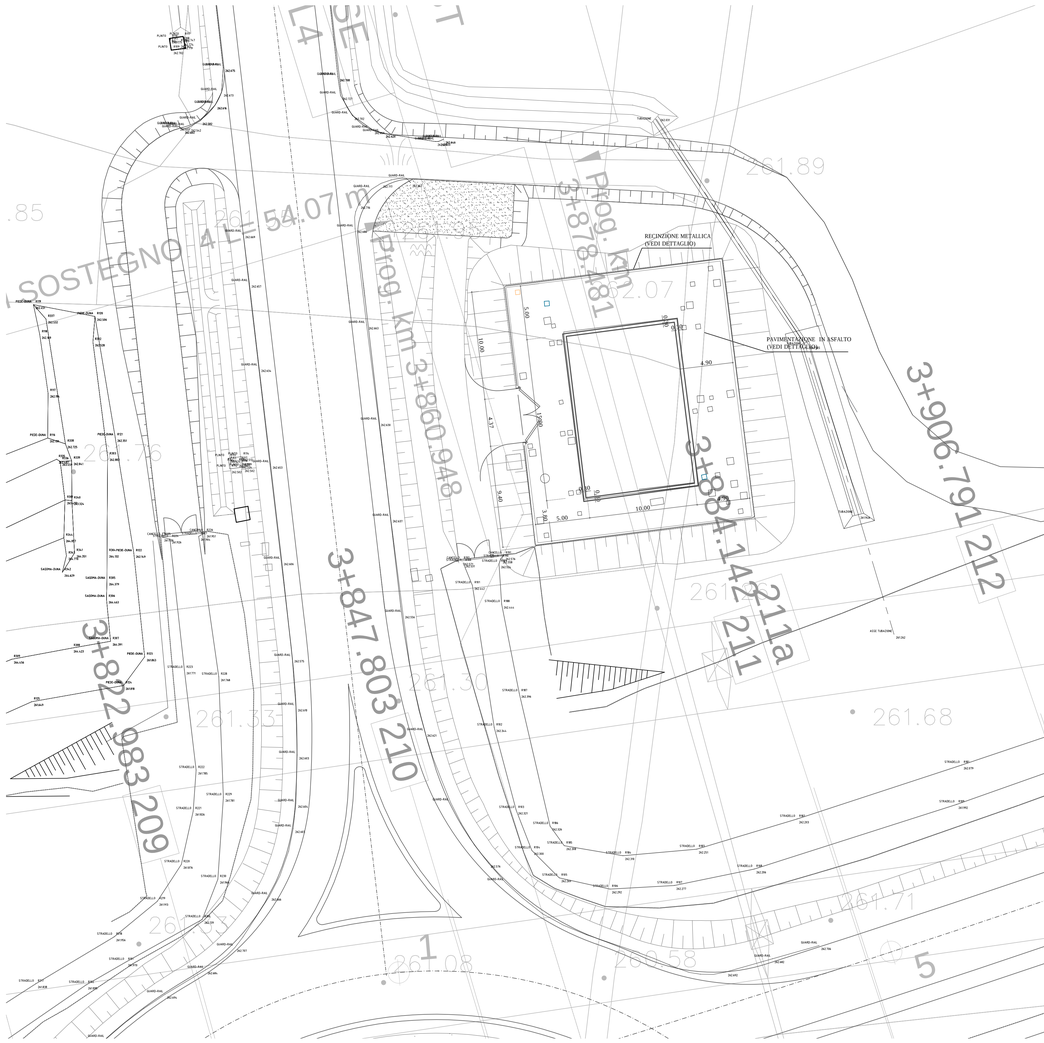

Cabina Elettrica MT/BT - Svincolo Lazzate
Cabina Tipo 3 — scala 1:200

Cabina Elettrica MT/BT - Svincolo Lazzate
Pianta Tracciamento — scala 1:100

MATRICE DI REVISIONE

REV	DATA	DESCRIZIONE MODIFICA

N.B.: LA TAVOLA SOSTITUISCE QUELLA RELATIVA AL CODICE E DEL PROGETTO ESECUTIVO

CONCESSIONI AUTOSTRADALI LOMBARDE — Autostrada Pedemontana Lombarda

COLLEGAMENTO AUTOSTRADALE
DALMINE - COMO - VARESE - VALICO DEL GAGGIOLO E OPERE AD ESSO CONNESSE
CODICE C.U.P. F15B99001700007
TRATTE B1, B2, C, D, TRVA13+14, GREENWAY

AS BUILT

TRATTA B1
IMPIANTI
TIPOLOGICI IMPIANTI TECNOLOGICI
TIPOLOGICI STRUTTURALI
PLANIMETRIA UBICAZIONE CABINA ELETTRICA LAZZATE

IDENTIFICAZIONE ELABORATO
CODICE PROGETTO: F001078

FASE PROGETTUALE	WBS LOTTO	WBS ZONA	WBS OPERA	WBS TRATTO/OPERA	AMBITO	TIPO ELABORATO	PROGRESSIVO	REVISIONE
A	1	A0X	GE000	0	IM	PL	005	E

Scala: -

DATA	DESCRIZIONE	REV
Febbraio 2018	Emissione	E

CONCEDENTE
CONCESSIONI AUTOSTRADALI LOMBARDE

CONCESSIONARIO
Autostrada Pedemontana Lombarda — Direttore Tecnico: Ing. Giuseppe Sambo; Referente Tecnico: Ing. Giuseppe Marca

APPROVATO
Autostrada Pedemontana Lombarda — Il Direttore dei Lavori: Ing. Francesco Domenico

IMPRESA
RAGGRUPPAMENTO TEMPORANEO IMPRESE:
Mandataria: STRABAG A.G. — Mandante: GLF Grandi Lavori Fincosit S.p.A. — Mandante: ICM S.p.A. — Mandante cooptata: STRABAG S.p.A.

PROGETTISTA - PROGETTO ESECUTIVO DI DETTAGLIO
RAGGRUPPAMENTO TEMPORANEO PROGETTISTI:
Mandataria: 3TI PROGETTI ITALIA — Mandante: GP Progetti — Mandante: ICM — Mandante: Arch. Salvatore Verniglio

RESPONSABILE DI PROGETTO ED INCARICATO DELL'INTEGRAZIONE FRA LE VARIE PRESTAZIONI:
Ing. Alberto Cecchini

ELABORAZIONE PROGETTUALE
PROGETTISTA:
3TI PROGETTI ITALIA S.p.A

3TI ITALIA S.p.A.
DIRETTORE TECNICO
Ing. Stefano Luca Possati
Ordine degli Ingegneri
Provincia di Roma n. 20809

Redatto: Coppola — Verificato: Sorge — Approvato: Possati