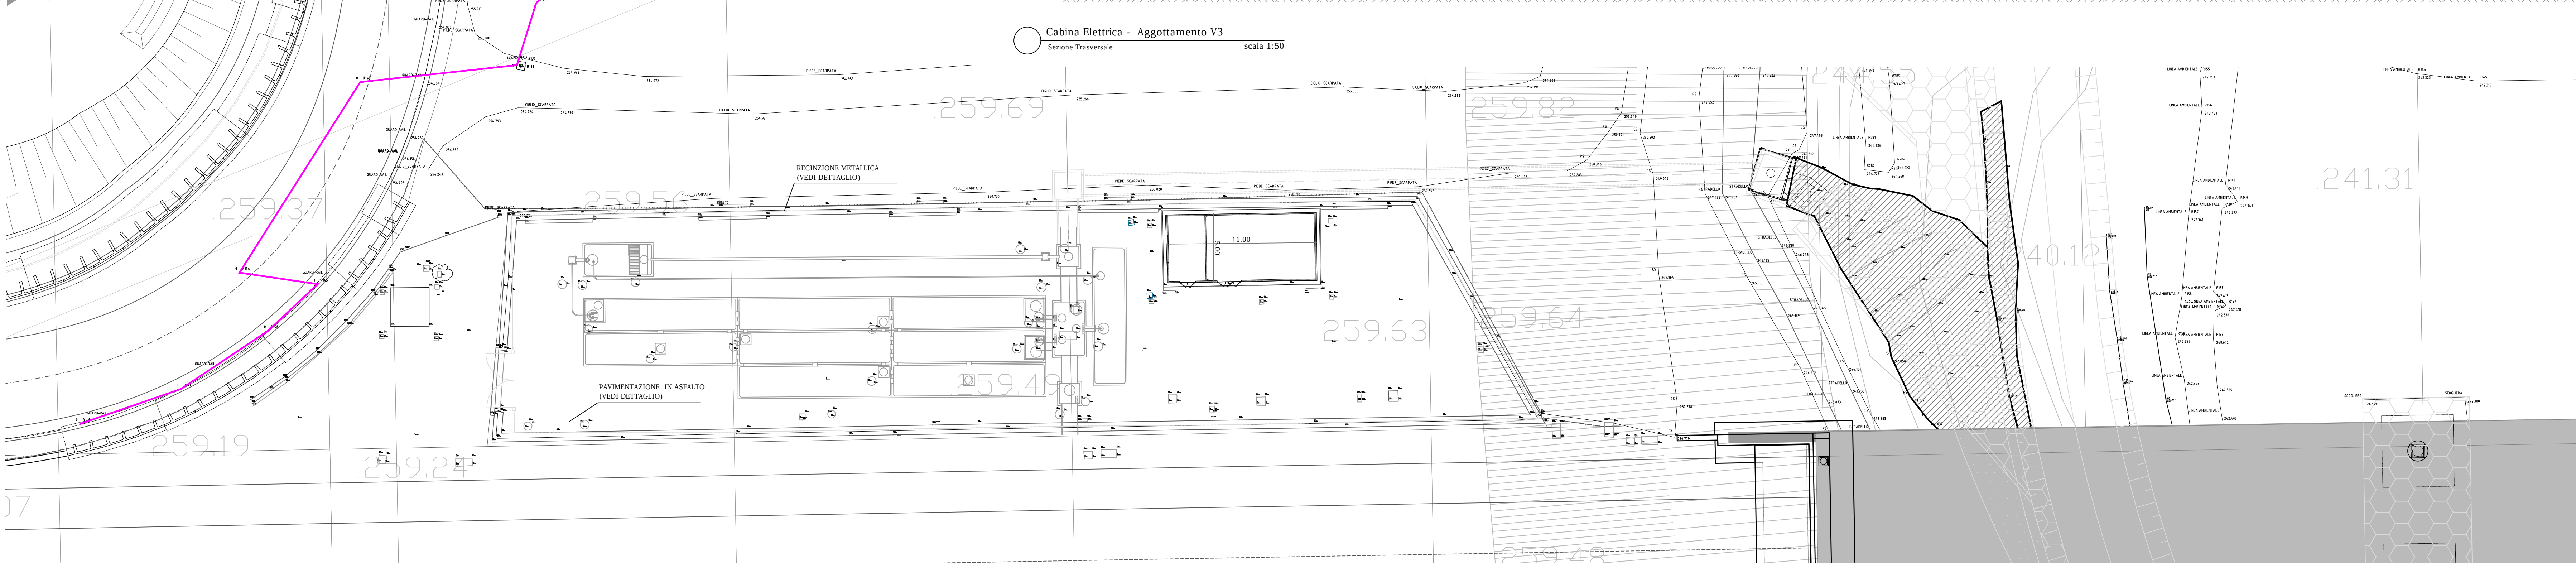
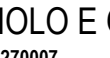


N.B.: LA TAVOLA SOSTITUISCE QUELLA RELATIVA AL CODICE

E						
---	--	--	--	--	--	--

 DEL PROGETTO ESECUTIVO

  																	
COLLEGAMENTO AUTOSTRADALE DALMINE - COMO - VARESE - VALICO DEL GAJJIOLO E OPERE AD ESSO CONNESSE CODICE C.P. F1190410270007 TRATTE B1, B2, C, D, TRVA13+14, GREENWAY AS BUILT TRATTA B1 IMPIANTI TIPOLOGICI IMPIANTI TECNOLOGICI TIPOLOGICI STRUTTURALI PLANIMETRIA UBICAZIONE CABINA ELETTRICA AGG. V3																	
IDENTIFICAZIONE ELABORATO CODICE PROGETTO F1070178 <table border="1" style="width: 100%; border-collapse: collapse;"> <tr> <td style="width: 25%;">FASCE PROGETTUALI</td> <td style="width: 25%;">TIPI</td> <td style="width: 25%;">TRATTO D'OPERA</td> <td style="width: 25%;">IN AMBITO</td> </tr> <tr> <td>LOTTO ZONA OPERA</td> <td></td> <td></td> <td></td> </tr> <tr> <td>NO SINO</td> <td></td> <td></td> <td></td> </tr> </table> Scale:		FASCE PROGETTUALI	TIPI	TRATTO D'OPERA	IN AMBITO	LOTTO ZONA OPERA				NO SINO				IMPRESA RAGGRUPPAMENTO TEMPORANEO IMPRESE Mandatario: <table border="0" style="width: 100%;"> <tr> <td style="width: 50%;">STRABAG A.G.</td> <td style="width: 50%;">GLF Grandi Lavori S.p.A.</td> </tr> </table> Mandatario progettista: STRABAG S.p.A.    		STRABAG A.G.	GLF Grandi Lavori S.p.A.
FASCE PROGETTUALI	TIPI	TRATTO D'OPERA	IN AMBITO														
LOTTO ZONA OPERA																	
NO SINO																	
STRABAG A.G.	GLF Grandi Lavori S.p.A.																

CONCEDENTE CONSORZIO AUTOSTATALI VARESE		RESPONSABILE DEL PROGETTO E/O INCARICATO DELL'INTERAZIONE FRA LE VARIE PRESTAZIONI Ing. Alberto Cocchini															
CONCESSIONARIO Dadoine Tecnico 15 Consorzio Autostatali Varese Consorzio Autostatali Varese		ELABORAZIONE PROGETTUALE PROGETTISTA 3TI PROGETTI ITALIA S.p.A.															
APPROVATO 1 Creatore dei lavori 15 Consorzio Autostatali Varese		3TI ITALIA S.p.A. DIRETTORE TECNICO Ing. Stefano Lusa Pessenti Ordine degli Ingegneri Provincia di Roma n. 20809															
Redatto: Coppola		Verificato: Sassi															
Approvato: Pessenti		Approvato: Pessenti															