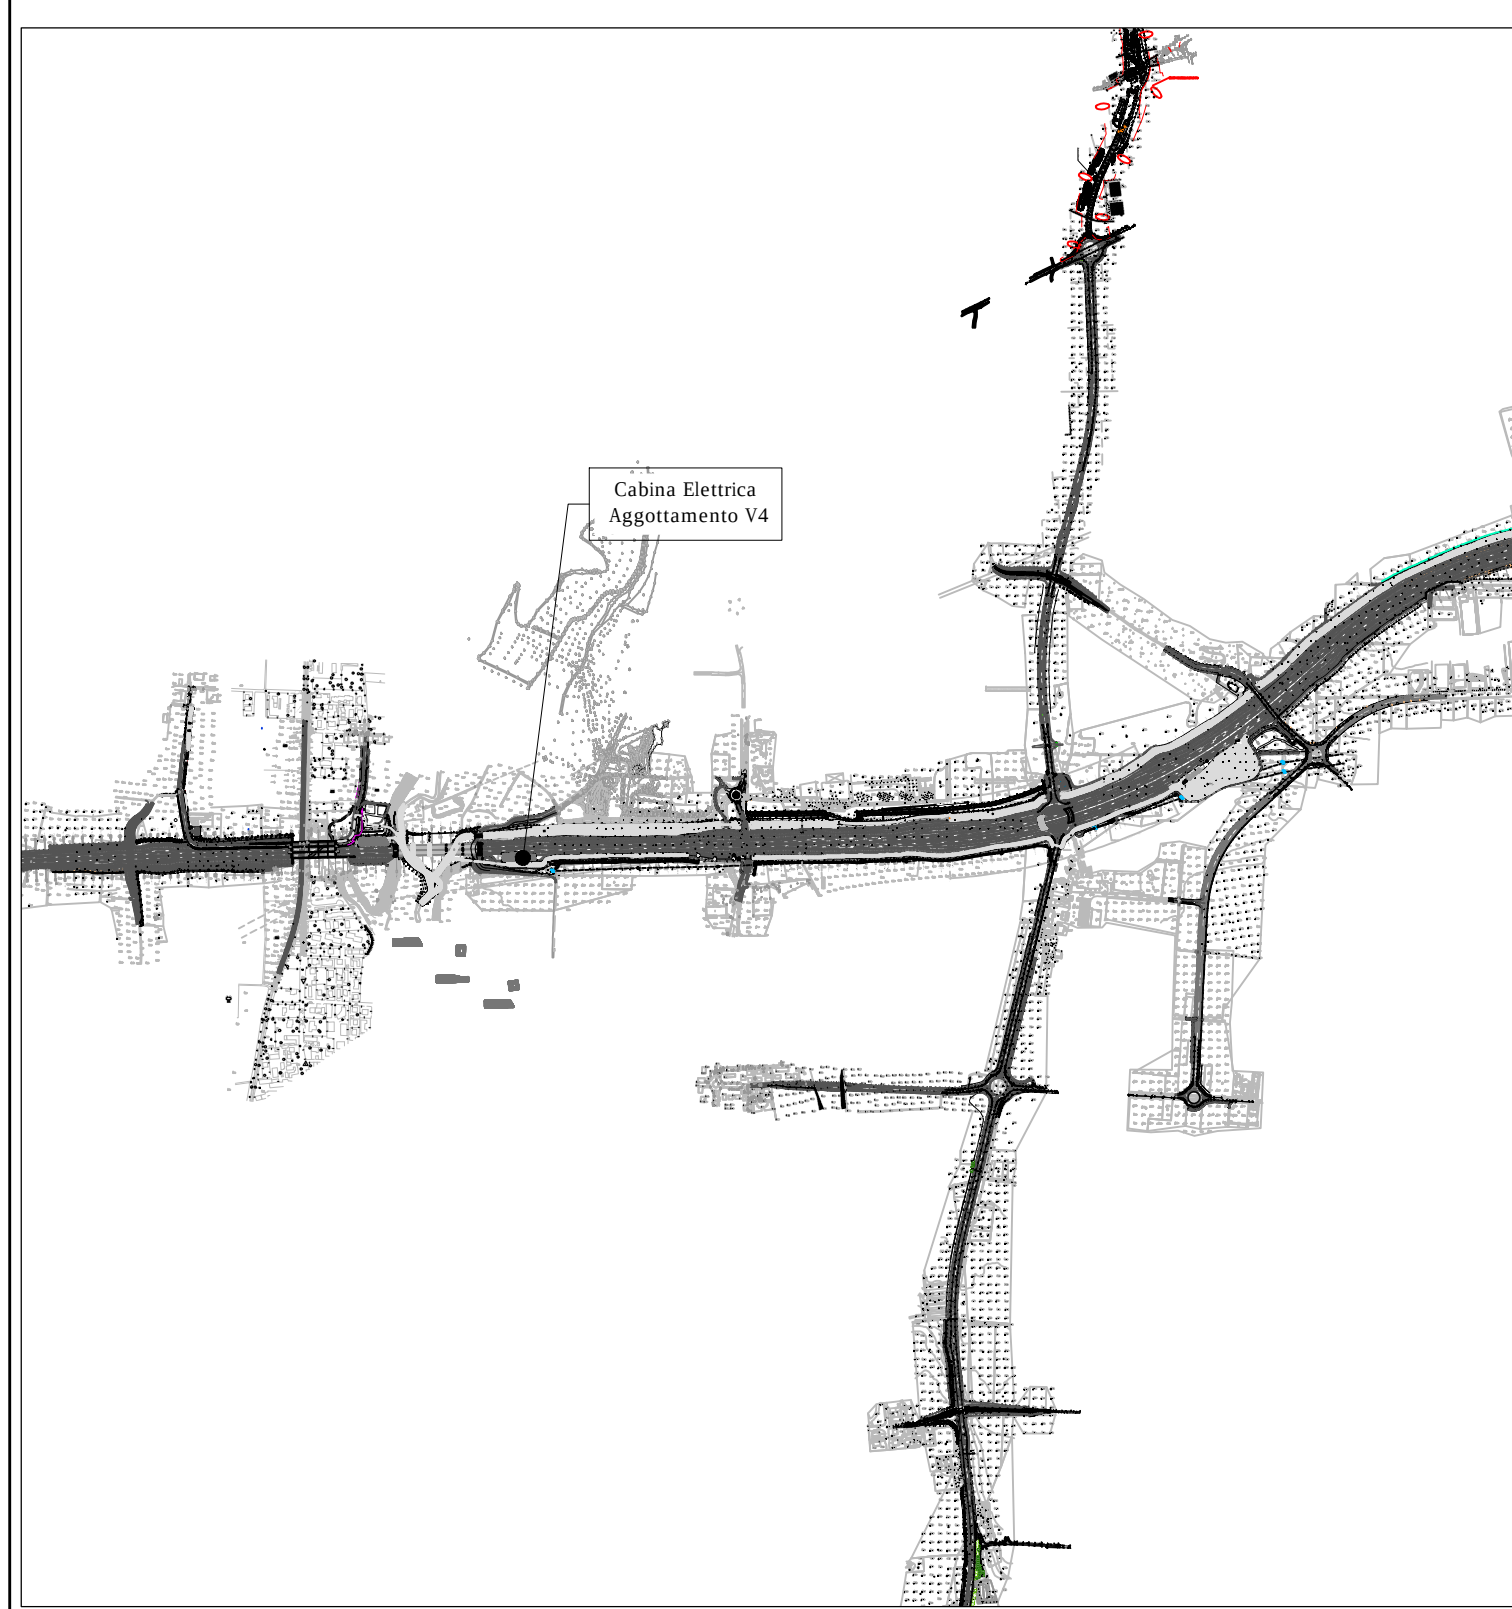
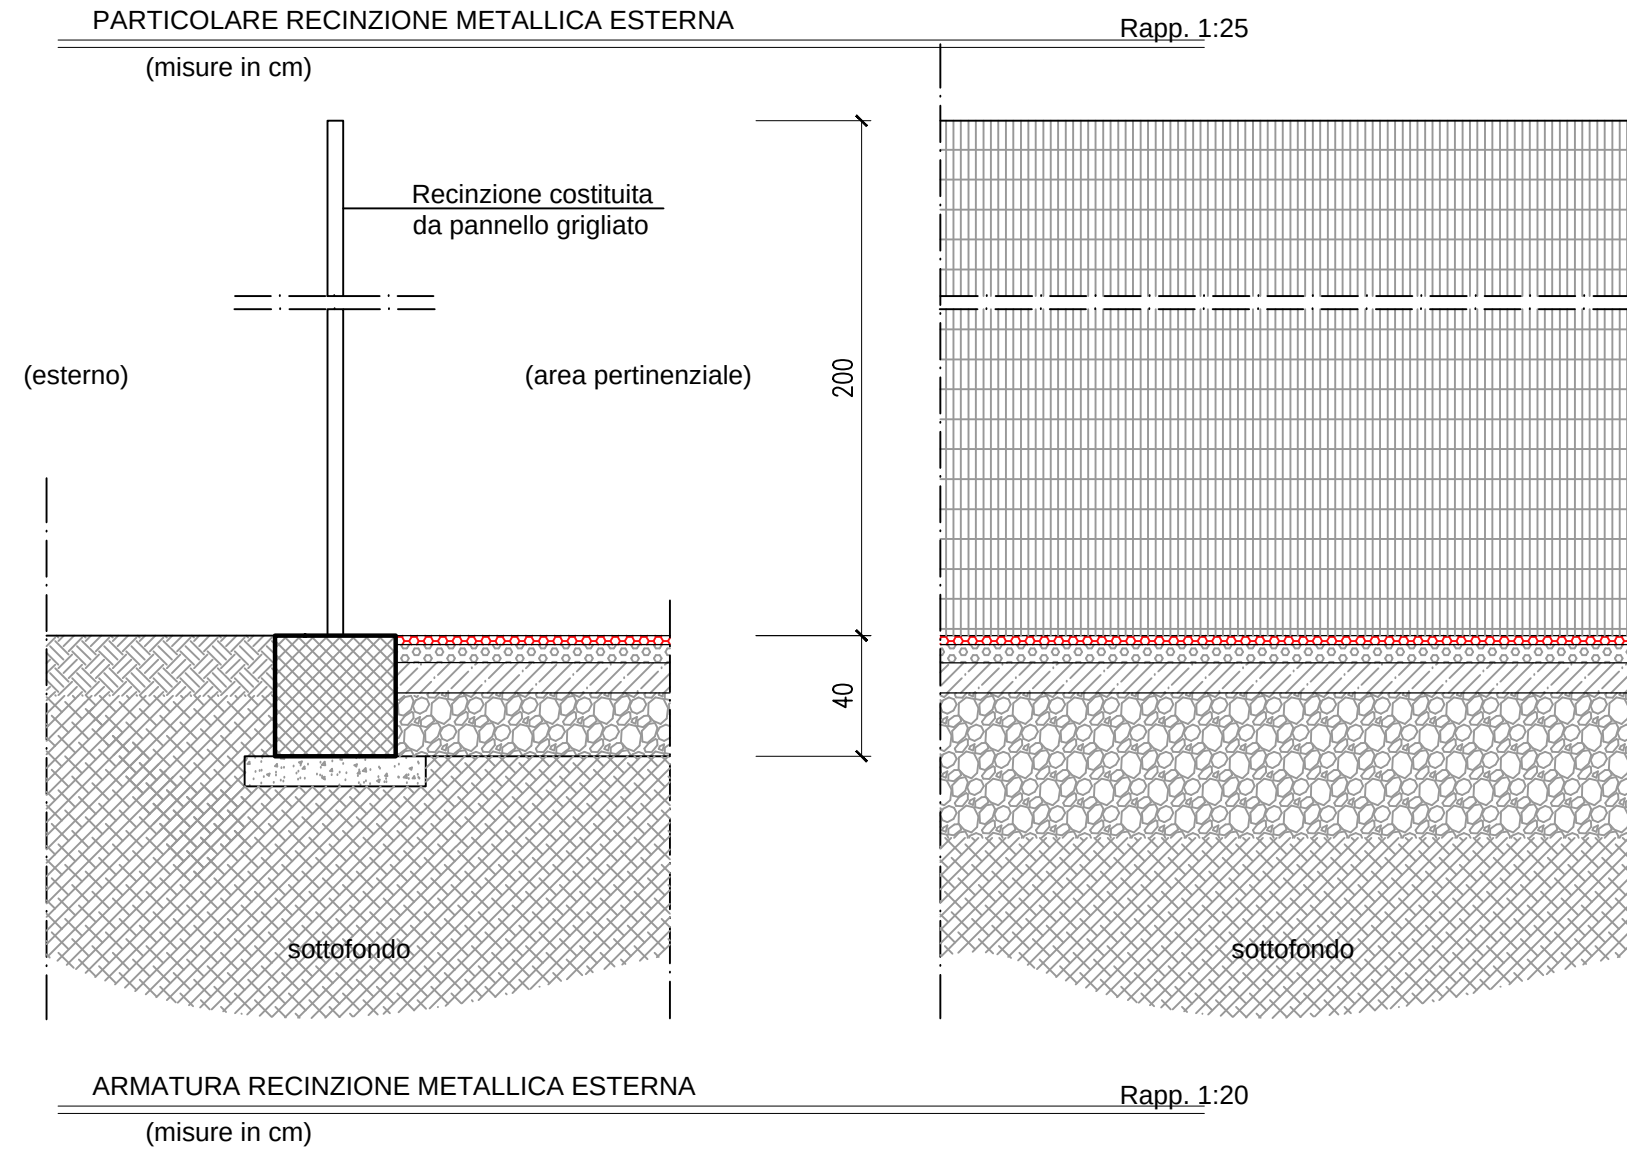
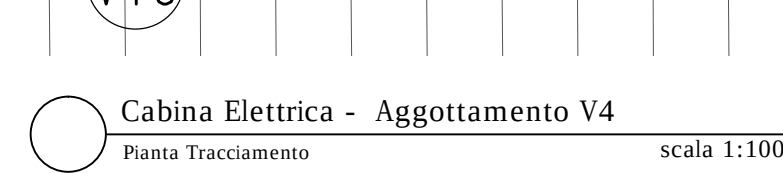
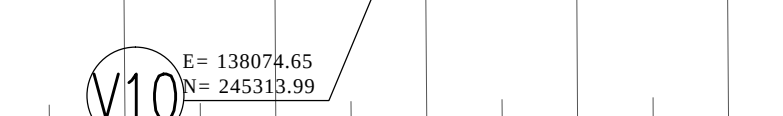
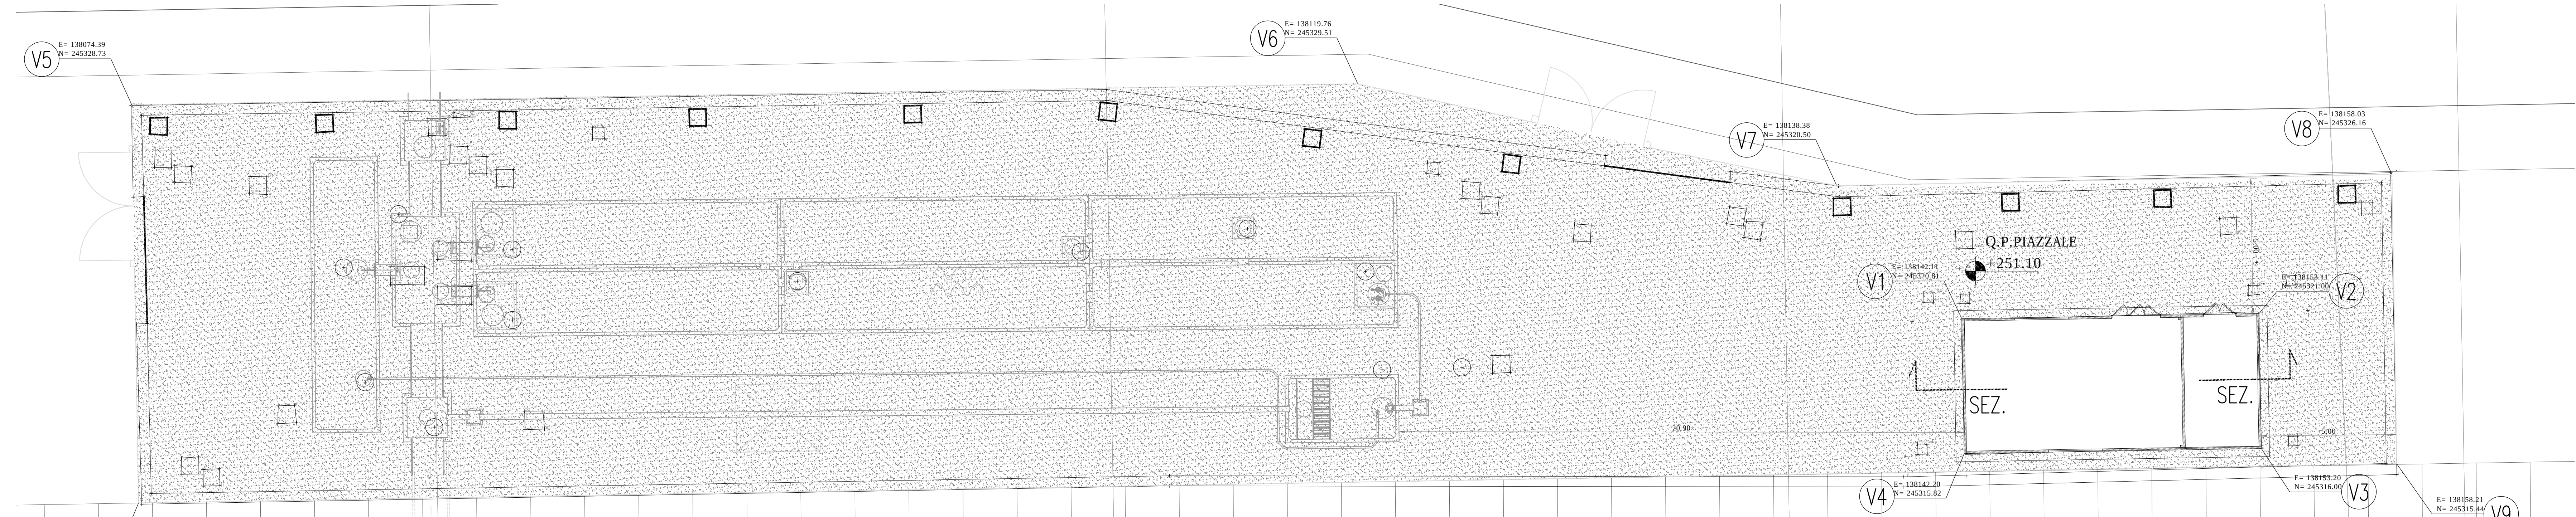
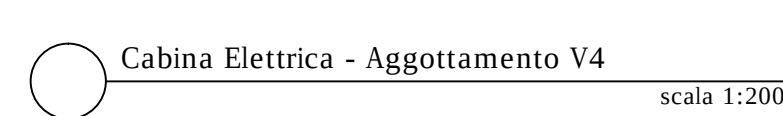
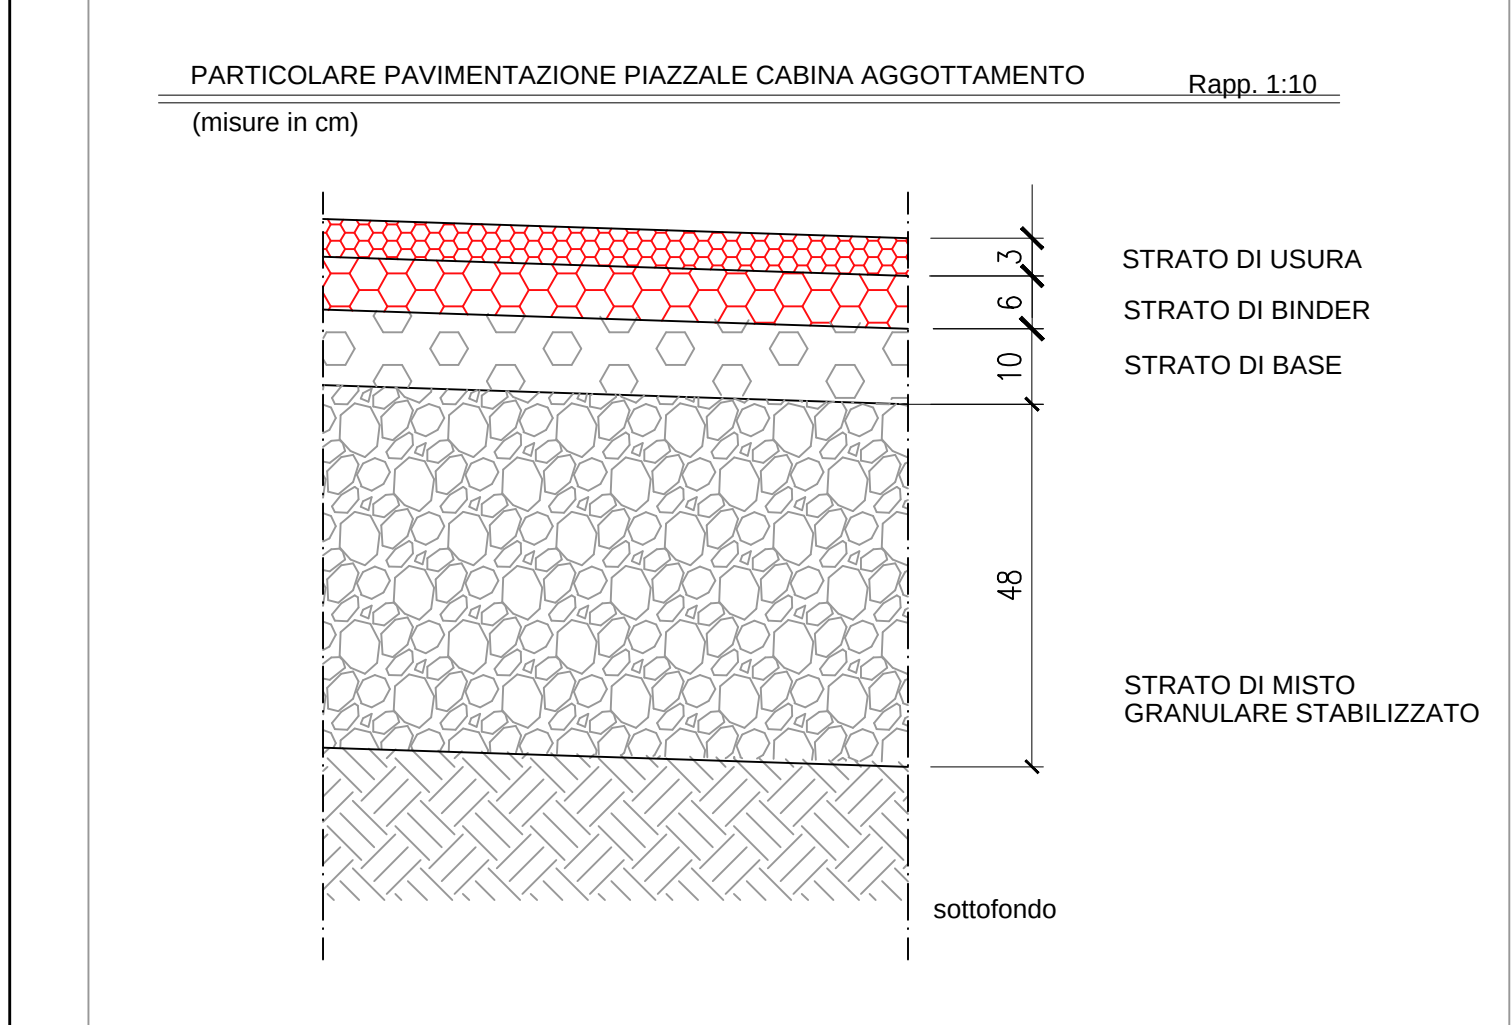
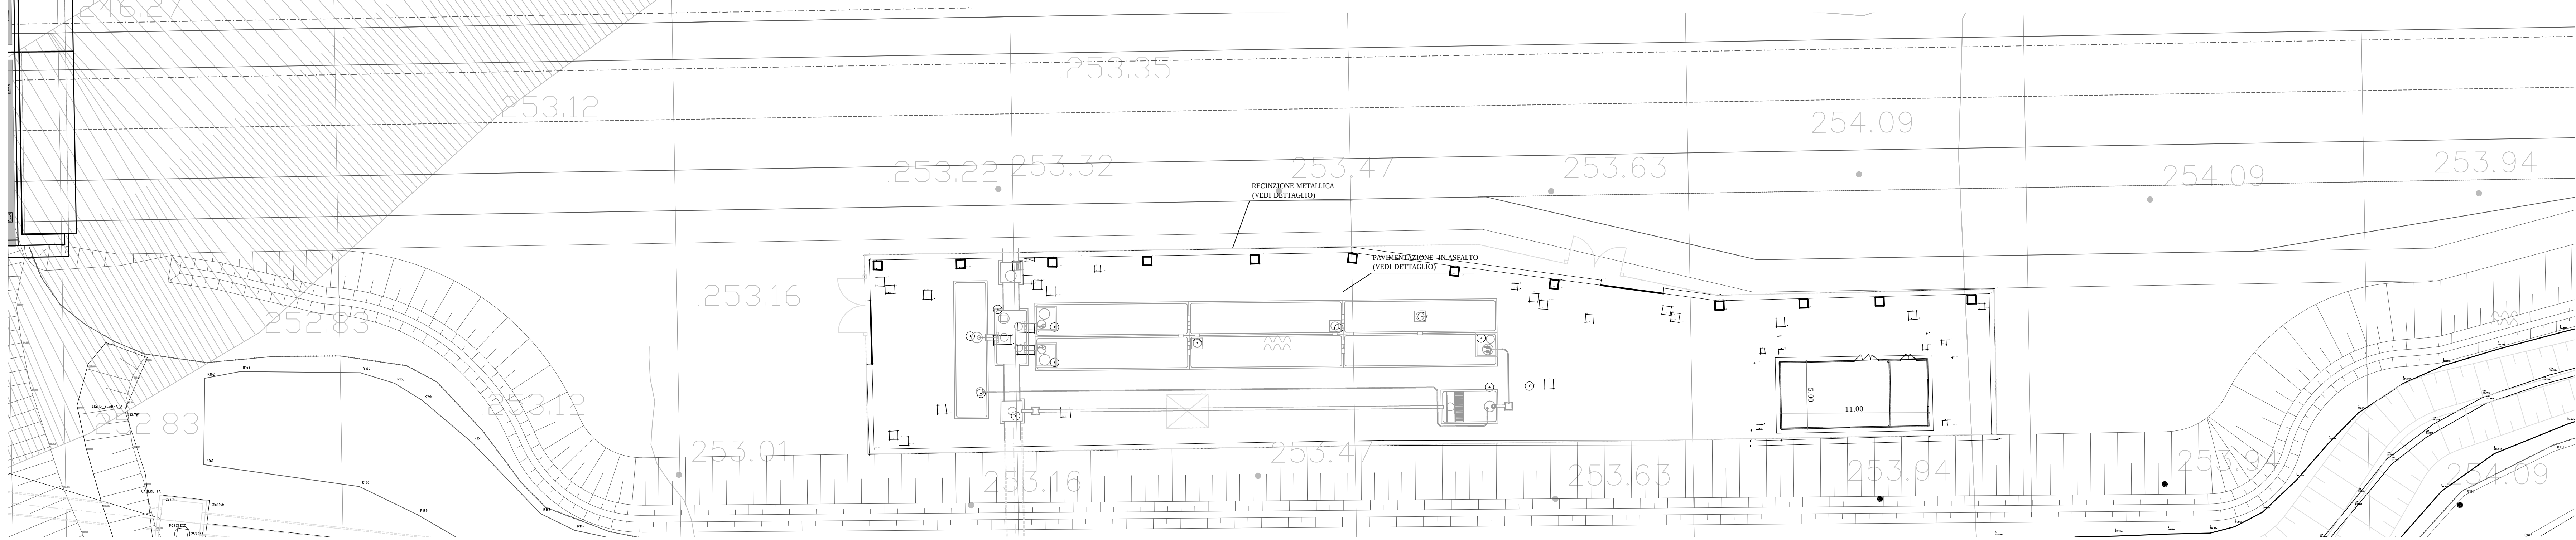
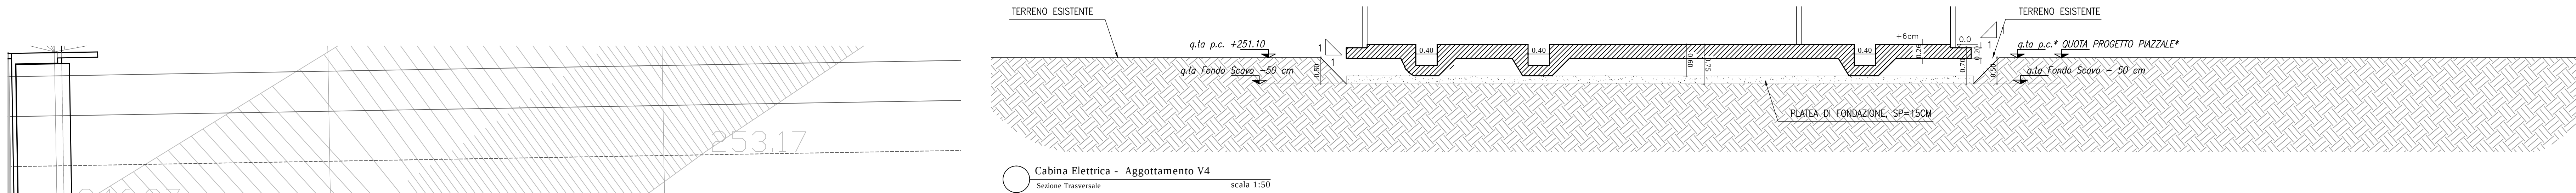


COORDINATE DI TRACCIAMENTO		
VERTICI	EST	NORD
1	138142.11	245320.81
2	138153.11	245321.00
3	138153.20	245316.00
4	138142.20	245319.82
5	138074.39	245328.73
6	138119.76	245329.51
7	138137.49	245329.74
8	138158.03	245328.15
9	138158.21	245315.44
10	138074.64	245313.99

[illegible]

N.B.: LA TAVOLA SOSTITUISCE QUELLA RELATIVA AL CODICE E _____ DEL PROGETTO ESECUTIVO

CONFERENZA D'INTERESSE SETTORIALE COLLEGAMENTO AUTOSTRADALE DALMINE - COMO - VARESE - VALICO DEL GAGGIOLO E OPERE AD ESSO CONNESSE CODICE C.A. 1199400274007	
TRATTE B1, B2, C, D, TRAIATA 13+14, GREENWAY AS BUILT TRATTA B1 IMPIANTI TIPOLOGICI IMPIANTI TECNOLOGICI TIPOLOGICI STRUTTURALI PLANIMETRIA UBICAZIONE CABINA ELETTRICA AGG. V4	
IDENTIFICAZIONE FIDUCIARIE	
CODICE PRODOTTO FINISITORE	
WBS	

DATA DESCRIZIONE REV	
<table border="1" style="width: 100%; border-collapse: collapse;"> <tr> <th>DATA</th> <th>DESCRIZIONE</th> <th>REV</th> </tr> <tr> <td>15/03/2011</td> <td>Emissione</td> <td>1</td> </tr> <tr><td> </td><td> </td><td> </td></tr> <tr><td> </td><td> </td><td> </td></tr> <tr><td> </td><td> </td><td> </td></tr> <tr><td> </td><td> </td><td> </td></tr> <tr><td> </td><td> </td><td> </td></tr> <tr><td> </td><td> </td><td> </td></tr> <tr><td> </td><td> </td><td> </td></tr> <tr><td> </td><td> </td><td> </td></tr> <tr><td> </td><td> </td><td> </td></tr> </table>										DATA	DESCRIZIONE	REV	15/03/2011	Emissione	1																											
DATA	DESCRIZIONE	REV	
15/03/2011	Emissione	1	


RESPONSABILE DI PROGETTO ED INCARICATO DELL'INTEGRATORE FINA LE VARIE PRESTAZIONI: Ing. Alberto Cecchini	
ELABORAZIONE PROGETTUALE	
PROGETTISTA:	
371 PROGETTI ITALIA S.p.A	
371 ITALIA S.p.A. DIRETTORE TECNICO Ing. Stefano Lupo Parenti Ordine degli Ingegneri Provincia di Roma n. 24899	
Redatto: Coppola Verificato Scro: Approvato: Passali	