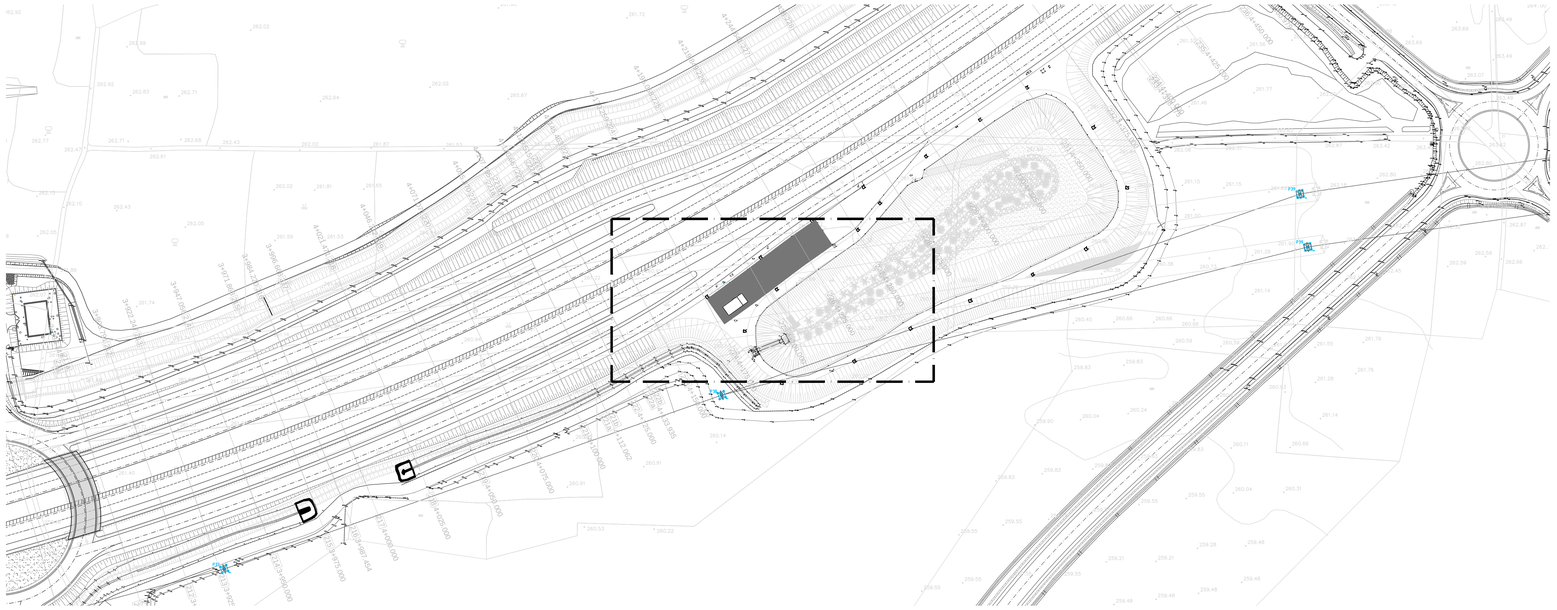

STRALCIO PLANIMETRICO
scala 1:1000

PARTICOLARE RECINZIONE METALLICA ESTERNA — Rapp. 1:25
(misure in cm)

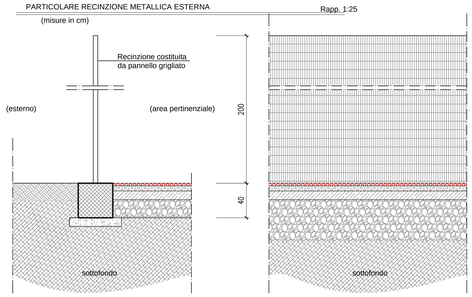

ARMATURA RECINZIONE METALLICA ESTERNA — Rapp. 1:20
(misure in cm)

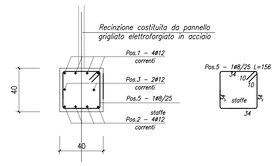

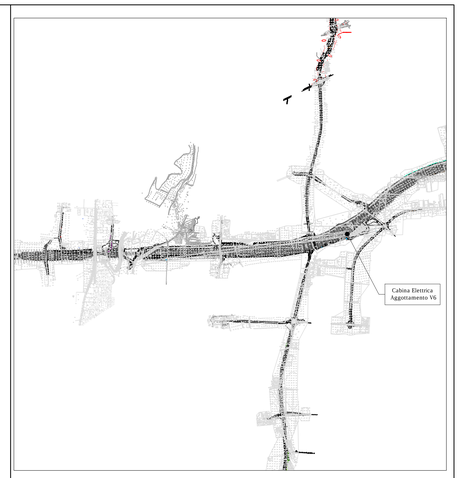

Keyplan

COORDINATE DI TRACCIAMENTO		
VERTICI	EST	NORD
1	139873.98	245520.49
2	139882.90	245526.92
3	139885.82	245522.87
4	139876.90	245516.43
5	139866.90	245524.09
6	139916.49	245562.04
7	139924.77	245548.98
8	139874.90	245512.61

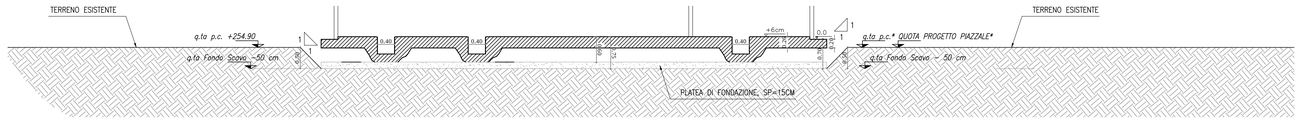

Cabina Elettrica - Aggottamento V6
Sezione Trasversale
scala 1:50

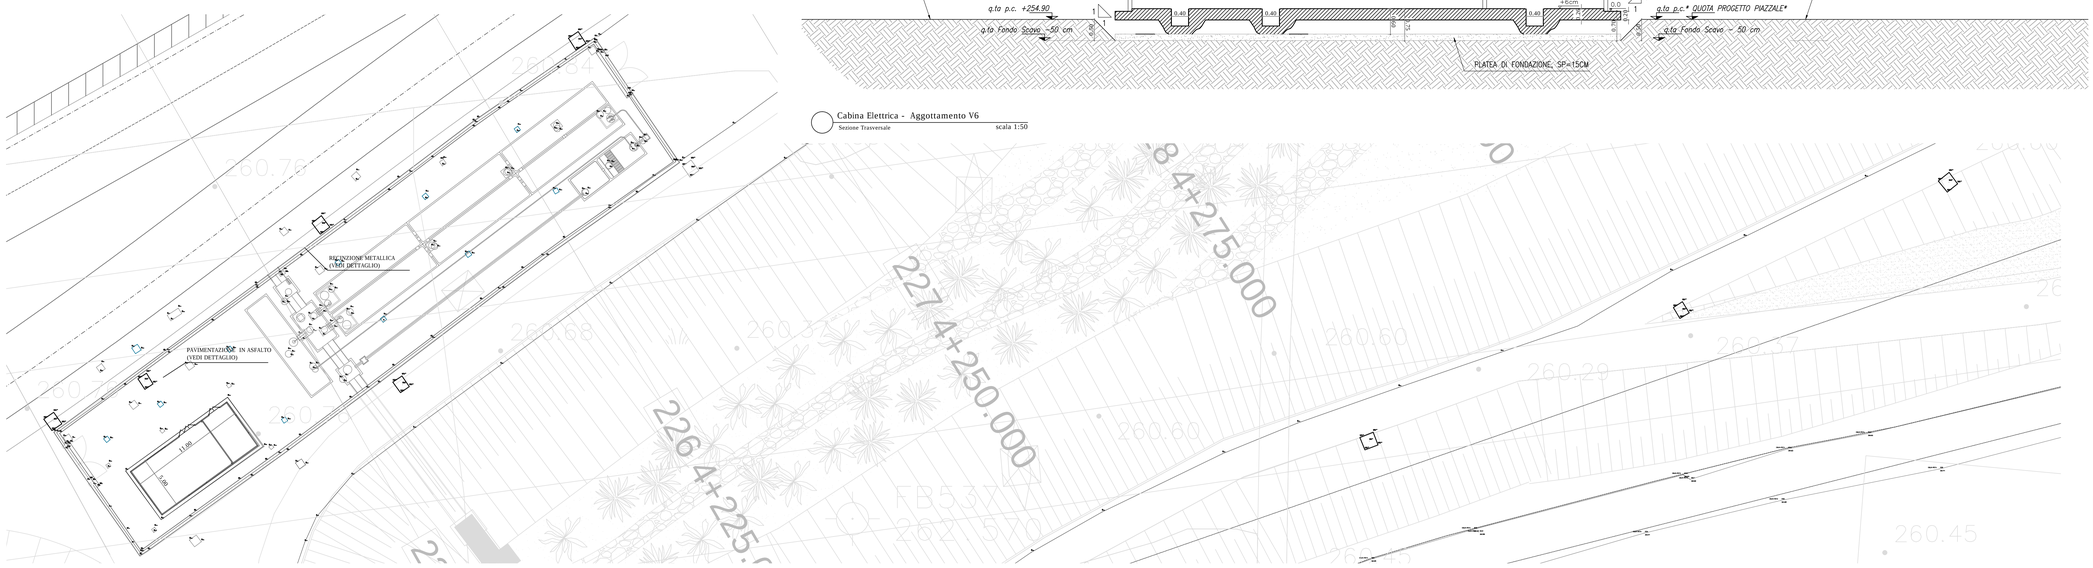

Cabina Elettrica - Aggottamento V6
scala 1:200

PARTICOLARE PAVIMENTAZIONE PIAZZALE CABINA AGGOTTAMENTO — Rapp. 1:10
(misure in cm)

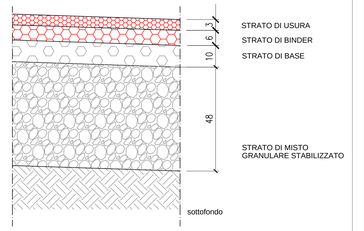

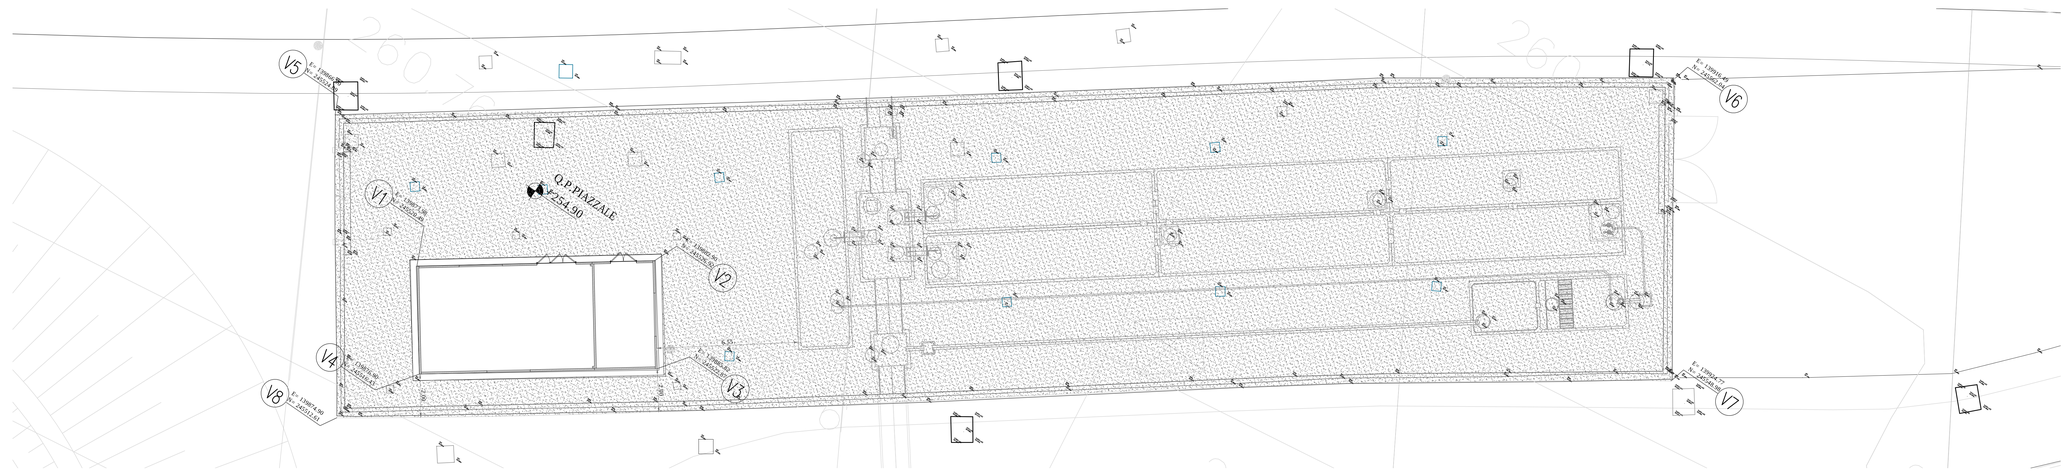

Cabina Elettrica - Aggottamento V6
Pianta Tracciamento
scala 1:100

MATRICE DI REVISIONE

REV	DATA	DESCRIZIONE MODIFICA

N.B.: LA TAVOLA SOSTITUISCE QUELLA RELATIVA AL CODICE E DEL PROGETTO ESECUTIVO

CONCESSIONI AUTOSTRADALI LOMBARDE — Autostrada Pedemontana Lombarda

COLLEGAMENTO AUTOSTRADALE
DALMINE - COMO - VARESE - VALICO DEL GAGGIOLO E OPERE AD ESSO CONNESSE
CODICE C.U.P. F11B0000270007

TRATTE B1, B2, C, D, TRVA13+14, GREENWAY

AS BUILT

TRATTA B1

IMPIANTI
TIPOLOGICI IMPIANTI TECNOLOGICI
TIPOLOGICI STRUTTURALI
PLANIMETRIA UBICAZIONE CABINA ELETTRICHA AGG. V6

IDENTIFICAZIONE ELABORATO
CODICE PROGETTO: F0110T8

WBS									
FASE PROGETTUALE	LOTTO	ZONA	IMPRA	TRATTO OPERA	AMBITO	TIPO ELABORATO	PROGRESSIVO	REVISIONE
A	1	A24	GE000	0	IM	PL	009	E

Scala: -

DATA	DESCRIZIONE	REV
Febbraio 2018	Emissione	E

CONCEDENTE
CONCESSIONI AUTOSTRADALI LOMBARDE

CONCESSIONARIO
Autostrada Pedemontana Lombarda — Direttore Tecnico: Ing. Giuseppe Sambo; Referente Tecnico: Ing. Giuseppe Bianca

APPROVATO
Autostrada Pedemontana Lombarda — Il Direttore dei Lavori: Ing. Francesco Domenico

IMPRESA
RAGGRUPPAMENTO TEMPORANEO IMPRESE:

Mandataria	Mandante	Mandante	Mandante cooptate
STRABAG A.G.	GLF Grandi Lavori Fincosit S.p.A.	ICM S.p.A.	STRABAG S.p.A.

PROGETTISTA - PROGETTO ESECUTIVO DI DETTAGLIO
RAGGRUPPAMENTO TEMPORANEO PROGETTISTI:

Mandataria	Mandante	Mandante	Mandante
3TI PROGETTI ITALIA società di ingegneria e servizi p.a.	GPI Progettazione e servizi integrati per le infrastrutture	Studio Associato Cecchini	Arch. Salvatore Vermiglio

RESPONSABILE DI PROGETTO ED INCARICATO DELL'INTEGRAZIONE FRA LE VARIE PRESTAZIONI:
Ing. Alberto Cecchini

ELABORAZIONE PROGETTUALE
PROGETTISTA:
3TI PROGETTI ITALIA S.p.A

3TI ITALIA S.p.A.
ESECUTORE TECNICO
Ing. Stefano Luca Passati
Ordine degli Ingegneri
Provincia di Roma n. 20809

Redatto: Coppola — Verificato: Sorge — Approvato: Possati