LIMITE DI INTERVENTO
TRATTA B0

LIMITE DI INTERVENTO
TRATTA B1

SONDA LUMINANZA

PONTE SUL LURA

PARCO DEL LURA

(Dissuasore velocità installato all'imbocco di galleria alimentato automaticamente)

PMV TIPO "11"

ARMADIO STRADALE COSTITUITO DA VANO 750x750x320 mm CONTENENTE:
N.2 ALIMENTATORI 240/48V
CIRC. "F" ALIM. Q_CA/1-7Q19 CAVO FG7OR 3G6
- CABINA ELETTRICA LOMAZZO -

DA	A	MACRODOTTO
		Tipo
Cabina Lomazzo	Imbocco galleria Lomazzo dir. est	12 vie
Uscita galleria Lomazzo dir. ovest	Uscita galleria Lomazzo dir. est	12 vie
Imbocco galleria Lomazzo dir. Est	Aggottamento V3	12 vie
Aggottamento V4	PMV I1 SOS Ponte sul Lura	12 vie
Pozzetto aggottamento V4	Pozzetto TVCC progr. 2.650	12 vie
Cabina Lazzate	SOS Cavalcavia Via Piave	12 vie
Pozzetto PF1	Pozzetto PF4	12 vie
Pozzetto PF3	TVCC Cavalcavia Via Piave	12 vie
Cabina Lazzate	Pozzetto PMV I2 nordest rot. Lazzate	12 vie
Aggottamento V6	TVCC Cavalcavia XXV Aprile	12 vie
Aggottamento V6	SOS Cavalcavia Carducci	12 vie
Aggottamento V1	SOS ovest Cavalcavia Rampa L2	12 vie
Attraversamento presso Cavalcavia rampa L2	SOS est Cavalcavia Rampa L2	12 vie
Aggottamento V1	Pozzetto sbarra di chiusura rampa L2 destra	12 vie
Aggottamento V1	Pozzetto ultimo PMV I2 nord Lazzate	12 vie
Pozzetto PF6	Pozzetto PMV I2 sudest rotatoria sottopasso Lentate	12 vie
Pozzetto PF7	Pozzetto PMV I2 sudovest rotatoria sottopasso Lentate	12 vie
Aggottamento V1	Cabina Cadore	12 vie
Cabina Industrie	Meteo uscita gall. Copreno dir. ovest	12 vie
Cabina Industrie	Meteo uscita gall. Copreno dir. Est	12 vie
Cabina Lomazzo	Quadro comando varco mobile	1 via
Cabina Lomazzo	TVCC varco mobile 1	1 via
Cabina Lomazzo	TVCC varco mobile 2	1 via
Pozzetto aggottamento V3	TVCC prima di Ponte sul Lura	1 via
Pozzetto TVCC progr. 2.650	TVCC progr. 2.650	1 via
Pozzetto SOS est dopo Ponte sul Lura	SOS est dopo Ponte sul Lura	1 via
Pozzetto SOS est dopo Ponte sul Lura	TVCC varco mobile 1	1 via
Pozzetto SOS est dopo Ponte sul Lura	Quadro comando varco mobile	1 via
Pozzetto TVCC SOS est dopo Ponte sul Lura	TVCC SOS est dopo Ponte sul Lura	1 via
Pozzetto PMV I1 SOS dopo Ponte sul Lura	PMV I1 SOS dopo Ponte sul Lura	1 via
Pozzetto TVCC PMV I1 SOS dopo Ponte sul Lura	TVCC PMV I1 SOS dopo P. sul Lura	1 via
Pozzetto TVCC Cavalcavia Via Piave	TVCC Cavalcavia Via Piave	1 via
Pozzetto PF4	PMV I2 sud rotatoria Lazzate	1 via
Pozzetto PF4	TVCC PMV I2 sud rotatoria Lazzate	1 via
Pozzetto PF4	Sbarra di chiusura sudest rotat. Lazz.	1 via
Pozzetto PF3	Palo 2 TVCC sopra sb. ch. s/est rot. Laz.	1 via
Pozzetto PF4	PMV I2 sudovest rotatoria Lazzate	1 via
Pozzetto PF4	TVCC PMV I2 sudov. rotatoria Lazzate	1 via
Pozzetto meteo sudovest rotatoria Lazzate	Meteo sudovest rotatoria Lazzate	1 via
Pozzetto PF2	Meteo nordest rotatoria Lazzate	1 via
Pozzetto PF5	PMV I2 ad ovest di cabina Lazzate	1 via
Pozzetto PF5	TVCC PMV I2 ad ovest cabina Lazzate	1 via
Pozzetto palo TVCC cavalcavia Carducci	Palo TVCC cavalcavia Carducci	1 via
Pozzetto SOS est cavalcavia Carducci	SOS est cavalcavia Carducci	1 via
Pozzetto SOS est cavalcavia Carducci	TVCC SOS est cavalcavia Carducci	1 via
Pozzetto SOS est cavalcavia Carducci	TVCC varco mobile 1	1 via
Pozzetto SOS est cavalcavia Carducci	Quadro comando varco mobile	1 via
Pozzetto SOS ovest cavalcavia Carducci	SOS ovest cavalcavia Carducci	1 via
Pozzetto SOS ovest cavalcavia Carducci	TVCC SOS ovest cavalcavia Carducci	1 via
Pozzetto TVCC Cavalcavia XXV Aprile	TVCC Cavalcavia XXV Aprile	1 via
Pozzetto SOS ovest Cavalcavia Rampa L2	SOS ovest Cavalcavia Rampa L2	1 via
Pozzetto SOS ovest Cavalcavia Rampa L2	QEA Cavalcavia Rampa L2	1 via
Pozzetto palo x 3 TVCC Cavalcavia Rampa L2	Palo x 3 TVCC Cavalcavia Rampa L2	1 via
Pozzetto sbarra di chiusura rampa L2 destra	Sbarra di chiusura rampa L2 destra	1 via
Pozzetto sbarra di chiusura rampa L2 destra	Sbarra di chiusura rampa L2 sinistra	1 via
Pozzetto palo x 3 TVCC Cavalcavia Rampa L4	Palo x 3 TVCC Cavalcavia Rampa L4	1 via
Imbocco galleria Copreno dir. ovest	TVCC imbocco gall. Copreno dir. ovest	1 via
Imbocco galleria Copreno dir. ovest	TVCC al centro canna ovest Copreno	1 via
Uscita galleria Copreno dir. est	TVCC uscita galleria Copreno dir. est	1 via
Uscita galleria Copreno dir. est	Meteo uscita galleria Copreno dir. est	1 via
Pozzetto PMV I2 nordovest rotatoria sottopasso Lentate	PMV I2 nordovest rotatoria sottopasso Lentate	1 via
Pozzetto PMV I2 nordovest rotatoria sottopasso Lentate	TVCC PMV I2 nordovest rotatoria sottopasso Lentate	1 via
Pozzetto QEB rotatoria sottopasso Lentate	QEB rotatoria sottopasso Lentate	1 via
Altre utenze (N° 50)		50x1 via
Stacco Cabina Lomazzo		2x4 vie
Stacco Cabina Lazzate		2x4 vie
Stacco Cabina Aggottamento V3		4 vie
Stacco Cabina Aggottamento V4		4 vie
Stacco Cabina Aggottamento V6		4 vie
Stacco Cabina Aggottamento V1		4 vie
Stacco Cabina Industrie		2x4 vie
Anello		4 vie

INDICATORE CAVIDOTTI PRINCIPALI

TIPO
- CCC CANALE/PASSERELLA CHIUSO IN ACCIAIO ZINCATO A CALDO
- TFP TUBO FLESSIBILE IN POLIETILENE PER POSA INTERRATA
- TRM TUBO IN ACCIAIO ZINCATO PESANTE

POSA
- INT INTERRATO
- VIS A VISTA
- PAV ANNEGATO NEL GETTO DI CALCESTRUZZO

DIMENSIONI

INFORMAZIONI
- FO FIBRA OTTICA
- IMP IMPIANTI
- LED GUIDA OTTICA LUMINOSA

NOTA:
PER I COLLEGAMENTI TRA I CAVIDOTTI E LA CABINA LOMAZZO FARE RIFERIMENTO ALL'ELABORATO E_0_A0X_IE000_0_IM_P1_004_A DELLA TRATTA B0

LEGENDA SIMBOLI

- NR. 1 CAVO OTTICO 12 FIBRE MONOMODALI (FO3)
- NR. 1 CAVO OTTICO 4 FIBRE MONOMODALI (FOPP)
- NR. 2 CAVI OTTICI 96 FIBRE MONOMODALI(FO1+FO2)
- NR. 1 MACRODOTTO 1 VIA Ø5mm
- NR. 1 MACRODOTTO 12 VIE Ø5mm
- NR. 1 MACRODOTTO 4 VIE Ø12mm
- POZZETTO ENERGIA DIM. 60x100 cm
- POZZETTO ENERGIA DIM. 100x120 cm PER STACCHI DA CABINE ELETTRICHE
- POZZETTO FIBRA OTTICA DIM. 90x70 cm
- NODO PRIMARIO O SECONDARIO FIBRA OTTICA [OGNI 2 Km LUNGO LE DORSALI DI TRATTA PREVEDERE POZZETTO DIM. 125x80 cm]
- POZZETTO FIBRA OTTICA DIM. 50x60 cm RICAVATO SUL GETTO DI CLS DEL VIADOTTO
- PMV TIPO "I1" CON TELECAMERA (SEGNALETICA IN ITINERE A 2000 m DA SVINCOLI IN USCITA)
- PMV TIPO "I2" CON TELECAMERA (PMV 4 RIGHE + LANTERNE SEMAFORICHE AD OGNI INGRESSO AUTOSTR.)
- COLONNINA EMERGENZA SOS
- PALO DI ILLUMINAZIONE CON TELECAMERA
- SENSORI STAZIONE METEREOLOGICA:
  1. RILIEVO VELOCITA' E DIREZIONE DEL VENTO
  2. RILIEVO TEMPERATURA E UMIDITA' RELATIVA
  3. DISDROMETRO A RADAR
  4. VISIBILIMETRO A LED INFRAROSSI
- PALO CONICO SPECIALE (h=16m) IN ACCIAIO S235 EQUIPAGGIATO CON SISTEMA RAIL PER INSTALLAZIONE DI TELECAMERE
- TELECAMERA DIGITALE IN ITINERE CON PORTATA DI 800m
- TELECAMERA DIGITALE IN ITINERE CON PORTATA DI 400m
- TELECAMERA DIGITALE FISSA GALLERIA
- TELECAMERA DIGITALE DOME GALLERIA
- INDICATORE LUMINOSO AGIBILITA' DI CORSIA A TRE STATI (CROCE ROSSA, FRECCIA VERDE, CAMBIO CORSIA GIALLO)
- SBARRA DI CHIUSURA CON TELECAMERA
- VARCO MOBILE MOTORIZZATO
- MOTORE APERTURA/CHIUSURA VARCO MOBILE MOTORIZZATO

NOTE:
- PER GLI IMPIANTI DELLE GALLERIE FARE RIFERIMENTO AGLI ELABORATI SPECIFICI
- PER GLI IMPIANTI DEGLI SVINCOLI FARE RIFERIMENTO AGLI ELABORATI SPECIFICI

QUADRO DI UNIONE TRATTA B1

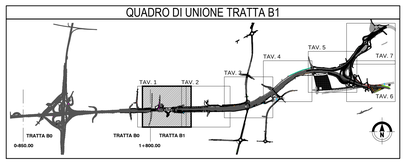

MATRICE DI REVISIONE

REV	DATA	DESCRIZIONE MODIFICA

N.B.: LA TAVOLA SOSTITUISCE QUELLA RELATIVA AL CODICE [E] DEL PROGETTO ESECUTIVO

CONCESSIONI AUTOSTRADALI LOMBARDE
Autostrada Pedemontana Lombarda

COLLEGAMENTO AUTOSTRADALE
DALMINE - COMO - VARESE - VALICO DEL GAGGIOLO E OPERE AD ESSO CONNESSE
CODICE C.U.P. F15B00002700007

TRATTE B1, B2, C, D, TRVA13+14, GREENWAY

AS BUILT

TRATTA B1

IMPIANTI

RETE FIBRA OTTICA

PLANIMETRIA MACRODOTTI - TAV. 1 DI 7

IDENTIFICAZIONE ELABORATO

CODICE PROGETTO: F00107B

WBS								
FASE PROGETTUALE	LOTTO	ZONA	OPERA	TRATTO OMOGENEO	AMBITO	TIPO ELABORATO	PROGRESSIVO	REVISIONE
A	1	A0X	IE001	0	IM	PL	003	E01

Scala: 1:500

DATA	DESCRIZIONE	REV.
Novembre 2016	Emissione	C
Giugno 2018	Revisione	D1

CONCEDENTE

CONCESSIONI AUTOSTRADALI LOMBARDE

CONCESSIONARIO

Autostrada Pedemontana Lombarda — Direttore Tecnico: Ing. Giuseppe Sambo; Referente Tecnico: Ing. Giuseppe Bianco

APPROVATO

Autostrada Pedemontana Lombarda — Il Direttore dei Lavori: Ing. Francesco Domenico

IMPRESA

RAGGRUPPAMENTO TEMPORANEO IMPRESE:

Mandataria	Mandante	Mandante	Mandante cooptata
STRABAG A.G.	GLF Grandi Lavori Fincosit S.p.A.	ICM S.p.A.	STRABAG S.p.A.

PROGETTISTA - PROGETTO ESECUTIVO DI DETTAGLIO

RAGGRUPPAMENTO TEMPORANEO PROGETTISTI:

Mandataria	Mandante	Mandante	Mandante
3TI PROGETTI ITALIA S.p.A.	GP Ingegneria s.r.l.		Arch. Salvatore Tramiglio

RESPONSABILE DI PROGETTO ED INCARICATO DELL'INTEGRAZIONE FRA LE VARIE PRESTAZIONE:
Ing. Alberto Cecchini

ELABORAZIONE PROGETTUALE

PROGETTISTA:
3TI PROGETTI ITALIA S.p.A

3TI ITALIA S.p.A.
DIRETTORE TECNICO
Ing. Stefano Luca Pessoli
Ordine degli Ingegneri
Provincia di Roma n. 20809
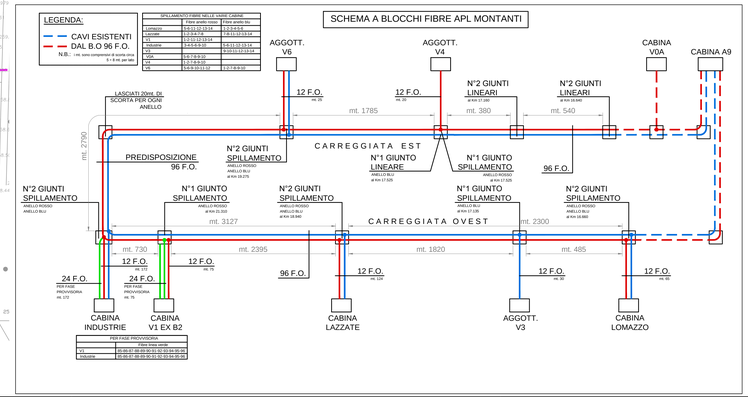
Redatto: Muti — Verificato: Sorge — Approvato: Possati