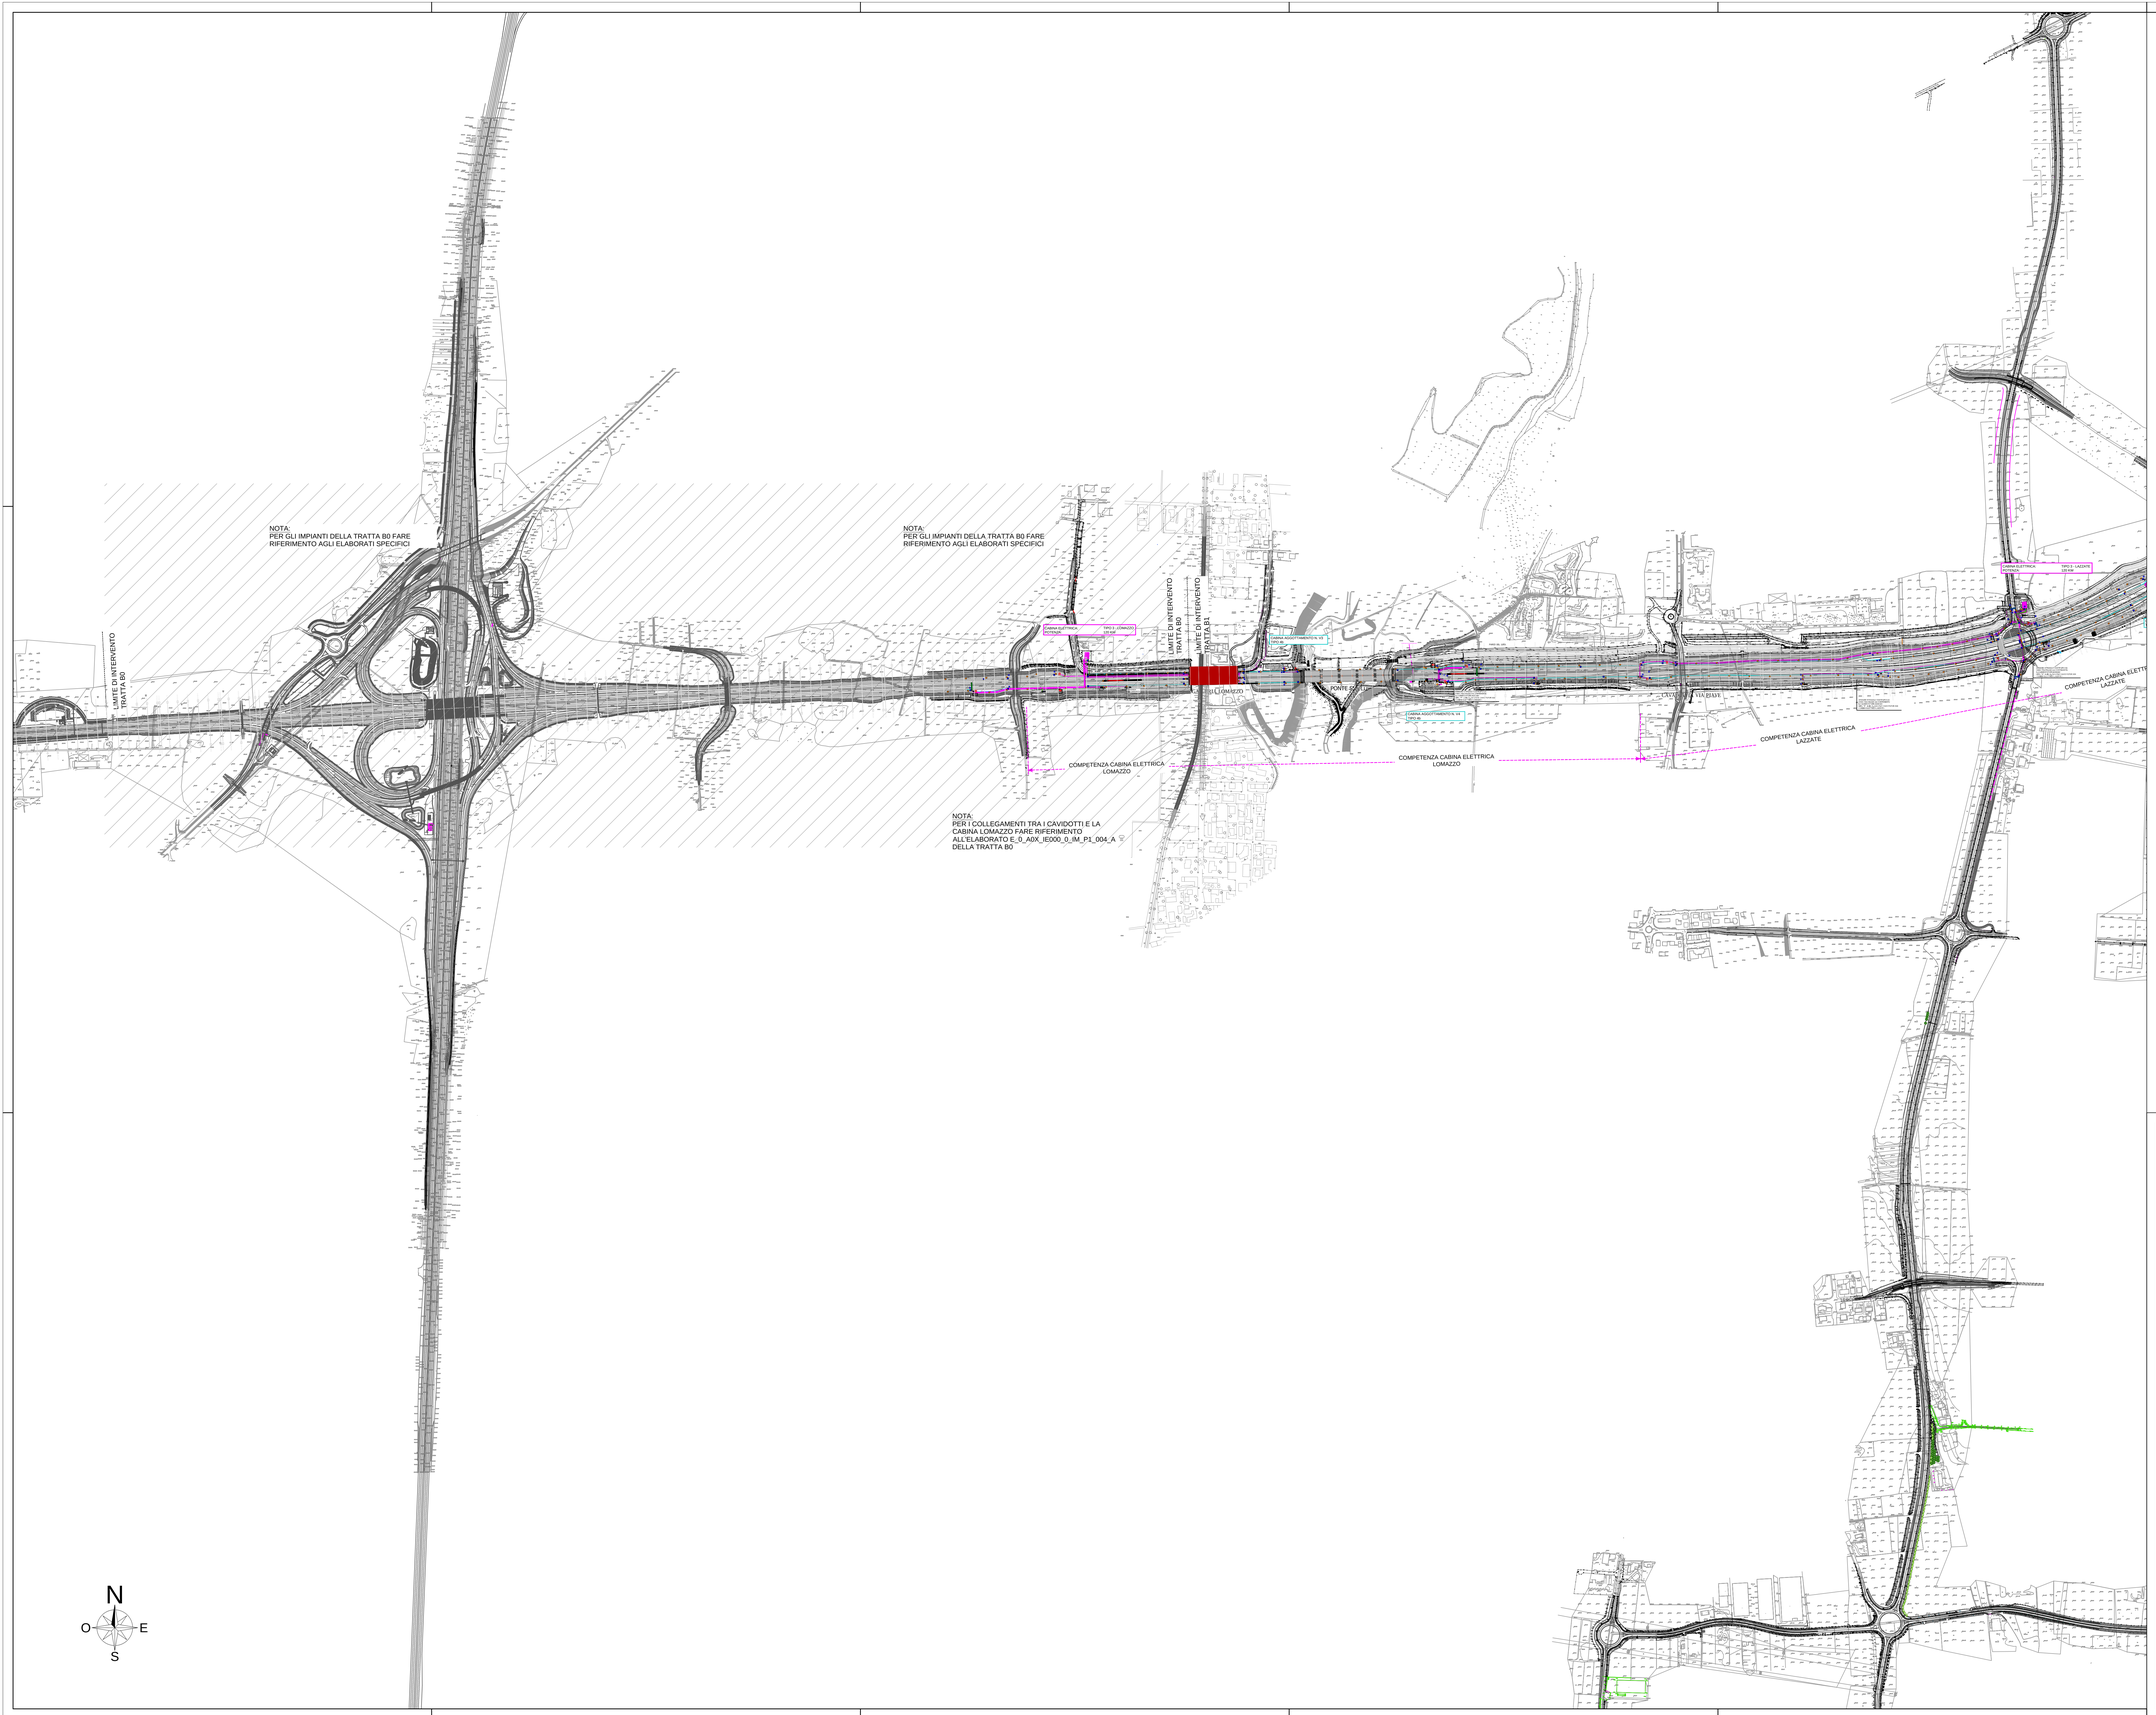

LEGENDA SIMBOLI

	NR. 1 CAVO OTTICO 12 FIBRE MONOMODALI (FO3)
	NR. 1 CAVO OTTICO 4 FIBRE MONOMODALI (FOPP)
	NR. 2 CAVI OTTICI 96 FIBRE MONOMODALI(FO1+FO2)
	NR. 1 MACRODOTTO 1 VIA Ø5mm
	NR. 1 MACRODOTTO 12 VIE Ø5mm
	NR. 1 MACRODOTTO 4 VIE Ø12mm
	POZZETTO ENERGIA DIM. 60x100 cm
	POZZETTO ENERGIA DIM. 100x120 cm PER STACCHI DA CABINE ELETTRICHE
	POZZETTO FIBRA OTTICA DIM. 90x70 cm
	NODO PRIMARIO O SECONDARIO FIBRA OTTICA [OGNI 2 Km LUNGO LE DORSALI DI TRATTA PREVEDERE POZZETTO DIM. 125x80 cm]
	POZZETTO FIBRA OTTICA DIM. 50x60 cm RICAVATO SUL GETTO DI CLS DEL VIADOTTO
	PMV TIPO "I1" CON TELECAMERA (SEGNALETICA IN ITINERE A 2000 m DA SVINCOLI IN USCITA)
	PMV TIPO "I2" CON TELECAMERA (PMV 4 RIGHE + LANTERNE SEMAFORICHE AD OGNI INGRESSO AUTOSTR.)
SOS	COLONNINA EMERGENZA SOS
	PALO DI ILLUMINAZIONE CON TELECAMERA
	SENSORI STAZIONE METEREOLOGICA: 1. RILIEVO VELOCITA' E DIREZIONE DEL VENTO 2. RILIEVO TEMPERATURA E UMIDITA' RELATIVA 3. DISDROMETRO A RADAR 4. VISIBILIMETRO A LED INFRAROSSI
	PALO CONICO SPECIALE (h=16m) IN ACCIAIO S235 EQUIPAGGIATO CON SISTEMA RAIL PER INSTALLAZIONE DI TELECAMERE
	TELECAMERA DIGITALE IN ITINERE CON PORTATA DI 800m
	TELECAMERA DIGITALE IN ITINERE CON PORTATA DI 400m
	TELECAMERA DIGITALE FISSA GALLERIA
	TELECAMERA DIGITALE DOME GALLERIA
	INDICATORE LUMINOSO AGIBILITA' DI CORSIA A TRE STATI (CROCE ROSSA, FRECCIA VERDE, CAMBIO CORSIA GIALLO)
	SBARRA DI CHIUSURA CON TELECAMERA
	VARCO MOBILE MOTORIZZATO
M	MOTORE APERTURA/CHIUSURA VARCO MOBILE MOTORIZZATO

NOTE:
- PER GLI IMPIANTI DELLE GALLERIE FARE RIFERIMENTO AGLI ELABORATI SPECIFICI
- PER GLI IMPIANTI DEGLI SVINCOLI FARE RIFERIMENTO AGLI ELABORATI SPECIFICI

QUADRO DI UNIONE TRATTA B1

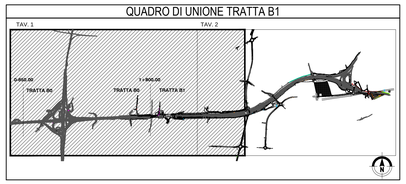

MATRICE DI REVISIONE

REV	DATA	DESCRIZIONE MODIFICA

N.B.: LA TAVOLA SOSTITUISCE QUELLA RELATIVA AL CODICE E DEL PROGETTO ESECUTIVO

CONCESSIONE AUTOSTRADALI

Autostrada Pedemontana Lombarda

COLLEGAMENTO AUTOSTRADALE
DALMINE - COMO - VARESE - VALICO DEL GAGGIOLO E OPERE AD ESSO CONNESSE

CODICE C.U.P. F11B06000270007

TRATTE B1, B2, C, D, TRVA13+14, GREENWAY

AS BUILT

TRATTA B1

IMPIANTI

RETE FIBRA OTTICA

PLANIMETRIA GENERALE CAVI OTTICI - TAV. 1 DI 2

IDENTIFICAZIONE ELABORATO

CODICE PROGETTO: F0101T8

FASE PROGETTUALE	WBS LOTTO	WBS ZONA	WBS OPERA	WBS TRATTO/OPERA	WBS AMBITO	WBS TIPO ELABORATO	WBS PROGRESSIVO	WBS REVISIONE
A	1	A0X	IE001	0	B0	PL	010	E01

Scala: 1:500

DATA	DESCRIZIONE	REV
Novembre 2015	Emissione	E
Giugno 2018	Revisione	E01

IMPRESA

RAGGRUPPAMENTO TEMPORANEO IMPRESE:

Mandataria: STRABAG A.G.
Mandante: GLF Grandi Lavori Fincosit S.p.A.
Mandante: ICM S.p.A.
Mandante cooptata: STRABAG S.p.A.

PROGETTISTA - PROGETTO ESECUTIVO DI DETTAGLIO

RAGGRUPPAMENTO TEMPORANEO PROGETTISTI:

Mandataria: 3TI PROGETTI ITALIA
Mandante: GP Progettazione
Mandante: STUDIO ALBERI
Mandante: Arch. Salvatore Tarmiglio

RESPONSABILE DI PROGETTO ED INCARICATO DELL'INTEGRAZIONE FRA LE VARIE PRESTAZIONI:
Ing. Alberto Ceschini

CONCEDENTE

CONCESSIONE AUTOSTRADALI LOMBARDE

CONCESSIONARIO

Autostrada Pedemontana Lombarda
Direttore Tecnico: Ing. Giuseppe Sambo
Referente Tecnico: Ing. Giuseppe Rienzo

APPROVATO

Autostrada Pedemontana Lombarda
Il Direttore dei Lavori: Ing. Francesco Domenico

ELABORAZIONE PROGETTUALE

PROGETTISTA:
3TI PROGETTI ITALIA S.p.A

3TI ITALIA S.p.A.
DIRETTORE TECNICO
Ing. Stefano Luca Passati
Ordine degli Ingegneri
Provincia di Roma n. 20809

Redatto: Moll | Verificato: Sorge | Approvato: Possati