
CABINA ELETTRICA LOMAZZO

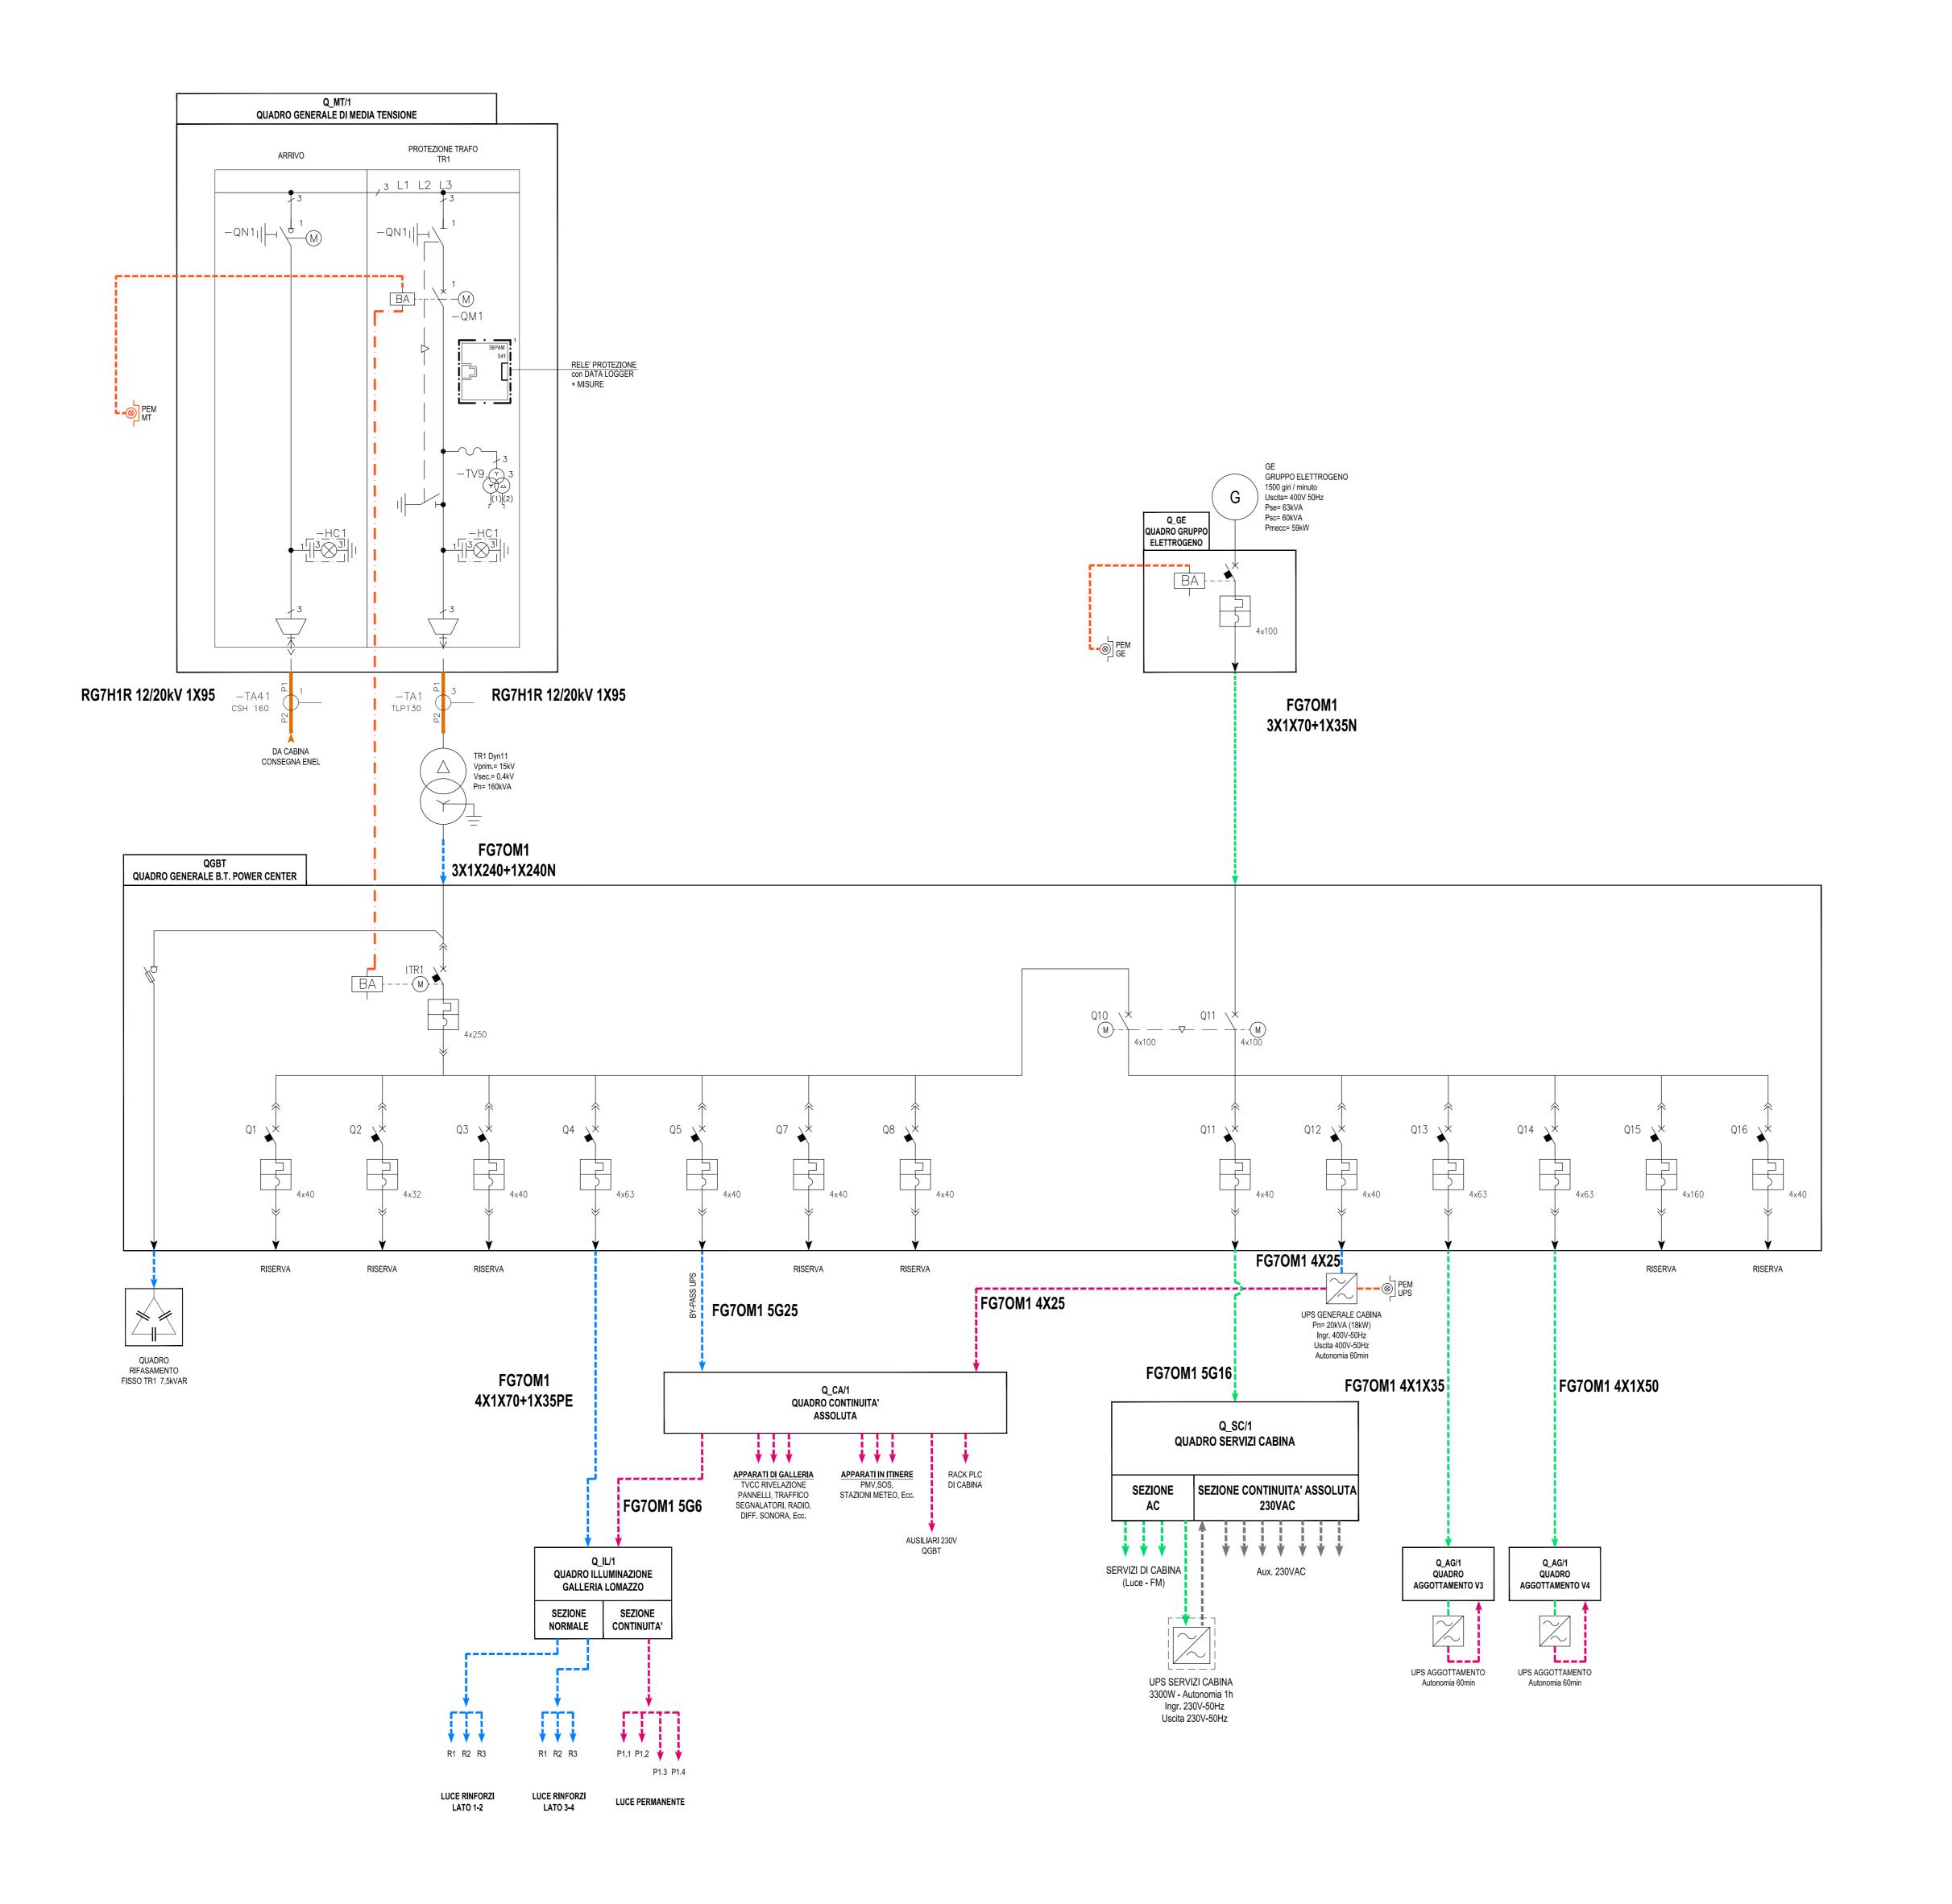

LEGENDA SIMBOLI

Simbolo	Descrizione					
	LINEA DI MEDIA TENSIONE 15kV					
	LINEA DI BASSA TENSIONE 3F+N 400/230V (ILLUMINAZIONE E AUSILIARI) RETE NORMALE					
	LINEA DI BASSA TENSIONE 3F+N 400/230V (ILLUMINAZIONE E AUSILIARI) RETE PRIVILEGIATA					
	LINEA DI BASSA TENSIONE 3F+N 400/230V (ILLUMINAZIONE E AUSILIARI) RETE CONTINUITA'					
	LINEA DI BASSA TENSIONE 110/24Vdc (AUSILIARI) RETE PRIVILEGIATA					
	LINEA DI BASSA TENSIONE 3F 400V (VENTILAZIONE) RETE NORMALE					
	LINEA DI BASSA TENSIONE 3F 400V (VENTILAZIONE) RETE PRIVILEGIATA					
	LINEA SGANCIO DI EMERGENZA					
	LINEA SGANCIO DI EMERGENZA PER TRASCINAMENTO DA MEDIA TENSIONE A BASSA TENSIONE					
	INTERBLOCCO ELETTRICO E/O MECCANICO					
*	INTERRUTTORE MAGNETOTERMICO DI POTENZA AD APERTURA AUTOMATICA					
*	INTERRUTTORE MAGNETICO DI POTENZA AD APERTURA AUTOMATICA					
7	AVVIATORE SOFT-START					
	SEZIONATORE LOCALE PER MANUTENZIONE					
¥	INTERRUTTORE DI POTENZA NON AUTOMATICO					
*	ESECUZIONE ESTRAIBILE / RIMOVIBILE					
M	MOTORIZZAZIONE					
BA	BOBINA DI APERTURA INTERRUTTORE AUTOMATICO					
⊗ PEM	PULSANTE LUMINOSO DI EMERGENZA AD ACCESSO PROTETTO					
G	Gruppo elettrogeno Pse= POTENZA ELETTRICA SERVIZIO IN EMERGENZA, Psc= POTENZA ELETTRICA SERVIZIO CONTINUO, Pmecc= POTENZA MECCANICA					
	VENTILATORE DI GALLERIA					
	SOCCORRITORE 110Vdc					
	CONVERTITORE 110Vdc/24Vdc ISOLATO					

			MATRICE DI	REVISIONE		
REV	DATA	DESCRIZIO	NE MODIFICA			
N.B.: LA	TAVOLA SOSTITI	UISCE QUELLA RE	LATIVA AL CODICE E		DEL P	PROGETTO ESEC
		_	CONCESSIONI AUTOSTRADALI	Autor	strada montana	
			COLLEGAMENTO A		erda F	
[DALMINE - C				PERE AD ESSO CO	ONNESSE
		TDATT	CODICE C.U.P. F1 E B1, B2, C, D, TR			
		IKAII		UILT	ENVAI	
			TRATT IMPIA			
			CABINA ELETTR	ICA LOMAZZO		
			SCHEMA ELETTR	ICO GENERALE		
	FICAZIONE ELAB		IMPRESA			
	PROGETTO: F0010	07B	RAGGRUPPAMENTO Mandataria	TEMPORANEO IMP Mandante	PRESE: Mandante	Mandante coop
FASE PROGETTUALE	\ C	ATO O	STRABAG	GLF	Impresa costruzioni	STRABAG
OGET	ZONA OPERA	AMBITO TIPO ELABORATO PROGRESSIVO REVISIONE	A.G.	Grandi Lavori Fincosit	Giuseppe Maltauro S.p.A.	S.p.A.
FASE PR LOTTO	ZONA OPERA	AMBITO TIPO ELABC PROGRESS REVISIONE		S.p.A.		
A 1	A02 IF002 C			spa	MALTAURO 5 p A	STRAB
Scala: -	DESCRIZION	NE RE\		GRANDI LAVORI FINCOSIT		
	15 Emissione		RAGGRUPPAMENTO	TEMPORANEO PRO	OGETTISTI:	
			— Mandataria — 3TI PROGETTI ITALIA	Mandan GP ingegneria sıl		<i>Mandan</i> Arch
			INGEGNERIA INTEGRATA S.p.A.	GESTIONE PROGETTI D	I INGEGNERIA COOPING etti	Arch Salvato Vermig
CONCE	DENTE		RESPONSABILE DI F		RICATO	
	CONCESSIONI		PRESTAZIONI:	- I NA LL VANIE	(4)	15158 CH
	LOMBARDE		Ing. Alberto Cecchini		, i	0 3
	SSIONARIO	Tooning:	ELABORAZIONE PR	OGETTUALE		
Autostrada Pedemontana Ing. Enrico Arini Referente Tecnico:			<u>PROGETTISTA:</u> 3TI PROGETTI ITALI.	A S.p.A	3TI ITALIA S.p.A.	
, , , , ,	Ing. Giusep	ppe Bilancia		•	DIRETTORE TECNIC Ing. Stefano Luca Pos	
APPRO	II Direttere	dei Lavori:			Ordine degli Ingegne Provincia di Roma n. 2	eri
A		e dei Lavori: esco Domanico			TOTAL MINUTES IN A	-307

Redatto: Muzi

Verificato: Sorge

Approvato: Possati