

MATRICE DI REVISIONE												
REV	DATA		DESCRIZIONE MODIFICA									

N.B.: LA TAVOLA SOSTITUISCE QUELLA RELATIVA AL CODICE

E								
---	--	--	--	--	--	--	--	--

DEL PROGETTO ESECUTIVO



COLLEGAMENTO AUTOSTRADALE

DALMINE - COMO - VARESE - VALICO DEL GAGGIOLO E OPERE AD ESSO CONNESSE

CODICE C.U.P. F11B06000270007

TRATTE B1, B2, C, D, TRVA13+14, GREENWAY

AS BUILT

TRATTA B1

IMPIANTI

CABINE ELETTRICHE AGGOTTAMENTO

CABINA V6 - QUADRO SEZIONAMENTO POMPE SECONDA PIOGGIA

IDENTIFICAZIONE ELABORATO								
CODICE PROGETTO: F00107B								
FASE PROGETTUALE	WBS				AMBITO	TIPO ELABORATO	PROGRESSIVO	REVISIONE
	LOTTO	ZONA	OPERA	TRATTO D'OPERA				
A	1	A02	IF002	0	IM	DK	013	E

Scala: -

DATA	DESCRIZIONE	REV
Gennaio 2016	Emissione	E

CONCEDENTE

CONCESSIONI
AUTOSTRADALI
LOMBARDE

CONCESSIONARIO

Direttore Tecnico:
Ing. Enrico Arini
Referente Tecnico:
Ing. Bilancia Giuseppe

APPROVATO

Il Direttore dei Lavori:
Ing. Francesco Domanico

IMPRESA


RAGGRUPPAMENTO TEMPORANEO IMPRESE:

Mandataria	Mandante	Mandante	Mandante cooptata
STRABAG A.G.	GLF Grandi Lavori Fincosit S.p.A.	Impresa costruzioni Giuseppe Maltauro S.p.A.	STRABAG S.p.A.



PROGETTISTA - PROGETTO ESECUTIVO DI DETTAGLIO

RAGGRUPPAMENTO TEMPORANEO PROGETTISTI:

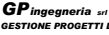Mandataria	Mandante	Mandante	Mandante
 3TI PROGETTI ITALIA INGEGNERIA INTEGRATA S.p.A.	 GP Ingegneria srl GESTIONE PROGETTI DI INGEGNERIA	 3TI PROGETTI ITALIA INGEGNERIA INTEGRATA S.p.A.	Arch. Salvatore Vermiglio

RESPONSABILE DI PROGETTO ED INCARICATO DELL'INTEGRAZIONE FRA LE VARIE PRESTAZIONI:

Ing. Alberto Cecchini



ELABORAZIONE PROGETTUALE

PROGETTISTA:

3TI PROGETTI ITALIA S.p.A.

3TI ITALIA S.p.A.

DIRETTORE TECNICO

Ing. Stefano Luca Possati

Ordine degli Ingegneri

Provincia di Roma n. 20809

Redatto: Muzi

Verificato: Sorge

Approvato: Possati

</



	1	2	3	4	5	6	7	8			
A									A		
B									B		
C									C		
D									D		
E	UTENZA	DENOMINAZIONE									
		SIGLA									
		TIPO	POTENZA TOT.	kW							
		Ue	V	Ib	A						
		COEF. CONTEMP.	COS φ								
	INTERRUTTORE O SEZIONATORE	COSTRUTTORE									
		TIPO									
		N.POLI	In	A							
		Ith	A	Idn	A						
		Im (o curva)	A	Pdi	kA						
FUSIBILE	TIPO										
	CALIBRO		A								
CONTATTORE	TIPO										
	In	A	Pn	kW							
RELE' TERMICO	TIPO										
	TARATURA		A								
F	LINEA DI POTENZA	TIPO CAVO									
		FORMAZIONE									
		LUNGHEZZA		m							
		Iz		A							
		C.d.T.	a In	%	C.d.T.	a Ib	%				
		Zk	mΩ	Zs	mΩ						
		Ik trifase/monof. kA		Ik1 fase/terra	kA						
		NUMERAZIONE MORSETTIERA									
REV.	MODIFICA	DATA	RESP.	IMPIANTO AUTOSTRADA PEDEMONTANA – TRATTA B1 CAB. AGGOTT. V6		OGGETTO Q. SEZ. POMPE 2° PIOGGIA QSEZ–P_B1–V6 SCHEMA ELETTRICO DI POTENZA		DISEG. VERIF. APPR.	S.T. U.S. G.C.	DISEGNO NR 21CV6/QE/14–030	FILE 21QSEZ–P_B1–V6.DWG FOGLIO 5 DI 12 SEGUE 6
1	2	3	4	5	6	7	8				

Q_POMPE



QUADRO POMPE SECONDA PIOGGIA

CAVI PRECABLATI
POTENZA POMPA

6P1
POMPA 1

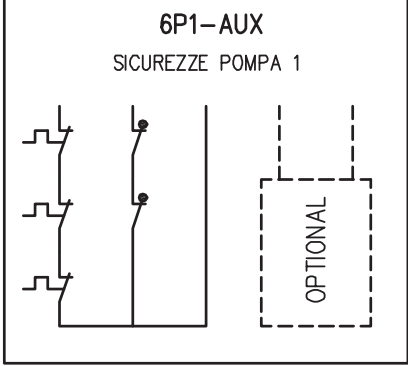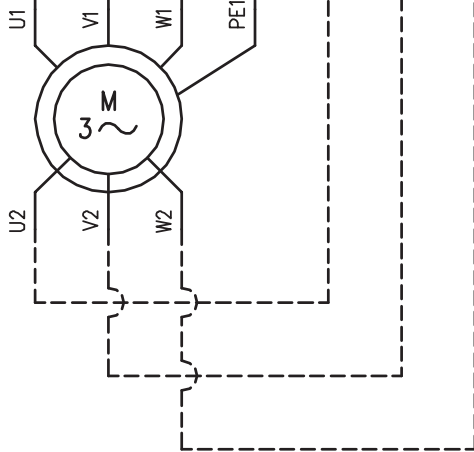

6P2
POMPA 2

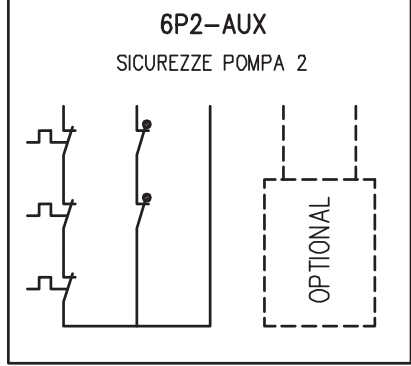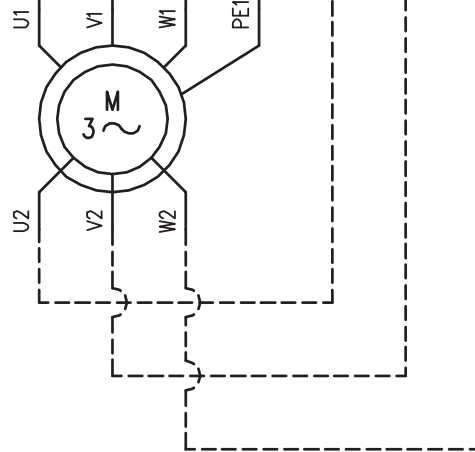

IMPIANTO
AUTOSTRADA PEDEMONTANA – TRATTA B1
CAB. AGGOTT. V6

OGGETTO
Q. SEZ. POMPE 2° PIOGGIA QSEZ-P_B1-V6
SCHEMA ELETTRICO DI POTENZA


DISEG.	S.T.	DISEGNO NR 21CV6/QE/14-030
VERIF.	U.S.	
APPR.	G.C.	

FILE 21QSEZ-P_B1-V6.DWG	
FOGLIO 6	DI 12
SEGUE 7	

REV.	MODIFICA	DATA	RESP.

Q_POMPE

QUADRO POMPE SECONDA PIOGGIA

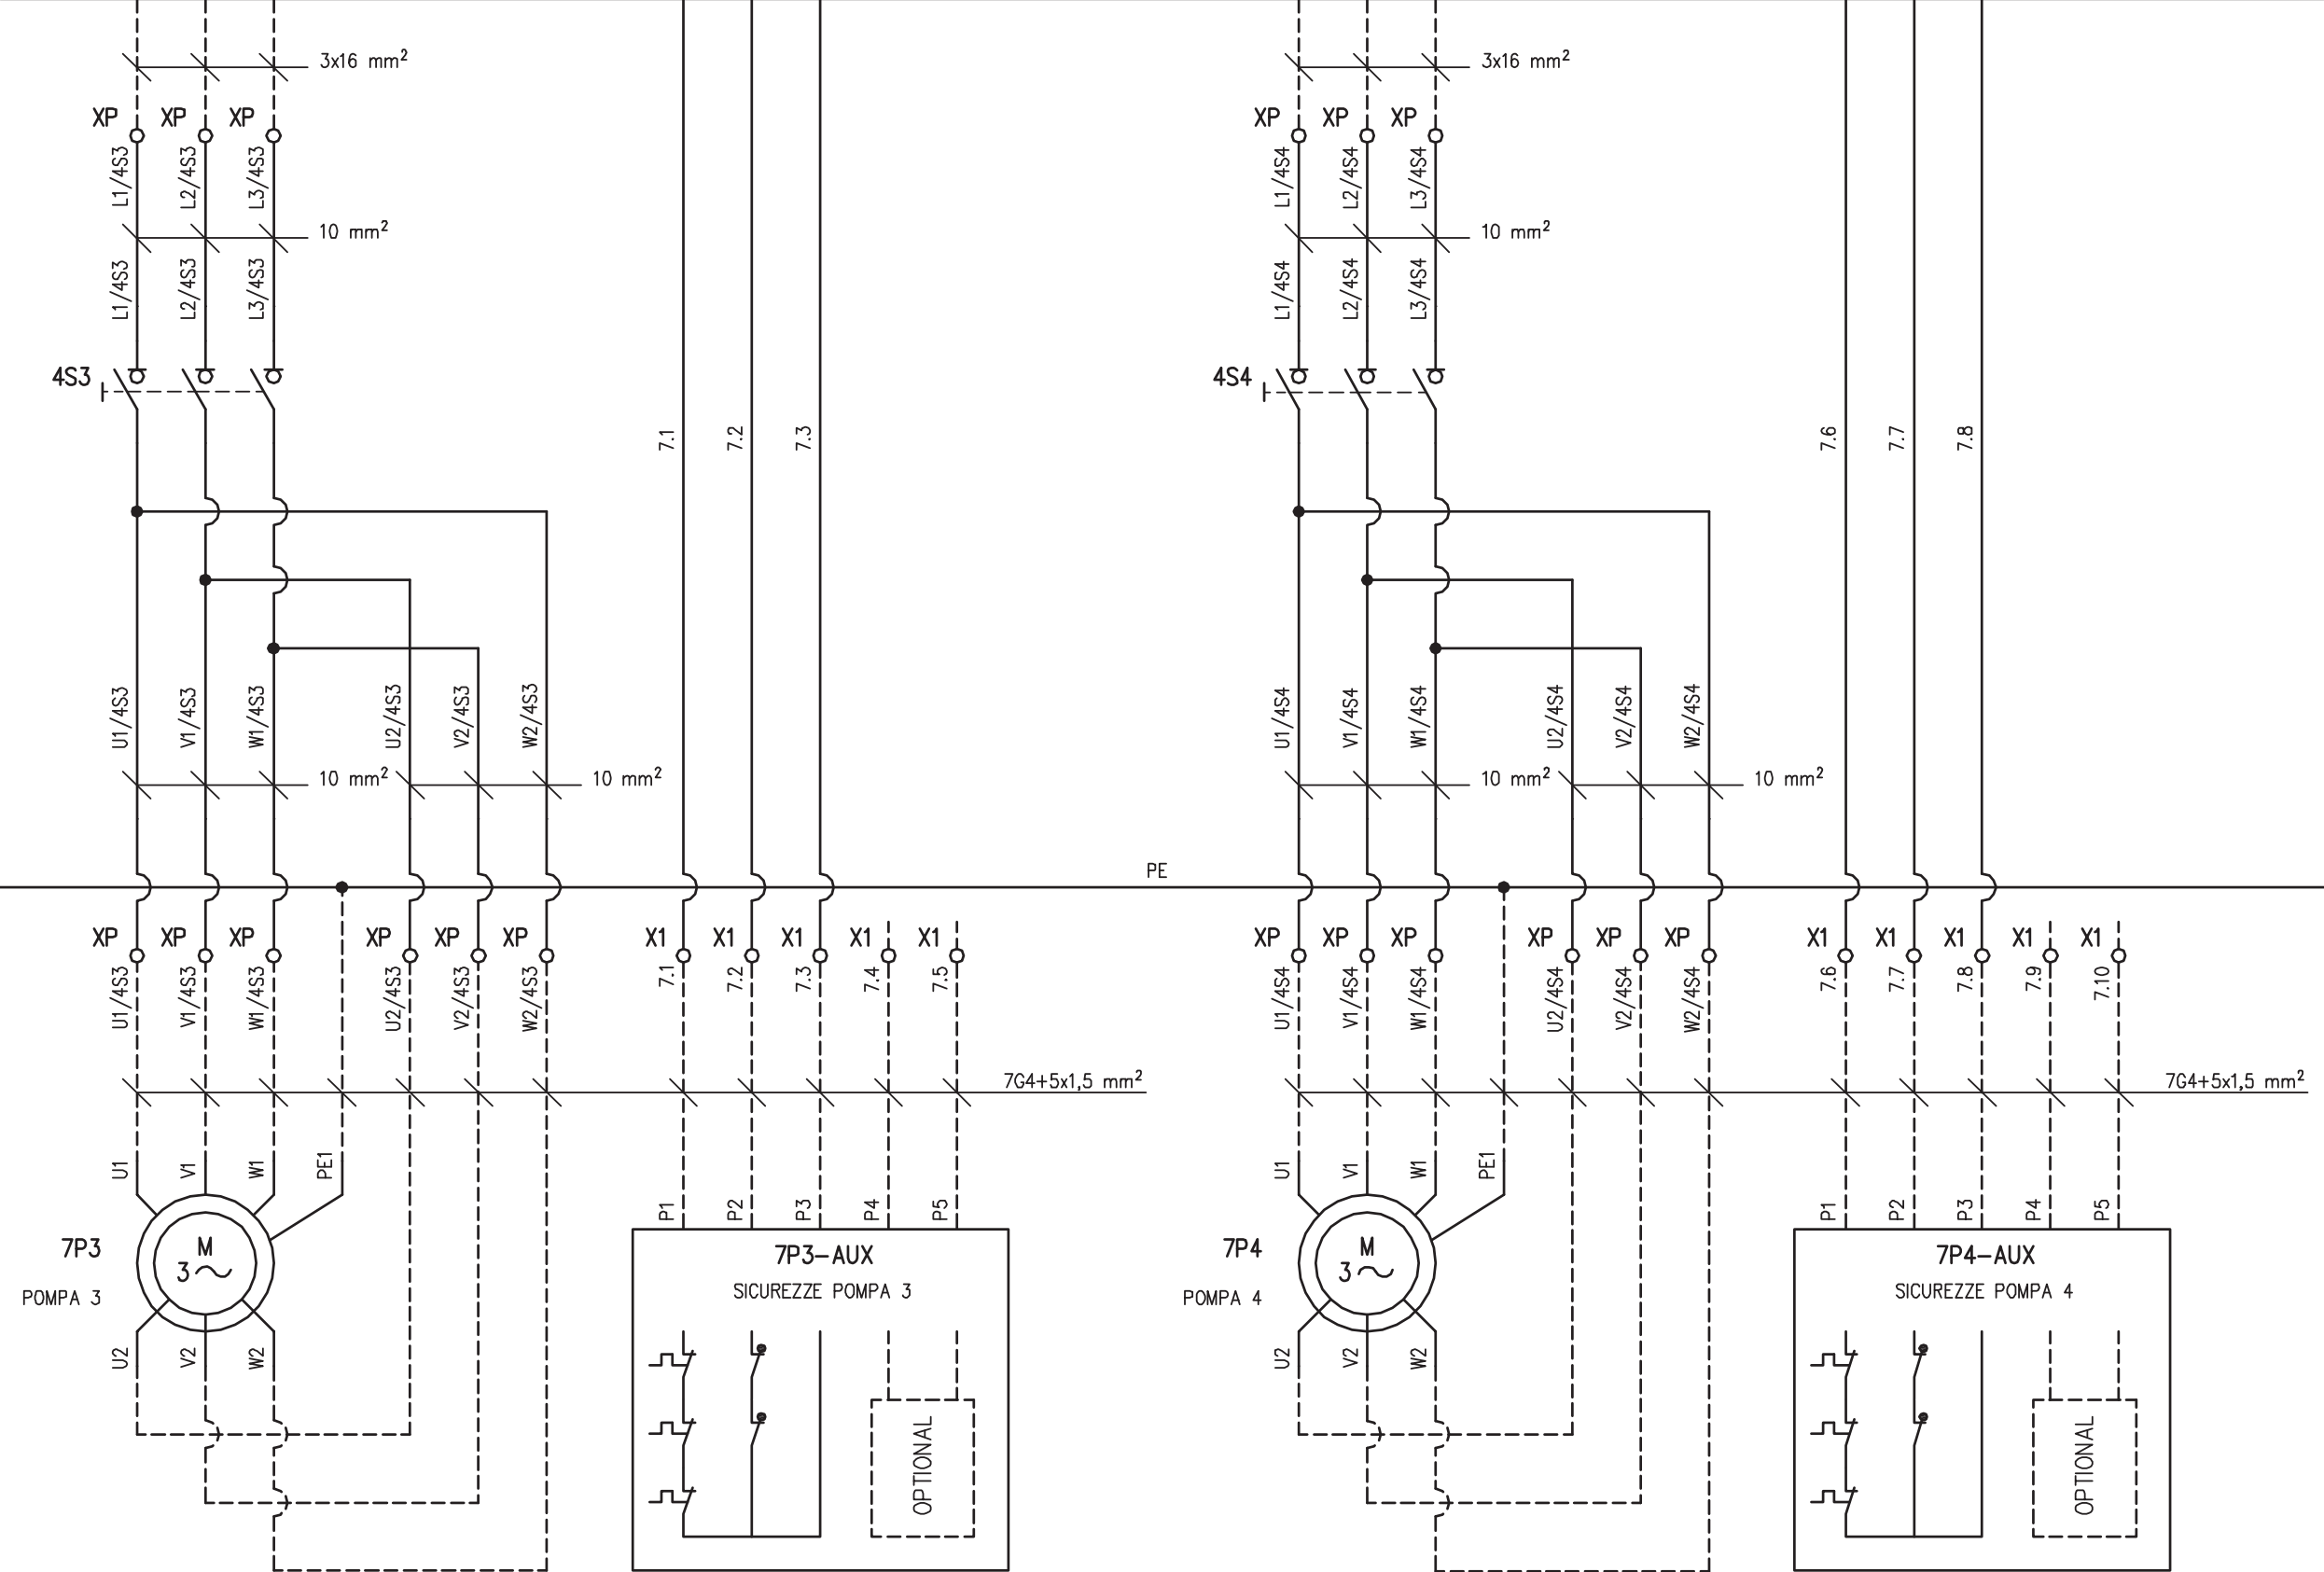

CAVI PRECABLATI
POTENZA POMPA


REV.	MODIFICA	DATA	RESP.

IMPIANTO
AUTOSTRADA PEDEMONTANA – TRATTA B1
CAB. AGGOTT. V6


OGGETTO
Q. SEZ. POMPE 2° PIOGGIA QSEZ–P_B1–V6
SCHEMA ELETTRICO DI POTENZA

DISEG.	S.T.	DISEGNO NR 21CV6/QE/14–030
VERIF.	U.S.	
APPR.	G.C.	

FILE 21QSEZ–P_B1–V6.DWG	
FOGLIO 7	DI 12
SEGUE 8	

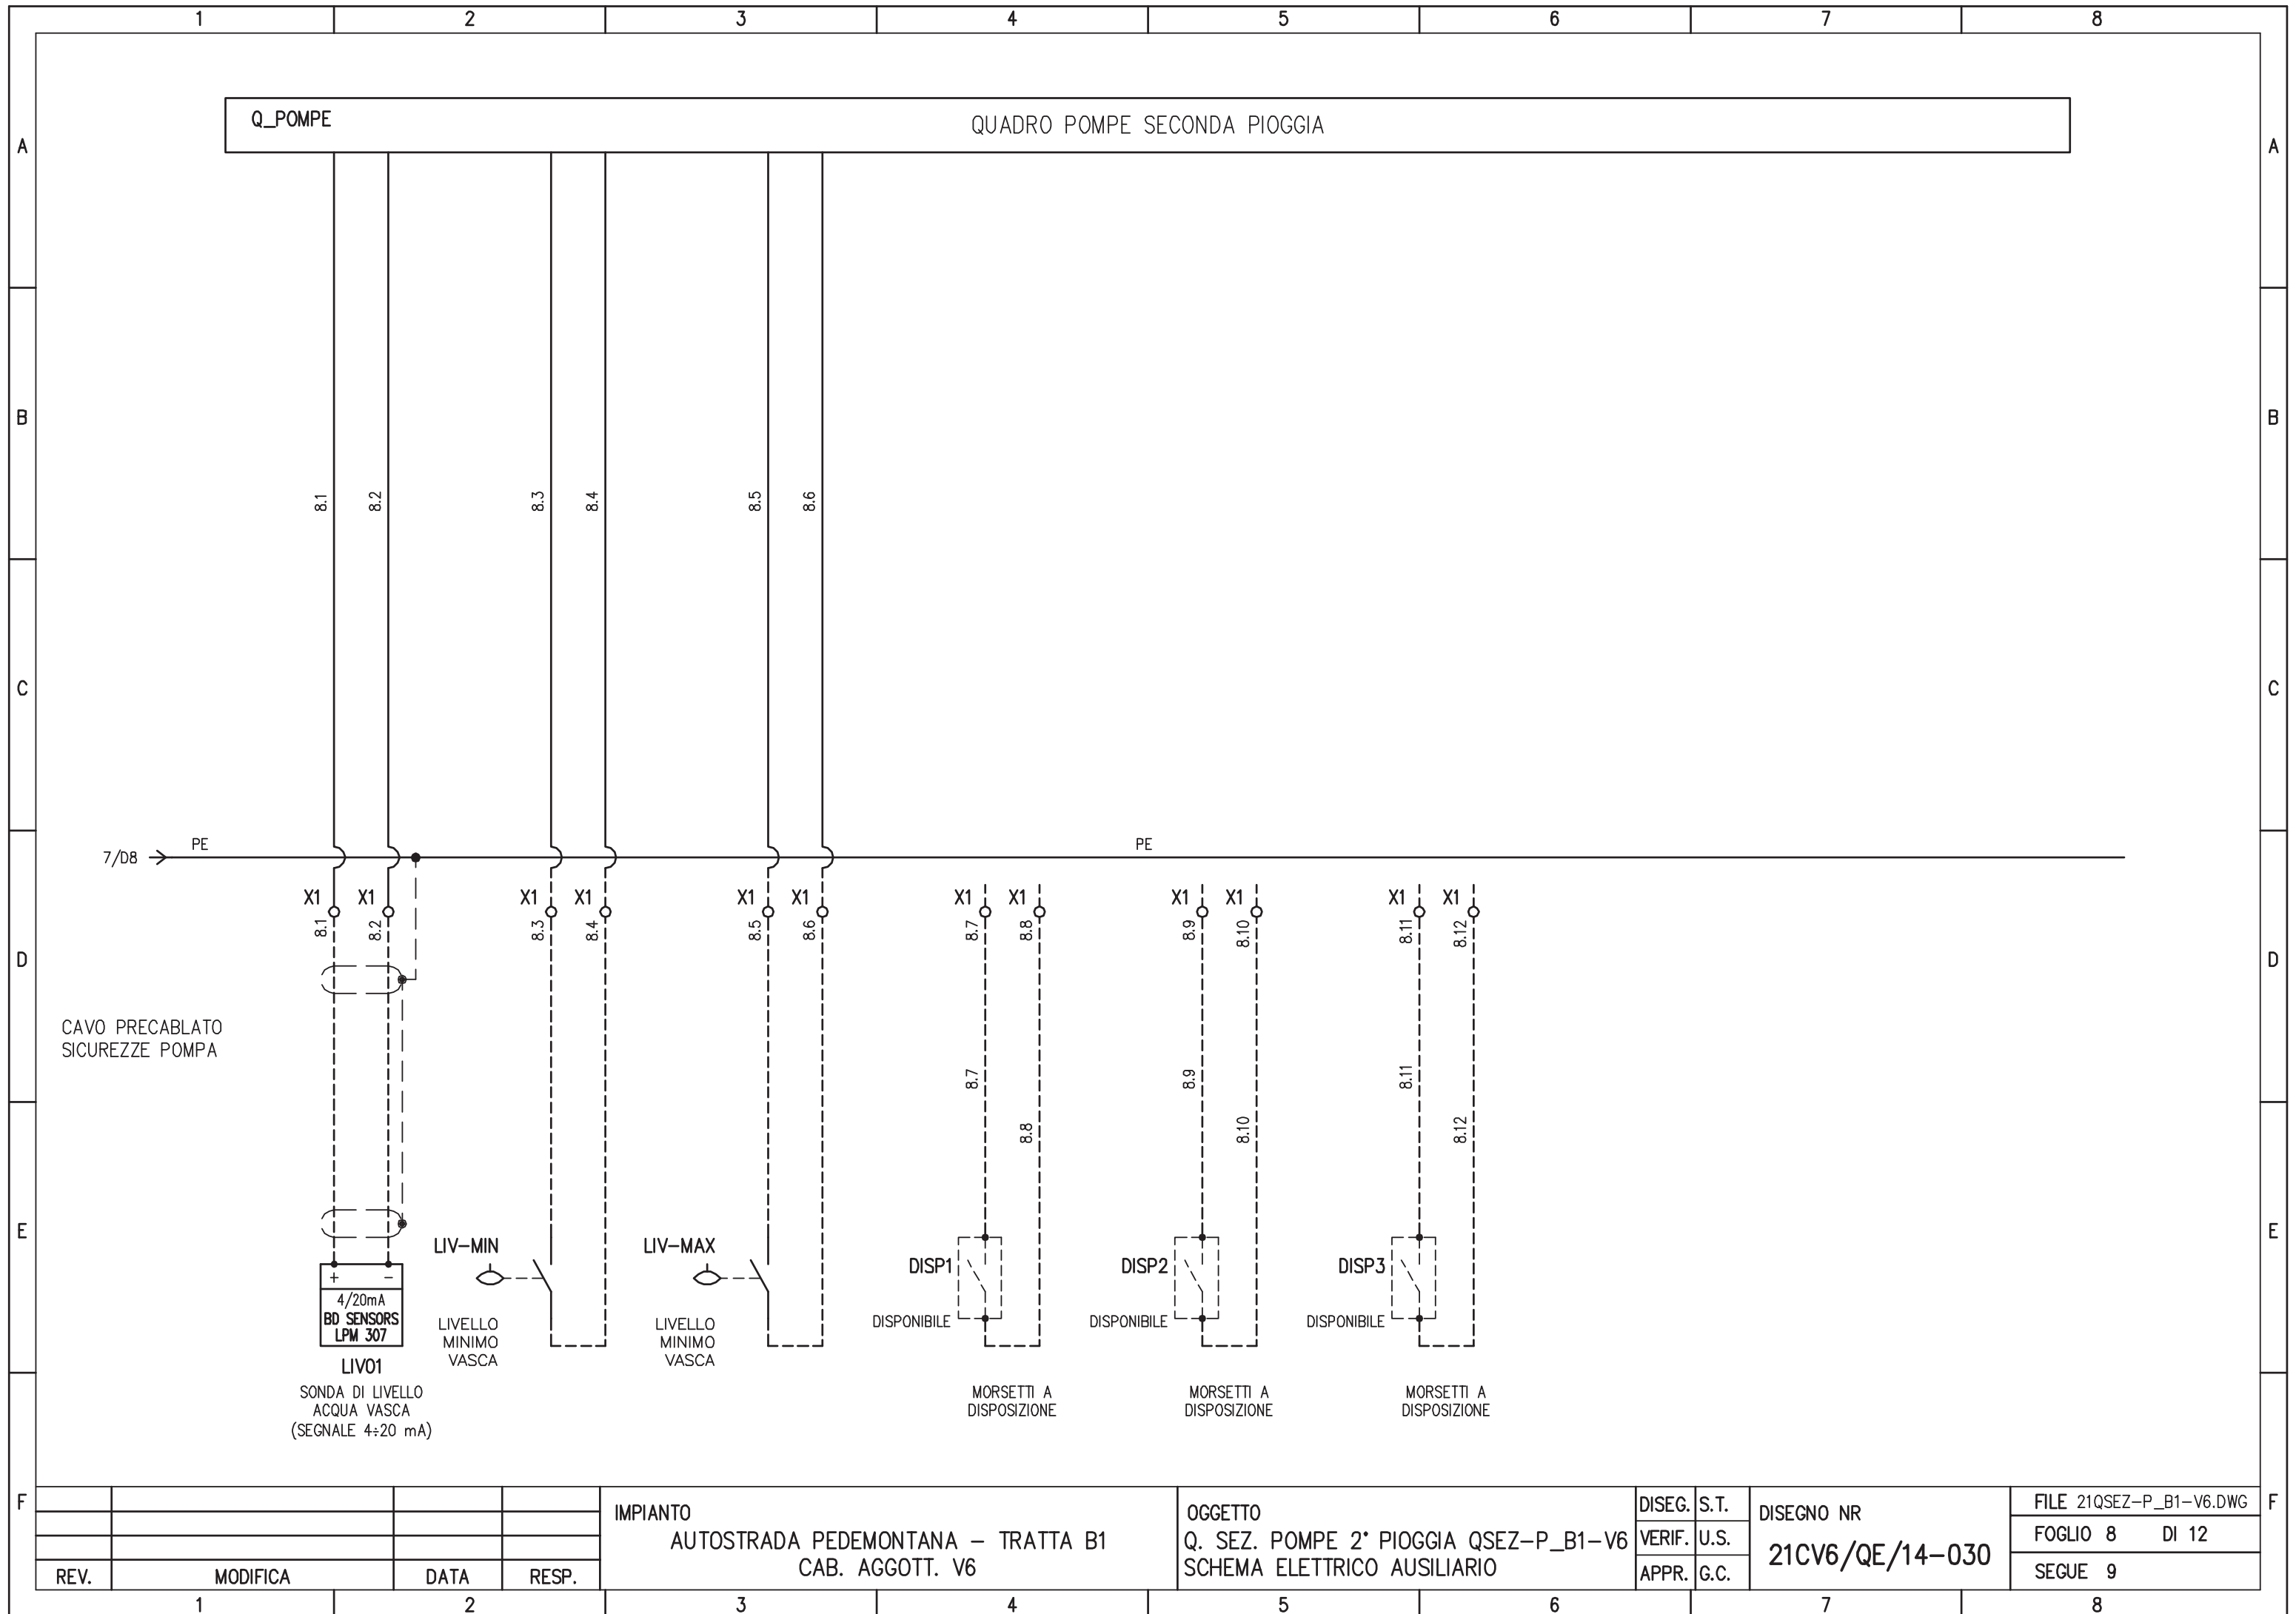

1	2	3	4	5	6	7	8						
PAGINA DISPONIBILE													
A							A						
B							B						
C							C						
D							D						
E							E						
F							F						
				IMPIANTO		OGGETTO		DISEG.	S.T.	DISEGNO NR		FILE 21QSEZ-P_B1-V6.DWG	
				AUTOSTRADA PEDEMONTANA – TRATTA B1		Q. SEZ. POMPE 2° PIOGGIA QSEZ-P_B1-V6		VERIF.	U.S.	21CV6/QE/14-030		FOGLIO 9 DI 12	
REV.		MODIFICA		DATA		RESP.		APPR.	G.C.			SEGUE 10	
1	2	3	4	5	6	7	8						

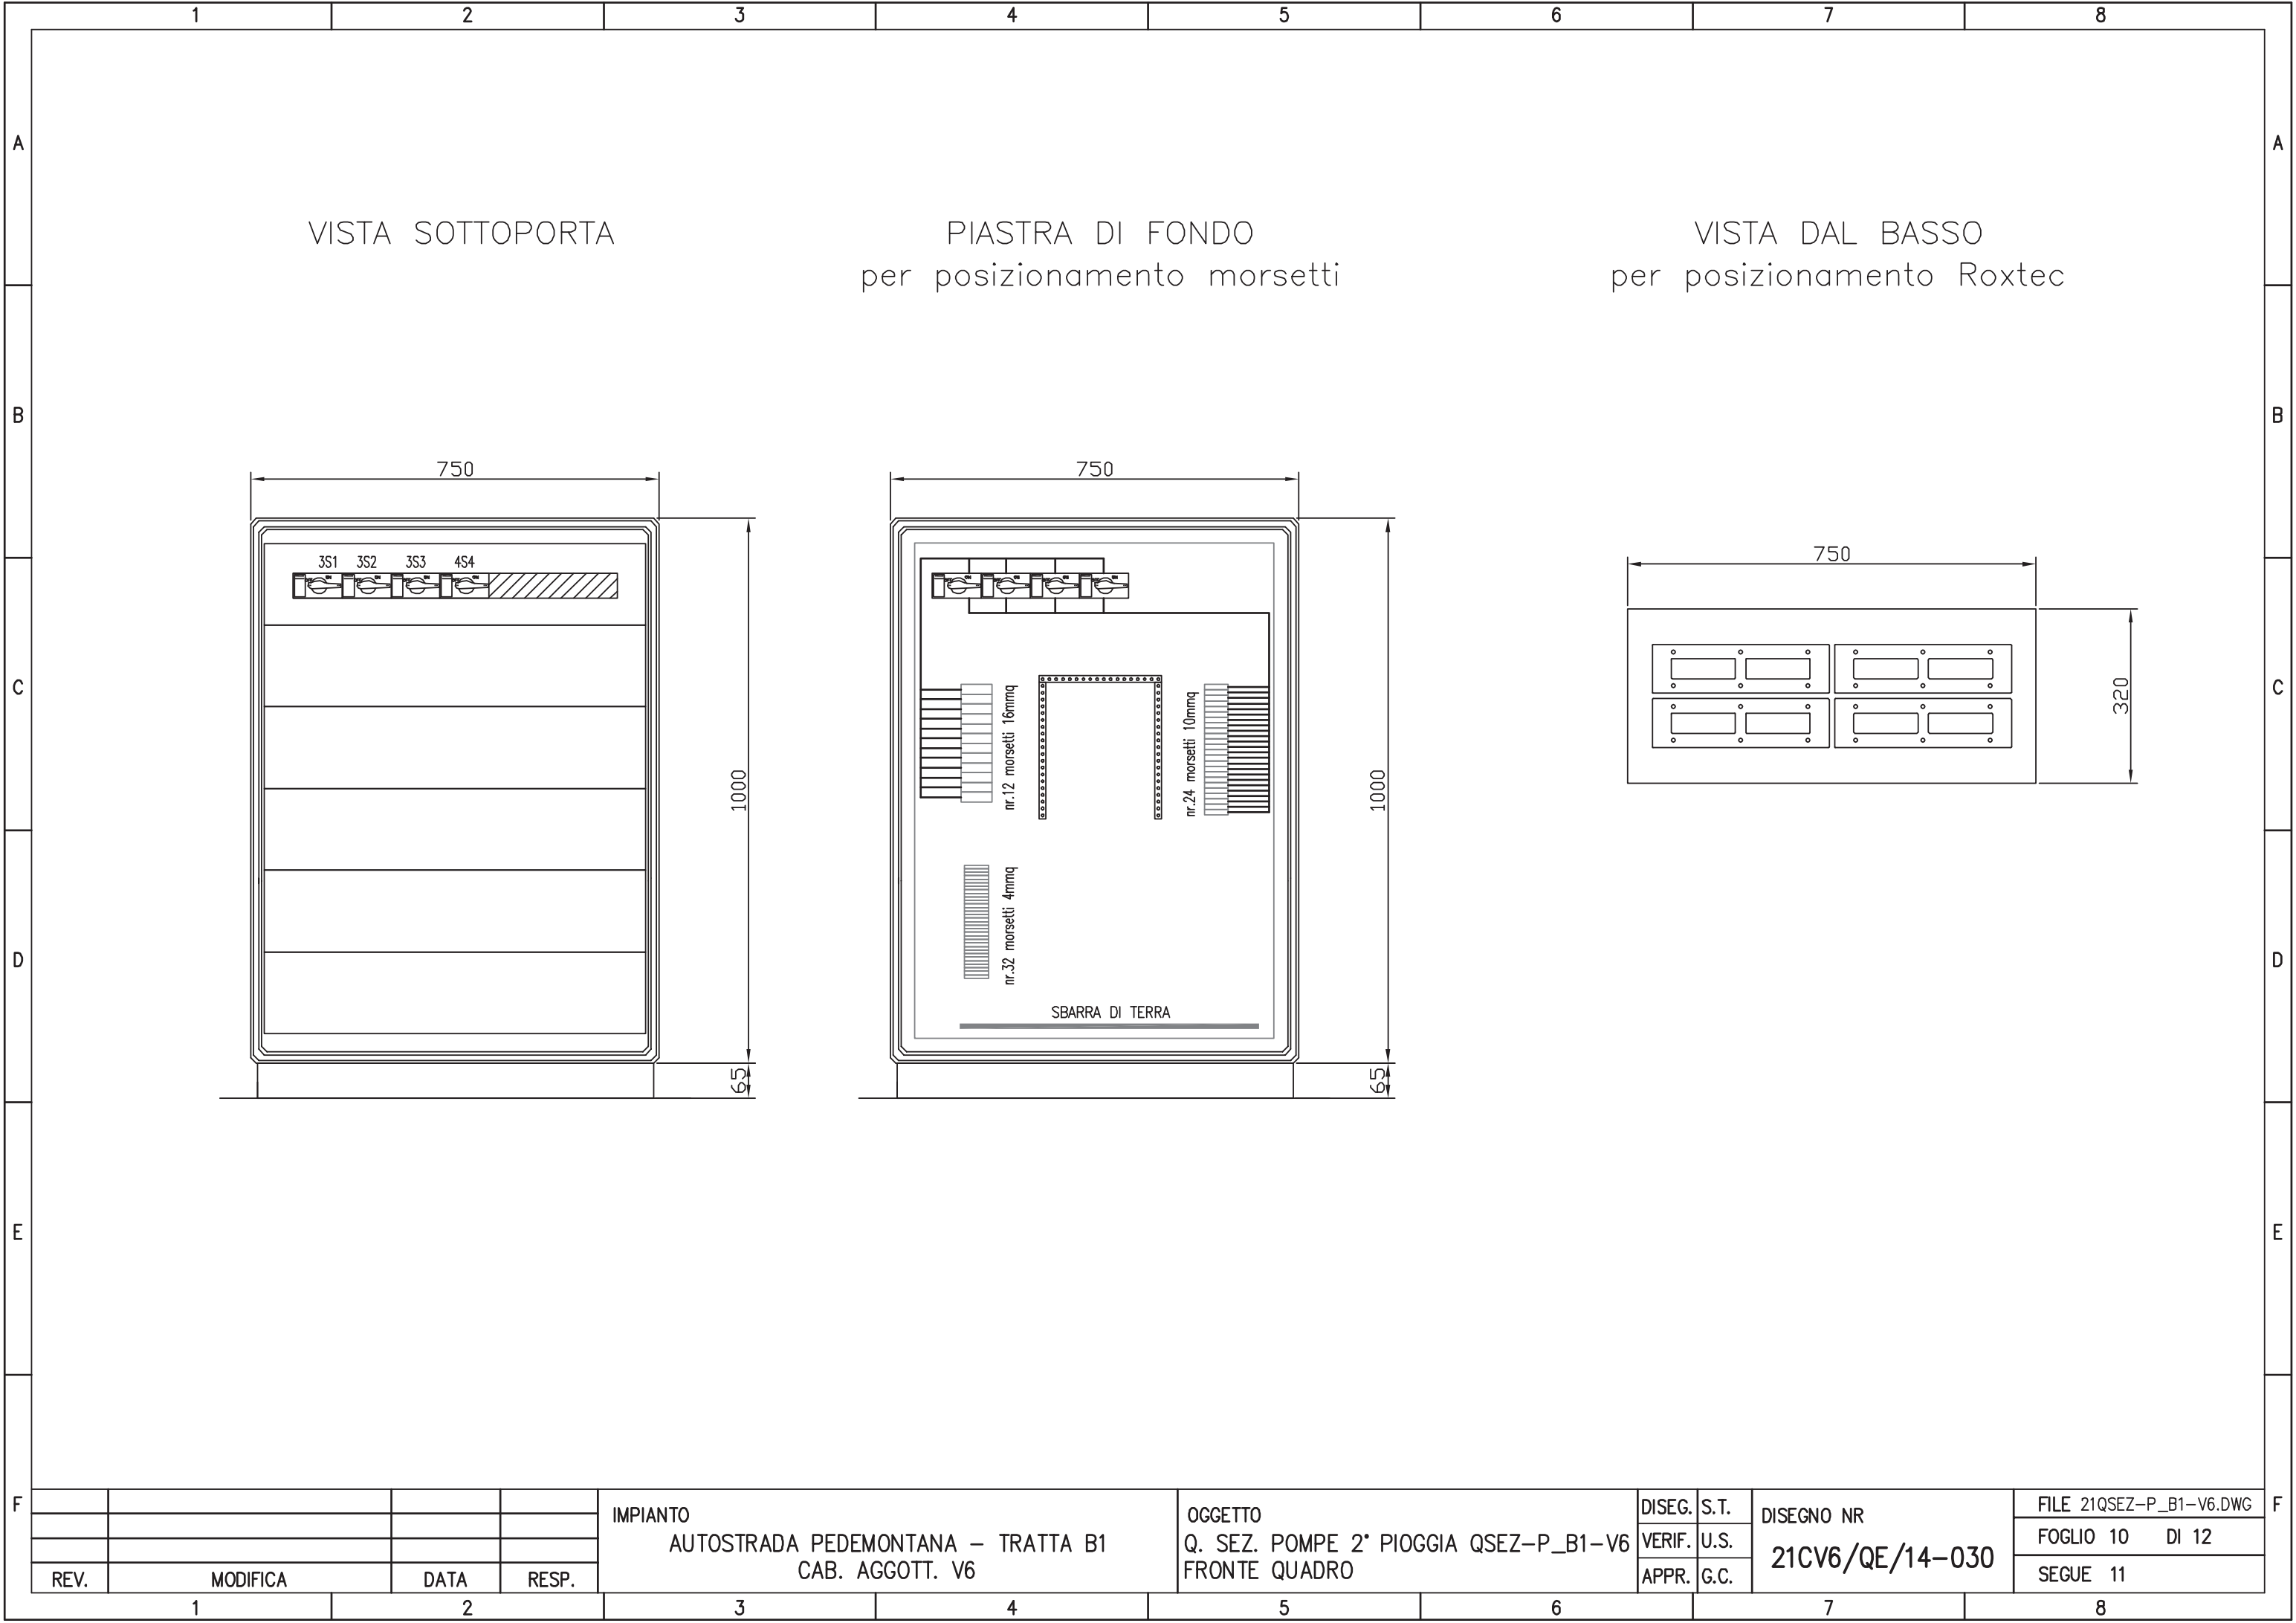

1		2		3		4		5		6		7		8	
A		B		C		D		E		F		A		B	

[illegible]