CABINA CE001

Q_IL/1

N.B. DISTANZE CABINA–IMBOCCHI

- DISTANZA CABINA CE001 (CABINA MT/BT LOMAZZO) IMBOCCO FORNICE OVEST–LATO 1 L=280m
- DISTANZA CABINA CE001 (CABINA MT/BT LOMAZZO) IMBOCCO FORNICE OVEST–LATO 2 L=300m

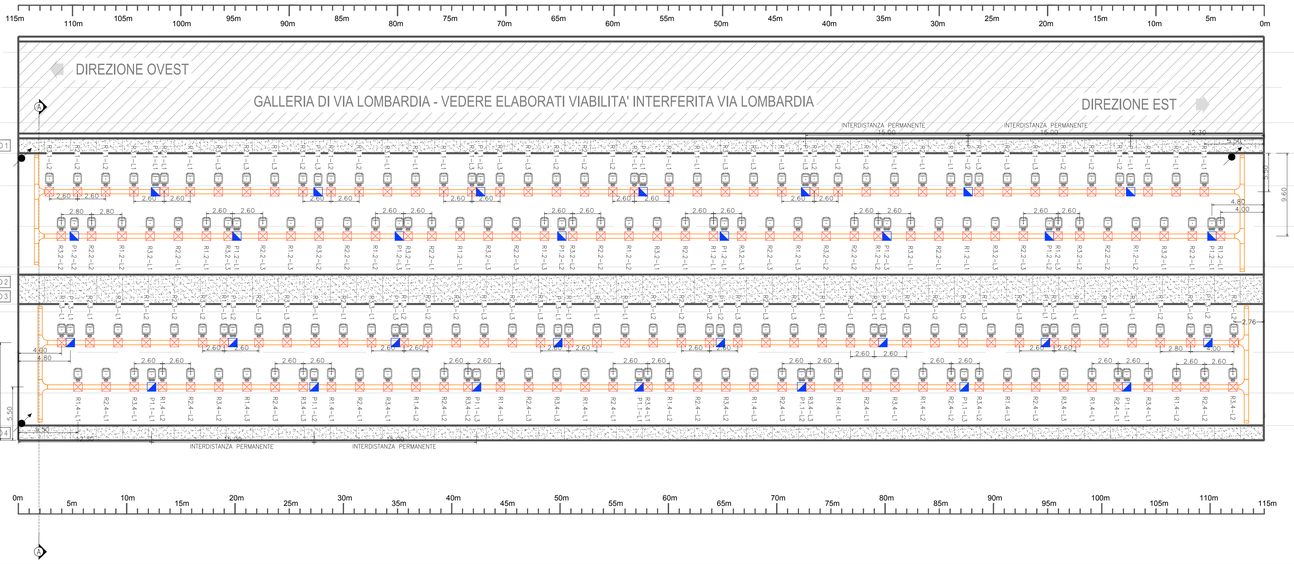

N.B. DISTANZE CABINA–IMBOCCHI

- DISTANZA CABINA CE001 (CABINA MT/BT LOMAZZO) IMBOCCO FORNICE EST–LATO 3 L=310m
- DISTANZA CABINA CE001 (CABINA MT/BT LOMAZZO) IMBOCCO FORNICE EST–LATO 4 L=330m

LEGENDA

	COPPIA DI APPARECCHI ILLUMINANTI A LED PER CIRCUITO PERMANENTE DA 110W CAD. CORPO IN ALLUMINIO, ALIMENTATORE ELETTRONICO AD ALTE PRESTAZIONI, DURATA SUPERIORE A 100.000 ORE, DISSIPATORE DI CALORE, MODULO DI GESTIONE E MISURA STATO APPARECCHIO CON TECNOLOGIA AD ONDE CONVOGLIATE. CLASSE II – IP65
	APPARECCHIO ILLUMINANTE A LED PER CIRCUITO DI RINFORZO FINO A 350W CORPO IN ALLUMINIO, ALIMENTATORE ELETTRONICO AD ALTE PRESTAZIONI, DURATA SUPERIORE A 100.000 ORE, DISSIPATORE DI CALORE, MODULO DI GESTIONE E MISURA STATO APPARECCHIO CON TECNOLOGIA AD ONDE CONVOGLIATE. CLASSE II – IP65
	CASSETTA DI DERIVAZIONE CON MORSETTI A PERFORAZIONE DI ISOLANTE, IN LEGA SPECIALE DI ALLUMINIO CON TRATTAMENTO ANTICORROSIVO E VERNICIATURA INTERNA ED ESTERNA ATOSSICA, CLASSE ISOLAMENTO II, RESITENZA AL FUOCO 850°C–90 MINUTI
	RISALITA CAVI ILLUMINAZIONE IN VOLTA
	CANALINA PASSAGGIO CAVI IMPIANTO DI ILLUMINAZIONE 200×60 AISI 304
	SONDA DI LUMINANZA DI VELO
	CAVO ALIMENTAZIONE APPARECCHI ILLUMINANTI PERMANENTI
	CAVO ALIMENTAZIONE APPARECCHI ILLUMINANTI RINFORZI
	CAVO SEGNALI PER SONDA DI LUMINANZA DI VELO

CABINA CE001

Q_IL/1

N.B. DISTANZE CABINA–IMBOCCHI

- DISTANZA CABINA CE001 (CABINA MT/BT LOMAZZO) IMBOCCO FORNICE OVEST–LATO 1 L=280m
- DISTANZA CABINA CE001 (CABINA MT/BT LOMAZZO) IMBOCCO FORNICE OVEST–LATO 2 L=300m

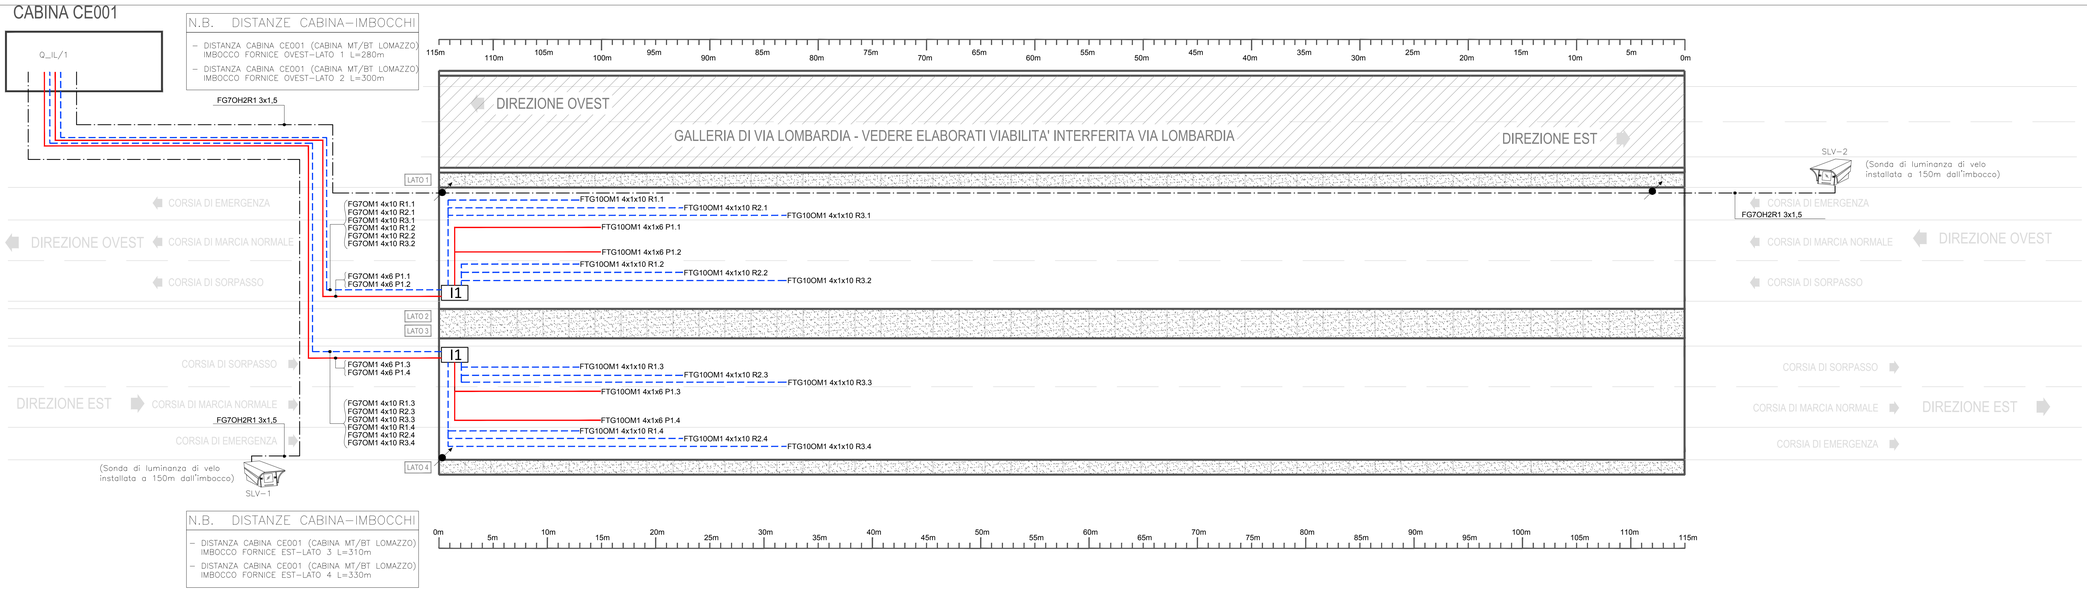

N.B. DISTANZE CABINA–IMBOCCHI

- DISTANZA CABINA CE001 (CABINA MT/BT LOMAZZO) IMBOCCO FORNICE EST–LATO 3 L=310m
- DISTANZA CABINA CE001 (CABINA MT/BT LOMAZZO) IMBOCCO FORNICE EST–LATO 4 L=330m

IDENTIFICAZIONE CIRCUITI

CIRCUITI PERMANENTI PER SIMBOLO VEDI LEGENDA APPARECCHI	CIRCUITI DI RINFORZO PER SIMBOLO VEDI LEGENDA APPARECCHI
PERMANENTE SOTTO UPS / LATO GALLERIA / P1/L1 / NUMERO DELLA FASE (L1/L2/L3)	LATO GALLERIA / NUMERO CIRCUITO / R1.1/L1 / RINFORZO / NUMERO DELLA FASE (L1/L2/L3)

QUADRO D'UNIONE GALLERIA ARTIFICIALE LOMAZZO

◄— OVEST EST —►

TAVOLA 1

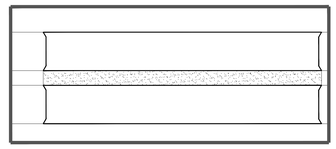

SEZIONE TRASVERSALE A–A Scala 1:50

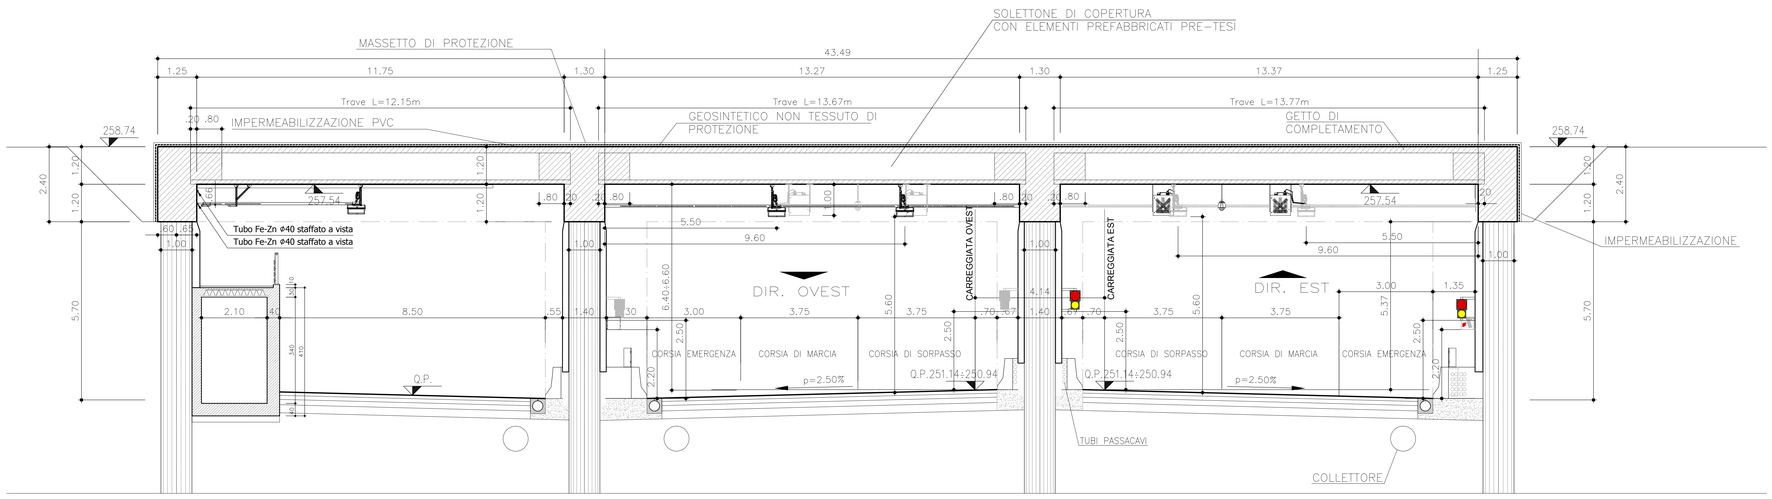

MATRICE DI REVISIONE

REV	DATA	DESCRIZIONE MODIFICA

N.B.: LA TAVOLA SOSTITUISCE QUELLA RELATIVA AL CODICE E DEL PROGETTO ESECUTIVO

CONCESSIONI AUTOSTRADALI LOMBARDE — Autostrada Pedemontana Lombarda

COLLEGAMENTO AUTOSTRADALE
DALMINE - COMO - VARESE - VALICO DEL GAGGIOLO E OPERE AD ESSO CONNESSE
CODICE C.U.P. F118900270087

TRATTE B1, B2, C, D, TRVA13+14, GREENWAY

AS BUILT

TRATTA B1
IMPIANTI
GALLERIA ARTIFICIALE LOMAZZO
PLANIMETRIA CON UBICAZIONE IMPIANTO DI ILLUMINAZIONE

IDENTIFICAZIONE ELABORATO
CODICE PROGETTO: F00107B

FASE PROGETTUALE	LOTTO	ZONA	OPERA	TRATTO OPERA	AMBITO	TIPO ELABORATO	PROGRESSIVO	REVISIONE
A	1	A02	IE004	0	IM	PL	002	E

Scala: 1:200

DATA	DESCRIZIONE	REV
Dicembre 2015	Emissione	E

CONCEDENTE: CONCESSIONI AUTOSTRADALI LOMBARDE

CONCESSIONARIO: Autostrada Pedemontana Lombarda — Direttore Tecnico: Ing. Enrico Arlei; Referente Tecnico: Ing. Giuseppe Bilancia

APPROVATO: Autostrada Pedemontana Lombarda — Il Direttore dei Lavori: Ing. Francesco Domanico

IMPRESA
RAGGRUPPAMENTO TEMPORANEO IMPRESE:
Mandataria STRABAG A.G. — Mandante GLF Grandi Lavori Fincosit S.p.A. — Mandante Impresa costruzioni Giuseppe Maltauro S.p.A. — Mandante cooptata STRABAG S.p.A.

PROGETTISTA - PROGETTO ESECUTIVO DI DETTAGLIO
RAGGRUPPAMENTO TEMPORANEO PROGETTISTI:
Mandataria 3TI PROGETTI ITALIA — Mandante GP Ingegneria — Mandante Studio Associato Cecchini — Mandante Arch. Salvatore Venuglio

RESPONSABILE DI PROGETTO ED INCARICATO DELL'INTEGRAZIONE FRA LE VARIE PRESTAZIONI:
Ing. Alberto Cecchini

ORDINE DEGLI INGEGNERI PROV. ROMA — Ing. ALBERTO CECCHINI — 15158

ELABORAZIONE PROGETTUALE
PROGETTISTA:
3TI PROGETTI ITALIA S.p.A.

3TI ITALIA S.p.A.
DIRETTORE TECNICO
Ing. Stefano Luca Possati
Ordine degli Ingegneri
Provincia di Roma n. 20809

Redatto: Muzi — Verificato: Sorge — Approvato: Possati