POZZETO LATO CORSIA DI SORPASSO
VISTA IN SEZIONE LONGITUDINALE

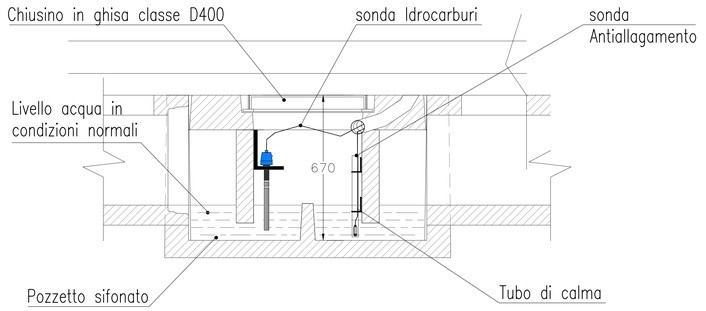

VISTA IN PIANTA

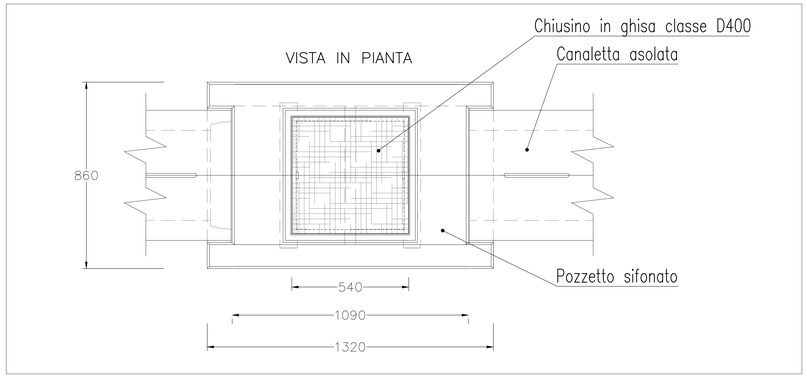

LEGENDA

	QUADRO ELETTRICO Q_CA UBICATO NELLA CABINA ELETTRICA DI GALLERIA
	SENSORE CAPACITIVO DI RILEVAMENTO SVERSAMENTO LIQUIDI PERICOLOSI UBICATO NELLE CADITOIE DI GALLERIA
	SENSORE PIEZORESISTIVO PER IL RILEVAMENTO DEGLI ALLAGAMENTI IN GALLERIA UBICATO IN POSIZIONE BARICENTRICA
	CAVO SEGNALE ANALOGICO
	CAVO COMANDO E SEGNALI DIGITALI
	CAVO ALIMENTAZIONE

CABINA CE001

QUADRO Q_CA

N.B. DISTANZE CABINA–IMBOCCHI

- DISTANZA CABINA CE001 (CABINA MT/BT LOMAZZO) IMBOCCO FORNICE OVEST–LATO 1 L=280m
- DISTANZA CABINA CE001 (CABINA MT/BT LOMAZZO) IMBOCCO FORNICE OVEST–LATO 2 L=300m

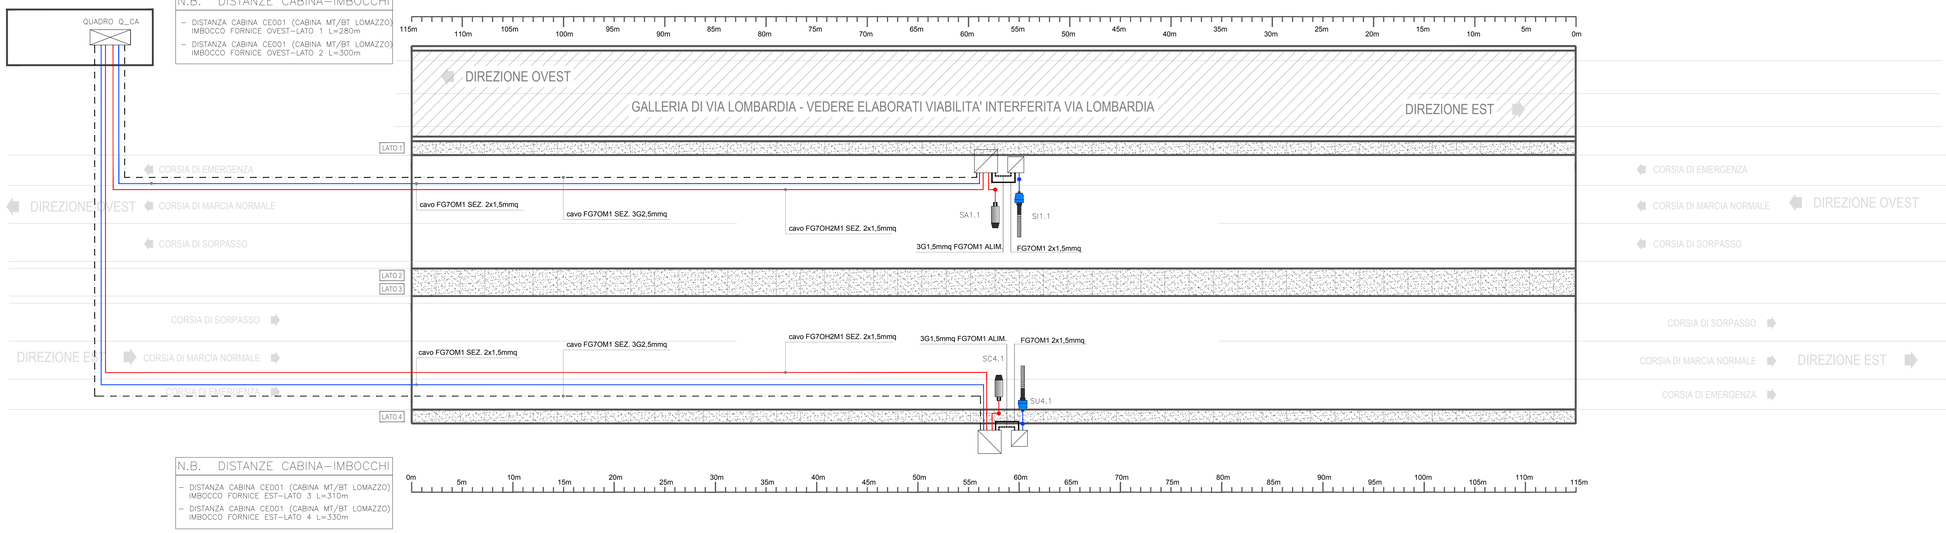

N.B. DISTANZE CABINA–IMBOCCHI

- DISTANZA CABINA CE001 (CABINA MT/BT LOMAZZO) IMBOCCO FORNICE EST–LATO 3 L=310m
- DISTANZA CABINA CE001 (CABINA MT/BT LOMAZZO) IMBOCCO FORNICE EST–LATO 4 L=330m

QUADRO D'UNIONE GALLERIA ARTIFICIALE LOMAZZO

◄— OVEST EST —►

TAVOLA 1

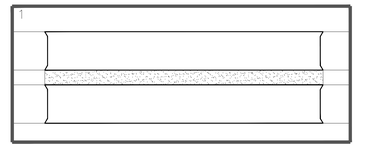

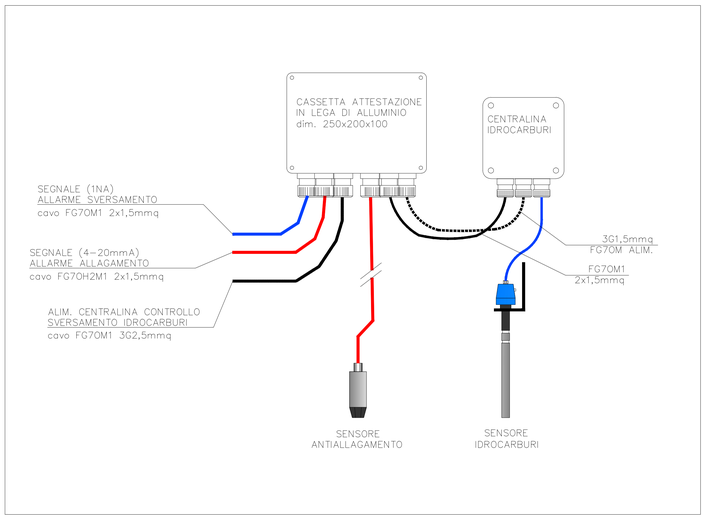

MATRICE DI REVISIONE

REV	DATA	DESCRIZIONE MODIFICA

N.B.: LA TAVOLA SOSTITUISCE QUELLA RELATIVA AL CODICE E DEL PROGETTO ESECUTIVO

CONCESSIONE AUTOSTRADALI LOMBARDE — Autostrada Pedemontana Lombarda

COLLEGAMENTO AUTOSTRADALE
DALMINE - COMO - VARESE - VALICO DEL GAGGIOLO E OPERE AD ESSO CONNESSE
CODICE C.U.P. F11B06002270007

TRATTE B1, B2, C, D, TRVA13+14, GREENWAY

AS BUILT

TRATTA B1

IMPIANTI

GALLERIA ARTIFICIALE LOMAZZO

PLANIMETRIA CON UBICAZIONE SENSORI DI ALLAGAMENTO E IMPIANTO SVERSAMENTO LIQUIDI

IDENTIFICAZIONE ELABORATO

CODICE PROGETTO: F0101TB

WBS								
FASE PROGETTUALE	LOTTO	ZONA	OPERA	TRATTO D'OPERA	AMBITO	TIPO ELABORATO	PROGRESSIVO	REVISIONE
A	1	A22	IS004	0	IM	PL	004	E

Scala: 1:200

DATA	DESCRIZIONE	REV
Dicembre 2015	Emissione	E

IMPRESA

RAGGRUPPAMENTO TEMPORANEO IMPRESE:

Mandataria: STRABAG A.G. — Mandante: GLF Grandi Lavori Fincosit S.p.A. — Mandante: Impresa costruzioni Giuseppe Maltauro S.p.A. — Mandante cooptata: STRABAG S.p.A.

PROGETTISTA - PROGETTO ESECUTIVO DI DETTAGLIO

RAGGRUPPAMENTO TEMPORANEO PROGETTISTI:

Mandataria: 3TI PROGETTI ITALIA — Mandante: GP Ingegneria — Mandante: Arch. Salvatore Vermiglio

RESPONSABILE DI PROGETTO ED INCARICATO DELL'INTEGRAZIONE FRA LE VARIE PRESTAZIONI:
Ing. Alberto Cecchini

CONCEDENTE

CONCESSIONE AUTOSTRADALI LOMBARDE

CONCESSIONARIO

Autostrada Pedemontana Lombarda — Direttore Tecnico: Ing. Enrico Aves; Referente Tecnico: Ing. Giuseppe Bianca

APPROVATO:

Autostrada Pedemontana Lombarda — Il Direttore dei Lavori: Ing. Francesco Domenico

ELABORAZIONE PROGETTUALE

PROGETTISTA:
3TI PROGETTI ITALIA S.p.A

3TI ITALIA S.p.A.
DIRETTORE TECNICO
Ing. Stefano Luca Possati
Ordine degli Ingegneri
Provincia di Rosa n. 2089

Redatto: Muzi — Verificato: Sorge — Approvato: Possati