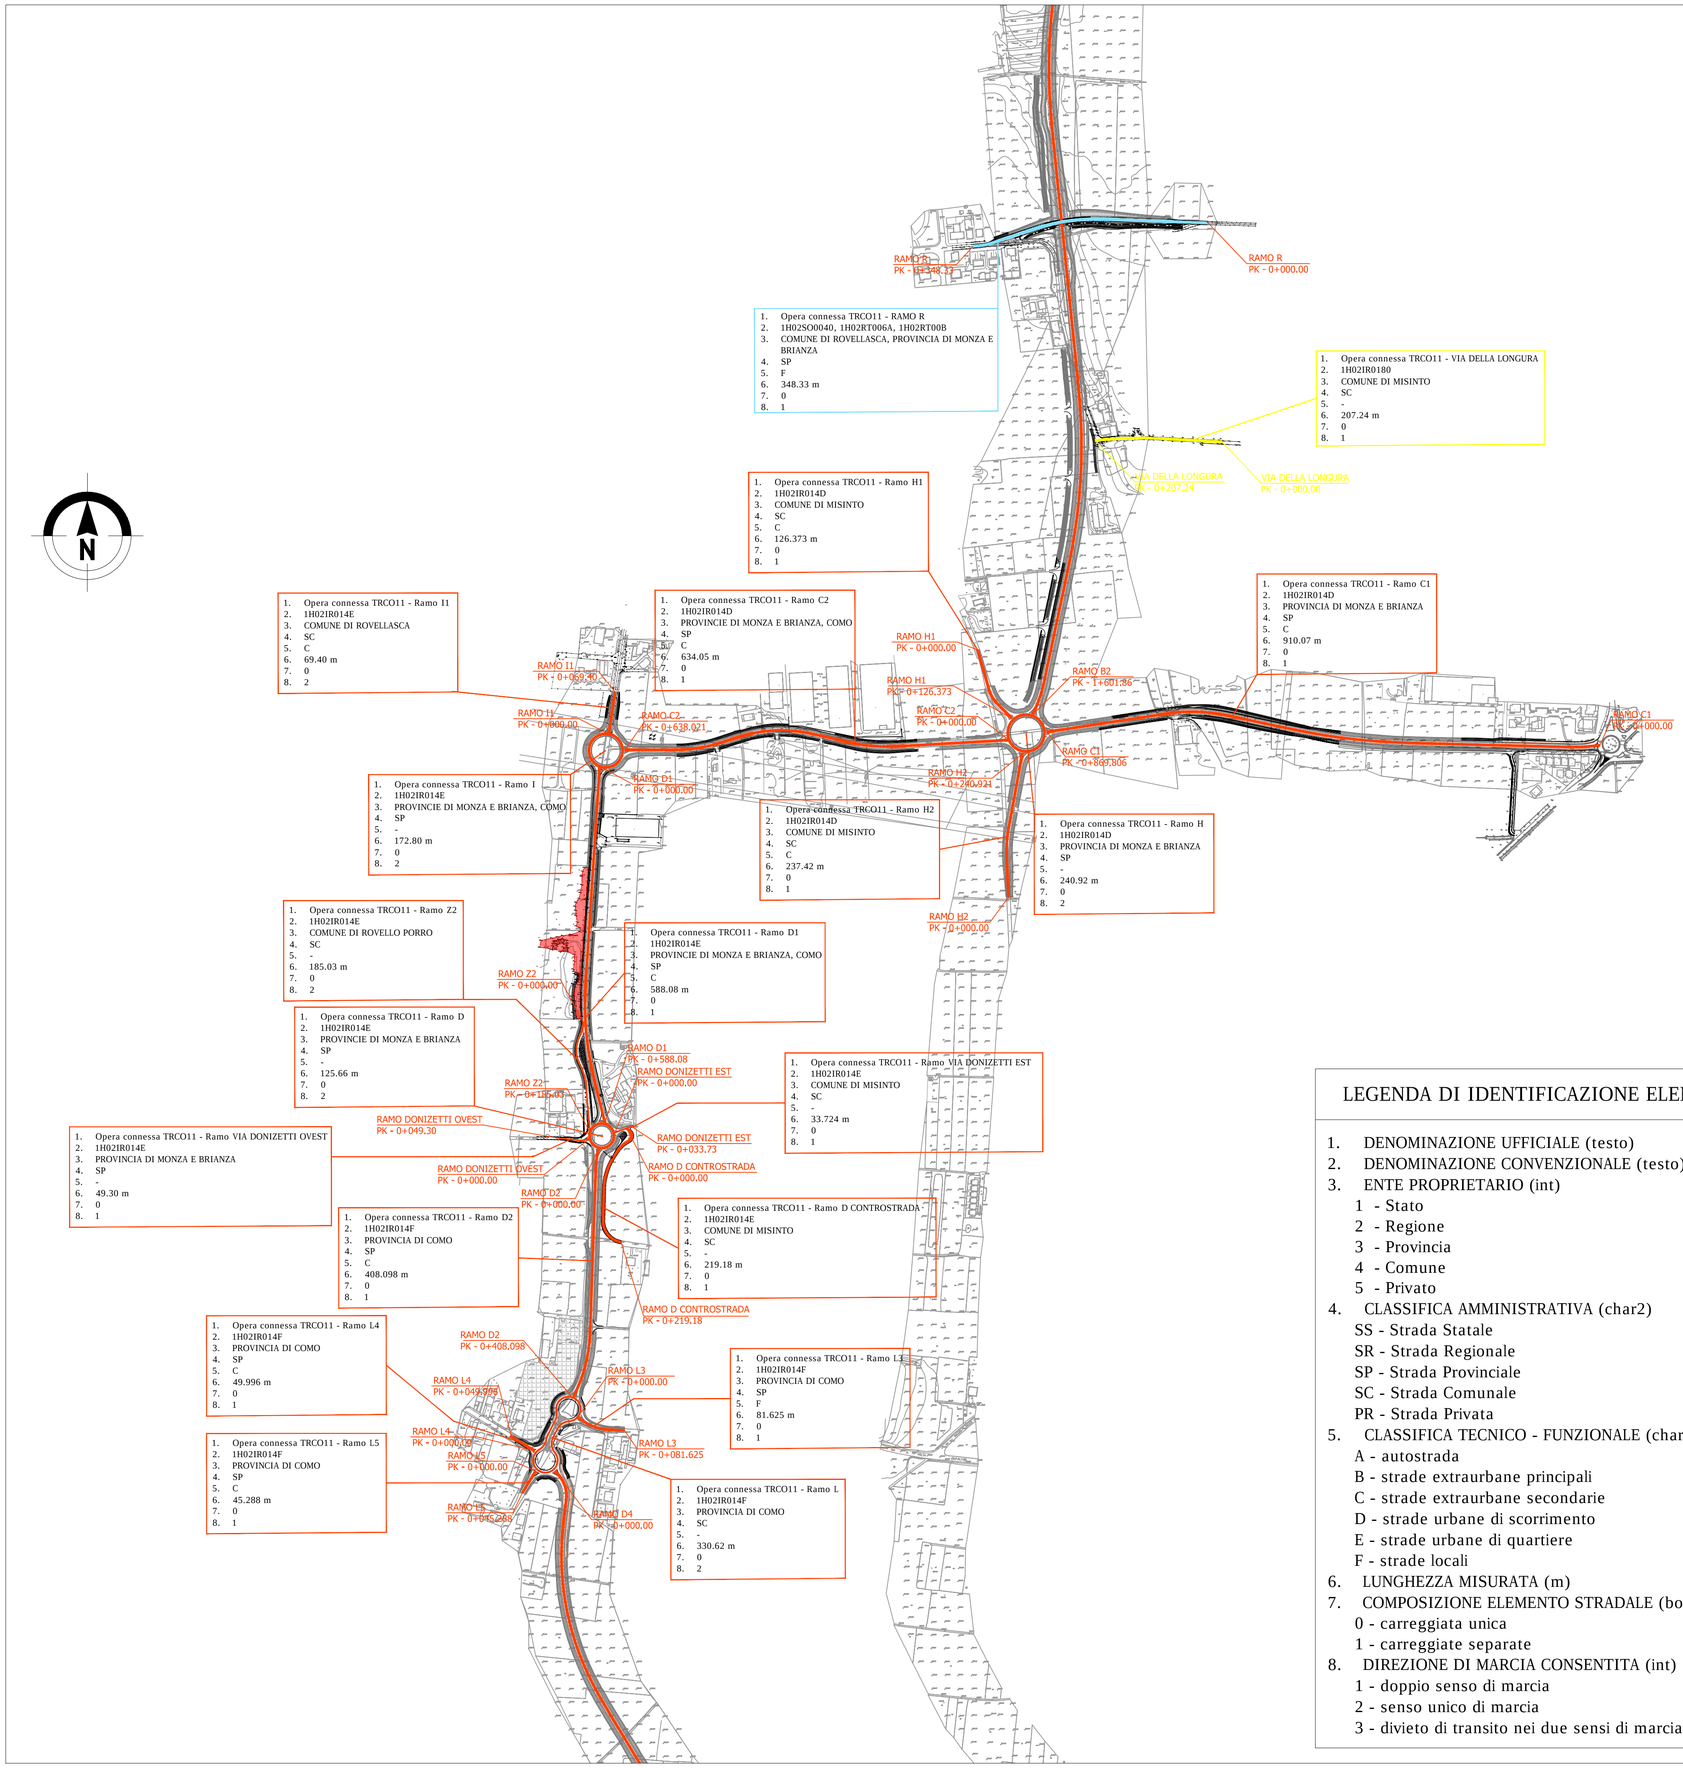

LEGENDA DI IDENTIFICAZIONE ELEMENTO STRADALE

1. DENOMINAZIONE UFFICIALE (testo)
2. DENOMINAZIONE CONVENZIONALE (testo)
3. ENTE PROPRIETARIO (int)
   - 1 - Stato
   - 2 - Regione
   - 3 - Provincia
   - 4 - Comune
   - 5 - Privato
4. CLASSIFICA AMMINISTRATIVA (char2)
   - SS - Strada Statale
   - SR - Strada Regionale
   - SP - Strada Provinciale
   - SC - Strada Comunale
   - PR - Strada Privata
5. CLASSIFICA TECNICO - FUNZIONALE (char1)
   - A - autostrada
   - B - strade extraurbane principali
   - C - strade extraurbane secondarie
   - D - strade urbane di scorrimento
   - E - strade urbane di quartiere
   - F - strade locali
6. LUNGHEZZA MISURATA (m)
7. COMPOSIZIONE ELEMENTO STRADALE (boolean)
   - 0 - carreggiata unica
   - 1 - carreggiate separate
8. DIREZIONE DI MARCIA CONSENTITA (int)
   - 1 - doppio senso di marcia
   - 2 - senso unico di marcia
   - 3 - divieto di transito nei due sensi di marcia

KEY-PLAN

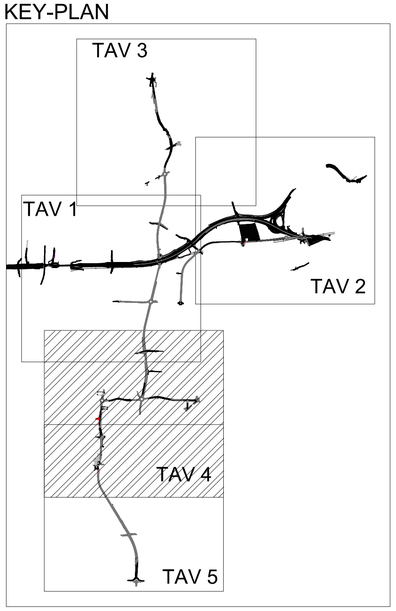

MATRICE DI REVISIONE

REV	DATA	DESCRIZIONE MODIFICA

N.B.: LA TAVOLA SOSTITUISCE QUELLA RELATIVA AL CODICE | E | | | | | | | | | DEL PROGETTO ESECUTIVO

CONCESSIONI AUTOSTRADALI LOMBARDE — Autostrada Pedemontana Lombarda

COLLEGAMENTO AUTOSTRADALE
DALMINE - COMO - VARESE - VALICO DEL GAGGIOLO E OPERE AD ESSO CONNESSE

CODICE C.U.P. F11B06000270007

TRATTE B1, B2, C, D, TRVA13+14, GREENWAY

AS BUILT

TRATTA B1

CATASTO STRADALE
CATASTO STRADALE

PLANIMETRIA GENERALE CATASTO B1 - TAV 4

IDENTIFICAZIONE ELABORATO

CODICE PROGETTO: F00107B

WBS

FASE PROGETTUALE	LOTTO	ZONA	OPERA	TRATTO D'OPERA	AMBITO	TIPO ELABORATO	PROGRESSIVO	REVISIONE
A	1	004	GE000	0	GE	PS	004	E

Scala: -

DATA	DESCRIZIONE	REV
Gennaio 2017	Emissione	E

CONCEDENTE

CONCESSIONI AUTOSTRADALI LOMBARDE

CONCESSIONARIO

Autostrada Pedemontana Lombarda — Direttore Tecnico: Ing. Stefano Emilio Frigerio — Referente Tecnico: Ing. Daniel Pacinelli

APPROVATO

Autostrada Pedemontana Lombarda — Il Direttore dei Lavori: Ing. Francesco Domanico

IMPRESA

RAGGRUPPAMENTO TEMPORANEO IMPRESE:

Mandataria	Mandante	Mandante	Mandante cooptata
STRABAG A.G.	GLF Grandi Lavori Fincosit S.p.A.	ICM S.p.A.	STRABAG S.p.A.

PROGETTISTA - PROGETTO ESECUTIVO DI DETTAGLIO

RAGGRUPPAMENTO TEMPORANEO PROGETTISTI:

Mandataria	Mandante	Mandante	Mandante
3TI PROGETTI ITALIA INGEGNERIA INTEGRATA S.p.A.	GP ingegneria srl GESTIONE PROGETTI DI INGEGNERIA	STUDIO ASSOCIATO CONSULTANTI	Arch. Salvatore Vermiglio

RESPONSABILE DI PROGETTO ED INCARICATO DELL'INTEGRAZIONE FRA LE VARIE PRESTAZIONI:
Ing. Alberto Cecchini

Ordine degli Ingegneri Provincia di Roma Ingegneria Civile Ing. ALBERTO CECCHINI n. 15158

ELABORAZIONE PROGETTUALE

PROGETTISTA:
3TI PROGETTI ITALIA S.p.A

3TI ITALIA S.p.A.
DIRETTORE TECNICO
Ing. Stefano Luca Possati
Ordine degli Ingegneri
Provincia di Roma n. 20809

Redatto: Scalia — Verificato: Sorge — Approvato: Possati