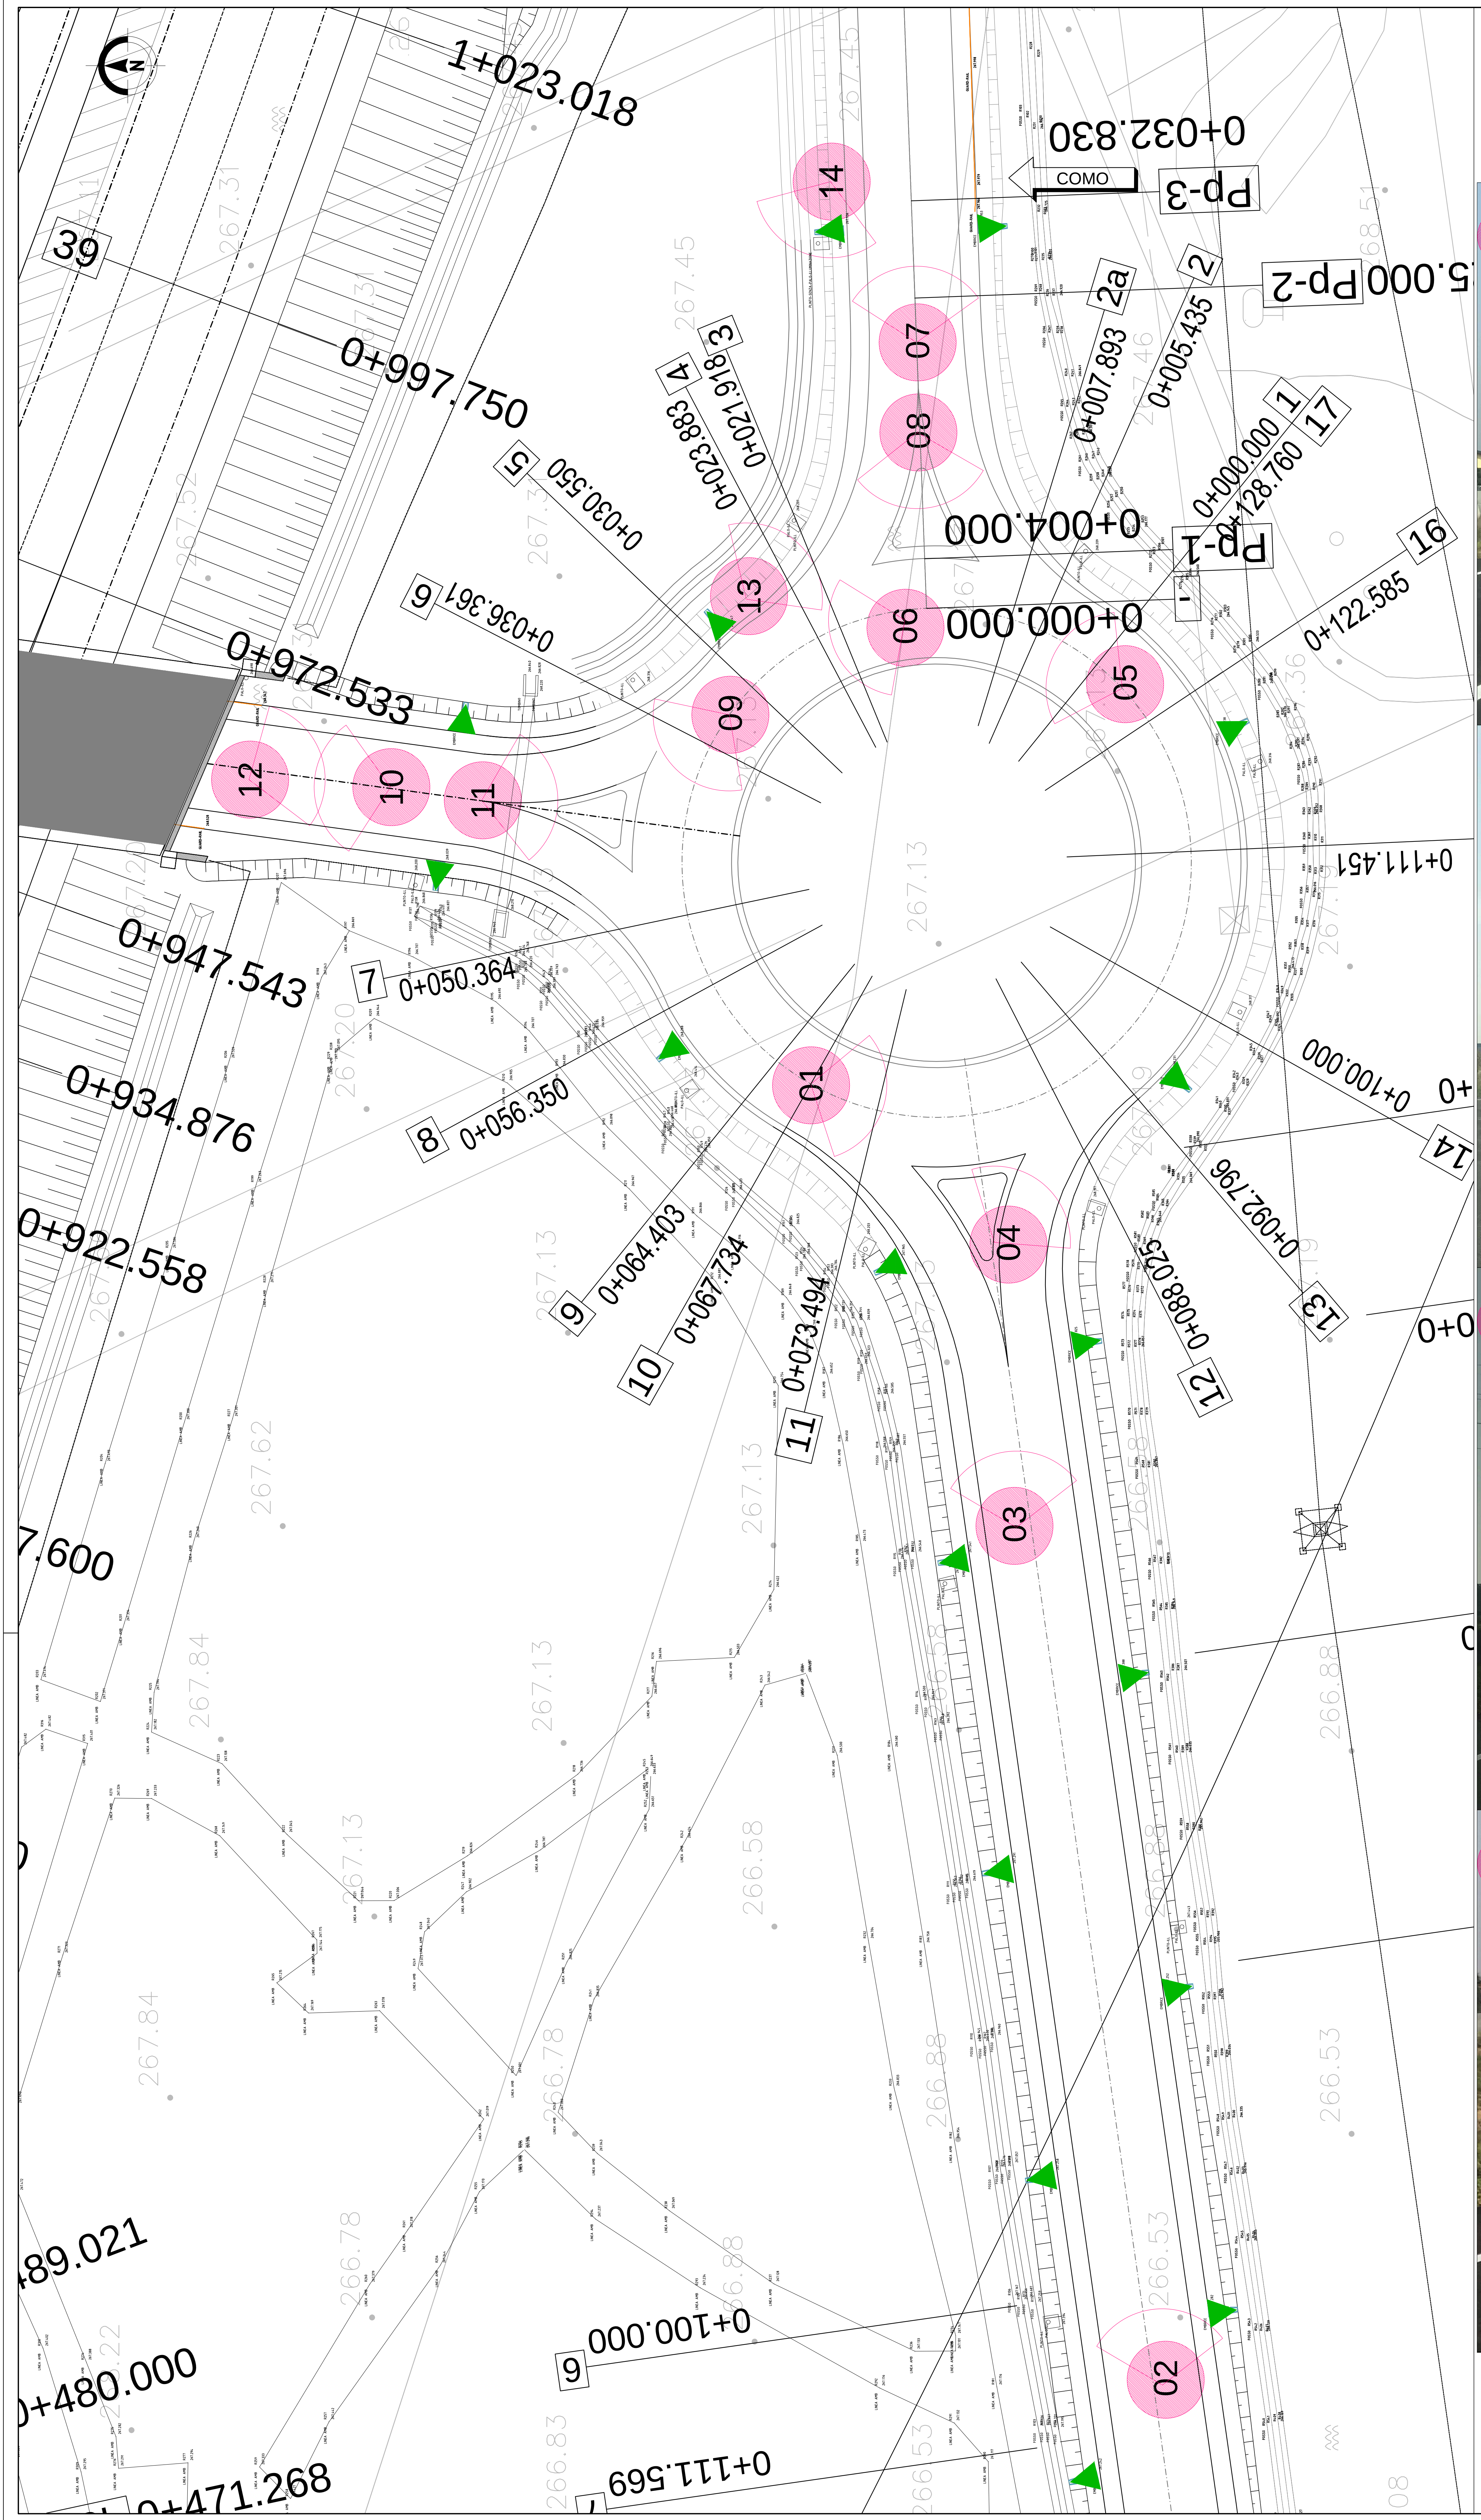
1+023.018
0+032.830
COMO
Pp-3
Pp-2
39
0+997.750
5 0+030.550
4 0+023.883
3 0+021.918
2a 0+007.893
2 0+005.435
1 0+000.000
17 0+128.760
Pp-1
0+004.000
0+000.000
16 0+122.585
6 0+036.361
0+972.533
0+111.451
0+947.543
7 0+050.364
8 0+056.350
0+934.876
0+922.558
9 0+064.403
10 0+067.734
11 0+073.494
12 0+088.025
13 0+092.796
14 0+100.000
9 0+100.000
0+111.569
89.021
0+480.000
0+471.268
01
02
03
04
05
06
07
08
09
10
11
12
13
14

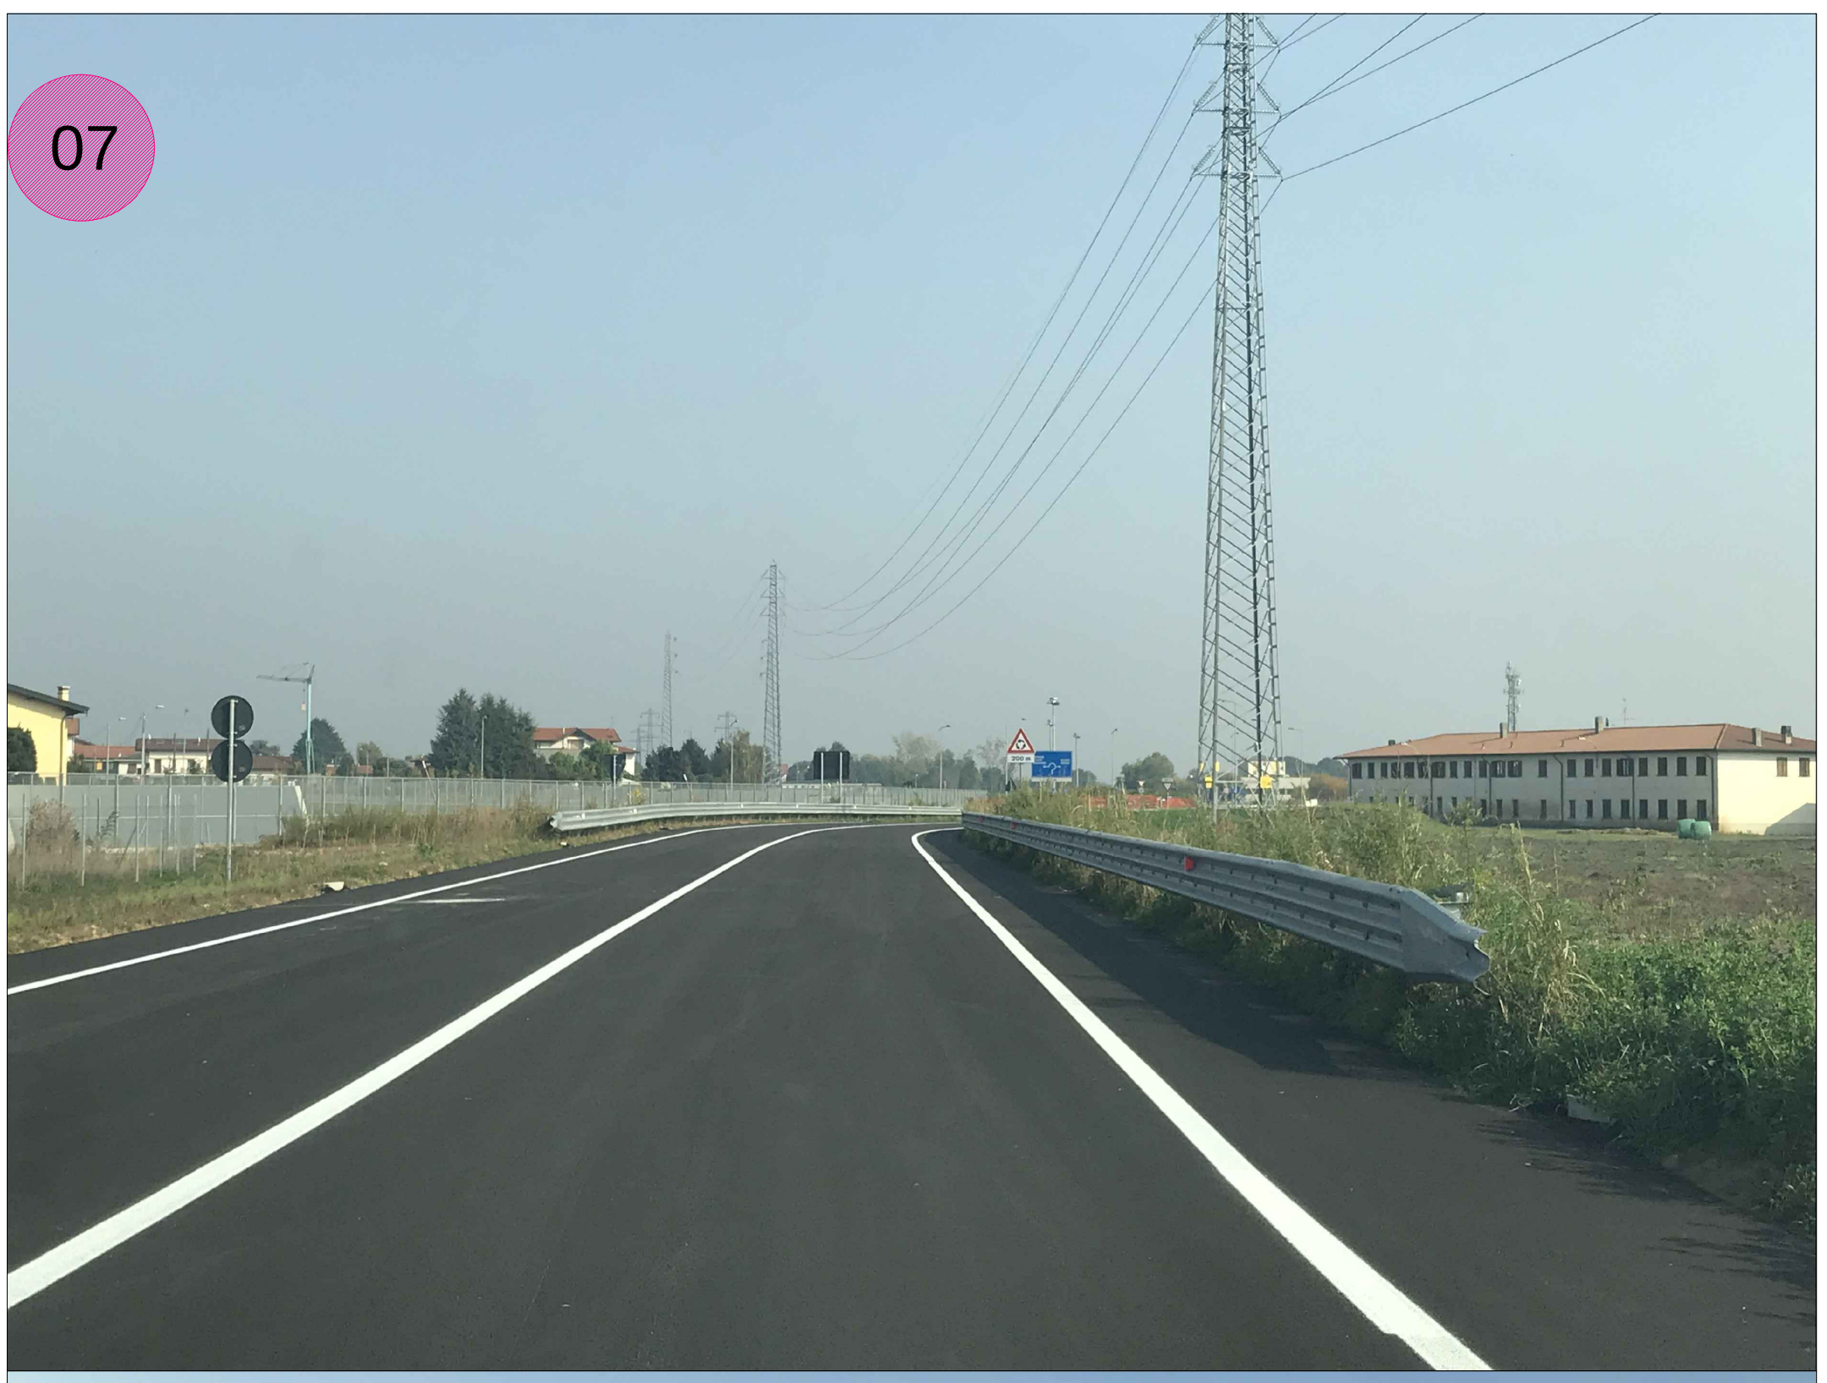

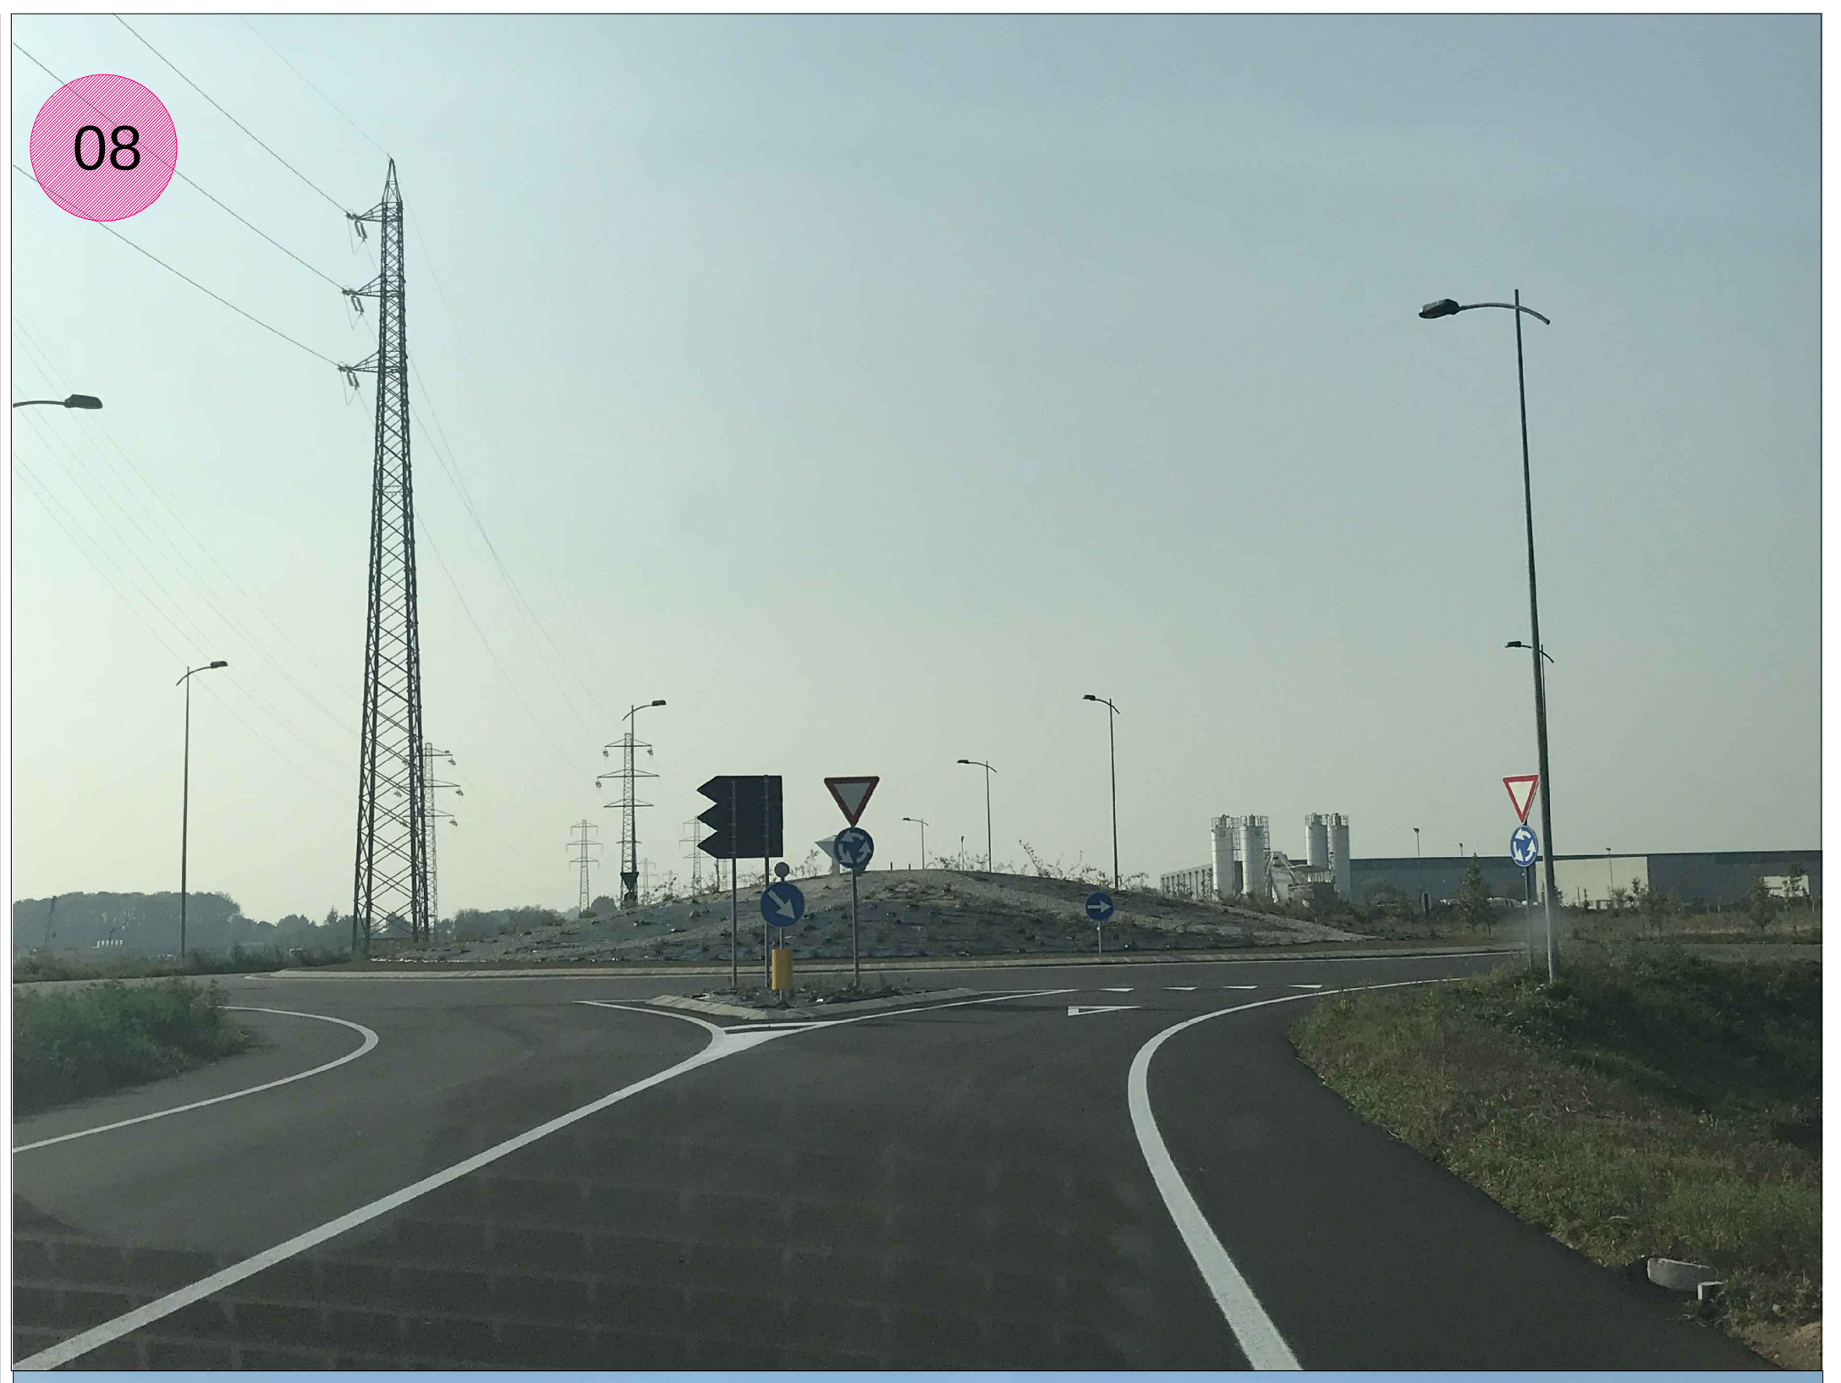

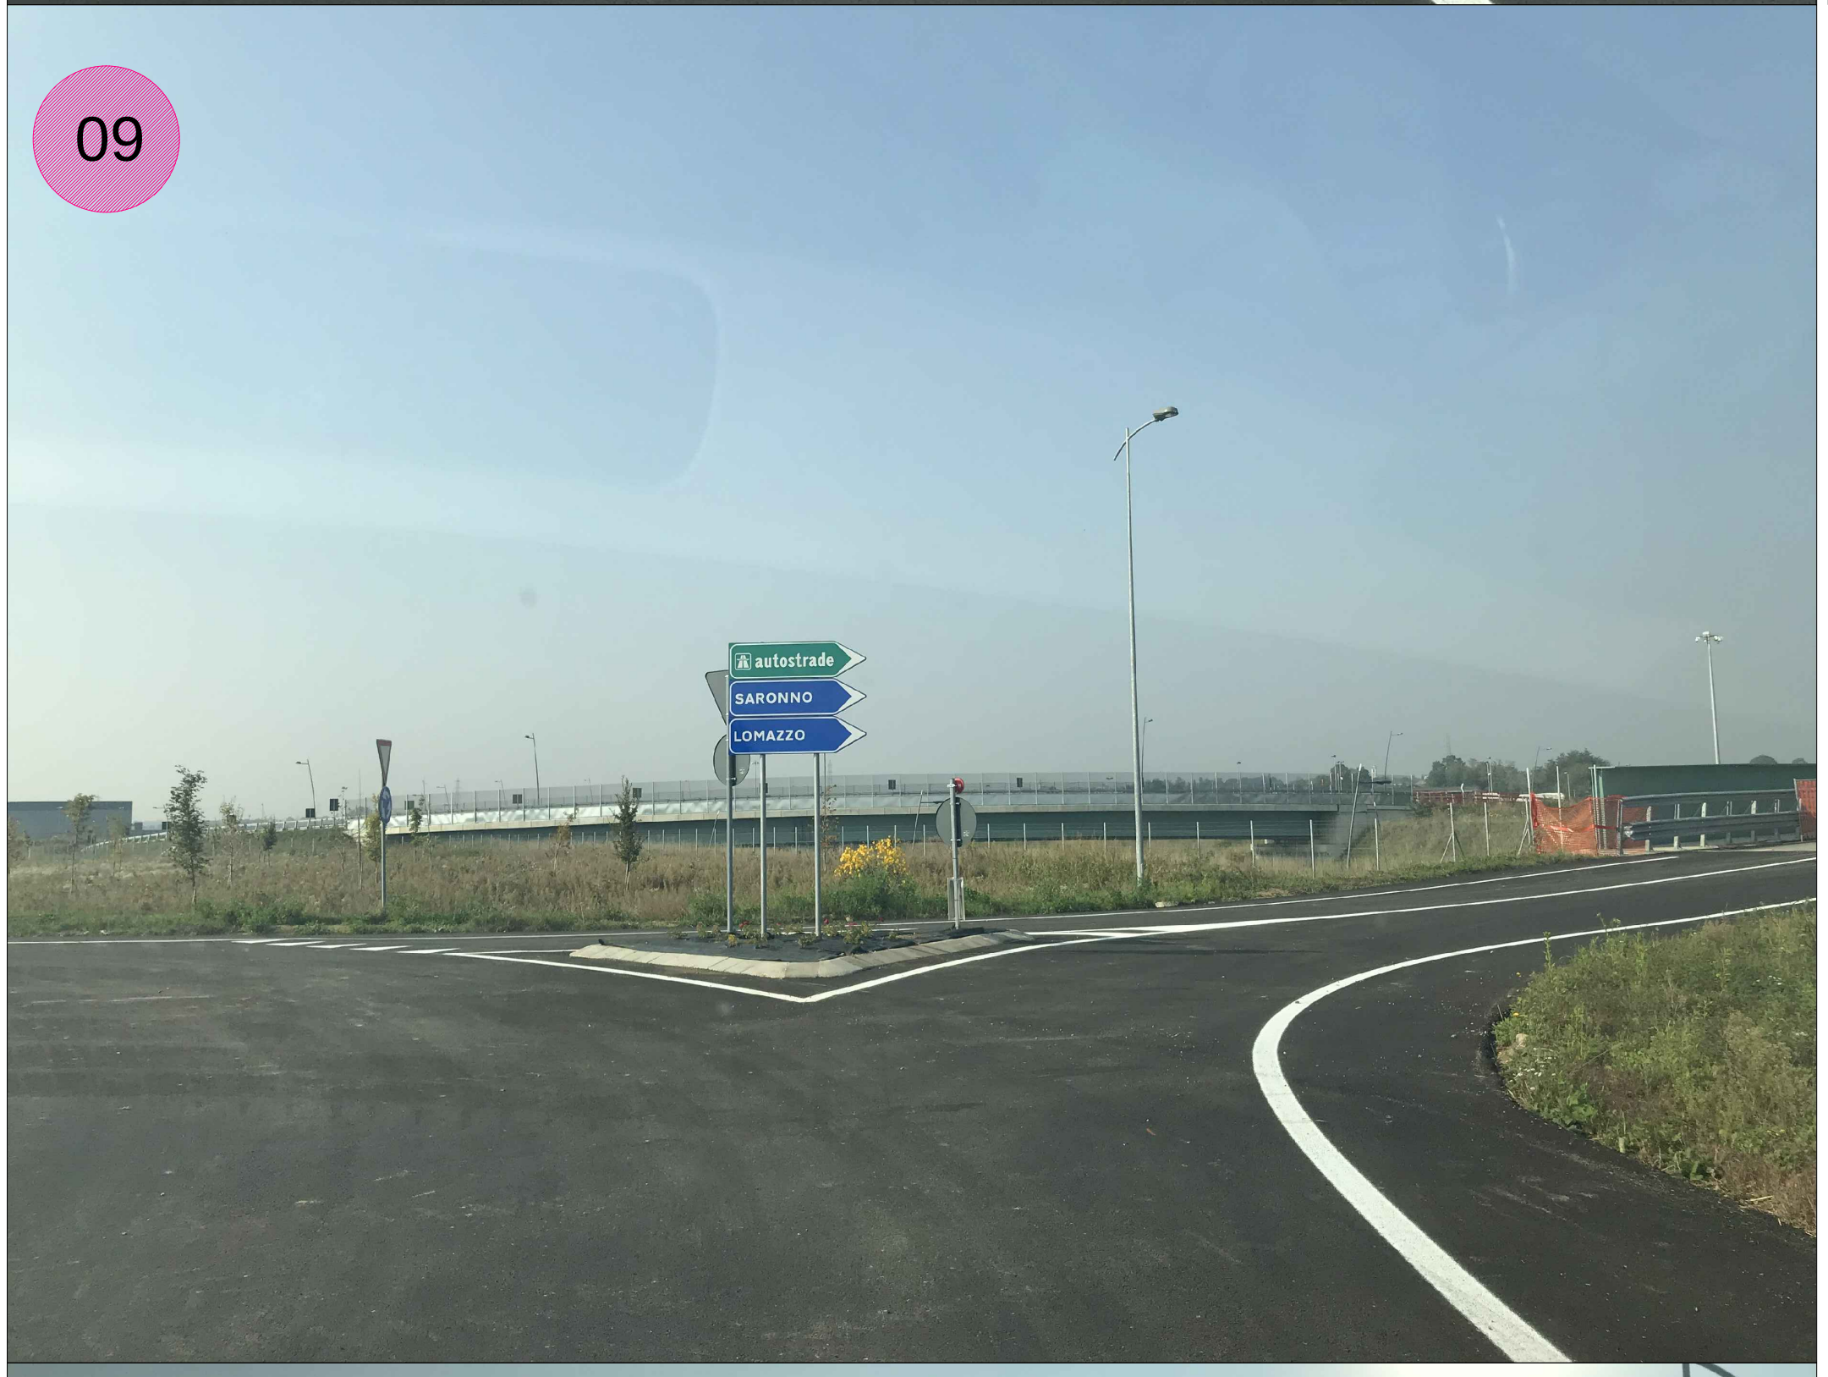

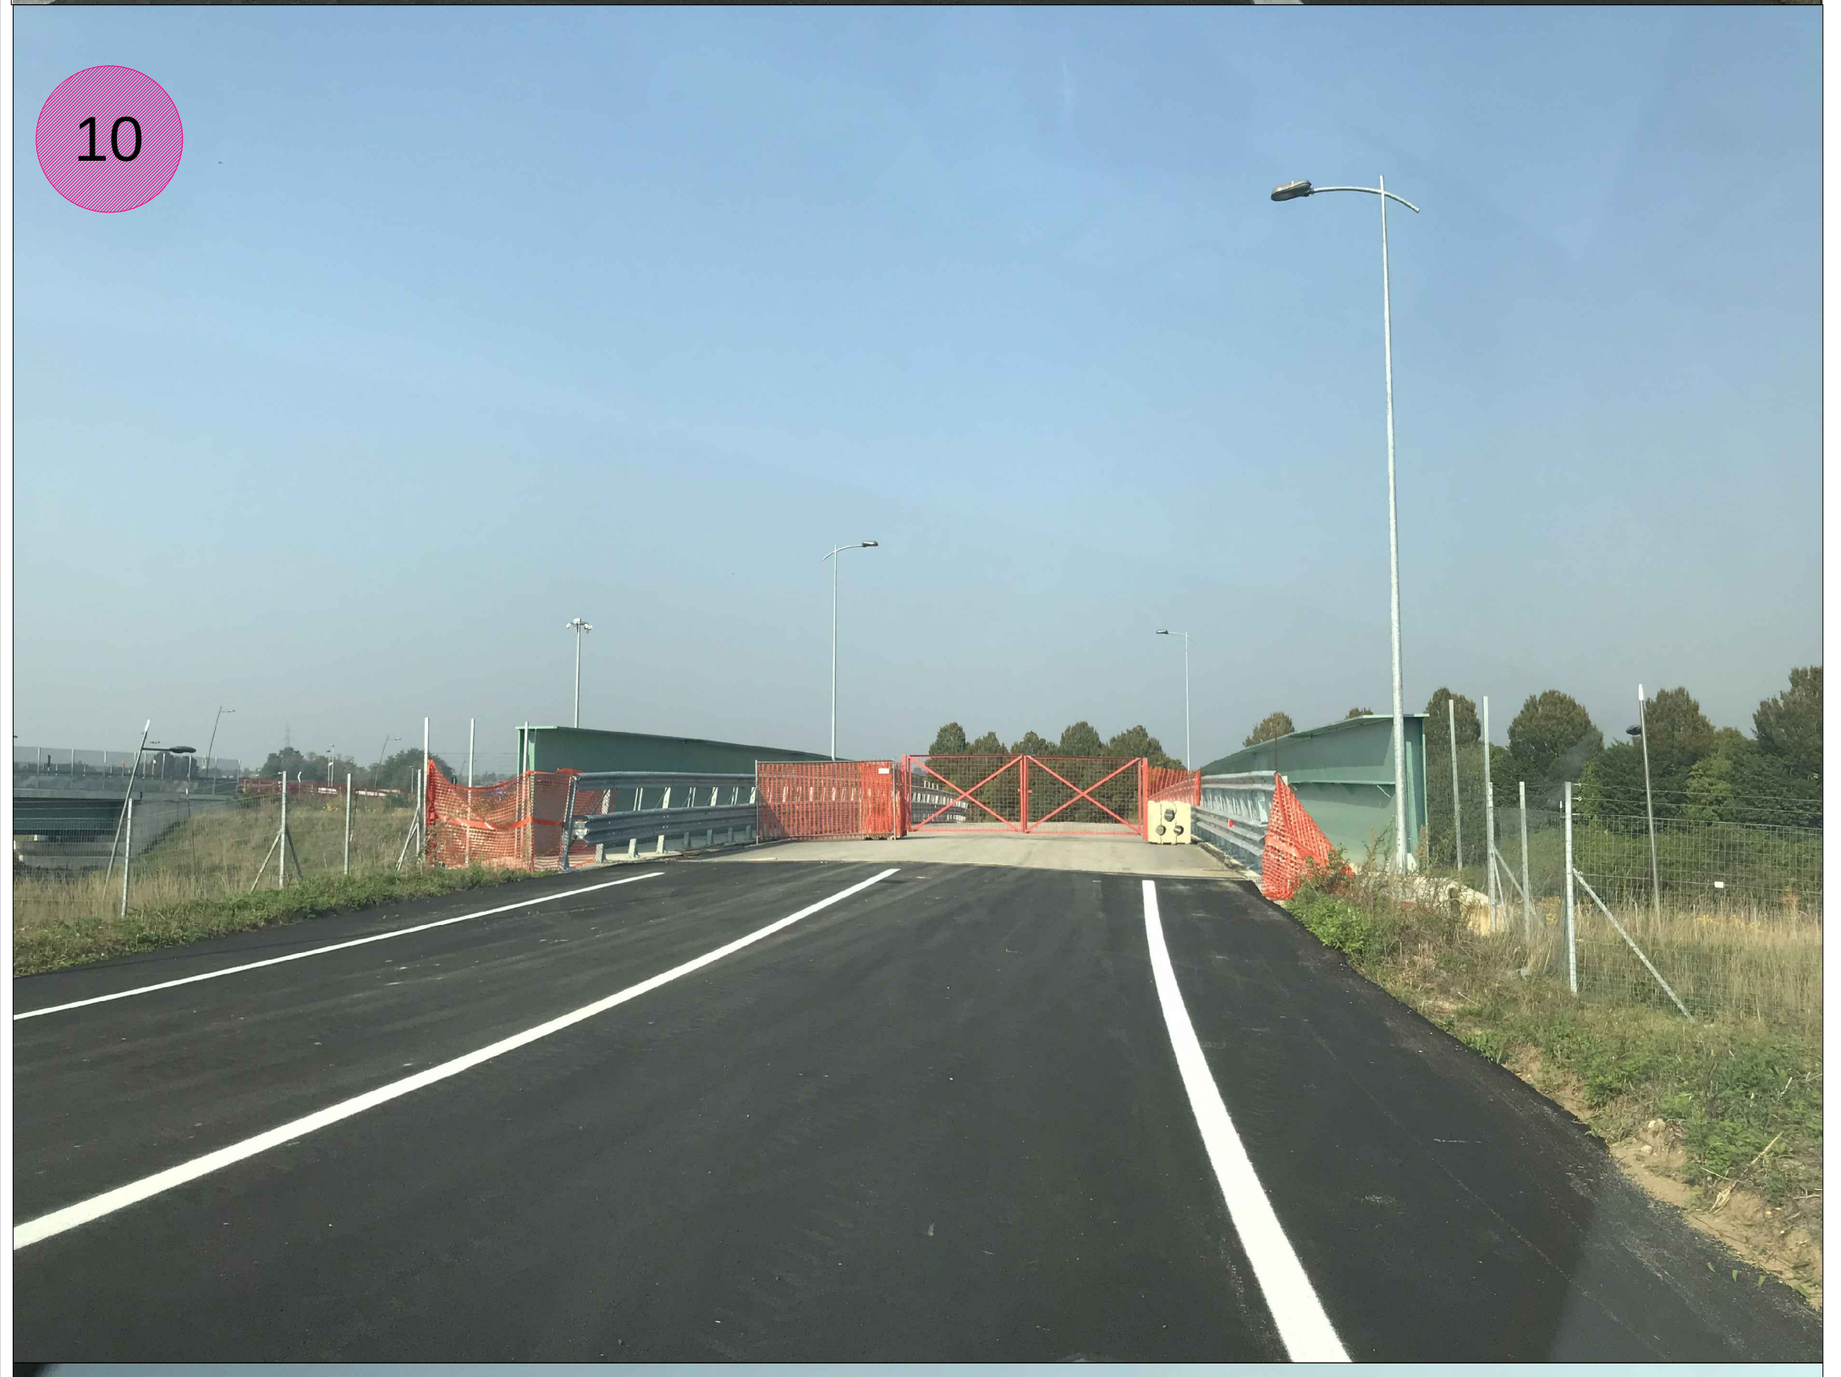

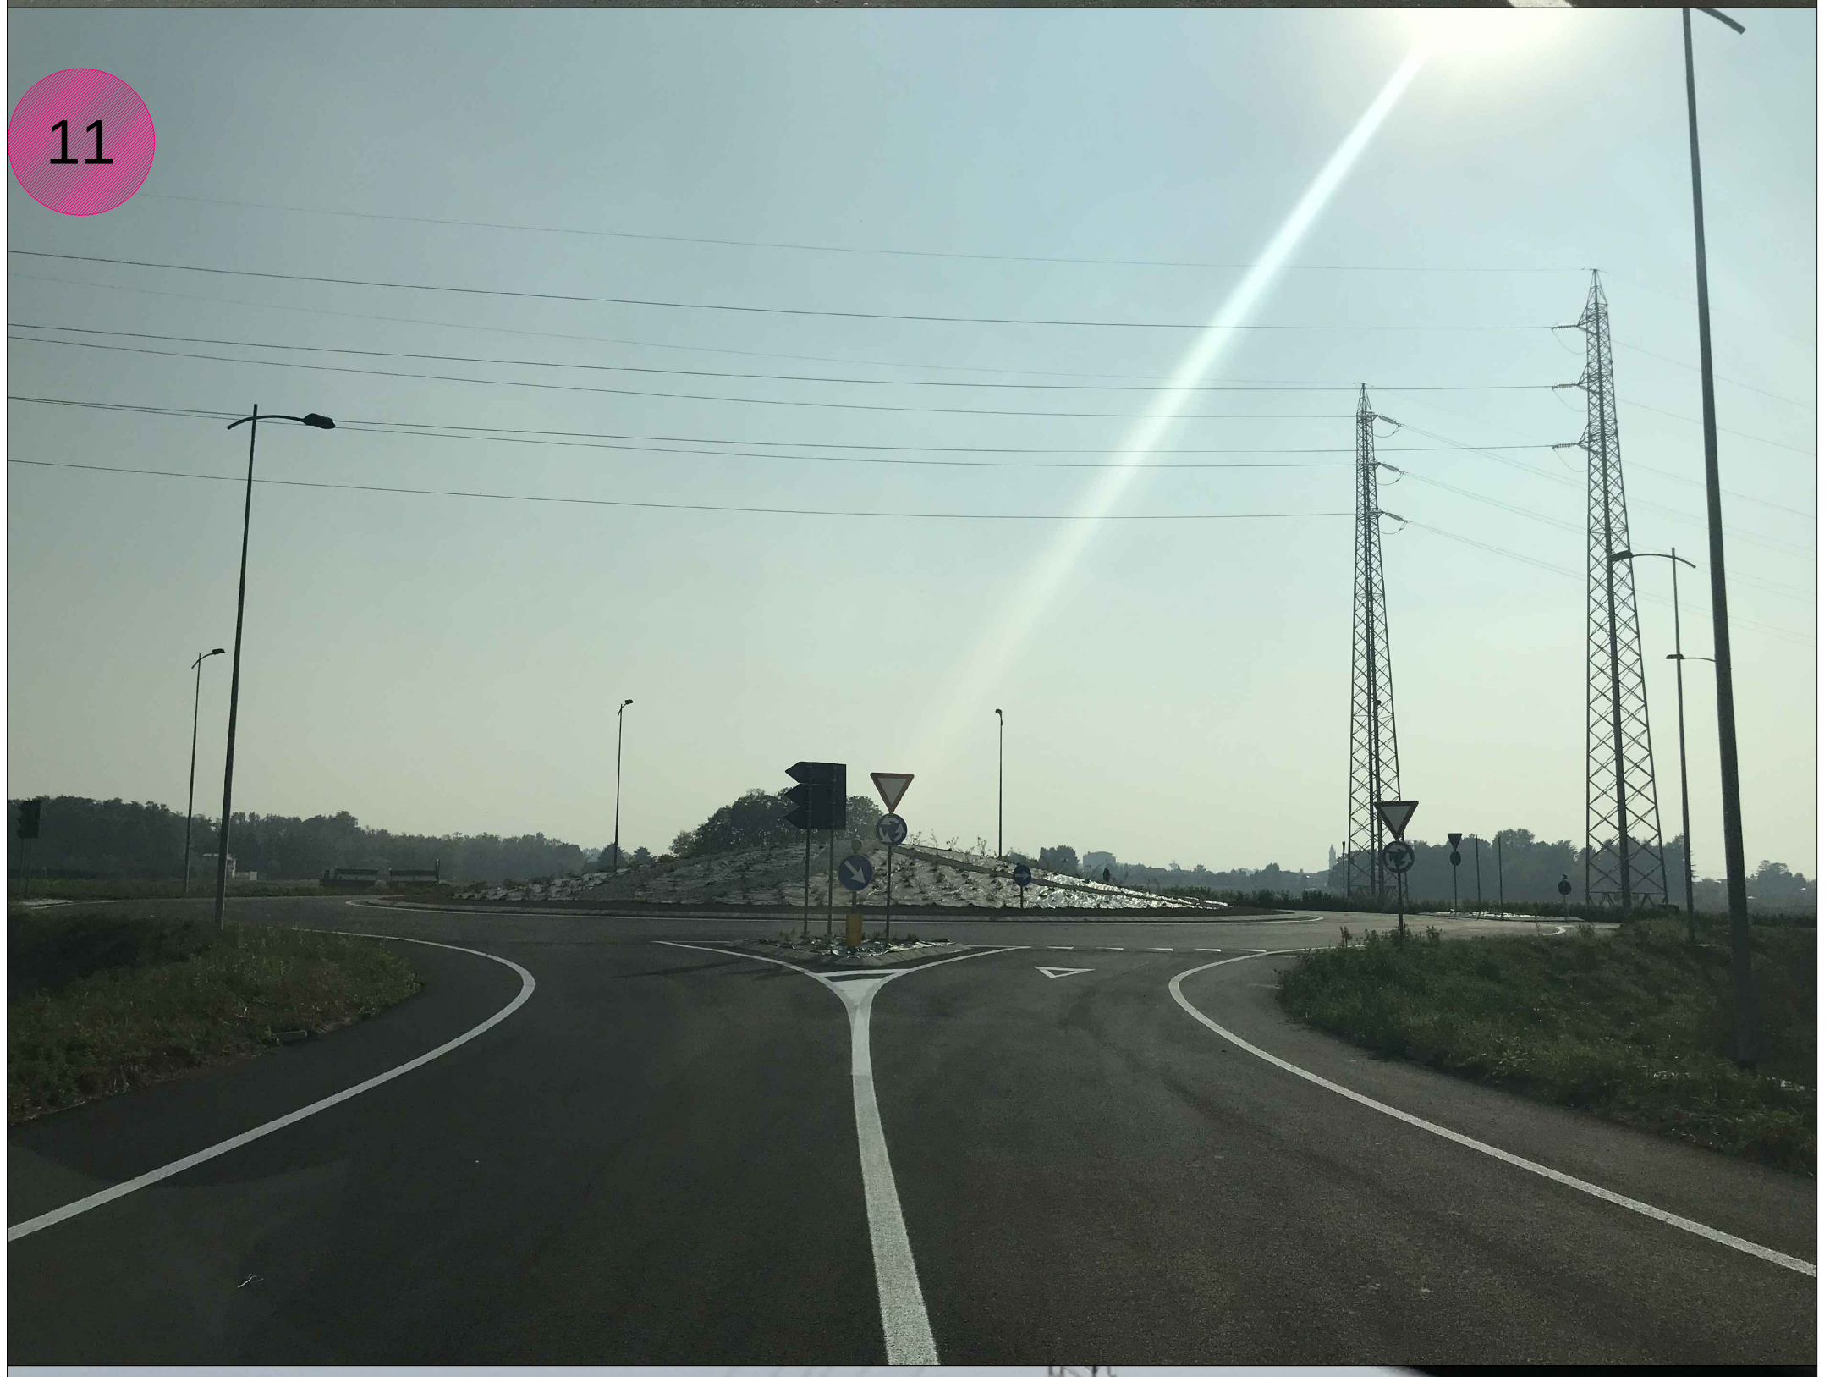

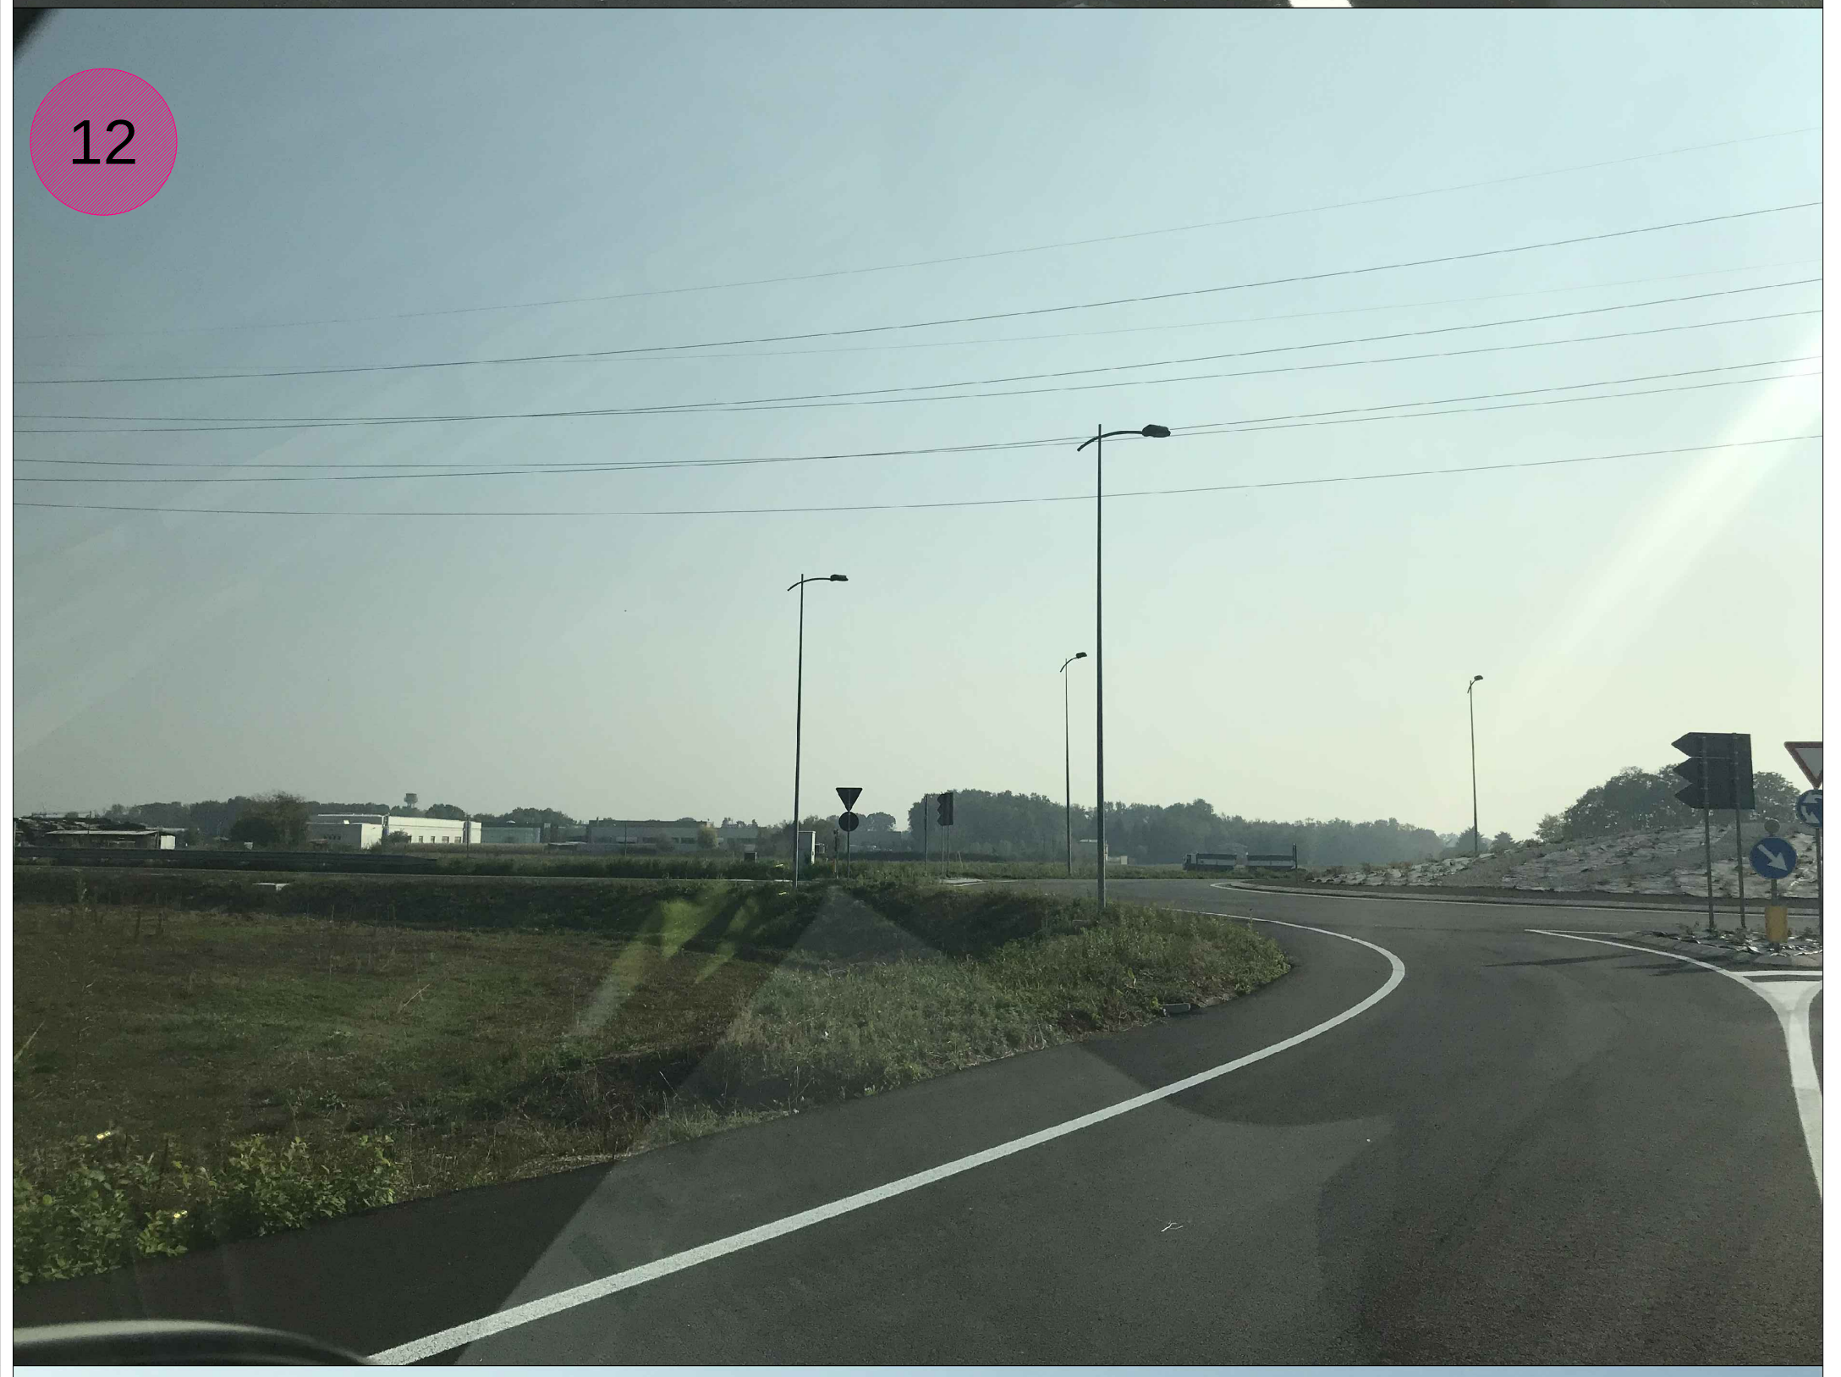

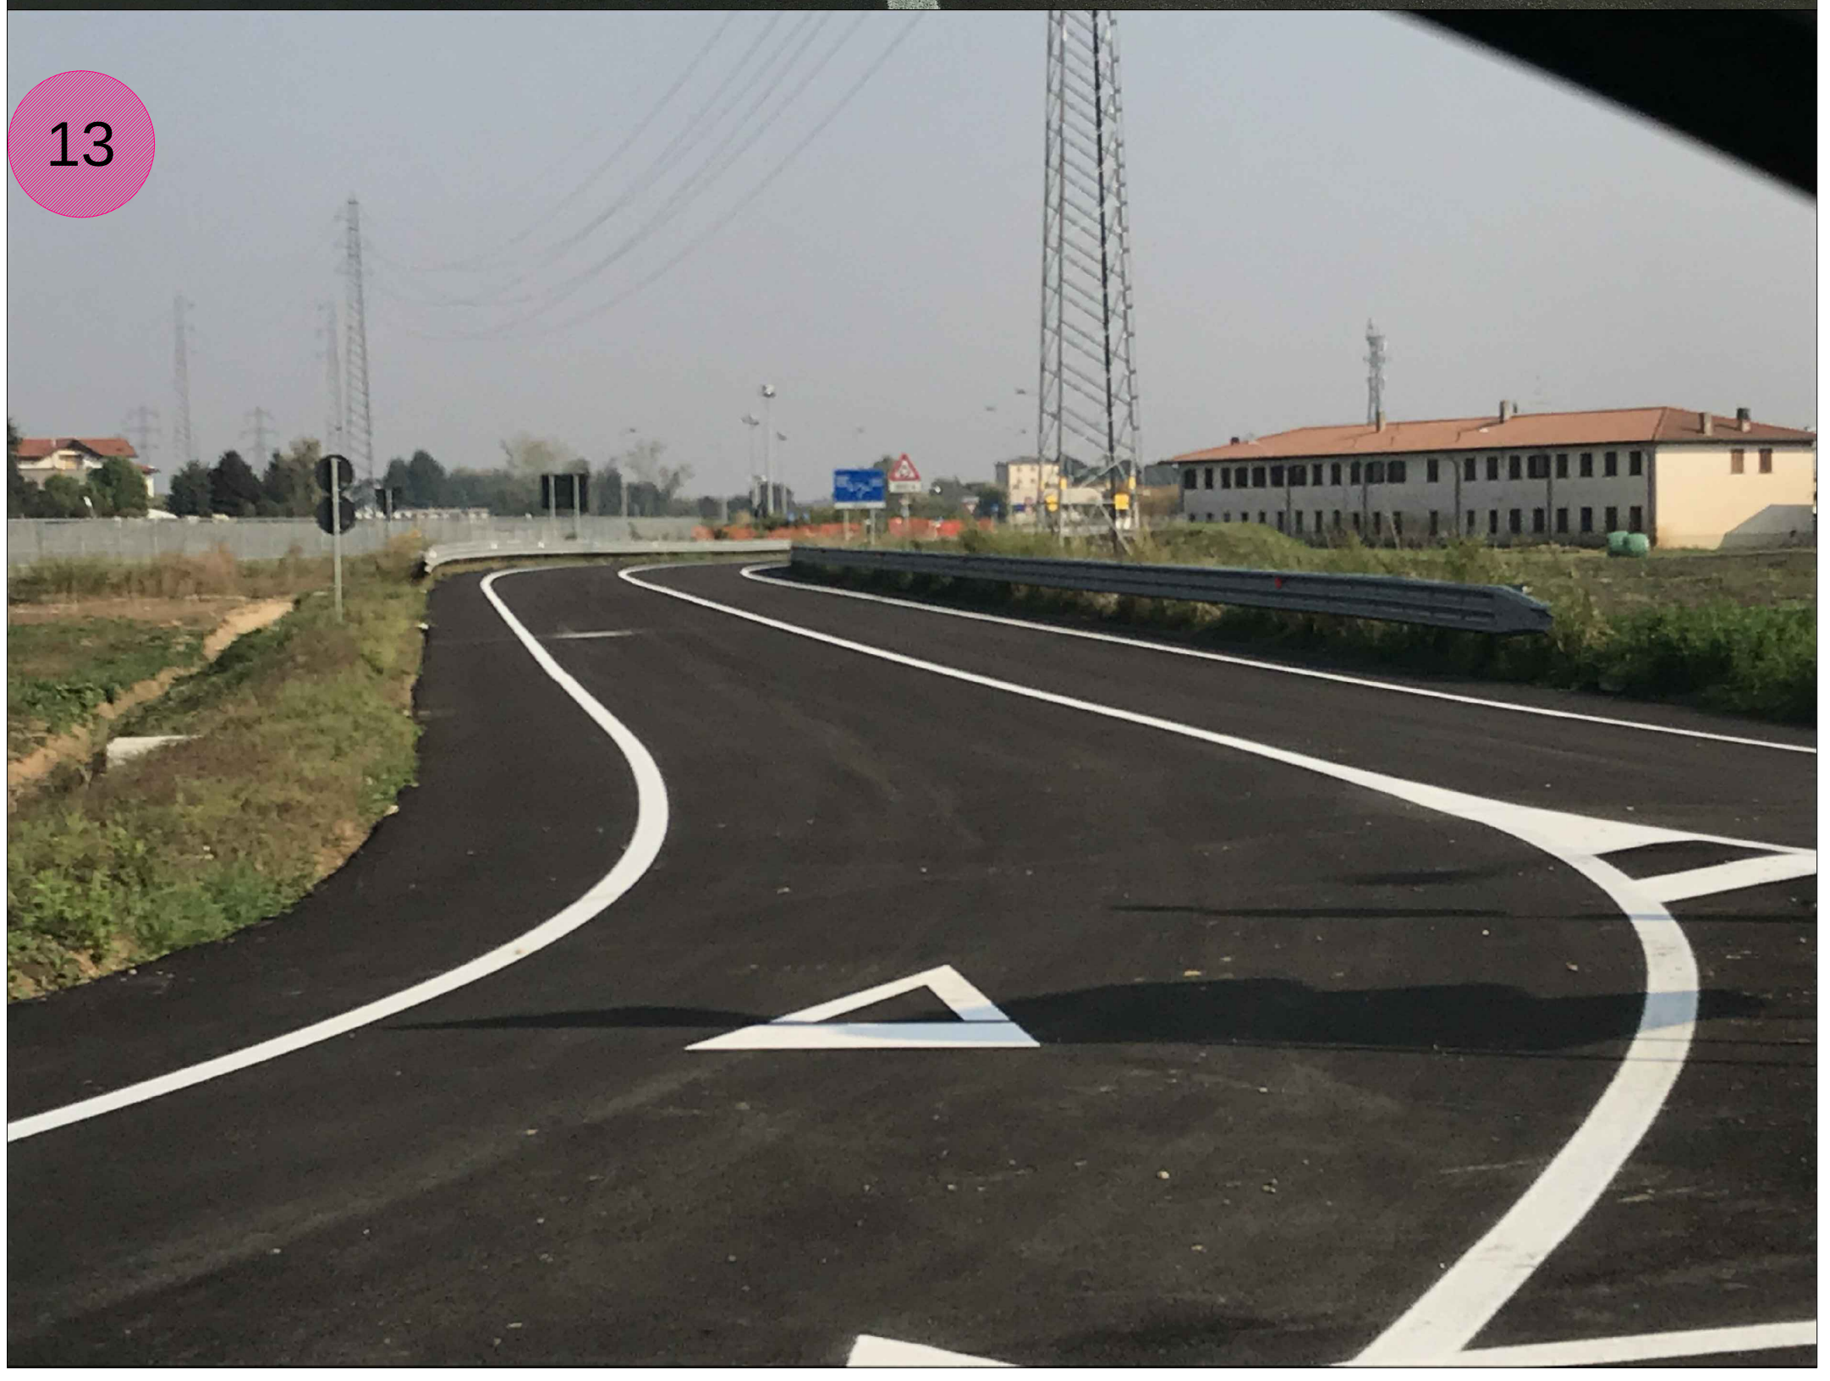

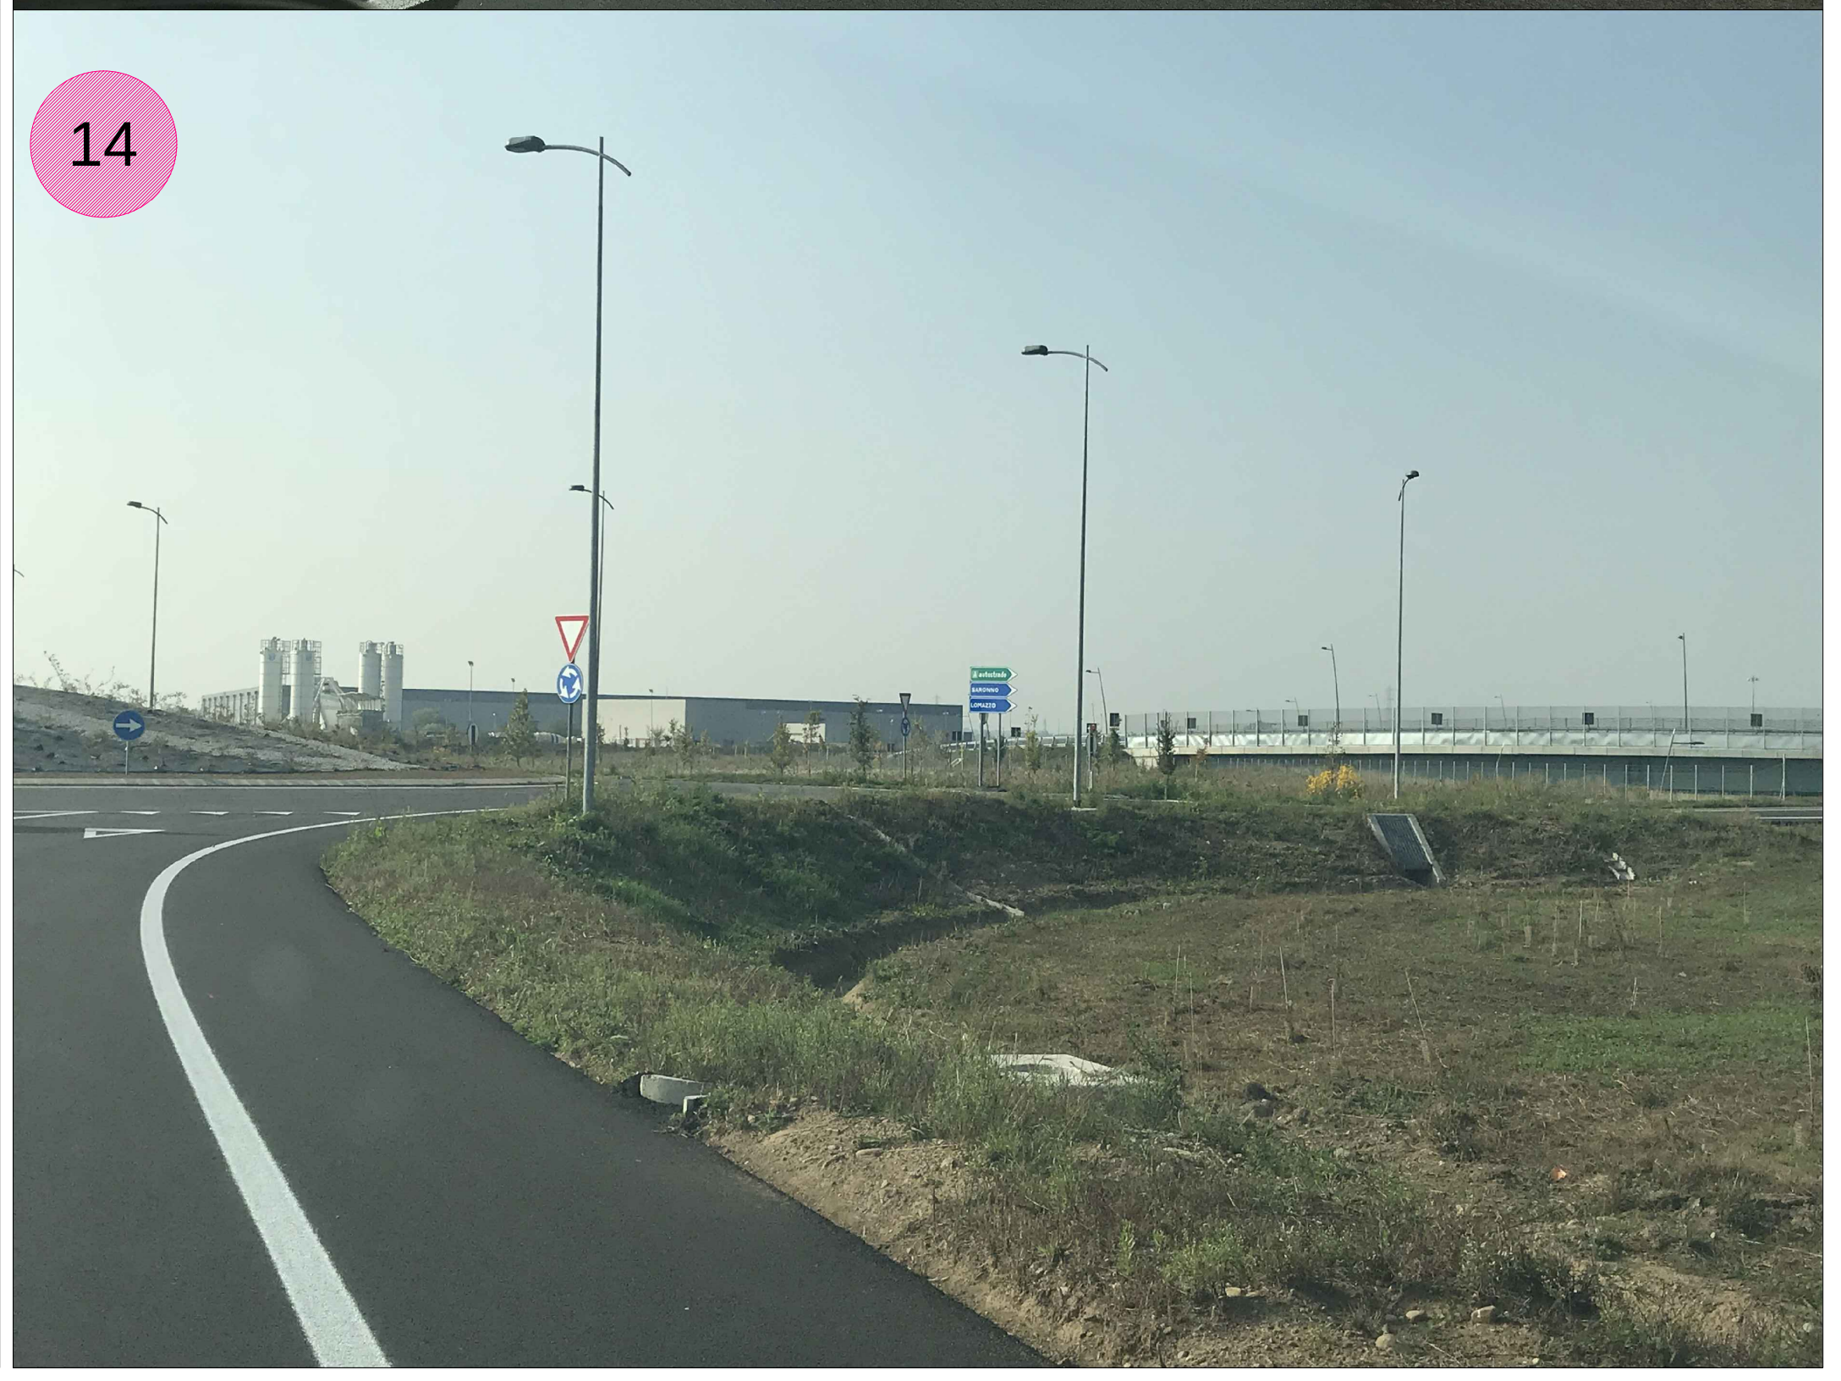

MATRICE DI REVISIONE

REV	DATA	DESCRIZIONE MODIFICA

N.B.: LA TAVOLA SOSTITUISCE QUELLA RELATIVA AL CODICE E DEL PROGETTO ESECUTIVO

CONCESSIONI AUTOSTRADALI LOMBARDE

Autostrada Pedemontana Lombarda

COLLEGAMENTO AUTOSTRADALE
DALMINE - COMO - VARESE - VALICO DEL GAGGIOLO E OPERE AD ESSO CONNESSE
CODICE C.U.P. E81B09000510004

TRATTE B1, B2, C, D, TRVA13+14, GREENWAY

AS BUILT

TRATTA B1
PARTE GENERALE
INQUADRAMENTO GENERALE
TANGENZIALE DI LAZZATE
DOCUMENTAZIONE FOTOGRAFICA - TAV 2/2

IDENTIFICAZIONE ELABORATO

CODICE PROGETTO: F00107B

FASE PROGETTUALE	LOTTO	ZONA	OPERA	TRATTO D'OPERA	AMBITO	TIPO ELABORATO	PROGRESSIVO	REVISIONE
	WBS							
A	1	A0X	GE001	0	GE	PZ	002	E_01

Scala: -

DATA	DESCRIZIONE	REV
Novembre 2017	Emissione	E
Novembre 2017	Emissione	E_01

CONCEDENTE

CONCESSIONI AUTOSTRADALI LOMBARDE

CONCESSIONARIO

Autostrada Pedemontana Lombarda
Direttore Tecnico:
Ing. Giuseppe Sambo
Referente Tecnico:
Ing. Sabrina Lattuada

APPROVATO

Autostrada Pedemontana Lombarda
Il Direttore dei Lavori:
Ing. Francesco Domanico

IMPRESA

RAGGRUPPAMENTO TEMPORANEO IMPRESE:

Mandataria	*Mandante*	*Mandante*	*Mandante cooptata*
STRABAG A.G.	GLF Grandi Lavori Fincosit S.p.A.	ICM S.p.A.	STRABAG S.p.A.

PROGETTISTA - PROGETTO ESECUTIVO DI DETTAGLIO

RAGGRUPPAMENTO TEMPORANEO PROGETTISTI:

Mandataria	*Mandante*	*Mandante*	*Mandante*
3TI PROGETTI ITALIA INGEGNERIA INTEGRATA S.p.A.	GP ingegneria srl GESTIONE PROGETTI DI INGEGNERIA	cooprogetti	Arch. Salvatore Vermiglio

RESPONSABILE DI PROGETTO ED INCARICATO DELL'INTEGRAZIONE FRA LE VARIE PRESTAZIONI:
Ing. Alberto Cecchini

Dott. Ing. ALBERTO CECCHINI
ORDINE INGEGNERI ROMA N° 15158

ELABORAZIONE PROGETTUALE

PROGETTISTA:
3TI PROGETTI ITALIA S.p.A

3TI ITALIA S.p.A.
DIRETTORE TECNICO
Ing. Stefano Luca Possati
Ordine degli Ingegneri
Provincia di Roma n. 20809

Redatto: De Ceglie
Verificato: Sorge
Approvato: Possati