COMO

SP SARONNO

Recinzione di cantiere

A1-47 1200.301
A1-46A 1200.173
A1-46 1185.643
P4 1184.834
A1-45 1160.642
P3 1158.436
A1-44 1135.642
P2 1132.711
A1-43 1110.642
P1 1106.308
A1-42 1085.641
A1-41 1060.641
A1-40 1035.641
A1-39 1010.641
A1-38 985.642
A1-37M 977.007
A1-37 960.639
A1-36G 956.341
A1-36 935.626
A1-35 910.601
A1-34G 891.252
A1-34 885.571
A1-33M 872.177
A1-33 860.555
A1-32 837

QUADRO DI UNIONE TRATTA TRCO-11

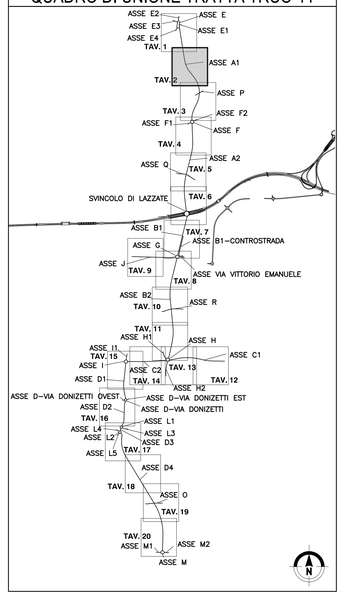

MATRICE DI REVISIONE

REV	DATA	DESCRIZIONE MODIFICA

N.B.: LA TAVOLA SOSTITUISCE QUELLA RELATIVA AL CODICE E DEL PROGETTO ESECUTIVO

CONCESSIONI AUTOSTRADALI LOMBARDE

Autostrade Pedemontana Lombarde

COLLEGAMENTO AUTOSTRADALE
DALMINE - COMO - VARESE - VALICO DEL GAGGIOLO E OPERE AD ESSO CONNESSE

CODICE CUP F19990027007

TRATTE B1, B2, C, D, TRVA13+14, GREENWAY

AS BUILT

TRATTA B1

PARTE GENERALE
INQUADRAMENTO GENERALE
PLANIMETRIA - ASSE A1 - TRCO11
TAV.2

IDENTIFICAZIONE ELABORATO

CODICE PROGETTO: F001078

FASE PROGETTUALE	LOTTO	ZONA	OPERA	TRATTO/OPERA	AMBITO	TIPO ELABORATO	PROGRESSIVO	REVISIONE
WBS								
A	1	H02	GE000	o	GR	PL	002	m

Scala: 1:1000

DATA	DESCRIZIONE	REV
Novembre 2017	Emissione	E

CONCEDENTE

CONCESSIONI AUTOSTRADALI LOMBARDE

CONCESSIONARIO

Autostrade Pedemontane Lombarde — Direttore Tecnico: Ing. Giuseppe Sambo; Referente Tecnico: Ing. Sabina Lattuada

APPROVATO

Autostrade Pedemontane Lombarde — Il Direttore dei Lavori: Ing. Francesco Domanico

IMPRESA

RAGGRUPPAMENTO TEMPORANEO IMPRESE:

Mandataria	Mandante	Mandante	Mandante cooptata
STRABAG A.G.	GLF Grandi Lavori Fincosit S.p.A.	ICM S.p.A.	STRABAG S.p.A.

PROGETTISTA - PROGETTO ESECUTIVO DI DETTAGLIO

RAGGRUPPAMENTO TEMPORANEO PROGETTISTI:

Mandataria	Mandante	Mandante	Mandante
3TI PROGETTI ITALIA	GP Ingegneria		Arch. Salvatore Vermiglio

RESPONSABILE DI PROGETTO ED INCARICATO DELL'INTEGRAZIONE FRA LE VARIE PRESTAZIONI:
Ing. Alberto Cecchini

ELABORAZIONE PROGETTUALE

PROGETTISTA:
3TI PROGETTI ITALIA S.p.A

3TI ITALIA S.p.A.
DIRETTORE TECNICO
Ing. Stefano Ivan Passati
Ordine degli Ingegneri
Provincia di Roma n. 20899

Redatto: De Ceglie | Verificato: Sorge | Approvato: Possati