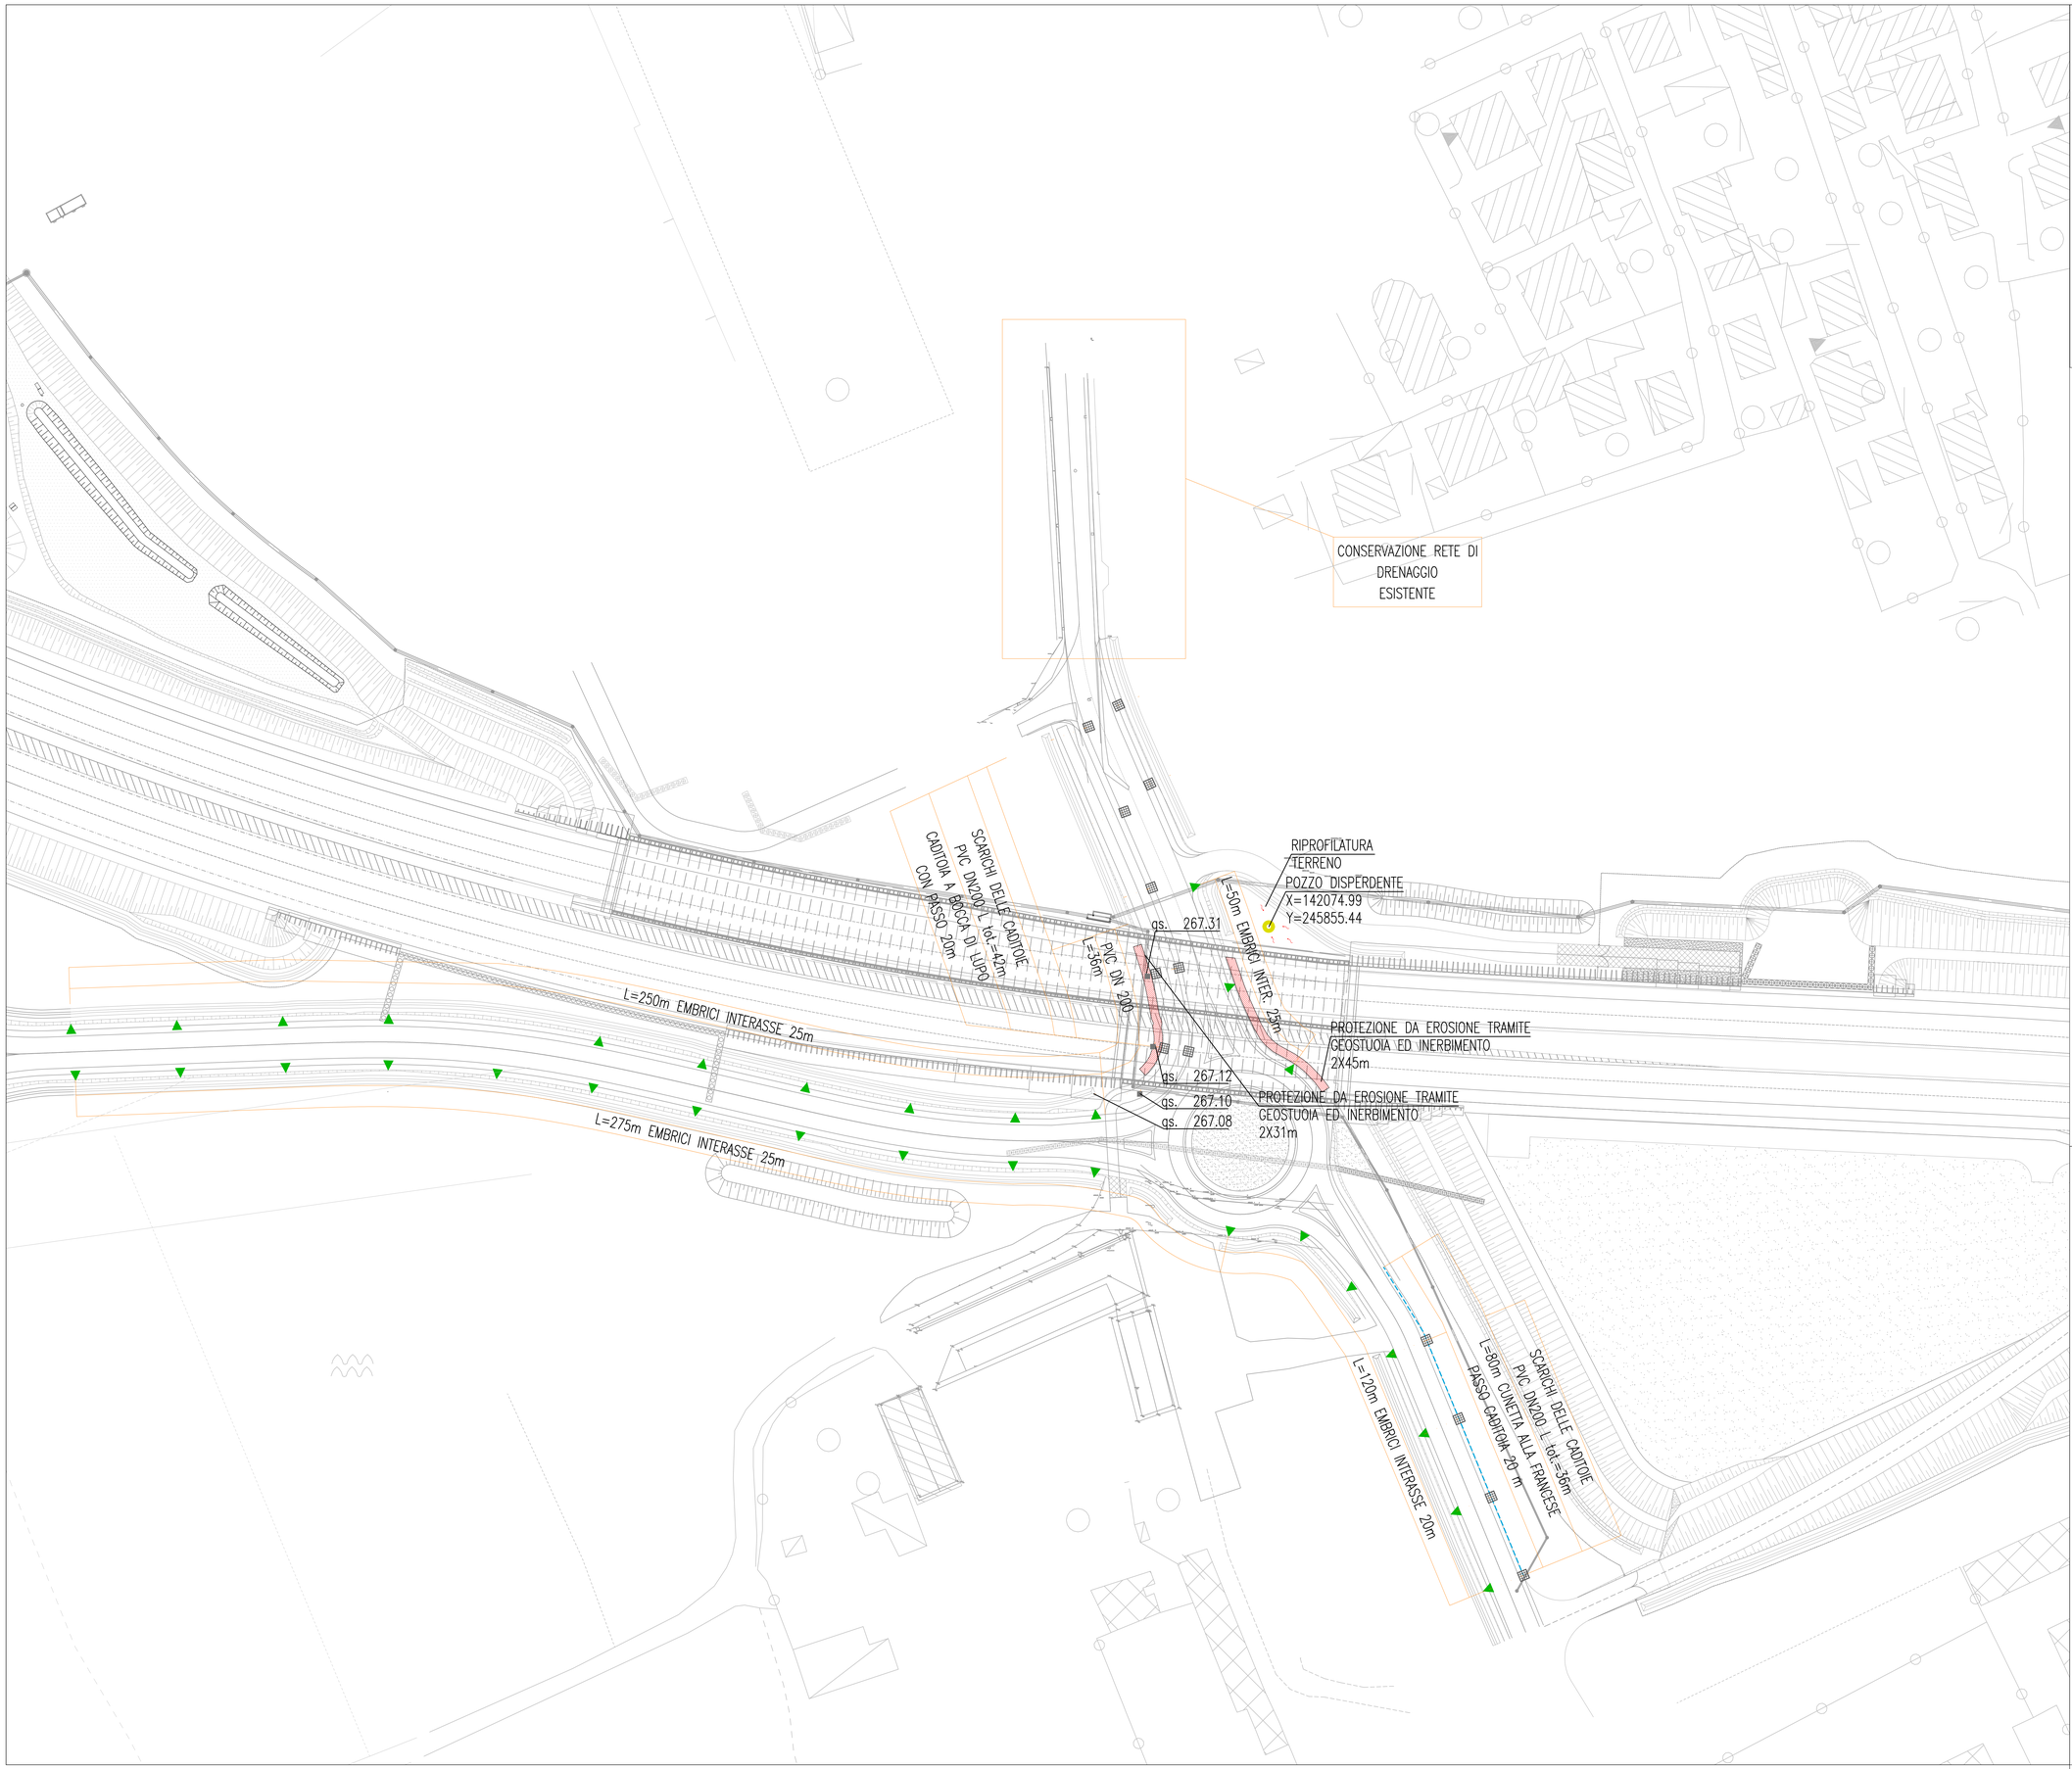

LEGENDA

- Pozzetto in calcestruzzo
- Pozzetti sifone
- Caditoia grigliata
- Drenaggio su terre rinforzate
- Pluviale impalcati
- Embrice
- Pozzo disperdente
- Cunetta alla francese
- Canaletta prefabbricata mezzotubo in cls
- Collettore PEAD/PP DN315
- Collettore PEAD/PP DN400
- Collettore PEAD/PP DN500
- Collettore PEAD/PP DN630
- Collettore PEAD/PP DN800
- Collettore PEAD/PP DN1000
- Collettore PEAD/PP DN1200
- Collettore PEAD SPIRALATO DN1360 S (diametro interno 1200mm)
- Collettore PEAD SPIRALATO DN1625 S (diametro interno 1400mm)
- Collettore PEAD SPIRALATO DN1730 S (diametro interno 1500mm)
- Collettore ACCIAIO INOX DN300
- Collettore ACCIAIO INOX DN400
- Collettore ACCIAIO INOX DN500
- Collettore ACCIAIO INOX DN600
- Collettore ACCIAIO INOX DN700
- Collettore CLS DN300
- Collettore CLS DN400
- Collettore CLS DN500
- Collettore CLS DN600
- Collettore CLS DN800
- Collettore PVC DN200
- Collettore PVC DN160
- Canaletta in PP (galleria/sottopasso) o PEAD (rilevato)
- Canaletta asolata DN300 in CLS con sistema tagliafiamma
- Fosso / trincea drenante
- (1) (2) Estremità tombini idraulici

Codice pozzetto
COnn N 01
- Progressiva pozzetto
- Condotta Tratto Nord – Sud
- ID Viabilità connessa

Q.S. 260.20
- Quota di Scorrimento [m s.m.m.]

MATRICE DI REVISIONE

REV	DATA	DESCRIZIONE MODIFICA

N.B.: LA TAVOLA SOSTITUISCE QUELLA RELATIVA AL CODICE E DEL PROGETTO ESECUTIVO

CONCESSIONI AUTOSTRADALE LOMBARDE — Autostrada Pedemontana Lombarda

COLLEGAMENTO AUTOSTRADALE
DALMINE - COMO - VARESE - VALICO DEL GAGGIOLO E OPERE AD ESSO CONNESSE
CODICE C.U.P. F11B99007090001
TRATTE B1, B2, C, D, TRVA13+14, GREENWAY

AS BUILT

TRATTA B1
IDROLOGIA ED IDRAULICA
SMALTIMENTO ACQUE DI PIATTAFORMA
VIA TONALE
PLANIMETRIA DRENAGGIO ACQUE DI PIATTAFORMA - VIA TONALE

IDENTIFICAZIONE ELABORATO
CODICE PROGETTO: F00107B

WBS								
FASE PROGETTUALE	LOTTO	ZONA	OPERA	TRATTO/OPERA	AMBITO	TIPO ELABORATO	PROGRESSIVO	REVISIONE
A	2	A0X	TR200	0	1B	PT	020	E

Scala: 1:500

DATA	DESCRIZIONE	REV
MAGGIO 2016	EMISSIONE	E

CONCEDENTE
CONCESSIONI AUTOSTRADALE LOMBARDE

CONCESSIONARIO
Autostrada Pedemontana Lombarda — Direttore Tecnico: Ing. Enrico Arrn; Referente Tecnico: Ing. Daniel Pardelli

APPROVATO
Autostrada Pedemontana Lombarda — Il Direttore dei Lavori: Ing. Francesco Domanico

IMPRESA
RAGGRUPPAMENTO TEMPORANEO IMPRESE:

Mandataria	Mandante	Mandante	Mandante cooptata
STRABAG A.G.	GLF Grandi Lavori Fincosit S.p.A.	Impresa costruzioni Giuseppe Maltauro S.p.A.	STRABAG S.p.A.

PROGETTISTA - PROGETTO ESECUTIVO DI DETTAGLIO
RAGGRUPPAMENTO TEMPORANEO PROGETTISTI:

Mandataria	Mandante	Mandante	Mandante
3TI PROGETTI ITALIA	GP Ingegneria	Cecchini Consulenze	Arch. Salvatore Vermiglio

RESPONSABILE DI PROGETTO ED INCARICATO DELL'INTEGRAZIONE FRA LE VARIE PRESTAZIONI:
Ing. Alberto Cecchini

ELABORAZIONE PROGETTUALE
PROGETTISTA:
3TI PROGETTI ITALIA S.p.A

3TI ITALIA S.p.A.
DIRETTORE TECNICO
Ing. Stefano Luca Pissati
Ordine degli Ingegneri
Provincia di Roma n. 20809

Redatto: Festa — Verificato: Bechini — Approvato: Possati