Planimetria Idraulica Asse I4_E_1-43_A
Scala 1:500

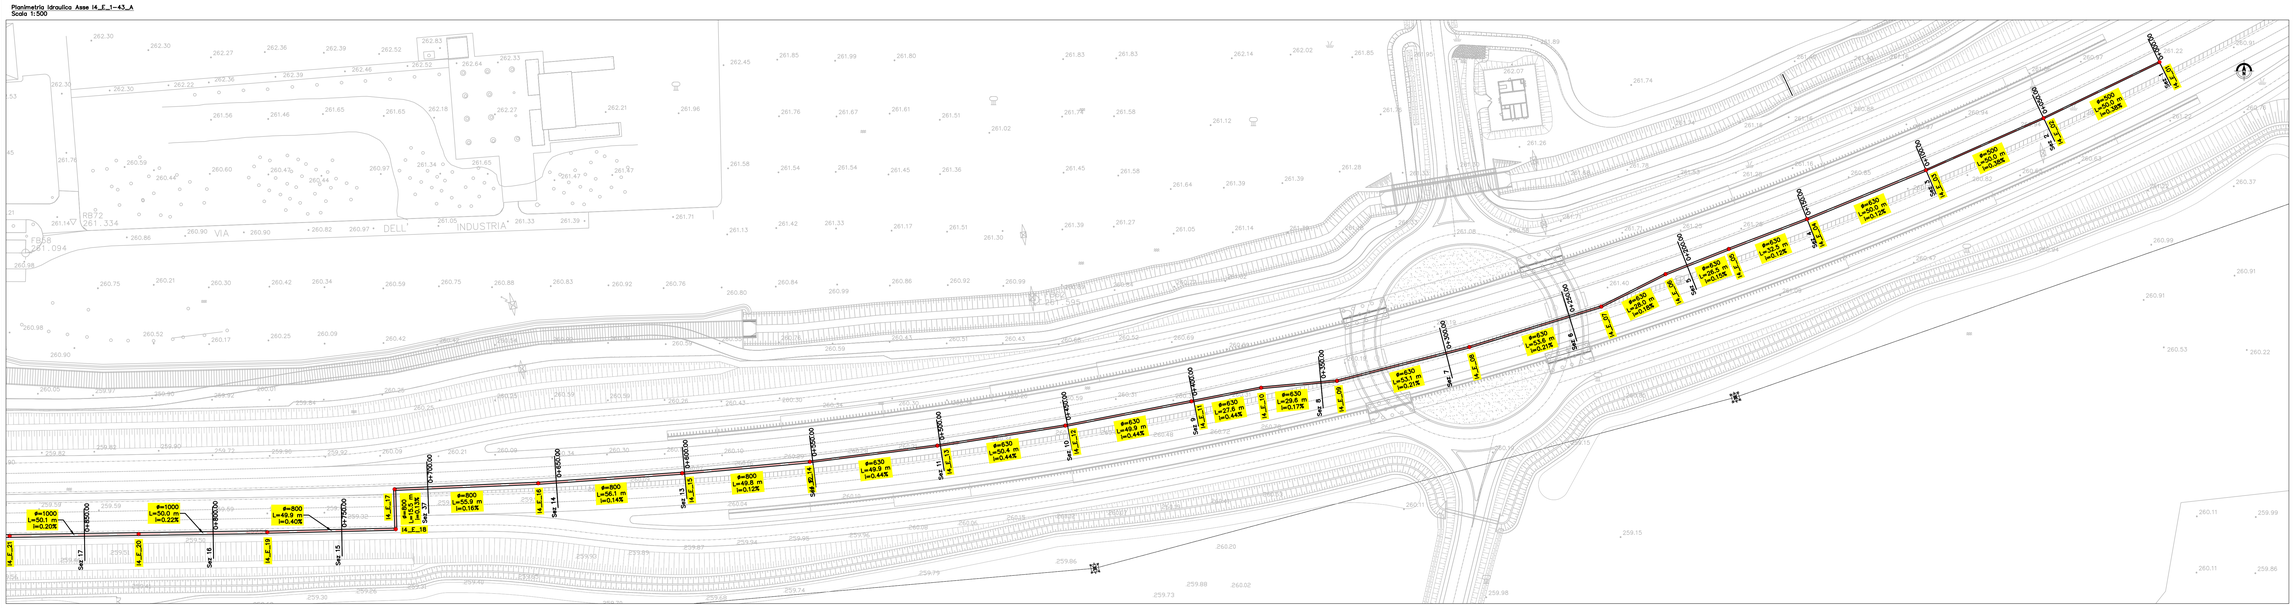

Profilo Idraulico Asse I4_E_1-43_A
Scala 1:1000/100

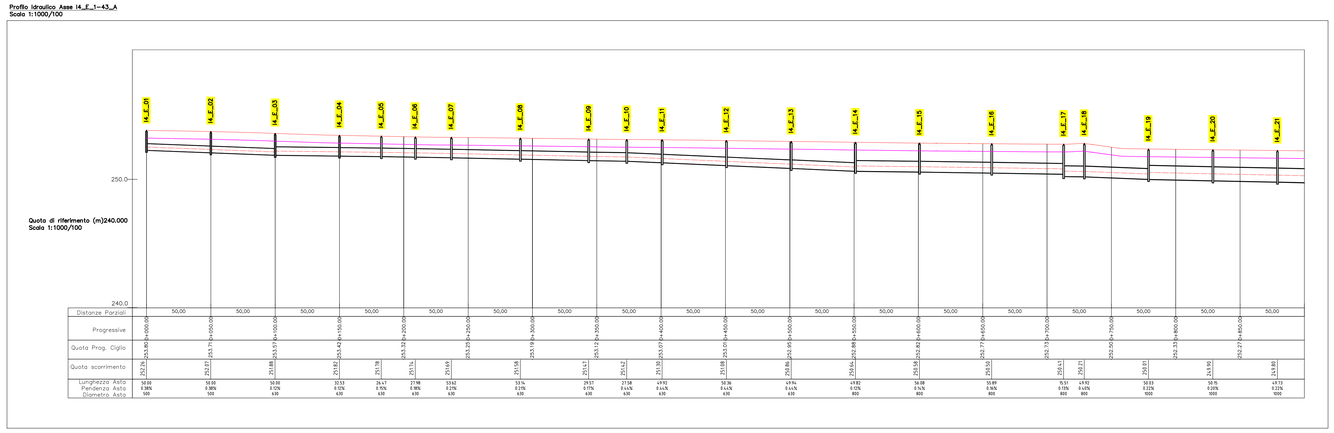

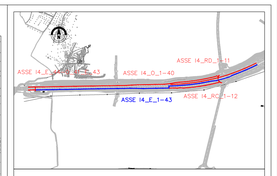

Asse condotta di riferimento per l'elaborato
Asse condotte relative alla vasca V4

LEGENDA PLANIMETRIA

- condotta in PEAD diametro 300 – 1200
- condotta in acciaio diametro 300
- pozzetto in PEAD altezza variabile
- caditoie altezza variabile
- nord

LEGENDA PROFILO

- ciglio di progetto
- estradosso inferiore pacchetto stradale
- condotta in PEAD diametro 300 – 1200
- pozzetto in PEAD altezza variabile
- giunzione tra condotte in PEAD

MATRICE DI REVISIONE

REV	DATA	DESCRIZIONE MODIFICA
0	Febbraio 2015	Emissione
-	-	-
-	-	-
-	-	-
-	-	-
-	-	-

N.B.: LA TAVOLA SOSTITUISCE QUELLA RELATIVA AL CODICE [illegible] DEL PROGETTO ESECUTIVO

COLLEGAMENTO AUTOSTRADALE
DALMINE - COMO - VARESE - VALICO DEL GAGGIOLO E OPERE AD ESSO CONNESSE
(SIGLA CUP 5199000000001)

TRATTE B1, B2, C, D, TRVA13-14, GREENWAY

AS BUILT

TRATTA B1
IDROLOGIA E IDRAULICA
SMALTIMENTO ACQUE DI PIATTAFORMA
ASSE PRINCIPALE
PLANIMETRIA E PROFILO DRENAGGIO ASSE I4_E_1-43_A

ESECUZIONE ELABORATO
CONCESSIONARIA
IL PROGETTISTA INTEGRATORE
IL GEOLOGO
IL RESPONSABILE DELL'INTEGRAZIONE DEI SERVIZI SPECIALISTICI
IL RESPONSABILE DEL SIA
IL RESPONSABILE DEI SISTEMI INFORMATIVI
IL RESPONSABILE DELLA SICUREZZA
REVISORE
A | 2.NOV | TRENA | F | M | F.PZ | SIM | G

Scala: 1:500

DATA | DESCRIZIONE | REV.
Gennaio 2015 | Emissione | 0

CONCESSIONARIA









IL PROGETTISTA INTEGRATORE
Ing. Alberto Cavallaro

RESPONSABILE DI PROGETTO ED INCARICATO DELL'INTEGRAZIONE TRA LE VARIE PROFESSIONALITÀ
Ing. Alberto Cavallaro

ORDINE DEGLI INGEGNERI DELLA PROVINCIA DI ROMA
Dott. Ing. Alberto Cavallaro
Iscritto all'Albo n. 20616

ELABORAZIONE PROGETTUALE

PROGETTISTA
3TI PROGETTI ITALIA S.p.A.

3TI TECHNICAL CONSULTANTS
Dott. Ing. Giorgio Ferrari


DIRETTORE TECNICO
Dott. Ing. Giorgio Ferrari
Ordine degli Ingegneri
Provincia di Roma n. 20809

Redatto: Angelo | Verificato: Bajno | Approvato: Pozzati