Planimetria Idraulica Asse I4_E_1-43_B
Scala 1:500

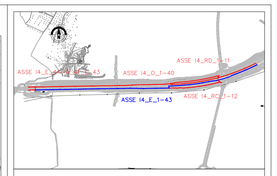

Asse condotta di riferimento per l'elaborato
Asse condotte relative alla vasca V4

LEGENDA PLANIMETRIA

- condotta in PEAD diametro 300 – 1200
- condotta in acciaio diametro 300
- pozzetto in PEAD altezza variabile
- cadituie altezza variabile
- nord

LEGENDA PROFILO

- ciglio di progetto
- estradosso inferiore pacchetto stradale
- condotta in PEAD diametro 300 – 1200
- pozzetto in PEAD altezza variabile
- giunzione tra condotte in PEAD

Profilo Idraulico Asse I4_E_1-43_B
Scala 1:1000/100

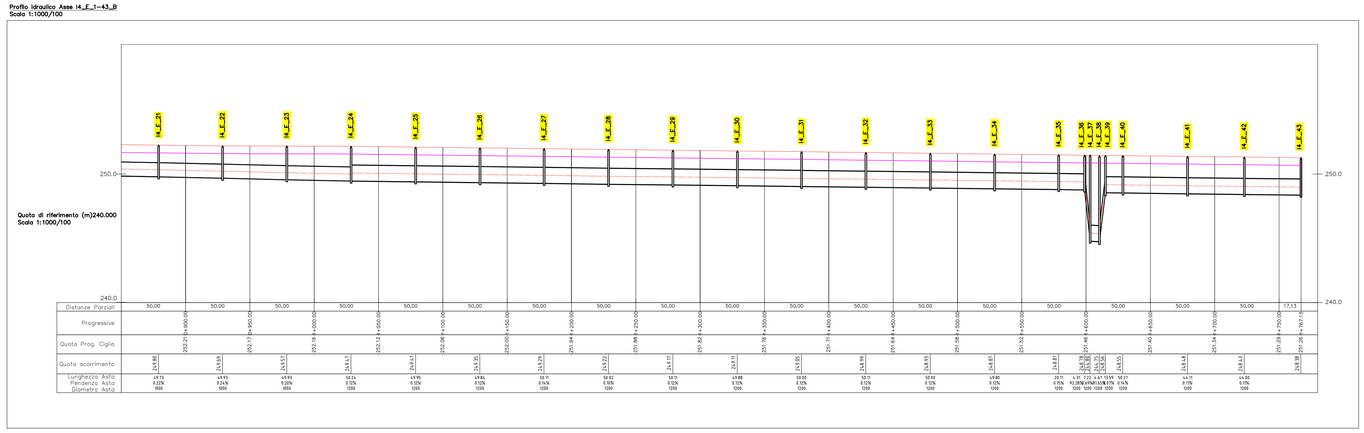

MATRICE DI REVISIONE

REV	DATA	DESCRIZIONE MODIFICA
C	Febbraio 2015	Emissione
-	-	-
-	-	-
-	-	-
-	-	-
-	-	-

N.B.: LA TAVOLA SOSTITUISCE QUELLA RELATIVA AL CODICE [ ] DEL PROGETTO ESECUTIVO

COLLEGAMENTO AUTOSTRADALE
DALMINE - COMO - VARESE - VALICO DEL GAGGIOLO E OPERE AD ESSO CONNESSE
PROGETTO DEFINITIVO

TRATTE B1, B2, C, D, TRV.A13-I4, GREENWAY

AS BUILT

TRATTA B1
IDROLOGIA E IDRAULICA
SMALTIMENTO ACQUE DI PIATTAFORMA
ASSE PRINCIPALE
PLANIMETRIA E PROFILO DI DRENAGGIO ASSE I4_E_1-43_B

IDENTIFICAZIONE ELABORATO
Codice Progetto | Fase/Lotto | Tipo Elaborato | Opera/Tratto | Sub-Opera | Disciplina | Progressivo | Rev
I4 | 00 | D | IDR | 00 | 00 | IDR | 00 | 00 | 00 | 00 | C











