Planimetria Idraulica Asse ASSE I4_E_44-O_41_E_43
Scala 1:500

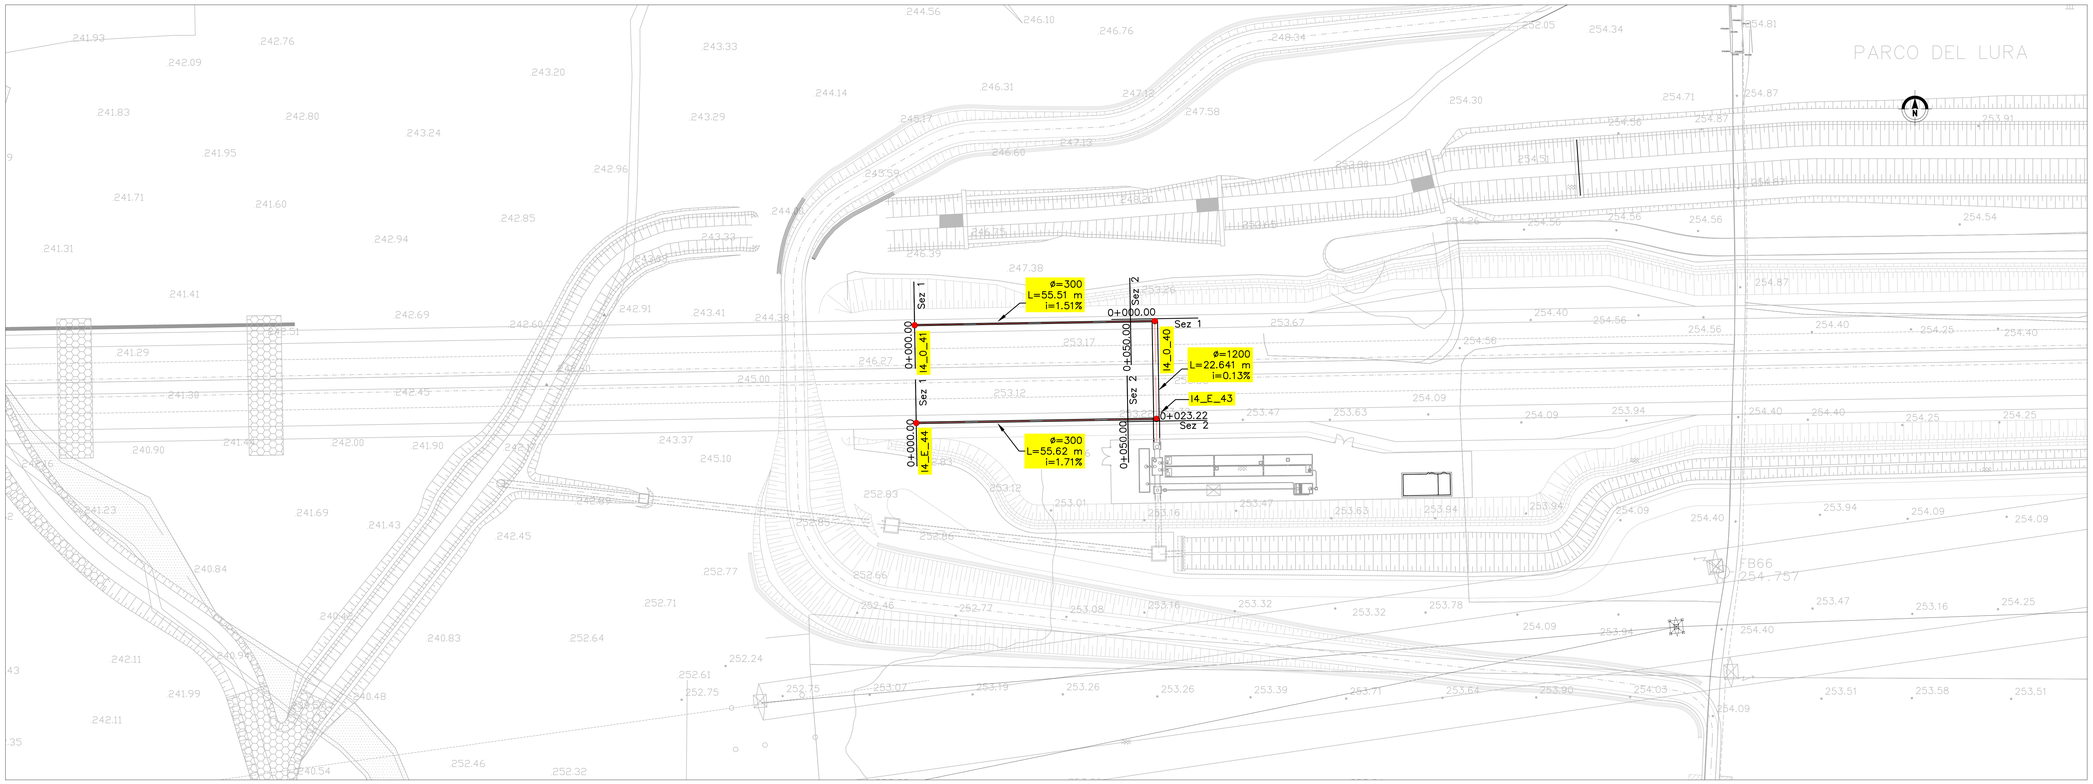

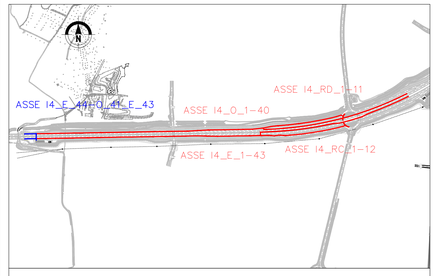

Asse condotta di riferimento per l'elaborato

Asse condotte relative alla vasca V4

LEGENDA PLANIMETRIA

condotta in PEAD
diametro 300 – 1200

condotta in acciaio
diametro 300

pozzetto in PEAD
altezza variabile

caditoie
altezza variabile

nord

LEGENDA PROFILO

ciglio di progetto

estradosso inferiore pacchetto stradale

condotta in PEAD
diametro 300 – 1200

pozzetto in PEAD
altezza variabile

giunzione tra condotte in PEAD

Profilo Idraulico Asse I4_O_41-40
Scala 1:1000/100

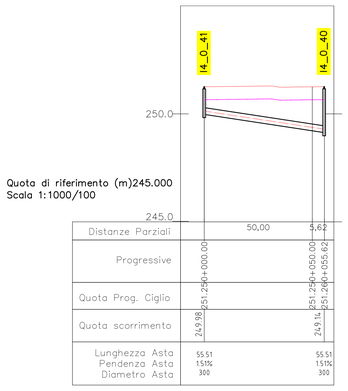

Profilo Idraulico Asse I4_E_44-43
Scala 1:1000/100

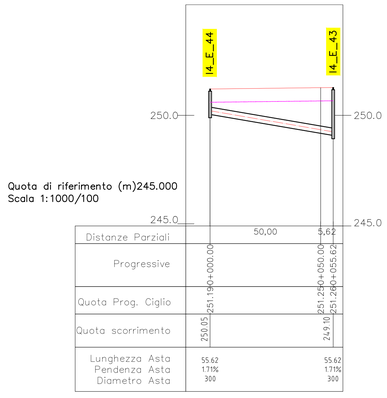

Profilo Idraulico Asse I4_O_40-E_43
Scala 1:1000/100

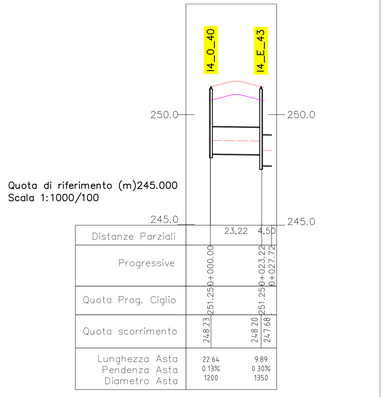

MATRICE DI REVISIONE

REV	DATA	DESCRIZIONE MODIFICA
C	Febbraio 2015	Emissione
-	-	-
-	-	-
-	-	-
-	-	-
-	-	-

N.B.: LA TAVOLA SOSTITUISCE QUELLA RELATIVA AL CODICE E - - - - - - - - DEL PROGETTO ESECUTIVO

COLLEGAMENTO AUTOSTRADALE
DALMINE - COMO - VARESE - VALICO DEL GAGGIOLO E OPERE AD ESSO CONNESSE

CODICE C.U.P. F11B99007001

TRATTE B1, B2, C, D, TRVA13+14, GREENWAY

AS BUILT

TRATTA B1

IDROLOGIA E IDRAULICA
SMALTIMENTO ACQUE DI PIATTAFORMA
ASSE PRINCIPALE
PLANIMETRIA E PROFILO DI DRENAGGIO ASSE ASSE I4_E_44-O_41_E_43

IDENTIFICAZIONE ELABORATO

CODICE PROGETTO: F001078

FASE PROGETTUALE	WBS LOTTO	WBS ZONA	WBS OPERA	WBS TRATTO DOPERA	AMBITO	TIPO ELABORATO	PROGRESSIVO	REVISIONE
A	1	A02	TW004	0	IP	PZ	012	E

Scala: Vare

DATA	DESCRIZIONE	REV.
Gennaio 2016	Emissione	E

IMPRESA

RAGGRUPPAMENTO TEMPORANEO IMPIRESE:

Mandataria	Mandante	Mandante	Mandante cooptata
STRABAG A.G.	GLF Grandi Lavori Fincosit S.p.A.	Impresa costruzioni Giuseppe Maltauro S.p.A.	STRABAG S.p.A.

STRABAG — GRANDI LAVORI FINCOSIT — MALTAURO — STRABAG

PROGETTISTA - PROGETTO ESECUTIVO DI DETTAGLIO

RAGGRUPPAMENTO TEMPORANEO PROGETTISTI:

Mandataria	Mandante	Mandante	Mandante
3TI PROGETTI ITALIA	GPI società di INGEGNERIA PROGETTI DI INGEGNERIA	MATTEO THUN & PARTNERS	Arch. Salvatore Vergiglio

RESPONSABILE DI PROGETTO ED INCARICATO DELL'INTEGRAZIONE FRA LE VARIE PRESTAZIONI:
Ing. Alberto Cecchini

ORDINE DEGLI INGEGNERI PROV. DI ROMA N. 20809 ALBERTO CECCHINI

CONCEDENTE

CONCESSIONI AUTOSTRADALI LOMBARDE

CONCESSIONARIO

Autostrada Pedemontana Lombarda — Direttore Tecnico: Ing. Enrico Arm; Referente Tecnico: Ing. Daniel PACINELLI

APPROVATO

Autostrada Pedemontana Lombarda — Il Direttore dei Lavori: Ing. Francesco Domenico

ELABORAZIONE PROGETTUALE

PROGETTISTA:
3TI PROGETTI ITALIA S.p.A

3TI ITALIA S.p.A.
DIRETTORE TECNICO
Ing. Stefano Luca Passari
Ordine degli Ingegneri
Provincia di Roma n. 20809

Redatto: Angelini — Verificato: Baglivo — Approvato: Possati