Planimetria Idraulica Asse I6_E\O_33-E_34
Scala 1:500

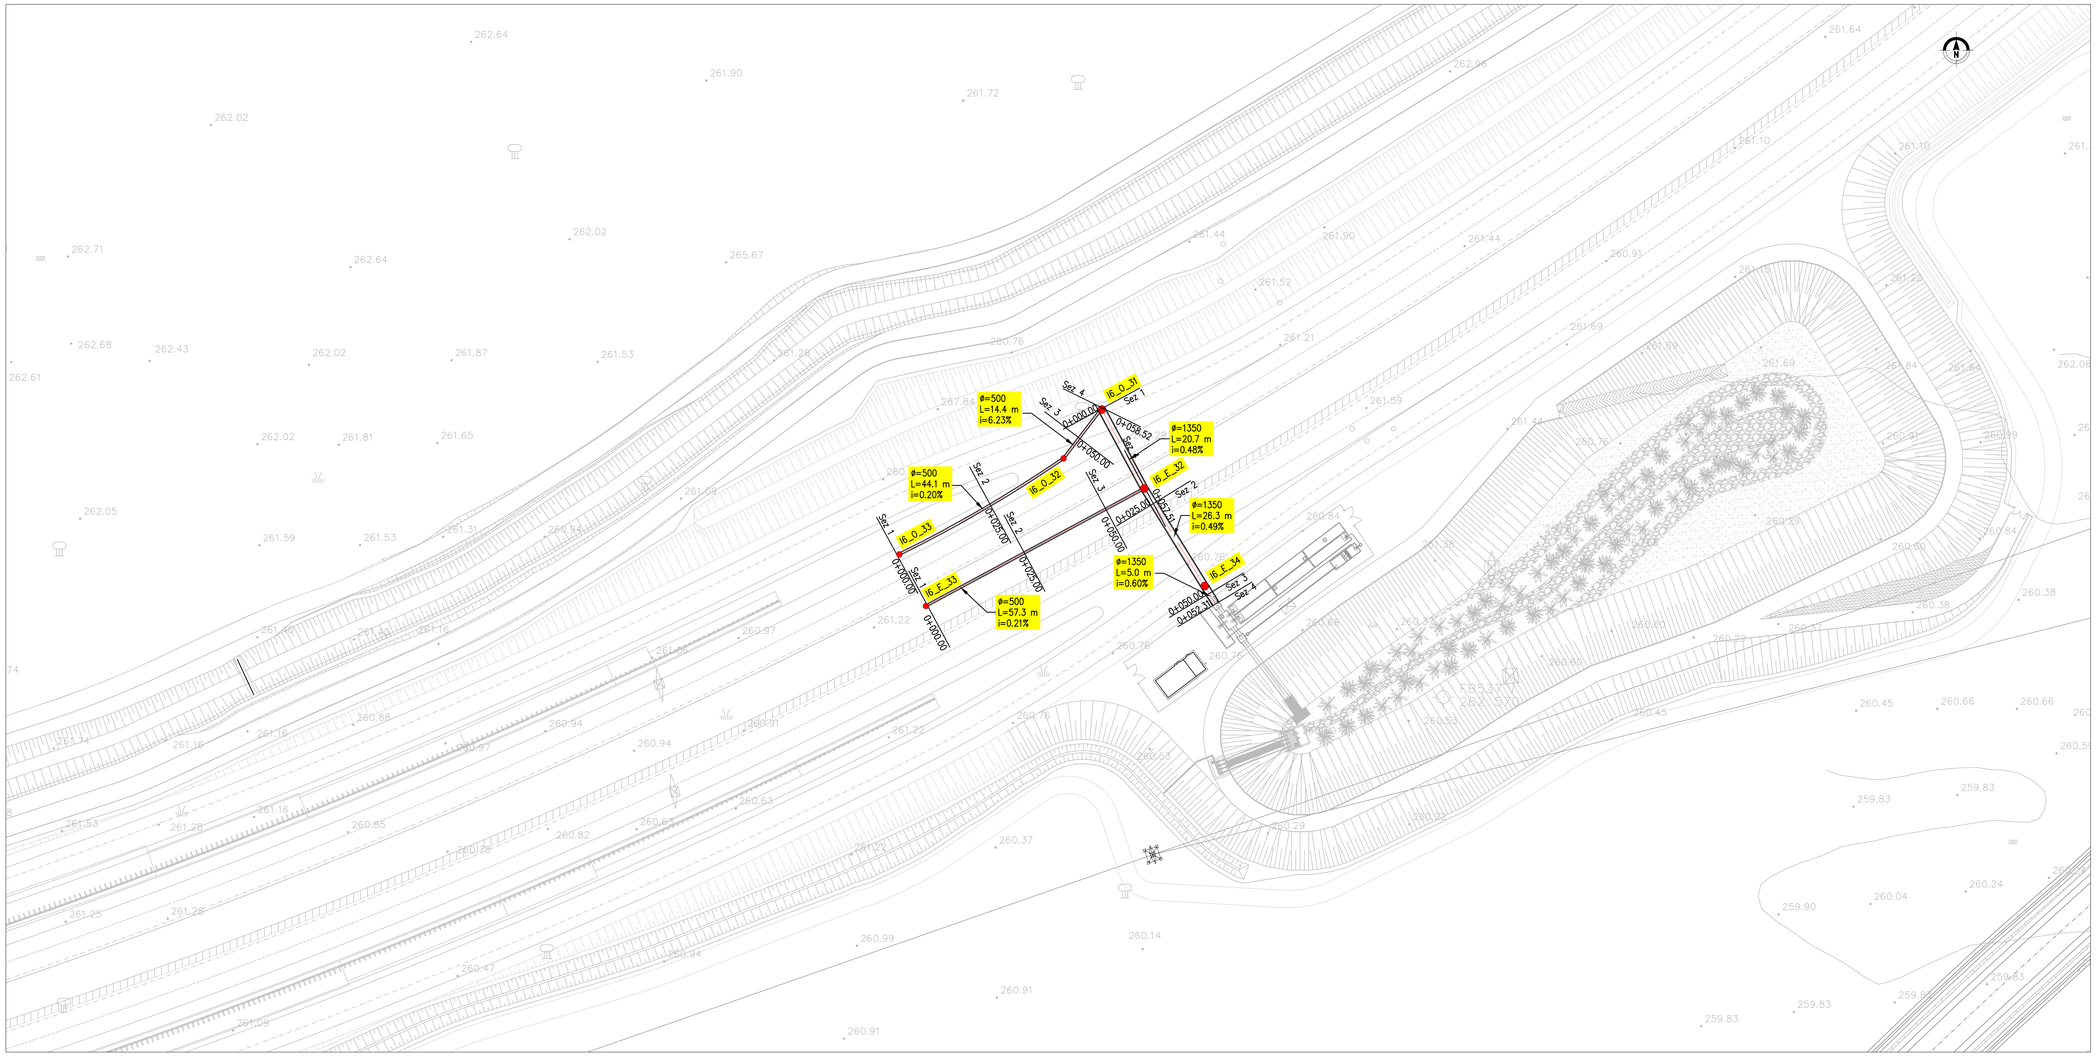

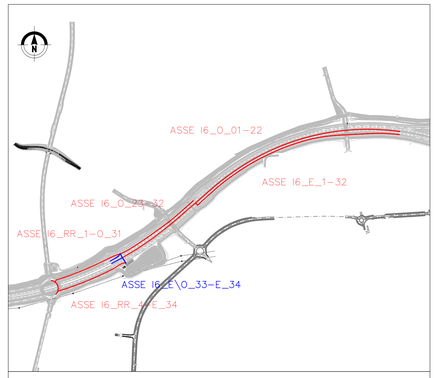

Asse condotta di riferimento per l'elaborato

Asse condotte relative alla vasca V6

LEGENDA PROFILO

ciglio di progetto

estradosso inferiore pacchetto stradale

condotta in PEAD
diametro 300 – 1200

pozzetto in PEAD
altezza variabile

giunzione tra condotte in PEAD

LEGENDA PLANIMETRIA

condotta in PEAD
diametro 300 – 1200

pozzetto in PEAD
altezza variabile

nord

Profilo Idraulico Asse I6_O_33-32
Scala 1:1000\100

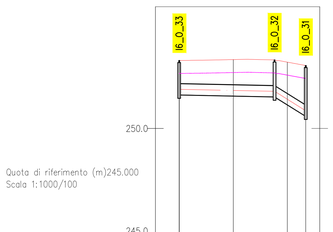

Quota di riferimento (m)245.000
Scala 1:1000/100

Distanze Parziali		25,00	25,00	8,52
Progressive	0+000.00	0+025.00	0+050.00	0+058.52
Quota Prog. Ciglio	253.11	253.19	253.09	252.90
Quota scorrimento	251.56		251.47	250.57
Lunghezza Asta Pendenza Asta Diametro Asta	44.07 0.20% 500		14.44 6.23% 500	

Profilo Idraulico Asse I6_E_33-32
Scala 1:1000\100

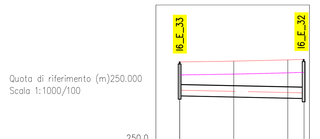

Quota di riferimento (m)250.000
Scala 1:1000/100

Distanze Parziali		25,00	25,00	7,51
Progressive	0+000.00	0+025.00	0+050.00	0+057.51
Quota Prog. Ciglio	253.73	253.85	253.86	253.91
Quota scorrimento	252.23		252.11	
Lunghezza Asta Pendenza Asta Diametro Asta	57.34 0.21% 500			

Profilo Idraulico Asse I6_O_31-E_34
Scala 1:1000\100

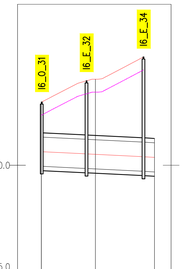

Quota di riferimento (m)245.000
Scala 1:1000/100

Distanze Parziali		25,00	25,00	2,31
Progressive	0+000.00	0+025.00	0+050.00	0+052.31
Quota Prog. Ciglio	252.90	253.98	254.05	
Quota scorrimento	249.95	249.85	249.72 249.69	
Lunghezza Asta Pendenza Asta Diametro Asta	20.70 0.48% 1350	26.33 0.49% 1350	5.00 0.60% 1350	

MATRICE DI REVISIONE

REV	DATA	DESCRIZIONE MODIFICA
-	-	-
-	-	-
-	-	-
-	-	-
-	-	-
-	-	-

N.B.: LA TAVOLA SOSTITUISCE QUELLA RELATIVA AL CODICE E - - - - - - - - DEL PROGETTO ESECUTIVO

CONCESSIONI AUTOSTRADALI LOMBARDE — Autostrada Pedemontana Lombarda

COLLEGAMENTO AUTOSTRADALE
DALMINE - COMO - VARESE - VALICO DEL GAGGIOLO E OPERE AD ESSO CONNESSE
CODICE C.U.P. F11B06000270007

TRATTE B1, B2, C, D, TRVA13+14, GREENWAY

AS BUILT

TRATTA B1
IDROLOGIA E IDRAULICA
SMALTIMENTO ACQUE DI PIATTAFORMA
ASSE PRINCIPALE
PLANIMETRIA E PROFILO DI DRENAGGIO ASSE I6_E\O_33-E_34

IDENTIFICAZIONE ELABORATO
CODICE PROGETTO: F00107B

FASE PROGETTUALE	LOTTO	ZONA	OPERA	TRATTO D'OPERA	AMBITO	TIPO ELABORATO	PROGRESSIVO	REVISIONE
WBS								
A	1	A03	TW005	0	IP	PZ	006	E

Scala: Vare

DATA	DESCRIZIONE	REV
Gennaio 2016	Emissione	E

CONCEDENTE
CONCESSIONI AUTOSTRADALI LOMBARDE

CONCESSIONARIO
Autostrada Pedemontana Lombarda
Direttore Tecnico: Ing. Enrico Anni
Referente Tecnico: Ing. Daniel PACINELLI

APPROVATO
Autostrada Pedemontana Lombarda
Il Direttore dei Lavori: Ing. Francesco Domenico

IMPRESA
RAGGRUPPAMENTO TEMPORANEO IMPRESE:

Mandataria	Mandante	Mandante	Mandante/cooptata
STRABAG A.G.	GLF Grandi Lavori Fincosit S.p.A.	Impresa costruzioni Giuseppe Maltauro S.p.A.	STRABAG S.p.A.

PROGETTISTA - PROGETTO ESECUTIVO DI DETTAGLIO
RAGGRUPPAMENTO TEMPORANEO PROGETTISTI:

Mandataria	Mandante	Mandante
3TI PROGETTI ITALIA	GP Ingegneria	Arch. Salvatore Vermiglio

RESPONSABILE DI PROGETTO ED INCARICATO DELL'INTEGRAZIONE FRA LE VARIE PRESTAZIONI:
Ing. Alberto Cecchini

ELABORAZIONE PROGETTUALE
PROGETTISTA:
3TI PROGETTI ITALIA S.p.A

3TI ITALIA S.p.A.
DIRETTORE TECNICO
Ing. Stefano Luca Possati
Ordine degli Ingegneri
Provincia di Rossa n. 20809

Redatto: Angelini — Verificato: Bagivo — Approvato: Possati