SCATOLARE GIUNTO SALDATO 350 x 300 L. 200 spess. 30 cm.

per formazione VASCA ACCUMULO

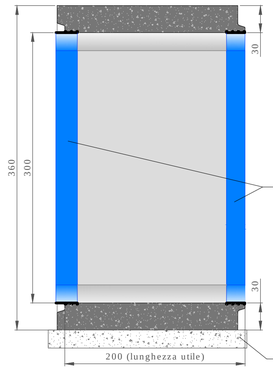

SEZIONE LONGITUDINALE 1:50

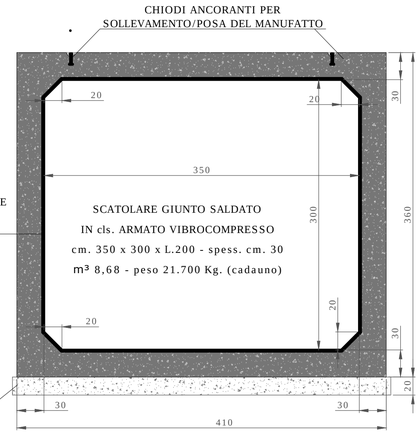

SEZIONE TRASVERSALE 1:50

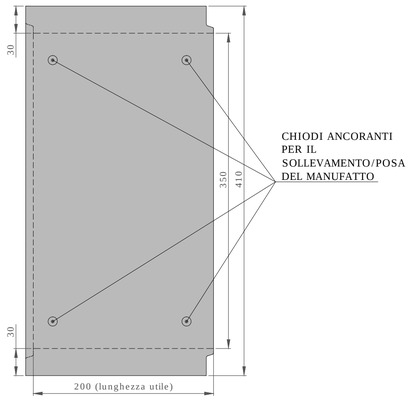

PIANTA 1:50

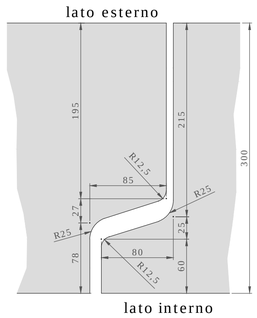

PARTICOLARE INCASTRO
SCATOLARE spess. 30 cm (scala 1:5)

SCATOLARE 400x175 spess. 25 cm.

per formazione VANO POMPE

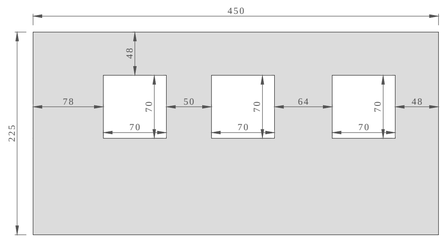

SOLETTA DI COPERTURA
IN cls. ARMATO VIBROCOMPRESSO
cm. 450 x 225 - spess. cm. 25
m³ 2,53 - peso 6.325 Kg.

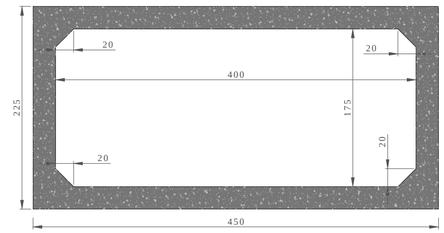

SCATOLARE GIUNTO SALDATO
IN cls. ARMATO VIBROCOMPRESSO
cm. 400 x 175 x H.200 - spess. cm. 25
m³ 6,41 - peso 16.025 Kg. (cadauno)

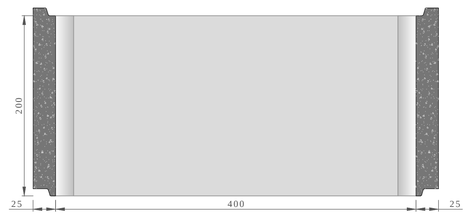

SEZIONE LONGITUDINALE 1:50

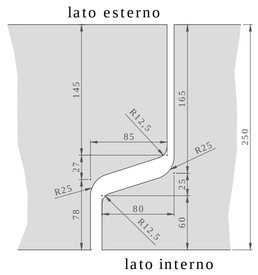

PARTICOLARE INCASTRO
SCATOLARE spess. 25 cm (scala 1:5)

MATRICE DI REVISIONE

REV	DATA	DESCRIZIONE MODIFICA

N.B.: LA TAVOLA SOSTITUISCE QUELLA RELATIVA AL CODICE E DEL PROGETTO ESECUTIVO

CONCESSIONI AUTOSTRADALI LOMBARDE — Autostrada Pedemontana Lombarda

COLLEGAMENTO AUTOSTRADALE
DALMINE - COMO - VARESE - VALICO DEL GAGGIOLO E OPERE AD ESSO CONNESSE
CODICE C.U.P. F11B06000270007
TRATTE B1, B2, C, D, TRVA13+14, GREENWAY
AS BUILT
TRATTA B1
IDROLOGIA E IDRAULICA
SMALTIMENTO ACQUE DI PIATTAFORMA
OPERE PARTICOLARI ACQUE DI PIATTAFORMA
PARTICOLARI COSTRUTTIVI SCATOLARE

IDENTIFICAZIONE ELABORATO
CODICE PROGETTO: F001078

FASE PROGETTUALE	LOTTO	ZONA	OPERA	TRATTO D'OPERA	AMBITO	TIPO ELABORATO	PROGRESSIVO	REVISIONE
WBS								
A	1	A0X	GA001	0	9	PC	001	m

Scala: varie

DATA	DESCRIZIONE	REV
Gennaio 2016	Emissione	0

CONCEDENTE
CONCESSIONI AUTOSTRADALI LOMBARDE

CONCESSIONARIO
Autostrada Pedemontana Lombarda — Direttore Tecnico: Ing. Enrico Antei; Referente Tecnico: Ing. Daniel Pazzinelli

APPROVATO
Autostrada Pedemontana Lombarda — Direttore dei Lavori: Ing. Francesco Domanico

IMPRESA
RAGGRUPPAMENTO TEMPORANEO IMPRESE:
Mandataria: STRABAG A.G.
Mandante: GLF Grandi Lavori Fincosit S.p.A.
Mandante: Impresa costruzioni Giuseppe Maltauro S.p.A.
Mandante cooptata: STRABAG S.p.A.

PROGETTISTA - PROGETTO ESECUTIVO DI DETTAGLIO
RAGGRUPPAMENTO TEMPORANEO PROGETTISTI:
Mandataria: 3TI PROGETTI ITALIA
Mandante: GP Progetti – GESTIONE PROGETTI DI INGEGNERIA
Mandante: Arch. Salvatore Vernigilio

RESPONSABILE DI PROGETTO ED INCARICATO DELL'INTEGRAZIONE FRA LE VARIE PRESTAZIONI:
Ing. Alberto Cecchini

ELABORAZIONE PROGETTUALE
PROGETTISTA:
3TI PROGETTI ITALIA S.p.A
3TI PROGETTI ITALIA S.p.A
Ing. Alberto Cecchini
Redatto: Russo
Verificato: Baglivo
Approvato: Possati

3TI ITALIA S.p.A.
DIRETTORE TECNICO
Ing. Stefano Luca Frasson
Ordine degli Ingegneri
Provincia di Rosa n. 20809