INQUADRAMENTO VASCA ACCUMULO E VANO POMPE
scala 1:1000

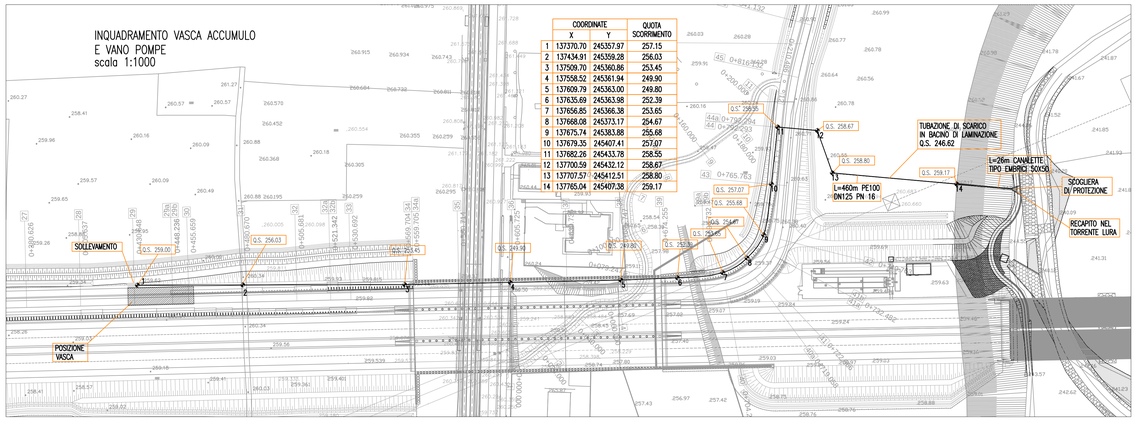

	COORDINATE X	COORDINATE Y	QUOTA SCORRIMENTO
1	137370.70	245357.97	257.15
2	137434.91	245359.28	256.03
3	137509.70	245360.86	253.45
4	137558.52	245361.94	249.90
5	137609.79	245363.00	249.80
6	137635.69	245363.98	252.39
7	137656.85	245366.38	253.65
8	137668.08	245373.17	254.67
9	137675.74	245383.88	255.68
10	137679.35	245407.41	257.07
11	137682.26	245433.78	258.55
12	137700.59	245432.12	258.67
13	137707.57	245412.51	258.80
14	137765.04	245407.38	259.17

PIANTA VANO POMPE
scala 1:50

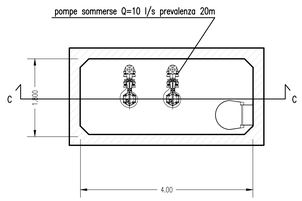

PIANTA VANO POMPE QUADRO ELETTRICO
scala 1:50

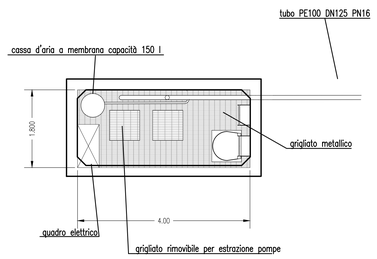

PIANTA CHIUSINI
scala 1:50

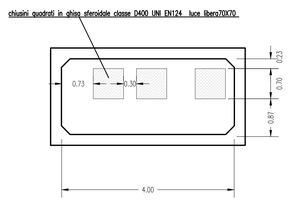

VANO POMPE

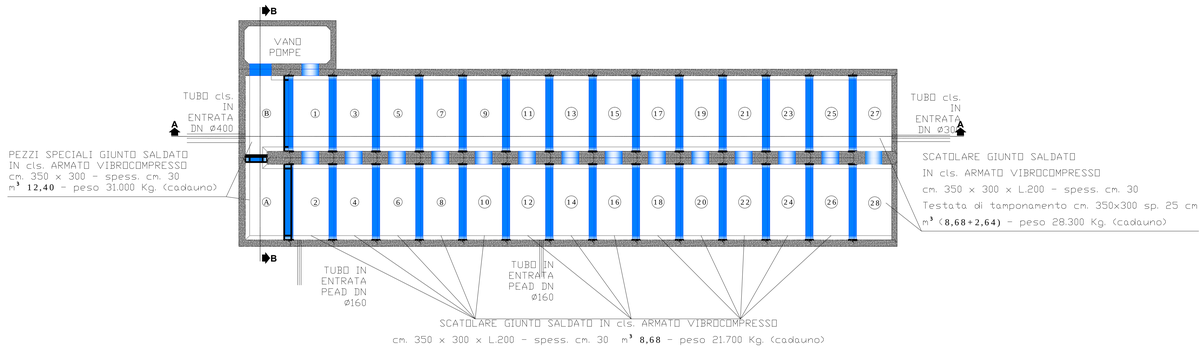

SEZ. A-A
scala 1:100

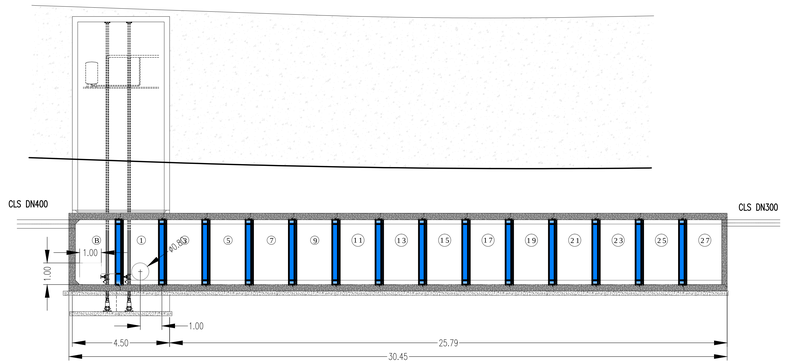

PARTICOLARE RESTITUZIONE
scala 1:50

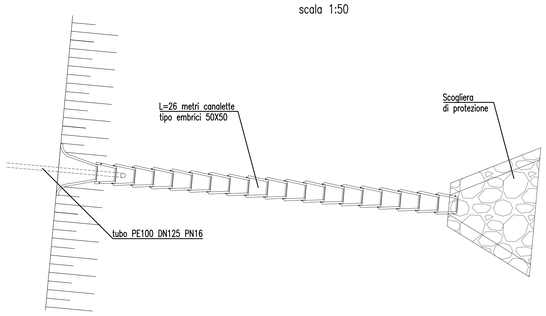

SEZIONE N. : 29
QT. PROGETTO : 258.815
DIST.PROG. : 0+580.497
DIST.PREC. : 25.011
DIST.SUCC. : 17.588

SEZ. B-B VANO POMPE
scala 1:50

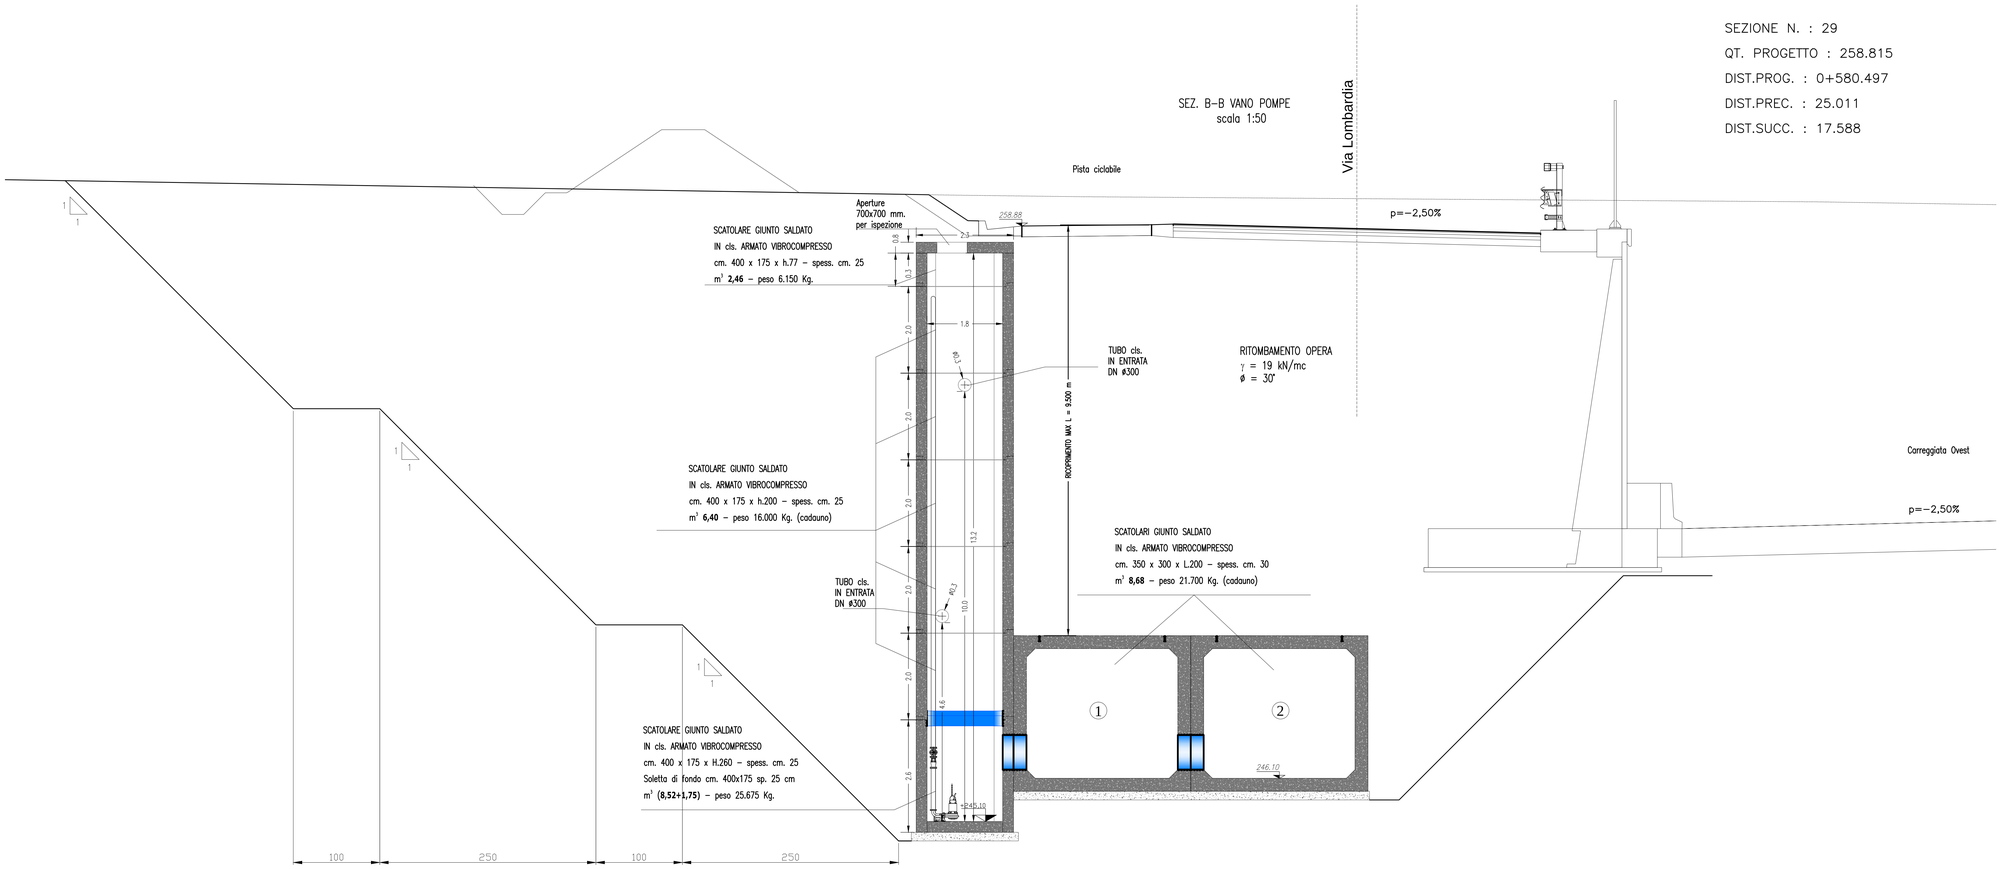

MATRICE DI REVISIONE

REV	DATA	DESCRIZIONE MODIFICA

N.B.: LA TAVOLA SOSTITUISCE QUELLA RELATIVA AL CODICE E DEL PROGETTO ESECUTIVO

CONCESSIONI AUTOSTRADALI LOMBARDE — Autostrada Pedemontana Lombarda

COLLEGAMENTO AUTOSTRADALE
DALMINE - COMO - VARESE - VALICO DEL GAGGIOLO E OPERE AD ESSO CONNESSE
CODICE CUP: F11B99007080

TRATTE B1, B2, C, D, TRVA13+14, GREENWAY

AS BUILT

TRATTA B1
IDROLOGIA E IDRAULICA
SMALTIMENTO ACQUE DI PIATTAFORMA
OPERE PARTICOLARI DRENAGGIO ACQUE DI PIATTAFORMA
IMPIANTO DI SOLLEVAMENTO VIALE LOMBARDIA

IDENTIFICAZIONE ELABORATO
CODICE PROGETTO: F001078

WBS								
FASE PROGETTUALE	LOTTO	ZONA	OPERA	TRATTO D'OPERA	AMBITO	TIPO ELABORATO	PROGRESSIVO	REVISIONE
A	1	A0X	GA001	0	16	PZ	001	E

Scala: Varie

DATA	DESCRIZIONE	REV
Gennaio 2016	Emissione	E

CONCEDENTE
CONCESSIONI AUTOSTRADALI LOMBARDE

CONCESSIONARIO
Autostrada Pedemontana Lombarda — Direttore Tecnico: Ing. Enrico Aini; Referente Tecnico: Ing. Daniel Perinelli

APPROVATO
Autostrada Pedemontana Lombarda — Il Direttore dei Lavori: Ing. Francesco Domenico

IMPRESA
RAGGRUPPAMENTO TEMPORANEO IMPRESE:
Mandataria: STRABAG A.G. — Mandante: GILF Grandi Lavori Fincosit S.p.A. — Mandante: Impresa costruzioni Giuseppe Maltauro S.p.A. — Mandante cooptata: STRABAG S.p.A.
STRABAG — CONSORZIO GRANDI LAVORI FINCOSIT — MALTAURO — STRABAG

PROGETTISTA - PROGETTO ESECUTIVO DI DETTAGLIO
RAGGRUPPAMENTO TEMPORANEO PROGETTISTI:
Mandataria: 3TI PROGETTI ITALIA — Mandante: G.P. Imprese srl, SOCIETÀ DI INGEGNERIA — Mandante: STUDIO ALBERTI — Mandante: Arch. Salvatore Vegnaglio
RESPONSABILE DI PROGETTO ED INCARICATO DELL'INTEGRAZIONE FRA LE VARIE PRESTAZIONI:
Ing. Alberto Cecchini

ELABORAZIONE PROGETTUALE
PROGETTISTA:
3TI PROGETTI ITALIA S.p.A
3TI ITALIA S.p.A.
DIRETTORE TECNICO
Ing. Stefano Luca Passati
Ordine degli Ingegneri
Provincia di Roma n. 20809

Redatto: Russo — Verificato: Baglivo — Approvato: Possati